


Móttakið  
18. jan. 2022  
fh. byggingarfulltrúna (Hafnarfró)  
Róbert A. Róbertsson

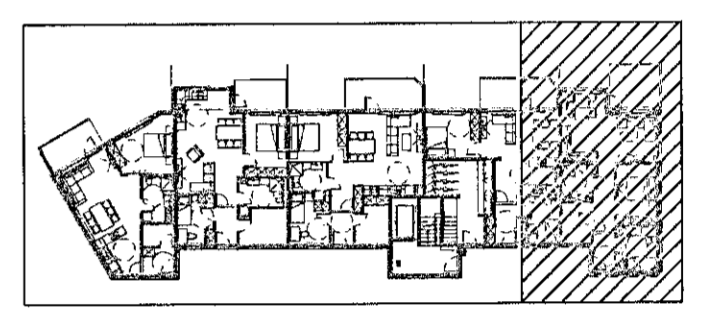

| Breytingar              | Dags       |
|-------------------------|------------|
| 1 Bætt við loftræstingu | 30.09.2021 |
| 2 Reyndarteikning       | 04.01.2023 |
| 3                       |            |
| 4                       |            |
| 5                       |            |
| 6                       |            |

Dagsetning vinnugrunna  
10.05.2021  
Dagsetning aðaluppdráttar.

Undirskrift hönnunarstjóra  
Kt: 120944-2669

**Voltorka ehf**  
kt: 410606-1860  
voltorka@voltorka.is

Helgi Pálsson S: 898-4476 helgi@voltorka.is  
Baldvin Ó. Gunnarsson S: 855-3155 baldvin@voltorka.is

Baldvin Ó. Gunnarsson

Verkefni  
**Nónhamar 8**  
Staður  
**221 Hafnarfjörður**  
Skýring  
**Raflagnir 1.hæð**  
Hönnun, Baldvin Ó. Gunnarsson  
Kt. 261069-4589  
Mkv 1:50  
Teikningarnúmer 400-01-02  
Teiknað, Baldvin Ó. Gunnarsson  
Útgáfudagsetning, 19.08.2021  
Land nr. 229952 Blaðastærð A1  
Verknúmer 2021-066 Útgáfa c

229952