

SKÝRINGAR



Almennar skýringar sjá teikningu L0 000 og L0 001

Þar sem brunalokur (BRS) geta ekki verið alveg við brunaskil skal einangra á milli brunaloka og brunaskila.

Brunaskil

Skýringar á línunum sem atmarka brunaskil. Ef mismætti er á milli arkitekts og verkfræðiteikninga VSB ráða teikningararkitekt.

— = Brunaskil

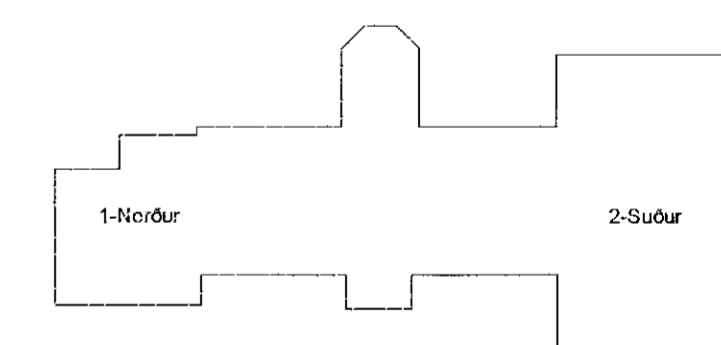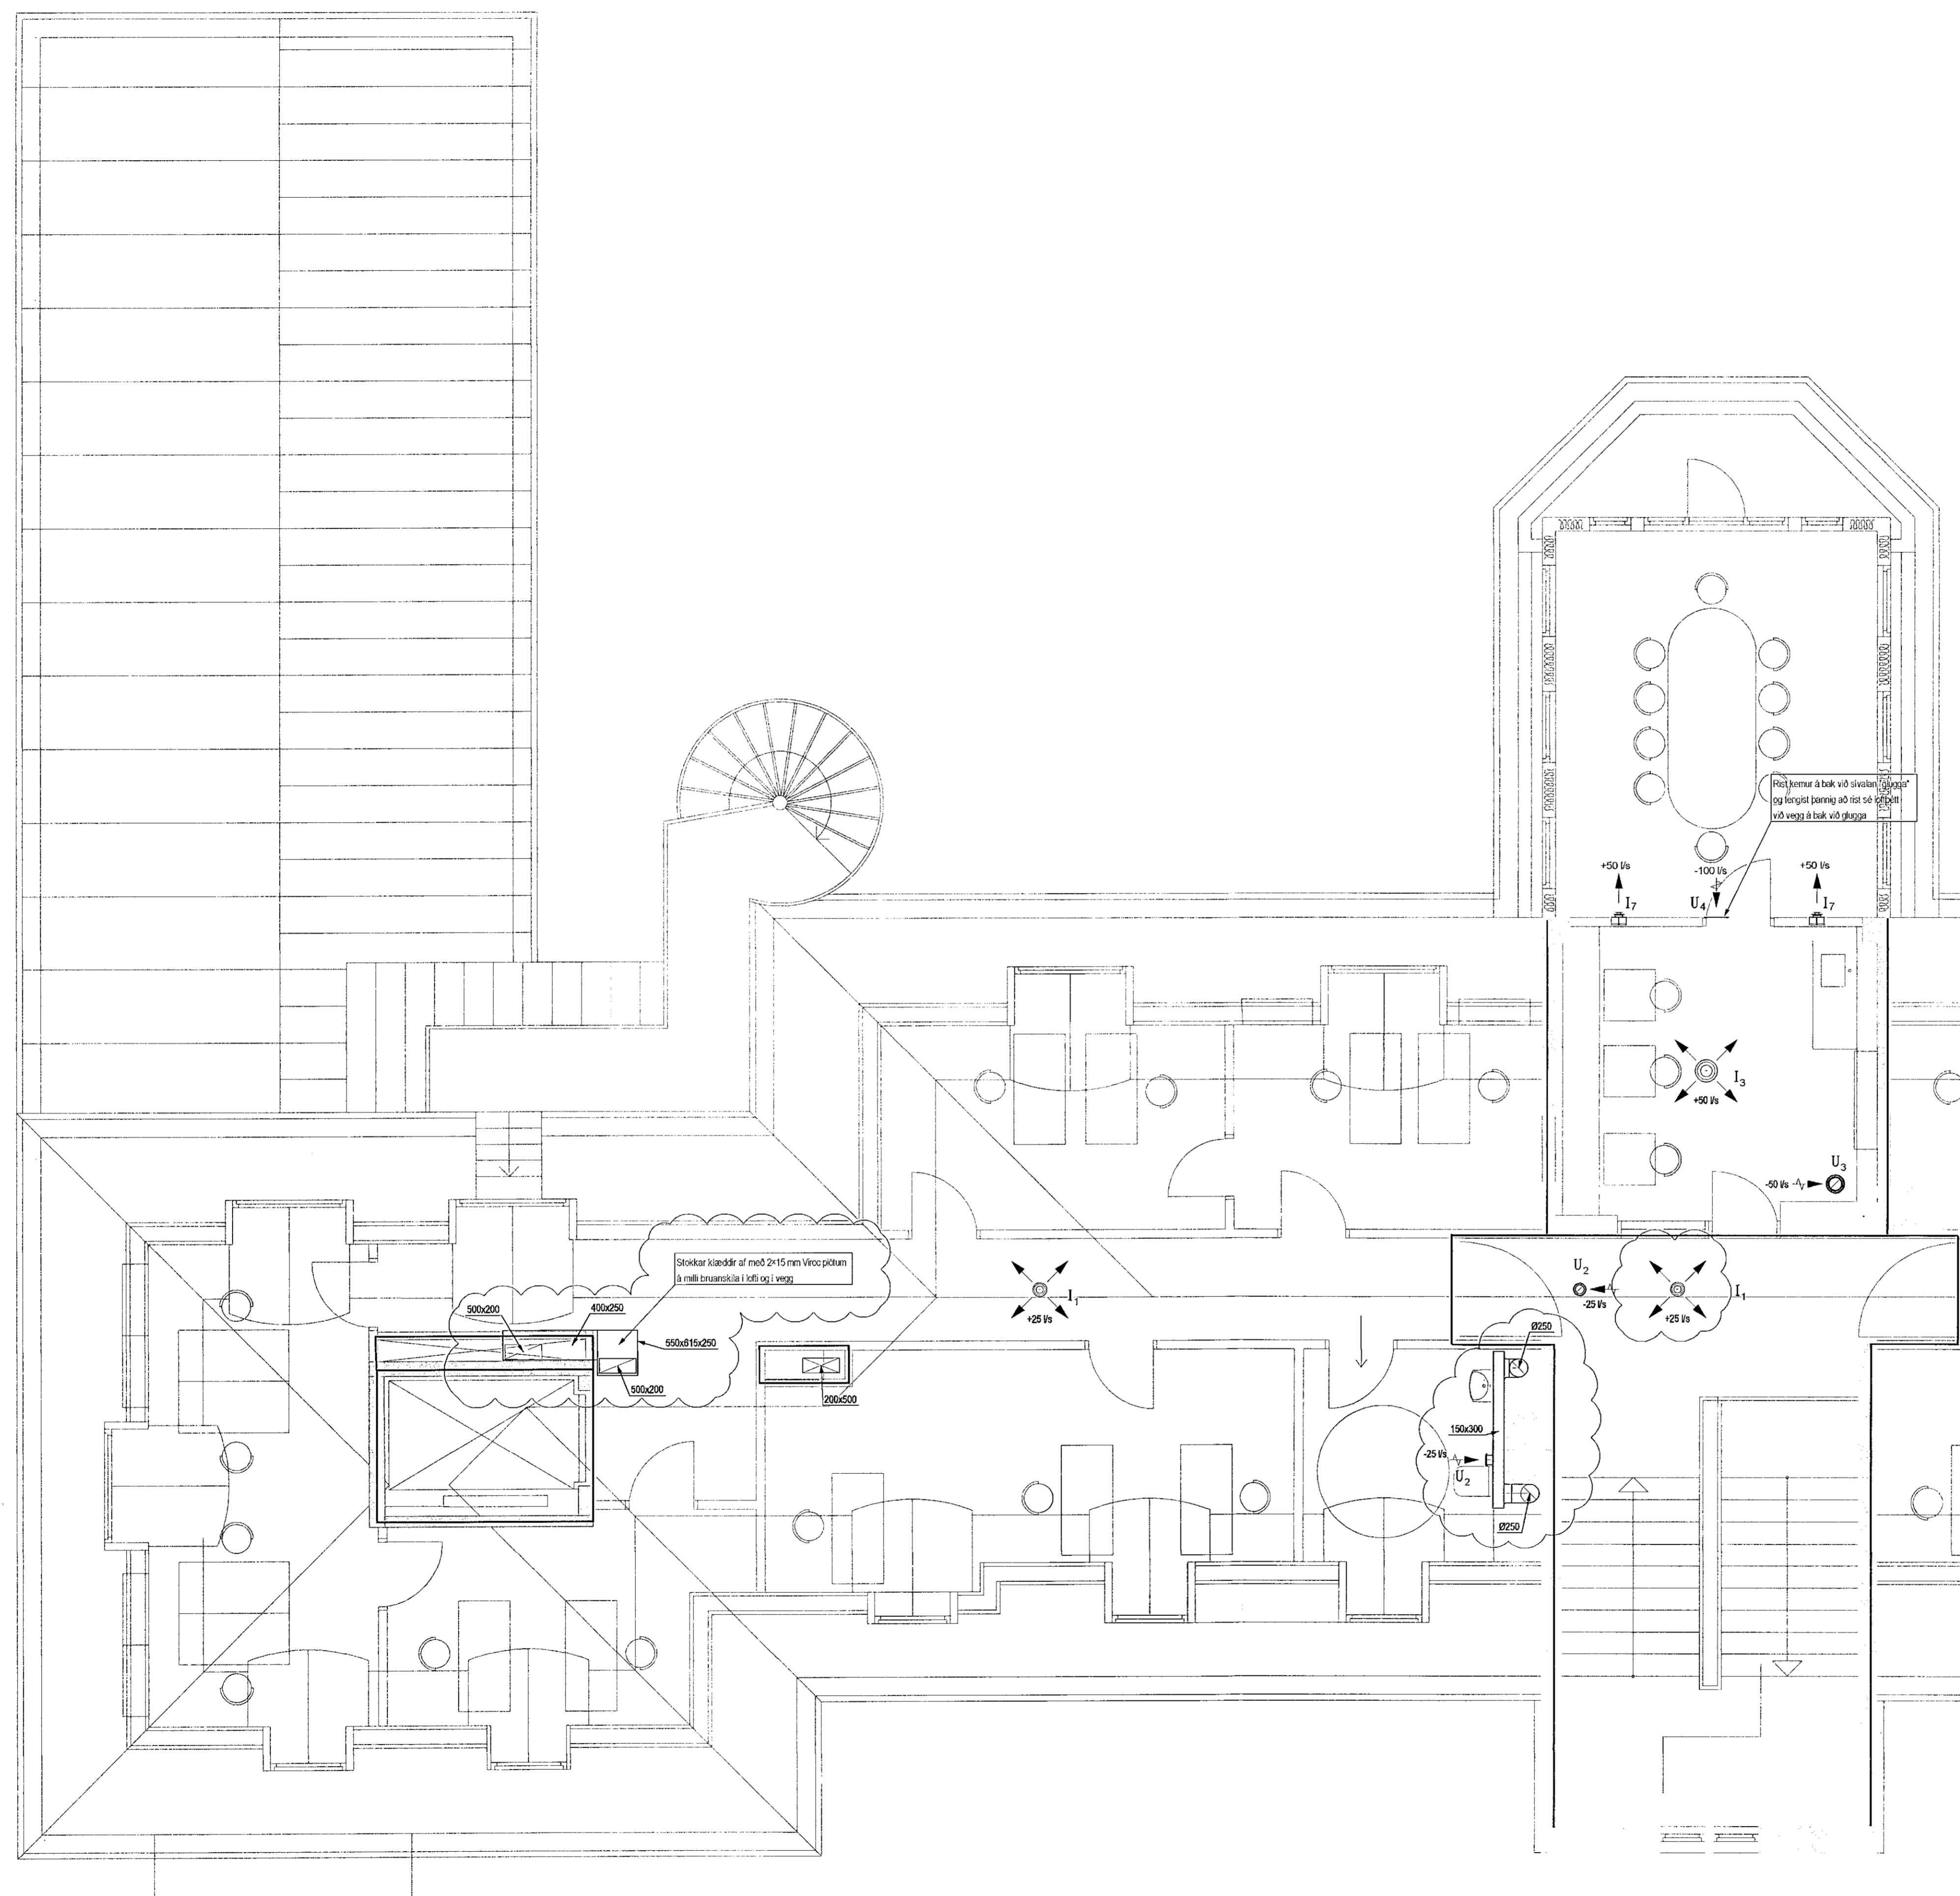

A 15.12.21 Dreifar færir og stærð og lega stokka broytilist BS/B-JK
 Úlg. Dags. Skýring Hannað/Vírfaríó

VSB VERKFRÆÐISTOFA
 Bæjarhrauni 20 / 220 Hafnarfórður
 Kennitala 710796-2899
 Sími 555 6600
 vsb@vsb.is / www.vsb.is

Dagsetning aðaluppdráttar

Antun hönnuðar *Kal M. Guð*

Antun sérhönnuðar Þorgeir J. Kjartansson
 KÍ: 100271 5169 - thorgeir@vsb.is *Þorgeir J. Kjartansson*

Verkið: SUÐURGATA 41
 220 HAFNARFJÖRÐUR

Verkið: Loftþræsing
 4. hæð
 Grunnmynd 1

Hannaf	Teiknað	Yfirfarið	Kvæði	Síða
BS	BS	BJK	1:50	/ A1
Dags.	16.07.2021	18172	L1 041	Útgáfa A