

SKÝRINGAR



Almennar skýringar sjá teikningu LO 000 og LO 001

Þar sem brunalokur (BRS) geta ekki verið alveg við brunaskil skal einangra á milli brunaloka og brunaskila.

Brunaskil

Skýringar á línum sem afmarka brunaskil. Ef mismæli er á milli arkitekts og verkfræðiteikninga VSB ráða teikningar arkitekts.

— = Brunaskil

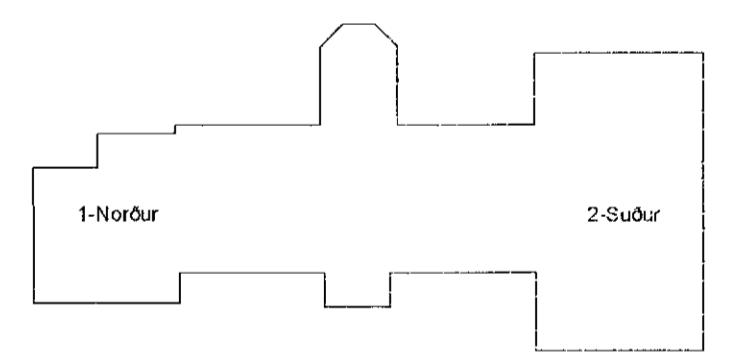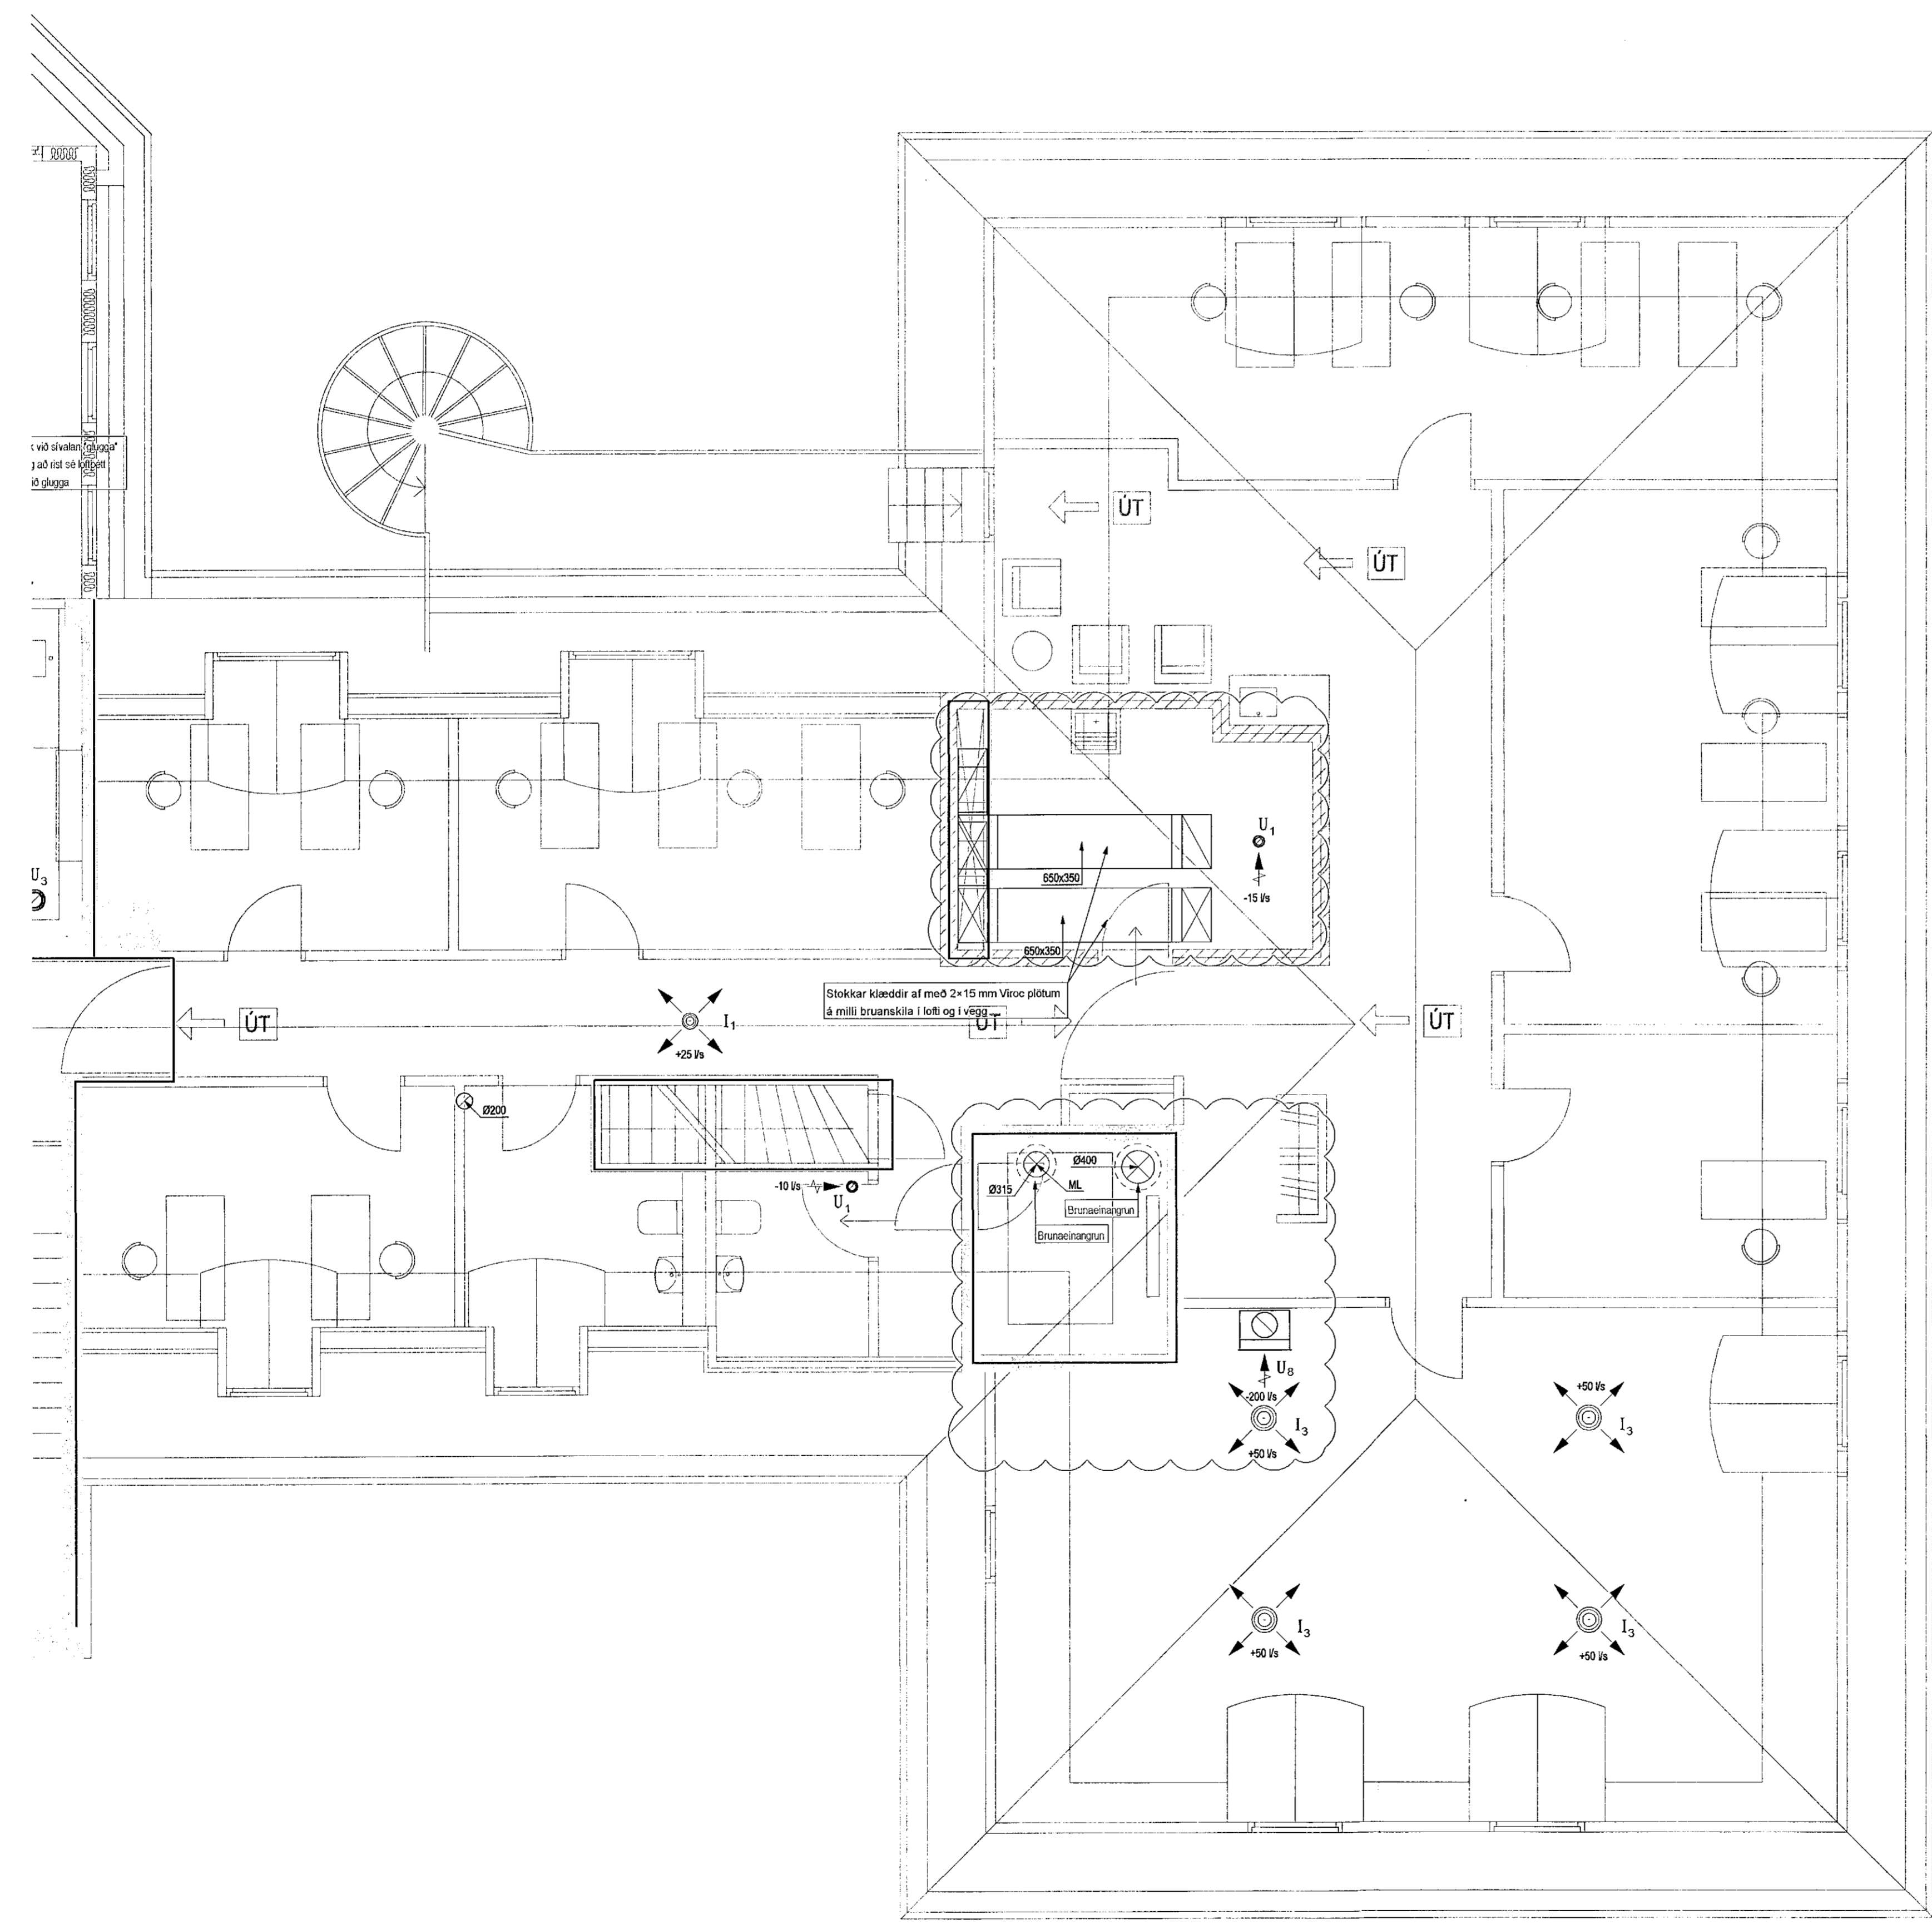

C	15.12.21	Stokkar og búnaður færstibreytist	BS/BJK
B	18.11.21	Útsög til ræstingu og BRS dettur út	BS/BJK
A	11.10.21	Yfirþrýstingskerfi og orðlun lytu	BS/BJK
Útg. Dags.	Skýring		Hannað/Yfirtalið

VSB
 VERKFRÆÐISTOFA
 Bæjarhrauni 20 / 220 Hafnarfjörður
 Kennitala 740796-2999
 Sími 585 8600
 vsb@vsb.is / www.vsb.is

Dagsetning aðaluppdráttar			
Árðun hönnuð	[Signature]		
Árðun séðhönnuð	[Signature]		
Verkheiti	SUÐURGATA 41 220 HAFNARJÓRDUR		
Verskið	Loftræsing 4. hæð Grunnmynd 2		
Hannad	Teiknað	Yfirfarið	Kvaði
BS	BS	BJK	1:50 / A1
Dags.	Verkefni	Teikning	Útgáfa
16.07.2021	18172	L1 042	C

V:\2018\18172_S1_Jaerastpann\T_rahningart2-Project_Navigant\18172-S1_Jaerastpann\Sheets\LO1817241_041.dwg