

SKÝRINGAR



Almennar skýringar sjá teikningu L0 000 og L0 001

Par sem brunalokur (BRS) geta ekki verið alveg við brunaskil skal einangra á milli brunaloka og brunaskila.

Brunaskil

Skýringar á línunum sem afmarka brunaskil. Ef málurinn er á milli arkitekts og verkfræðiteikninga VSB ræða teikningar arkitekts.

————— = Brunaskil

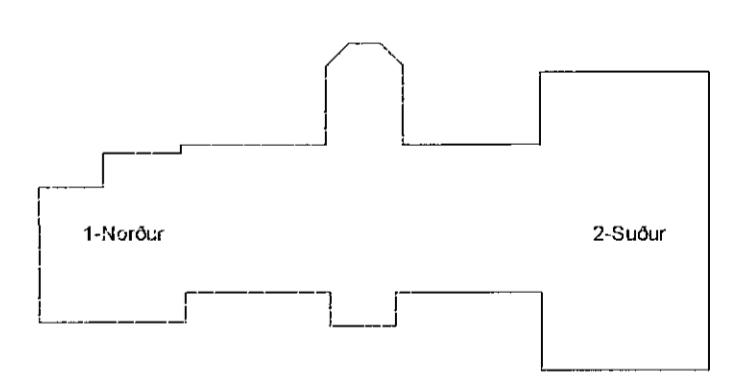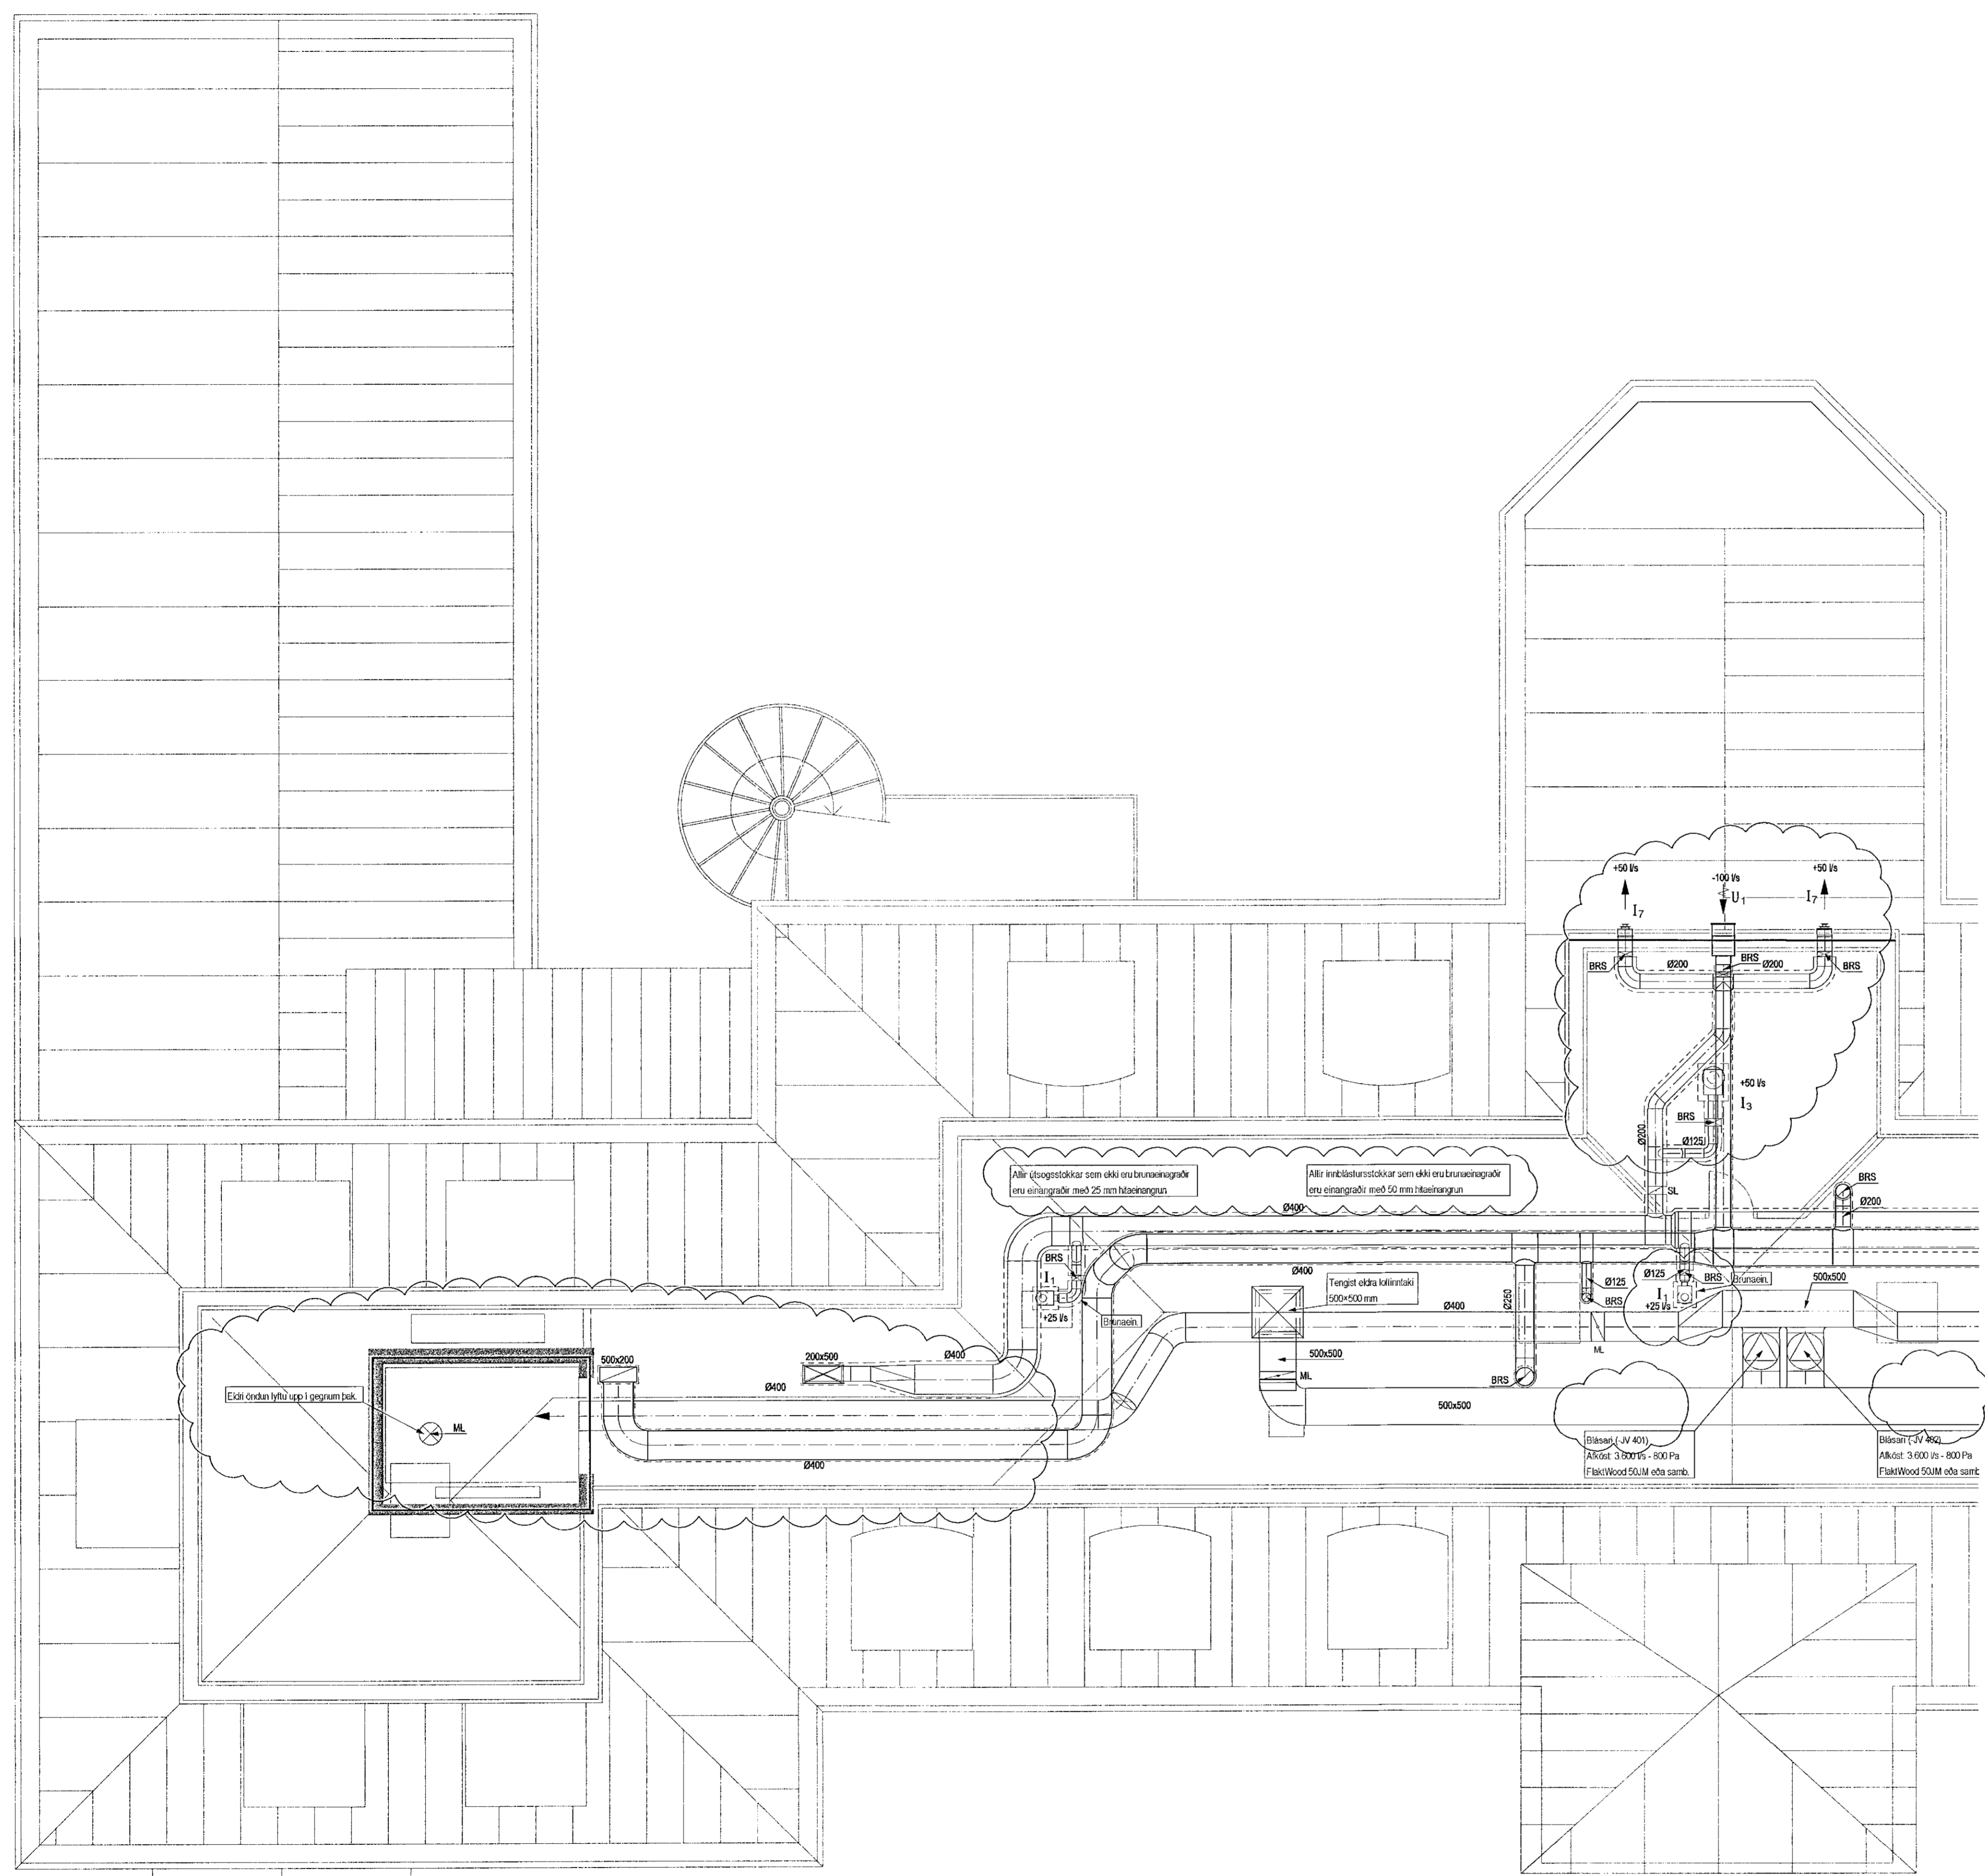

B 15.12.21 Stokkar og búnaður færslu/breytist BS/DJK
A 11.10.21 Yfirbyggingarverki fyrir lyftur BS/DJK
Útg. Dags. Skýring Hannað/Vfirðir

VSB
VERKFRÆÐISTOFA
Bæjarhrauni 20 / 220 Hafnarfjörður
Kennitala 710796-2699
Sími 585 9600
vsb@vsb.is / www.vsb.is

Dagsetning aðaluppdráttar

Áritun höfundar/sjóns	<i>[Signature]</i>			
Áritun sérfræðingur	<i>[Signature]</i>			
Project: J. Kjartansson				
St. 1100/71-5169 - thorgeir@vsb.is				
Verkið				
SUBURGATA 41 220 HAFNARFJÖRÐUR				
Verkið				
Loftræsing 5. hæð Grunnmynd 1				
Hannað BS	Teiknað BS	Yfirfarið PJK	Kvartí 1:50	Síða / A1
Dags. 16.07.2021	Verkefni 18172	Teikning L1 051	Útgáfa B	