

SKÝRINGAR



Almennar skýringar sjá teikningu L0 000 og L0 001

Þar sem brunalokur (BRS) geta ekki verið alveg við brunaskil skal einangra á milli brunaloka og brunaskila.

Brunaskil

Skýringar á línur sem afmarka brunaskil. Ef misræmi er á milli arkilekts og verkfræðiteikninga VSB ráða teikningar arkilekts.

————— = Brunaskil

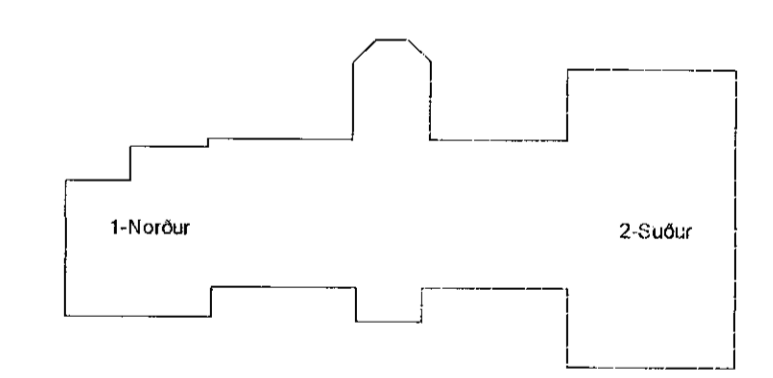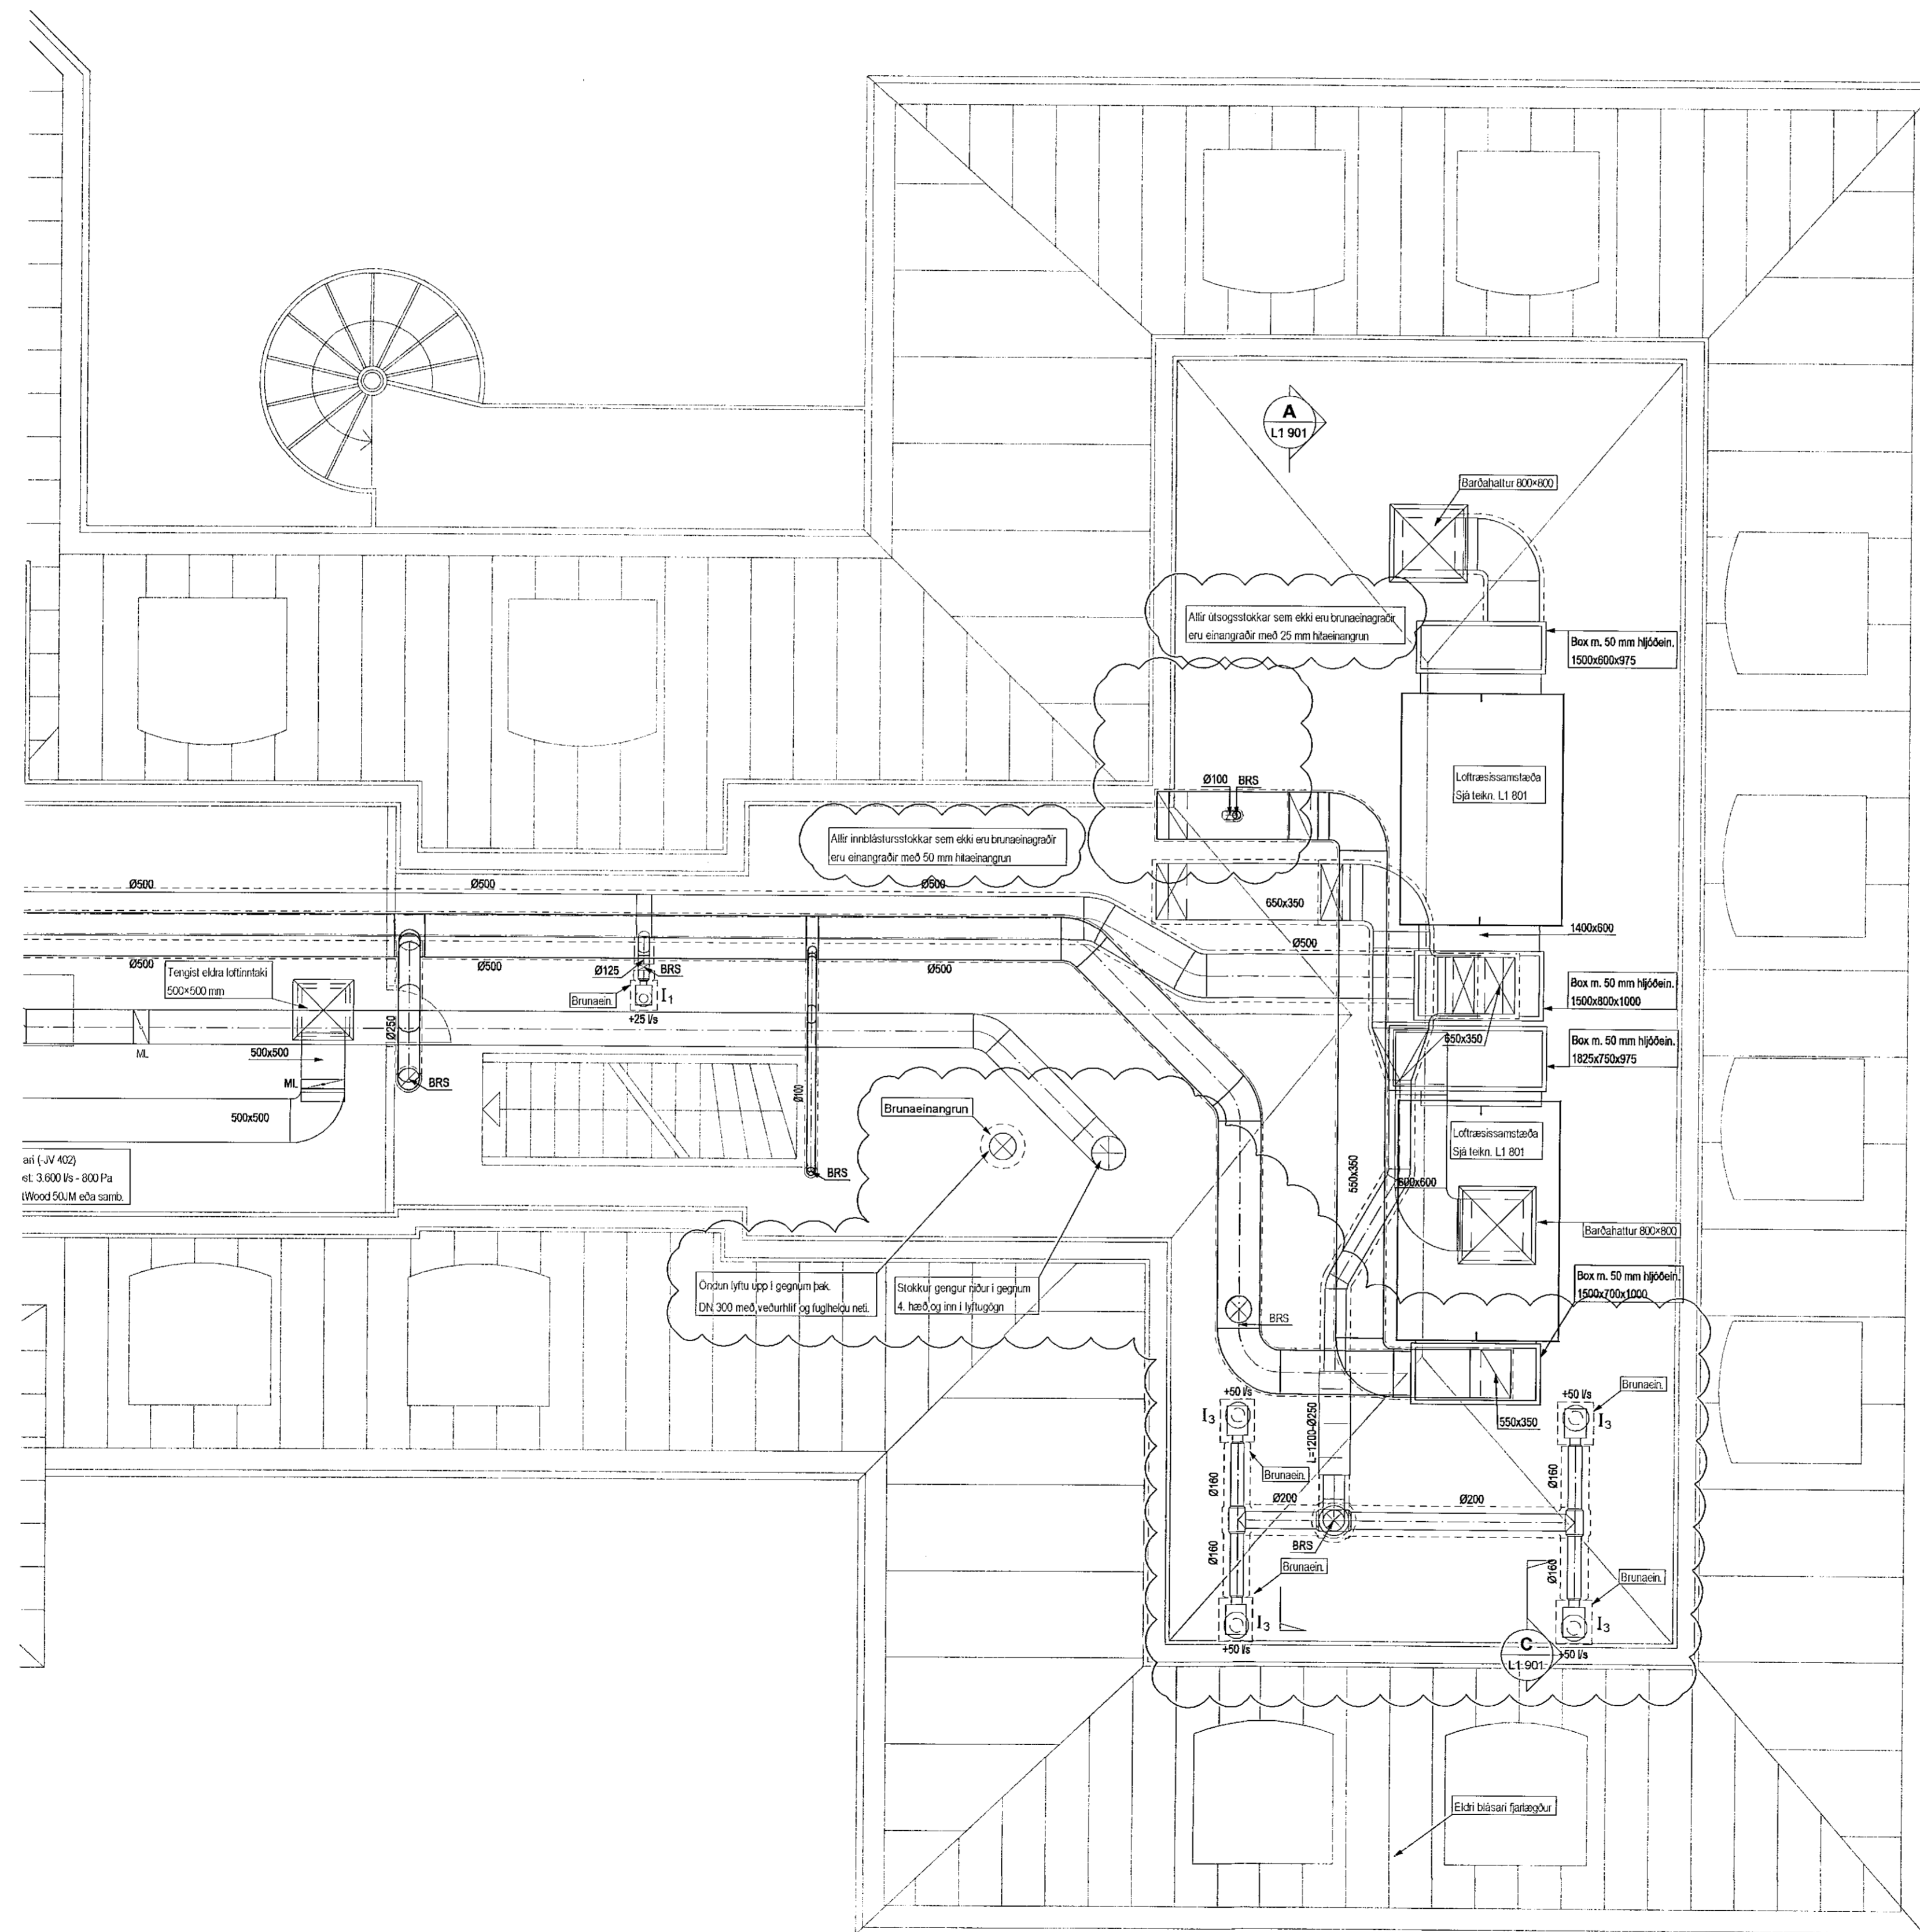

C	15.12.21	Stökur og búnaður færastbreytt	BS/BJK
B	18.11.21	Loftræsing og BRS dekur út	BS/BJK
A	11.10.21	Yfirprýðingskerfi fyrir lytur	BS/BJK
Út	Dags.	Skýring	Hannað/Yfirtal

VSB
VERKFRÆÐISTOFA

Barðarhraun 20 / 220 Hafnarfjörður
Keramikaleiða 710736-2899
Sími 585 8600
vsb@vsb.is / www.vsb.is

Dagsetning aðaluppdráttar

Antun hönnuðarsgrá	<i>Antun hönnuðarsgrá</i>				
Antun sérhönnuðar	<i>Þorgeir J Kjartansson</i>				
Verkefni	<i>220 Hafnarfjörður</i>				
SUDURGATA 41 220 HAFNARFJÖRDUR					
Verkháð Loftræsing 5. hæð Grunnmynd 2					
Hannað BS	Teiknað BS	Yfirtal PJK	Kvarði 1:50	/ A1	Síða -
Dags. 16.07.2021	Verkefni 18172	Teikning L1 052	Útgáfa C		