


Samþykkt þessi
27. jan. 2022
F.B. byggingarfulltrúi og íbúur
Hjalmar A. Jónsson
EJA

SKÝRINGAR

Almennar skýringar sjá teikningu L0 000 og L0 001

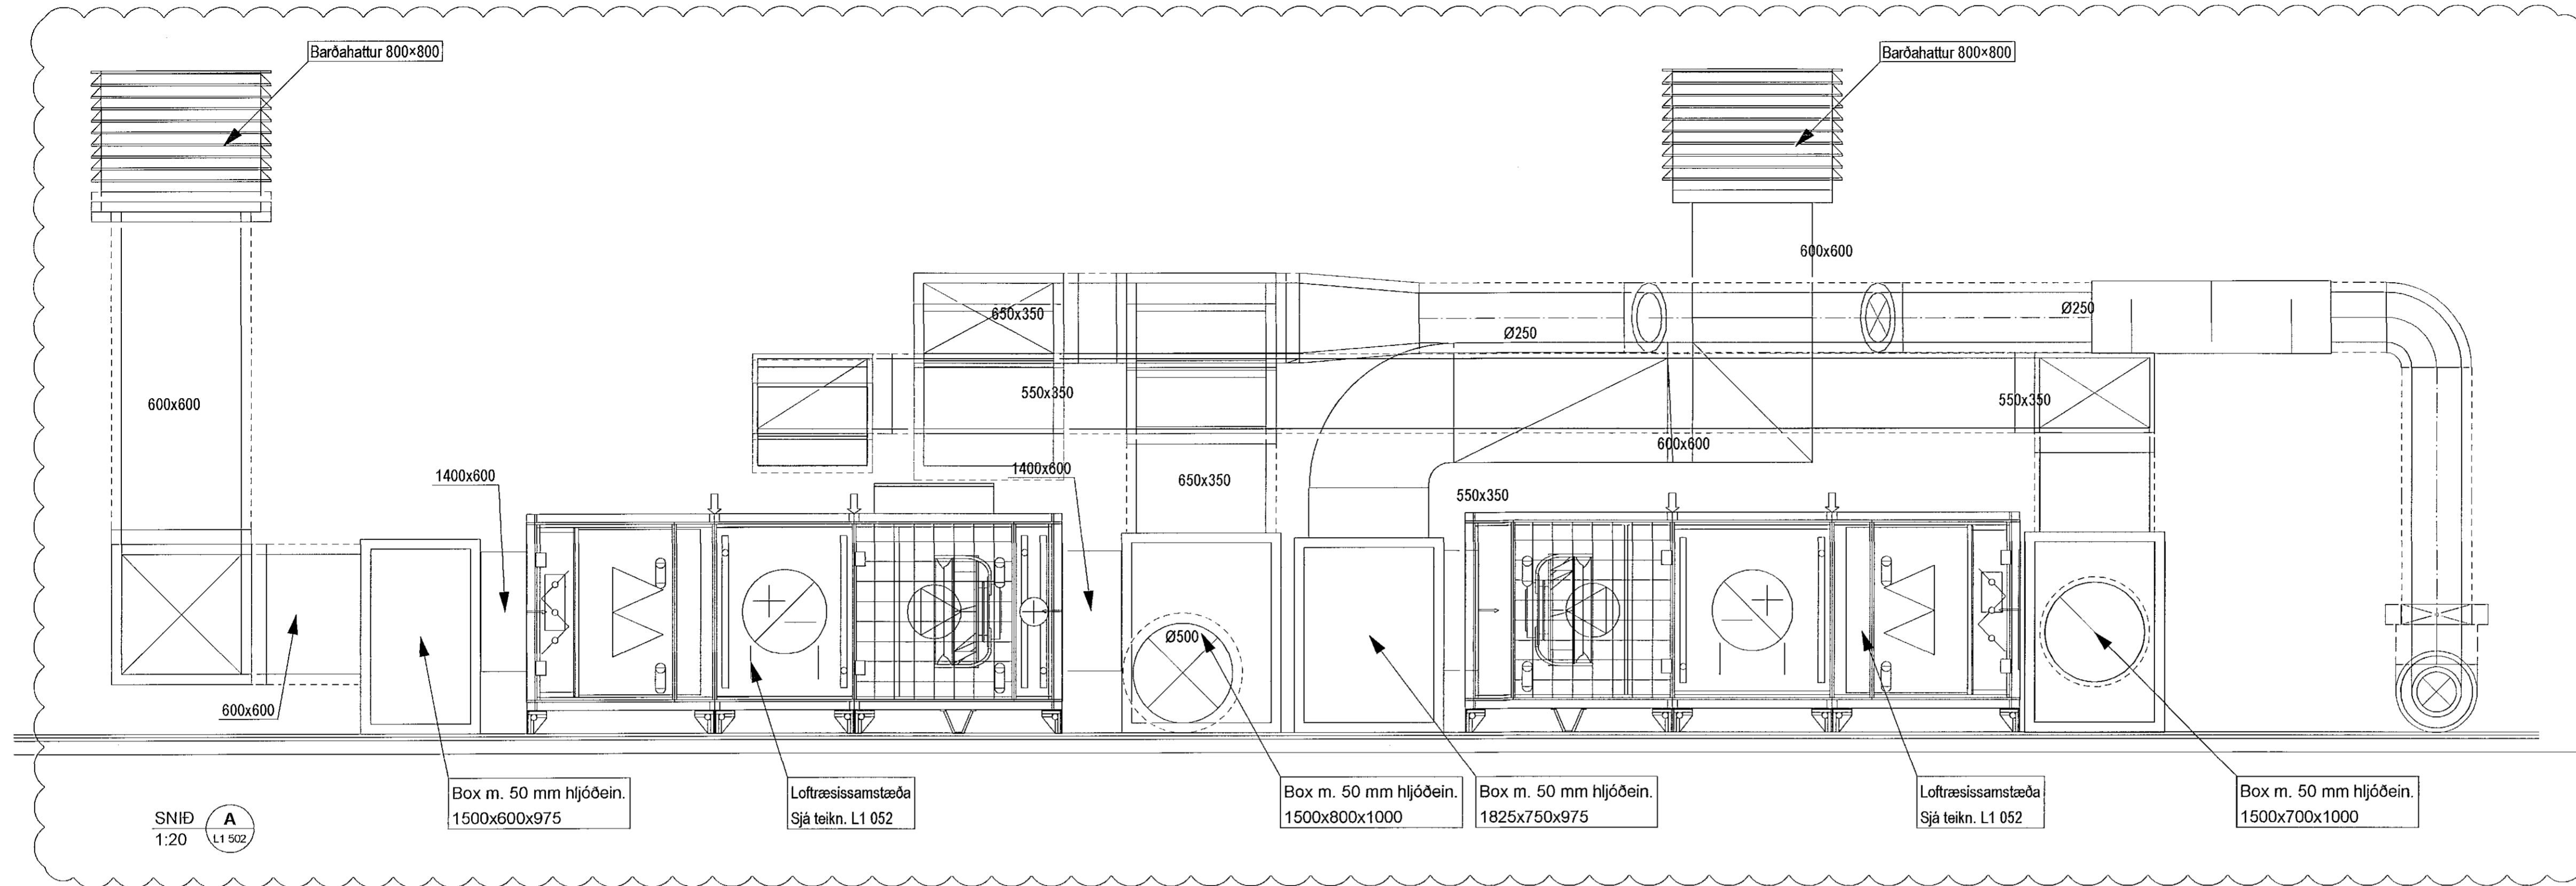

SNID
1:20
A
L1 502

Box m. 50 mm hjóðein.
1500x600x975


Loftræsissamstæða
Sjá teikn. L1 052

Box m. 50 mm hjóðein.

Box m. 50 mm hjóðein.
1825x750x975

Loftræsissamstæða
Sjá teikn. L1 052

Box m. 50 mm hjóðein.
1500x700x1000

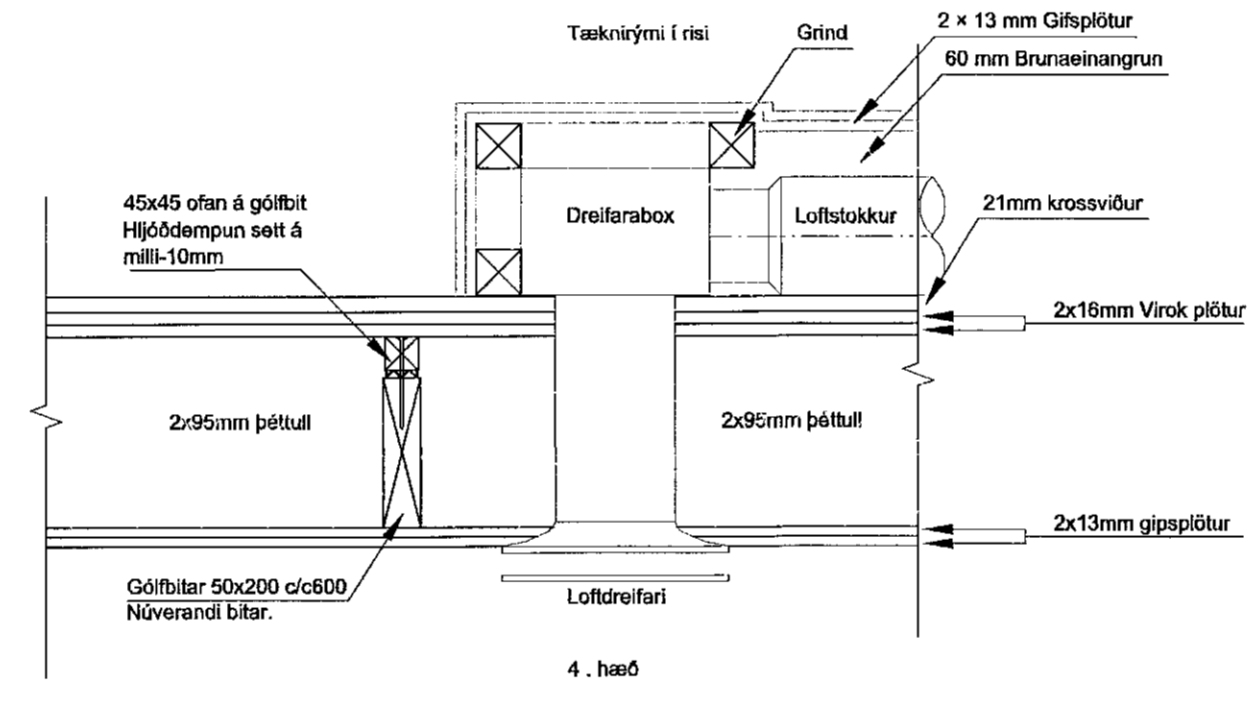

SNID
1:10
C
L1 502

B	15.12.21	Snið A uppfært og snið B dettur út	BS/HJK
A	18.11.21	Snið A breytt	BS/HJK
Útg. Daga.	Skýring		Hanna Öryfirlanó

VSBS
VERKFRÆÐISTOFA
Bejarthrauni 20 / 220 Hafnarfjörður
Kennitala 710796-2899
Sími 585 9600
vsb@vsb.is / www.vsb.is

Dagsetning aðaluppdráttar

Áritun hönnunaraðila: *[Signature]*

Áritun séðhórnubá: Þorgeir J. Kjartansson
Kt: 102271-5169 • thorgeir@vsb.is

Verkhelti: *[Signature]*

Verkhelti:
SUBURGATA 41
220 HAFNARFJÖRDUR

Verkhelti:
Loftræsing

Snið		Kvarði		Síða	
Hannað	Teiknað	Yfirfarið	Verkefni	Teikning	Útgáfa
BS	BS	PJK	1:10/1:20	/ A1	-
Dags.	16.07.2021	Verkefni	18172	L1 901	B