

Útgáfa	Lýsing	Dags.
A	Veggjum breytt.	22/06/2022
B	Sölu undirstöðu bætt við	17/01/2023
-		
-		
-		

JÄRNABENDING SÖKKLA:

GRUNNBENDING Í BOTNPLÖTU:
K10 c/c 300 eða K257 járnnettur í epli brún.
Störm á mottum a.m.k. 2 málkar.

SÖKKULVEGGIR:
Sjá deil.
2K12 stungujárn L=600+600 þar sem op á t. í hæð ná niður að gölli. Op merkt með punktalínu þvert á vegg og stungujárn með punktum.

ATH!
ÖLL JÄRN SEM ERU TEKNUÐ INN Á GRUNNMYND KOMA AUKALEGA VIÐ GRUNNBENDINGU.

Skýringar:
Á teikningu B-01 eru almennar skýringar og öll lágmarks ákvæði varðandi steypu og bendistál t.d. frágangur á járnur kringum op og brúnir og fl.
Uppgefnir kótar eru steypukótar. Upplýsingar um vatnhalla og hvort kótar eru endanlegir, sjá arkitekt.
Um nákvæma stærð og staðsetningu einstakra byggingahluta. Sjá nánar á sérteikningum aðalhönnuðar.
Göt og raufar (sjá lagnateikn.)

ATH!
Leiðbeiningar um yfirhæð á plötum og bitum er á skýringablaði B01

ATH!
Heimilt er að nota járnbakka, með sama járn magni og lýrinskifað er á uppdráttum, í stað tengjarna úr veggjum í plötum.

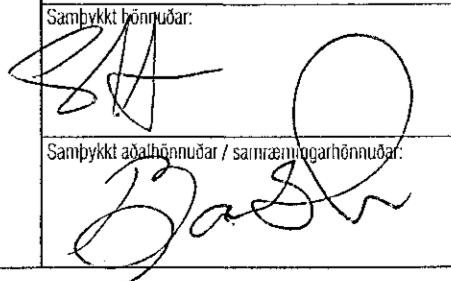
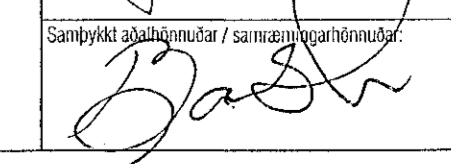
ATH!
Steypuhúla í úrveggjum og útiplötum skal vera 30 mm. Sjá nánar á skýringablaði B01.

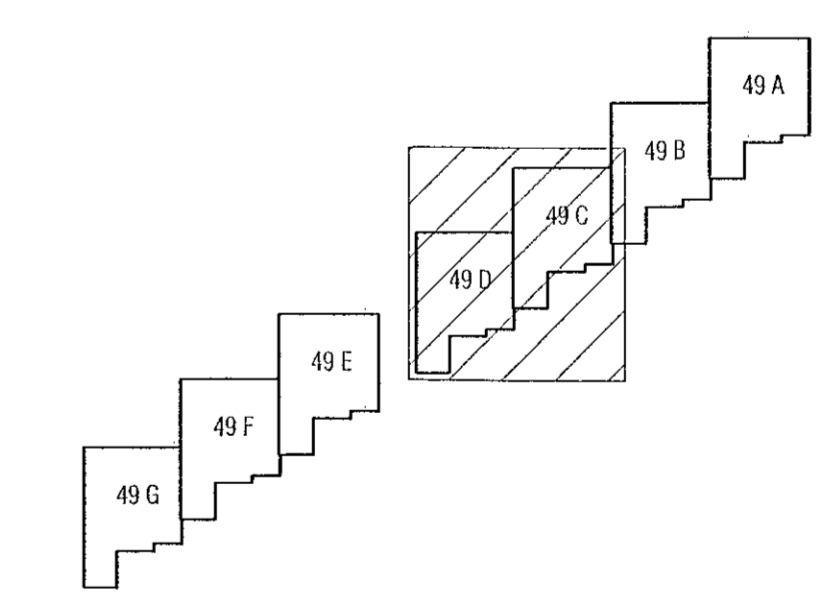
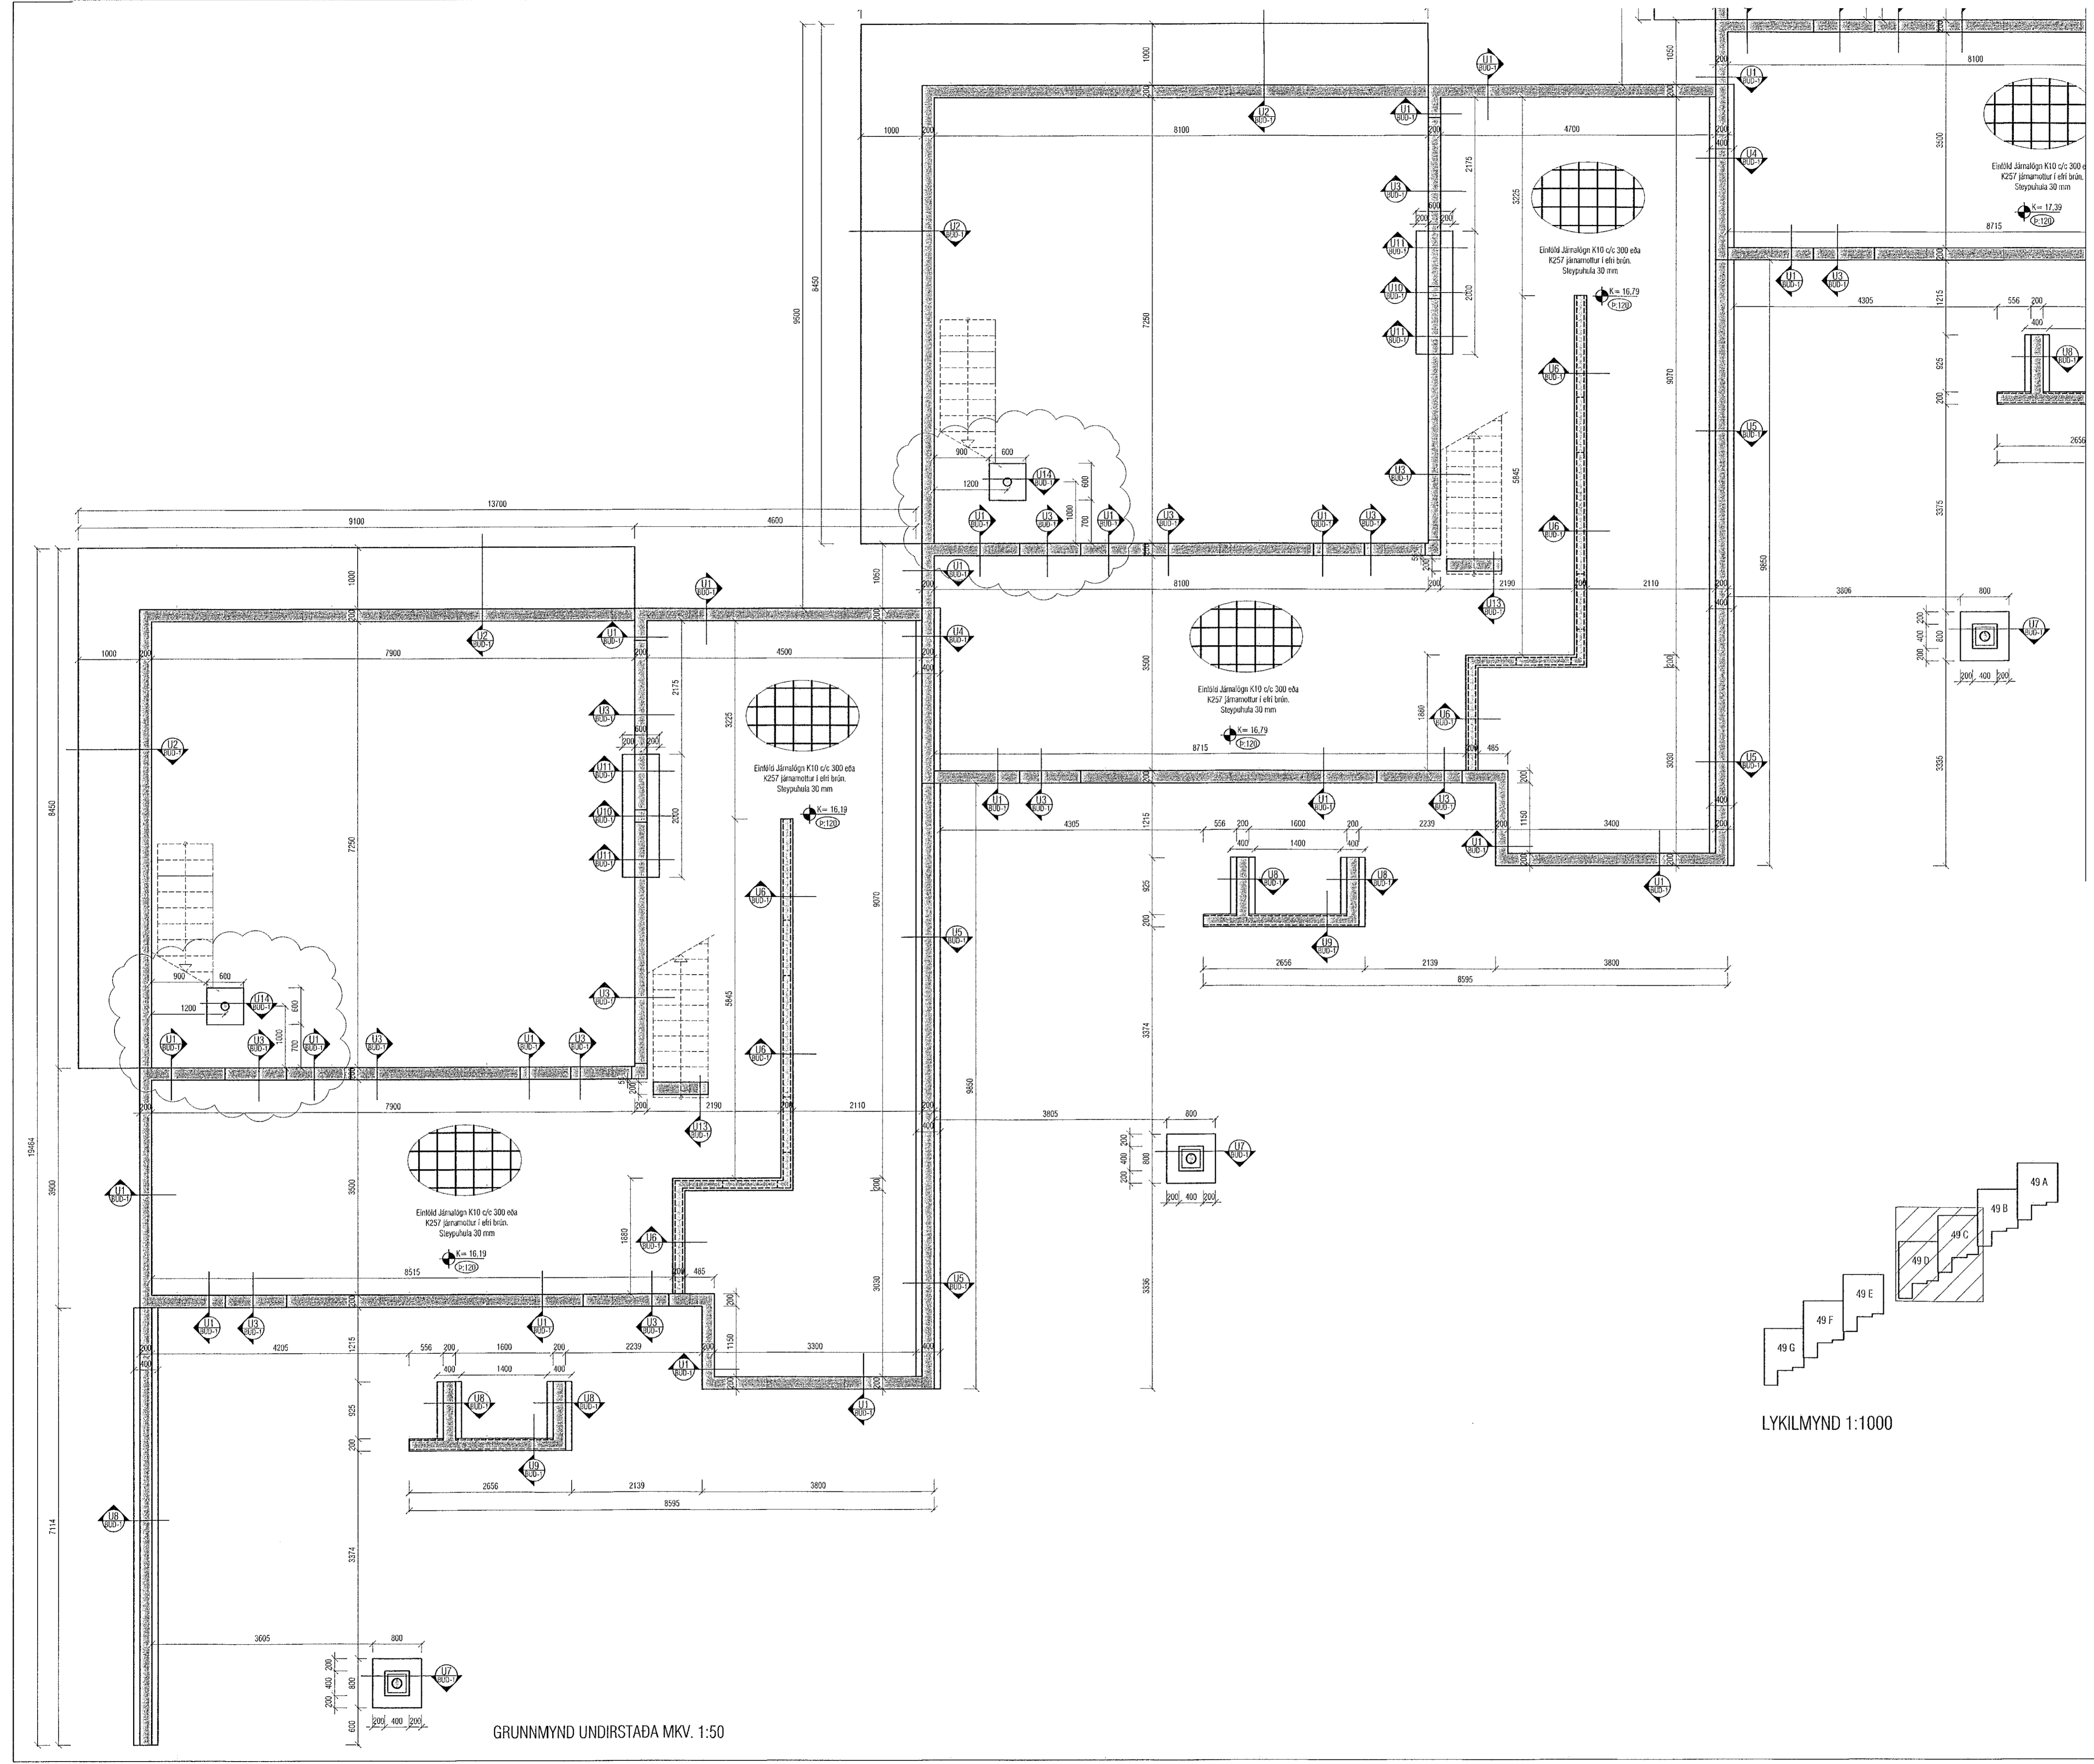
VEKTOR
-hönnun og ráðgjöf-
Síðumúla 3, 108 Rvk, s: 554-6660 / 897-5363

Hjallabraut 49A - 49G, Hafnarfirði

Undirstöður
Grunnmynd

Heiti	SH/ÚJ	Tíma	ÚJ	Tel. n.
Dagsetning	02.06.2022	Mhv.	1:50	BU-3
Sigurður Halsteinnsson kt. 030859-7749 Byggingateknafræðingur Netfang: sigurdur@vektor.is				

Samþykkt hönnuðar:





LYKILMYND 1:1000

GRUNNMYND UNDIRSTADA MKV. 1:50