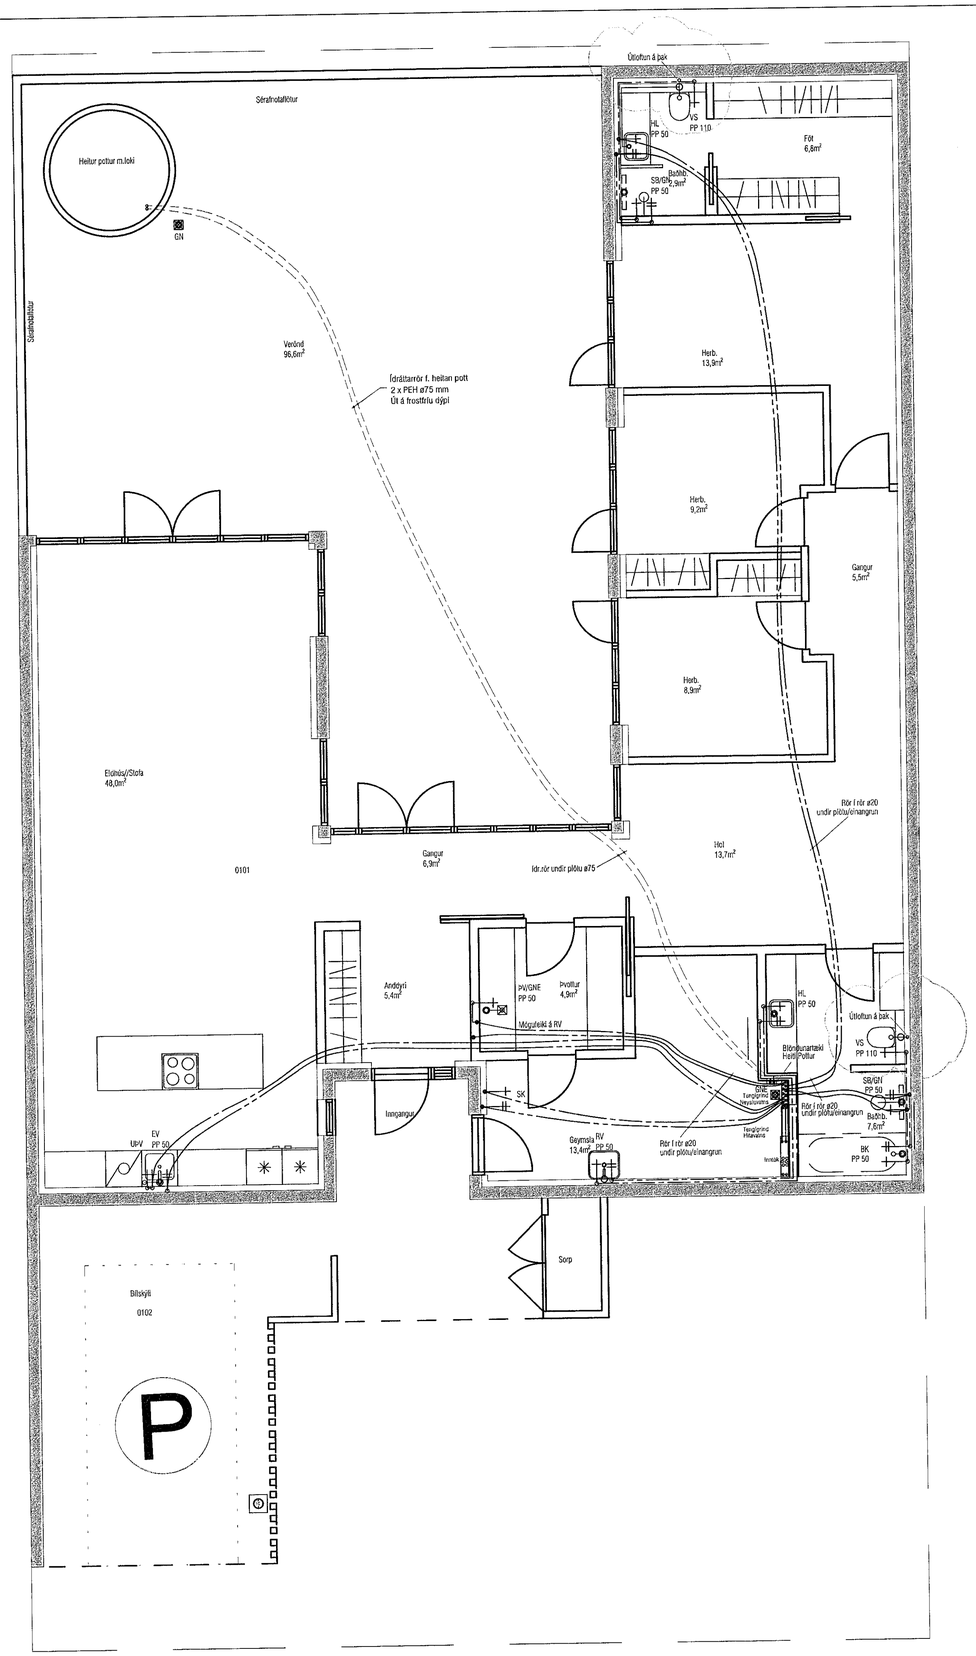


GRUNNMYND ÞRIFALAGNA

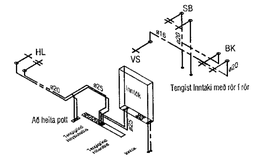


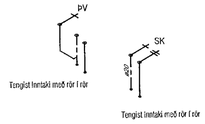

RÚMMYND ÞRIFALAGNA EINBÝLISHÚS

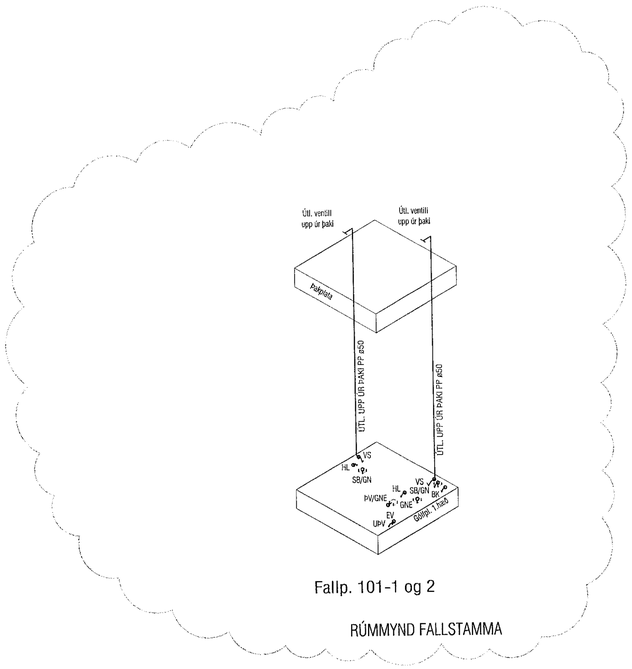


Fallp. 101-1 og 2

RÚMMYND FALLSTAMMA

Samþykkt þann
02. feb. 2023
fh. byggingarfulltrúans í Hafnarfirði
Róbert Á. Róbertsson

| Útgáfa | Lýsing | Dags. |
|---|---|---|
| A | Bætt við Ræstivask | 08.06.2022 |
| B | Bætt við útloftun VS á þak | 04.01.2023 |
| - | | |
| - | | |
| - | | |


VEKTOR
- hönnun og ráðgjöf -
Síðumúla 3, 108 Rvk, s: 554-6650 / 897-5363


Hjallabraut 49, Hafnarfjarðarbær

Þrifalagnir, Einbýlishús 49H - J
Grunnmynd, Rúmmyndir (Rað- og Einbýlishús)

| Hannað | Teiknað | Teikn. nr. |
|---|---|---|
| EÞK/DFJ | DFJ | L-202 |
| Dagsetning 02.06.2022 | Mkv. 1:50 | |


Sigurður Hafsteinsson kt. 030859-7749
Byggingatæknifræðingur
Netfang: sigurdur@vektor.is


Samþykkt hönnuður:

Samþykki eða hönnuðir / samræmingarhönnuður:

Blaðst. A1