

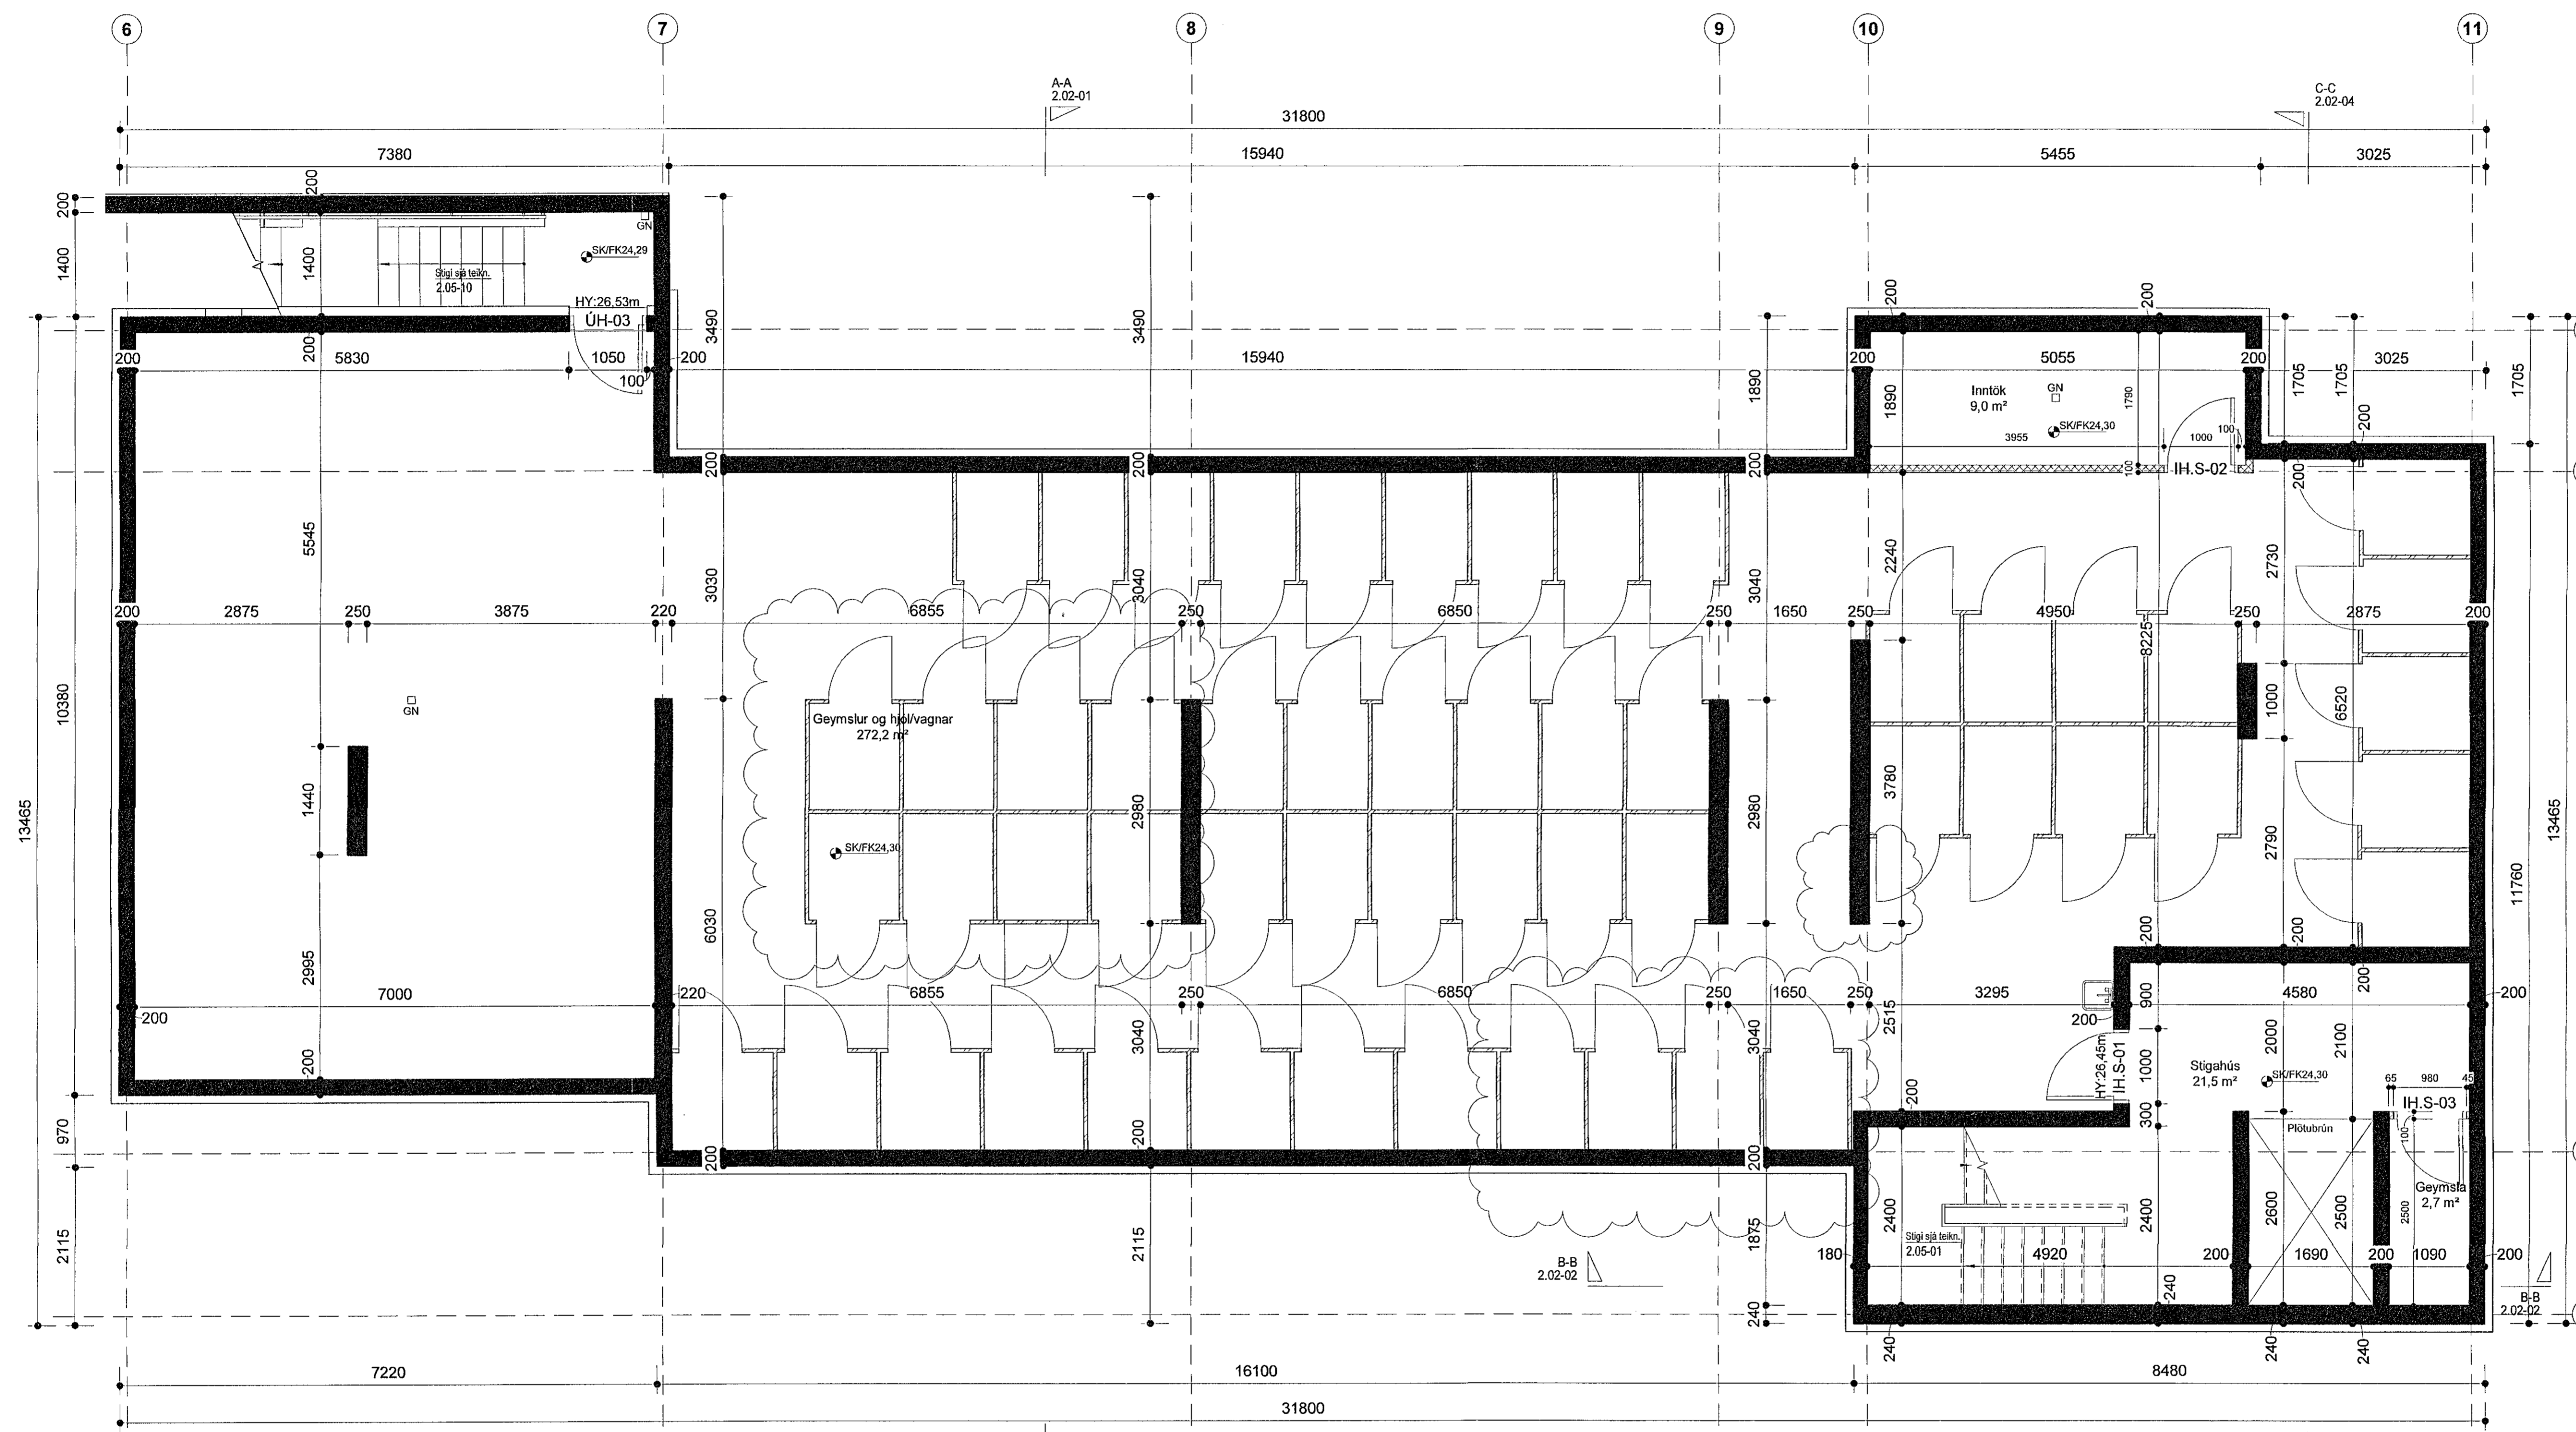


Sambýkkt þann
15. feb. 2022
f.h. Byggingarfulltrúars í Hafnarfjörð
Hjalmar A. Jónsson
H.A.J.

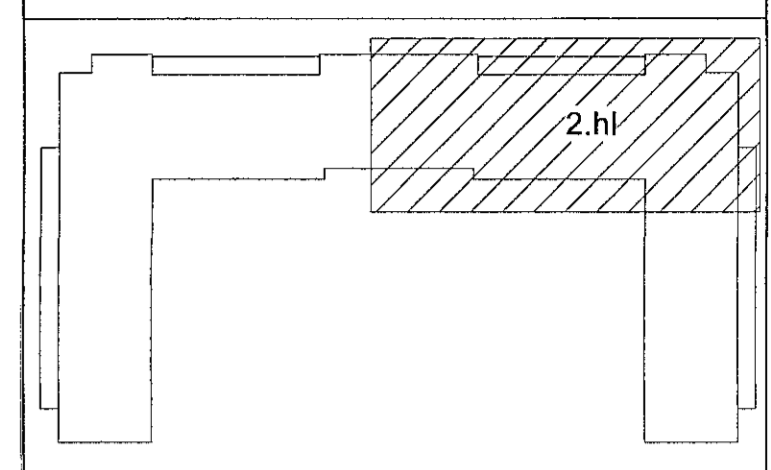

Lykilmýnd

Skýringar:
HU: XX,XX - Kóti á steypu undir byggingarhluta
HY: XX,XX - Kóti á steypu yfir byggingarhluta

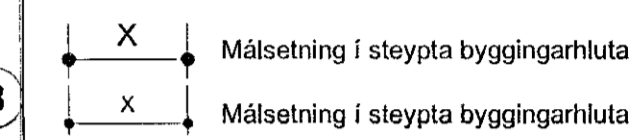


FK: XX,XX - Kóti ofan á fullrængló gólf
SK: XX,XX - Kóti ofan á steypt yfirborð

VERKTEIKNING GERÐ Á GRUNNI
AÐALUPPDRATTA SEM VORU
SAMBYKKTIR ÞANN: 22 JUL 2021

- C 23.11.2021 HB Nýjar geymslur/burðarveggur slyttur
- B 15.11.2021 HB Breytar hurðastærðir
- A 20.10.2021 HP Skilað inn aftur v. lagfæringar á hæðarkóta

BREYTINGAR

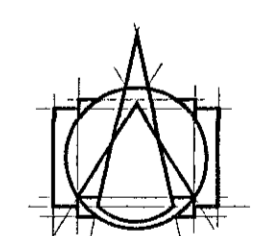

T.ark
ARKITEKTAR
HÁTÚNI 2b - 105 REYKJAVÍK
SÍMI: 540 5700
tark@tark.is - www.tark.is

VERKHEITI
Hringhamar 2, 221 Hafnarfj.
Fjölbýlishús, mhl.01
Verkteikningar

VERK
Grunnmynd kjallari

MÁL: 1 : 50 / A1	DAGS- 01.10.2021
HANNAÐ: AA	TEIKNAD: HI/L
YFIRFARID: ISC	TEIKNINGAÖMÉR
VERKJÖMÉR	FL
753-16	04 2.01-01 c

SAMB. Ásgeir Ágústsson Arkitekt M.A. SAMARÞK KL:060161-5429

Öl afnot og allt teikninga, að hluta eða heila, er háð sambýkkt í höfuðið, skv. skvæðnum höfuðreglugerðarinnar.