


Sambýkkt þann
15. feb. 2022
F.h. byggingarfulltrúans í Hafnarf. hl.
Hjalmar A. Jónsson

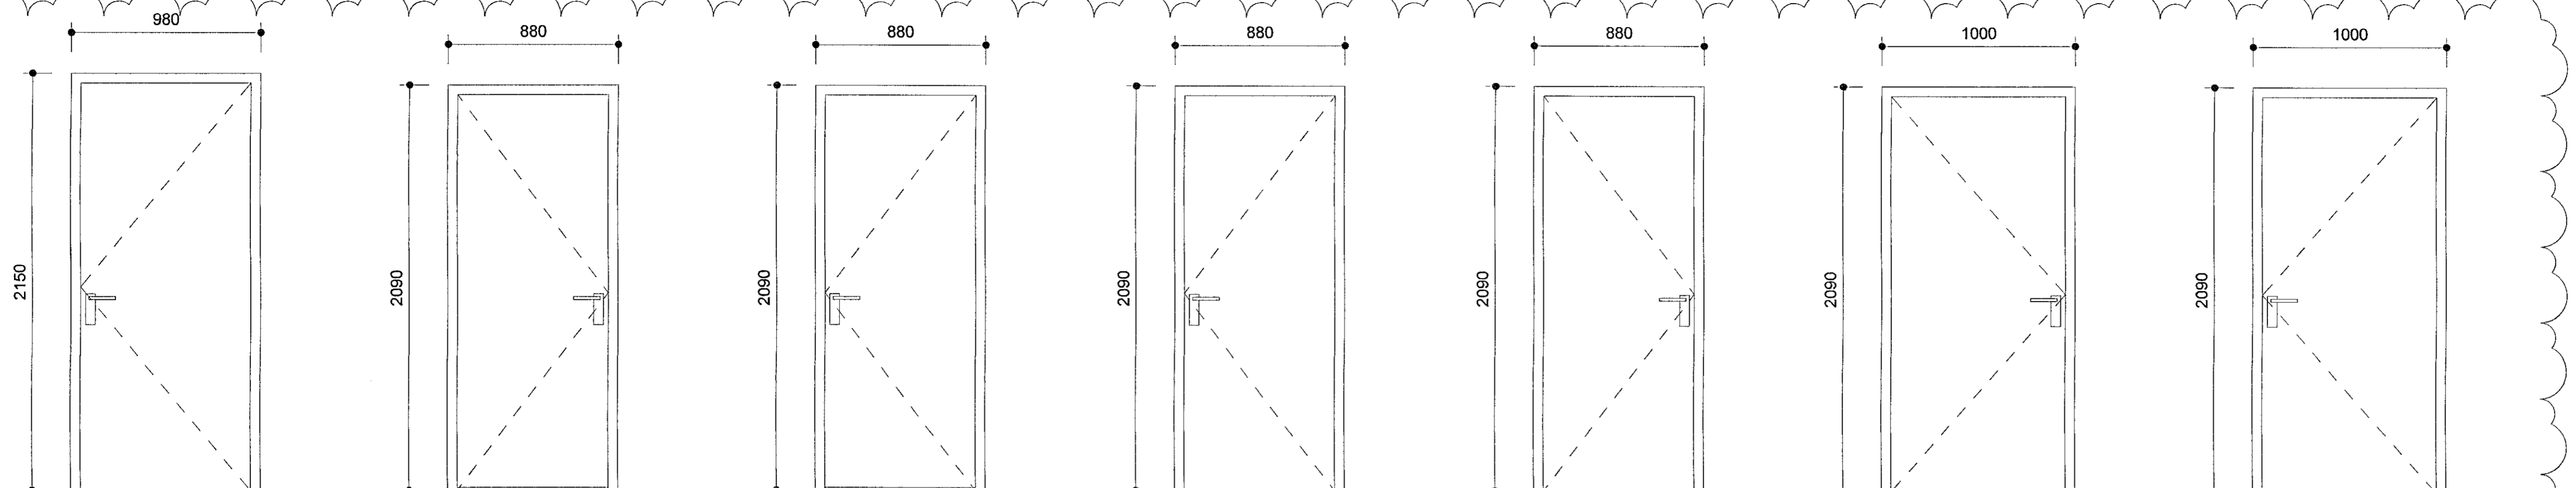

IH.A-01

IH.B-01



IH.B-02

IH.I-01

IH.I-02

IH.S-01

IH.S-02


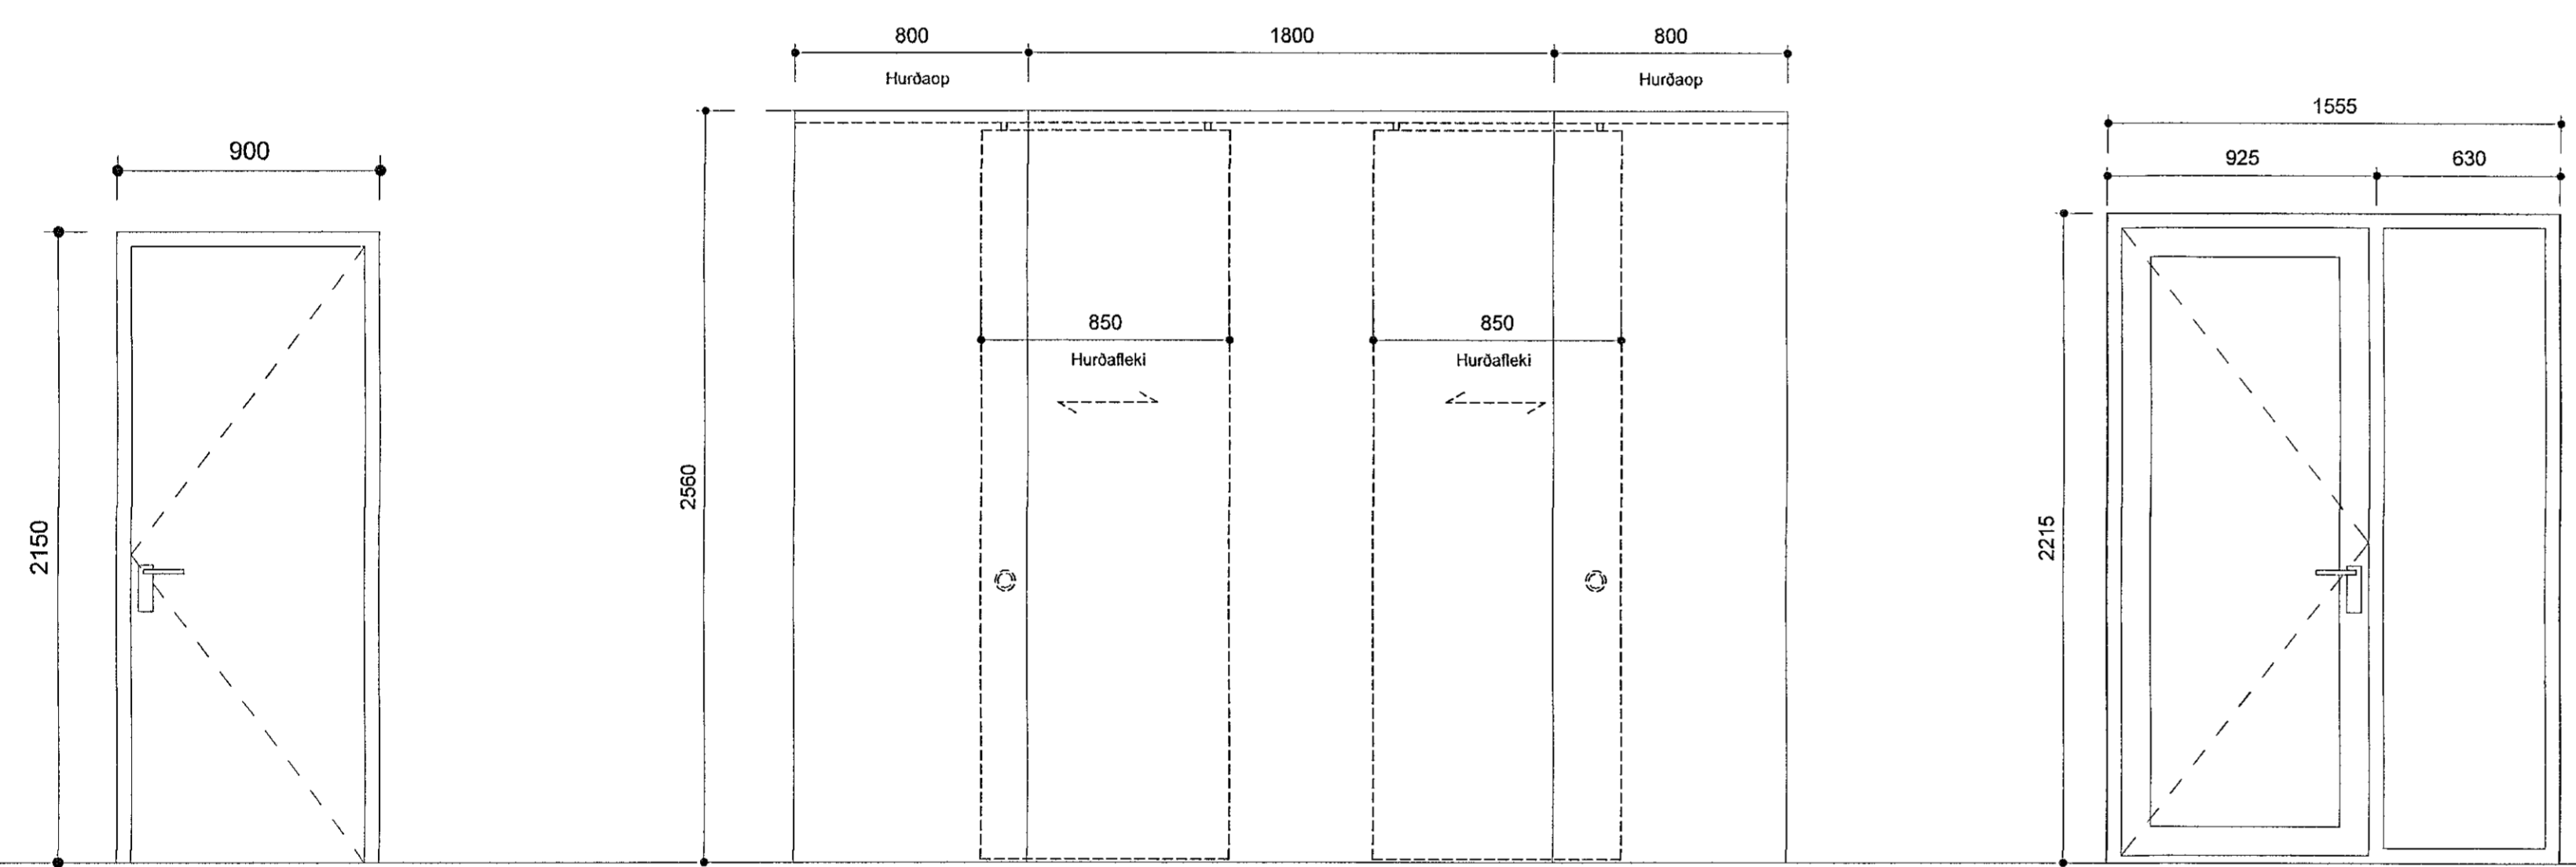
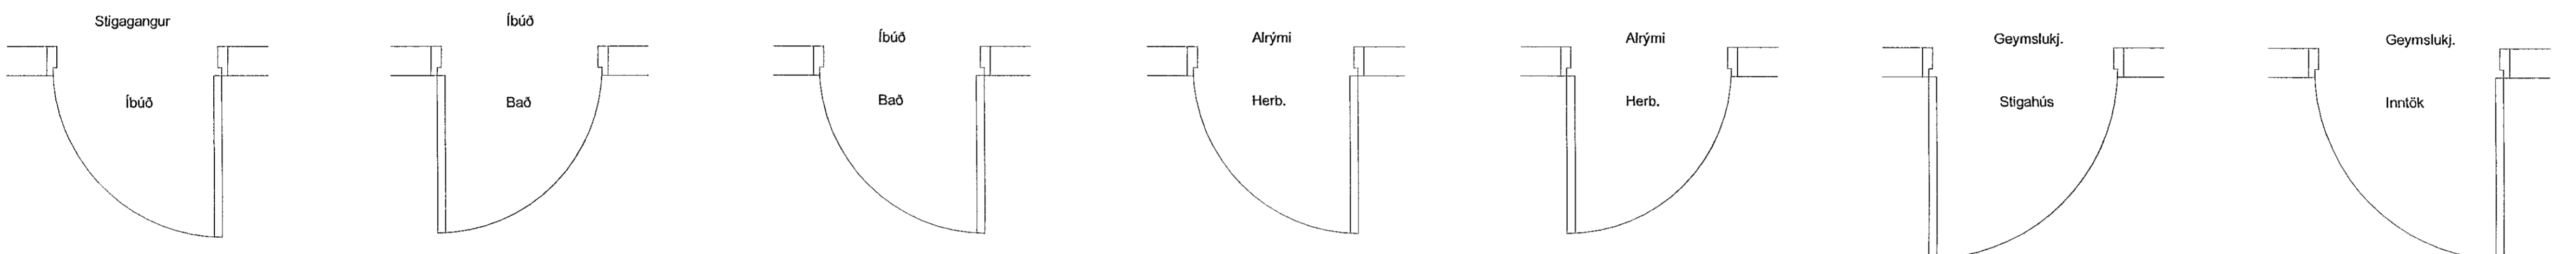


IH.S-03

IH.R-01

IH.R-02

IH.SG-01

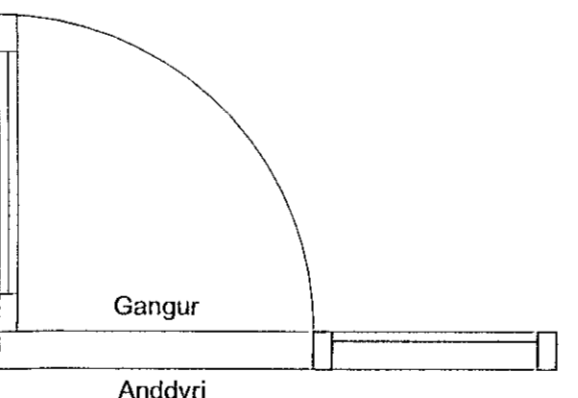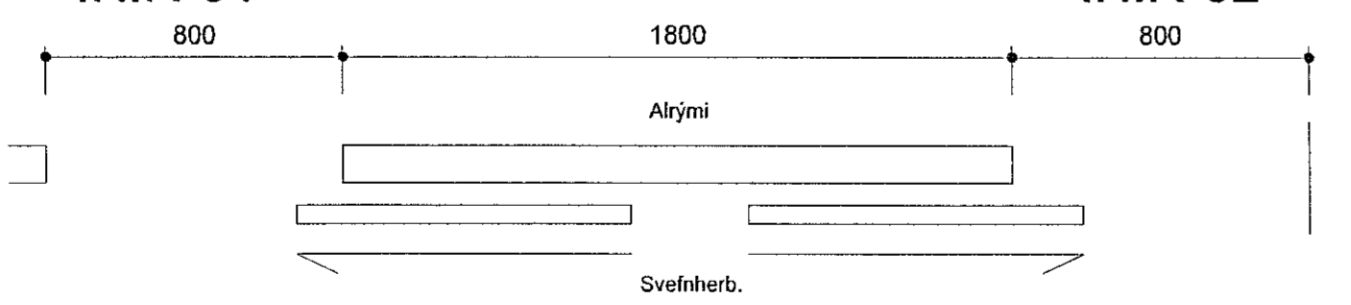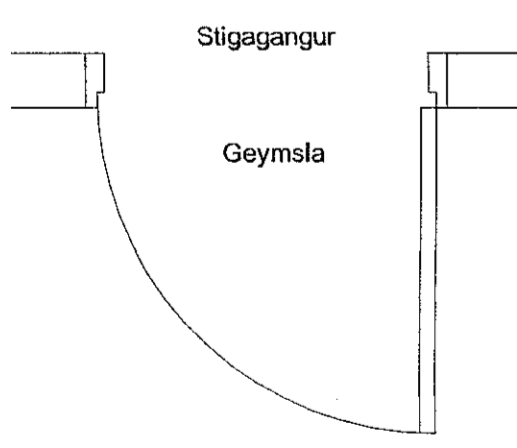


2 Innihurðir á blað							
Gerð	Magn	Opnun	Brunakrafa	Hljóðkrafa	Skráarkerfi	Hurðapumpa	Pröskuldur
IH.A-01	4	H	EI30CS	Rw=46db			Pröskuldur max 25mm há
IH.B-01	24	V			Snerill bað megin		Hurðablað 15mm frá pröskuldi
IH.B-02	8	H			Snerill bað megin		Hurðablað 15mm frá pröskuldi
IH.I-01	20	H			Lykillauf		
IH.I-02	20	V			Lykillauf		
IH.R-01	16						
IH.R-02	16						
IH.S-01a	1	V	EI60CS			Pumpa	Fellpröskuldur
IH.S-02a	1	H	EI60CS			Pumpa	Pröskuldur
IH.S-03	4	H	EI30CS			Pumpa	Fellpröskuldur
Grand total: 114							

2 Innihurðir "gluggafamilía"								
Gerð	Magn	Opnun	Brunakrafa	Hljóðkrafa	Skráarkerfi	Hurðapumpa	Pröskuldur	Glergerð
IH.SG-01	1	H				Pumpa-Rafdrifin?		Öryggisgler
Grand total: 1								

VERKTEIKNING GERÐ Á GRUNNI
ADALUPPDRATTA SEM VORU SAMBYKKTIR ÞANN
22 JUL 2021

B 15.11.2021 HB Breyting á hurðastærðum
A 20.10.2021 HB Endurútféið óbreytt

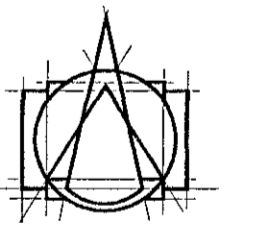

Tark
ARKITEKTAR
HÁTÚNI 2b - 105 REYKJAVÍK
Sími: 540 5700
tark@tark.is - www.tark.is

VERKJEMT
Nónhamar 1-3, 221 Hafnarf.
Fjölbýlishús, mhl.02
Verkteikningar

VERK
Innihurðir

MÁL: 1 : 20
HAFNMÁD: 30.06.2021
ÁÁ
YFIRFARIB: HI
ISC
VERKJEMER: FL
TEKNINGANÖMVER: 01G
753-16 04 2.09-01 B

Samr. Ásgeir Ásgeirsson Arkitekt MAA SAMARK KL:060161-5420

Öll rétt og efi tekið á. að hluta eða helld. er hald sambýkktir höfundar. skv. skv.ákvæðum höfundar.