




LYKILMYND

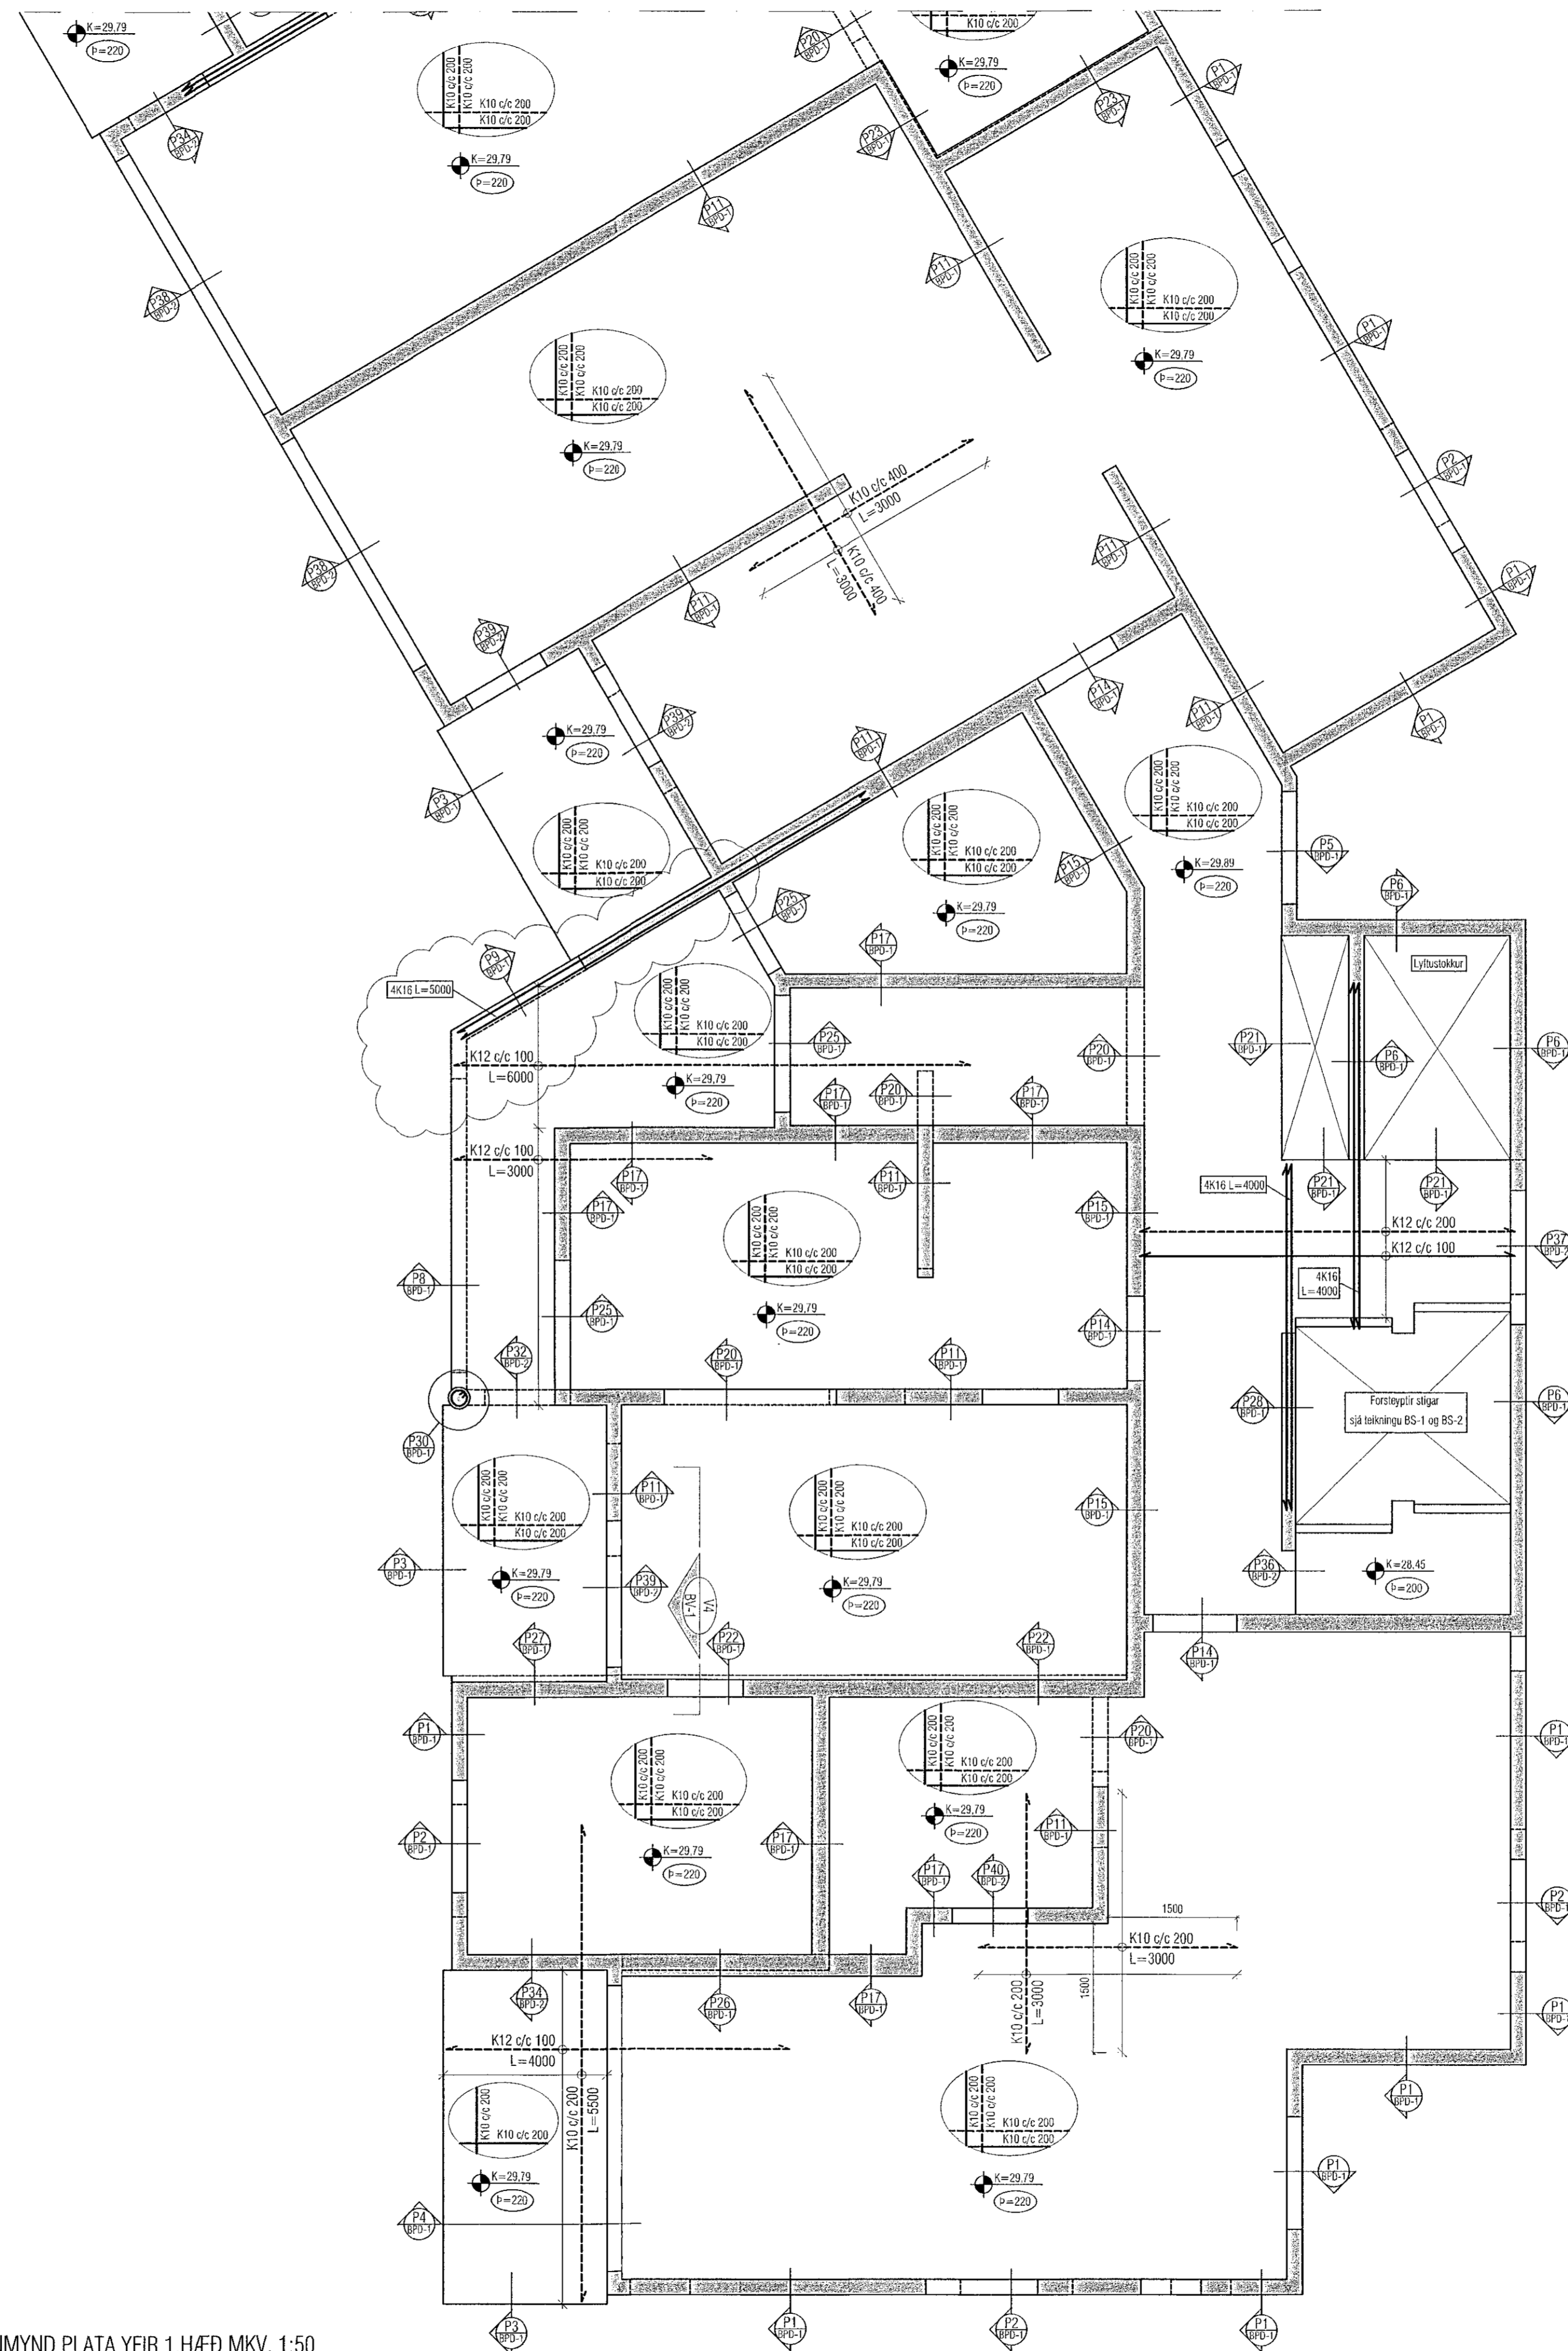

ATH!
ÖLL MÁL SKULU YFIRFARIN ÁÐUR EN
FRAMKVÆMDIR HEFJAST.

GRUNNMYND PLATA YFIR 1.HÆÐ MKV. 1:50

Samþykkt þann
15. feb. 2022
Lb. byggingarfræðingur / Hofnarlab
Hjalmar A. Jónsson
FNA 3

Útgáfa	Lýsing	Dags.
A	Veggjum breytt.	28.01.2022
-		
-		
-		
-		

ALMENNT, JÁRNBENDING:

GRUNNBENDING Í NEDRI BRÚN:
Sjá teki á viðkomandi plötu.
Járn spenna allu plötuna
og skyldleggi yfir ástvar milliveggja.
Neðribrúnaþjarn skal skeyta yfir ástvar.

GRUNNBENDING Í EFRI BRÚN:
K10 c/c 200 í báðar áttir.
Efribrúnaþjarn skal skeyta á hafi.

Einnig gildir

Járn með heilli línu í neðri brún. ————
Járn með ströðu línu í efri brún. - - - - -

ATH!
ÖLL JÁRN SEM ERU TEIKNUÐ INN Á
GRUNNMYND KOMA AUKALEGA VIÐ
GRUNNBENDINGU.

Skýringar:
Á teikningu B-01 eru almennar skýringar og öll
lágmarks ákvæði varðandi steypu og bendistál t.d.
frágangur á járnum kringum op og brúnir og fl.

Uppgelnir kótar eru steypukótar. Upplýsingar um
vatnshalla og hvort kótar eru endanlegir, sjá
arkitekt.

Um nákvæma stærð og staðsetningu einstakra
byggingahluta. Sjá nánar á sérteikningum
aðalhönnuðar.

Göt og rautar (sjá lagnateikn.)

ATH!
Leiðbeiningar um yfirhæð á plötum og bitum
er á skýringablaði B01

ATH!
Heimilt er að nota járnabakka, með sama
járnarnagni og fyrirskrifað er á uppdráttum, í stað
tengjána úr veggjum í plötur.

ATH!
Steypuhula í útveggjum og útiplötum skal vera
30 mm. Sjá nánar á skýringablaði B01.

VEKTOR
-hönnun og ráðgjöf-
Stúdíóla 3, 108 Rvk, s: 554 6650 / 897 6363

NÓNHAMAR 2, HAFNARFIRÐI

Plata yfir 1.hæð
Grunnmynd 2/2

Hamað	SH / ÓJ	Teknað	EBHO	forn. n.
Dagsetning	03.09.2021	Mk.	1:50	BP-2

Sigurður Hafsteinsson kt. 030859-7749
Byggingateiknfræðingur
Netfang: sigurdur@vektor.is
Samþykkt á milli:

Samþykkt af:

Bláskot. A1