

LYKILMYND

Samþykkt þann  
15. feb. 2022  
L. byggingarfulltrúi í Hafnarfirði  
Helmar A. Jónsson  
L-1A-5

Útgáfa	Lýsing	Dags.
A	Veggjum breytt.	28.01.2022
-		
-		
-		

**ALMENNT, JÁRNABENDING:**

**GRUNNBENDING Í NEÐRI BRÚN:**  
Sjá teikni á viðkomandi plötu.  
Járn spanna alla plötuna og skeytlengd yfir ástær milli vegja.  
Neðribrúnarjárn skal skeyta yfir ástættum.

**GRUNNBENDING Í EFRI BRÚN:**  
K10 c/c 200 í báðar áttir.  
Efribrúnarjárn skal skeyta á hafi.

Einnig gildir  
Járn með heilli línu í neðri brún.  
Járn með slóðri línu í efri brún.

ATH!  
ÖLL JÁRN SEM ERU TEIKNUÐ INN Á GRUNNMÝND KOMA AUKALEGA VIÐ GRUNNBENDINGU.

Stýringar:  
Á teikningu B-01 eru almennar stýringar og öll lágmarks ákvæði varðandi steypu og bendistál í d. frágangur á járnum kringum op og brúnir og fl.

Uppgefnir kótar eru steypukótar. Upplýsingar um vatnshalla og hvort kótar eru endanlegir, sjá arkitekt.  
Um nákvæma stærð og staðsetningu einstakra byggingahluta. Sjá nánar á sérteikningum aðalhönnuðar.  
Gól og rautar (sjá lagnateikni.)

ATH!  
Leiðbeiningar um yfirhæð á plötum og bitum er á skýringablaði B01

ATH!  
Heimilt er að nota járnabakka, með sama járnsmagni og fyrirskrifað er á uppdráttum, í stað tengjama úr veggjum í plötur.

ATH!  
Steypuhula í ötveggjum og útlötum skal vera 30 mm. Sjá nánar á skýringablaði B01.

**VEKTOR**  
- hönnun og ráðgjöf -  
Síðumúla 3, 108 Rvk, s: 554-6650 / 897-5363

**NÓNHAMAR 2, HAFNARFIRÐI**


Plata yfir 4.hæð/Pakplata  
Grunnmýnd 1/2

Planhúð	SH / ÓU	Teknað	EBHD	Tökn. nr.
Dagsetning	03.09.2021	Mix.	1:50	BP-7

Sigurður Halsteinnsson kl. 090659-7749  
Byggingatekni@vektor.is  
Netfang: sigurdur@vektor.is

Samþykkt hönnuðar:

Samþykkt af hönnuðar / samráðgjafaraðilar:

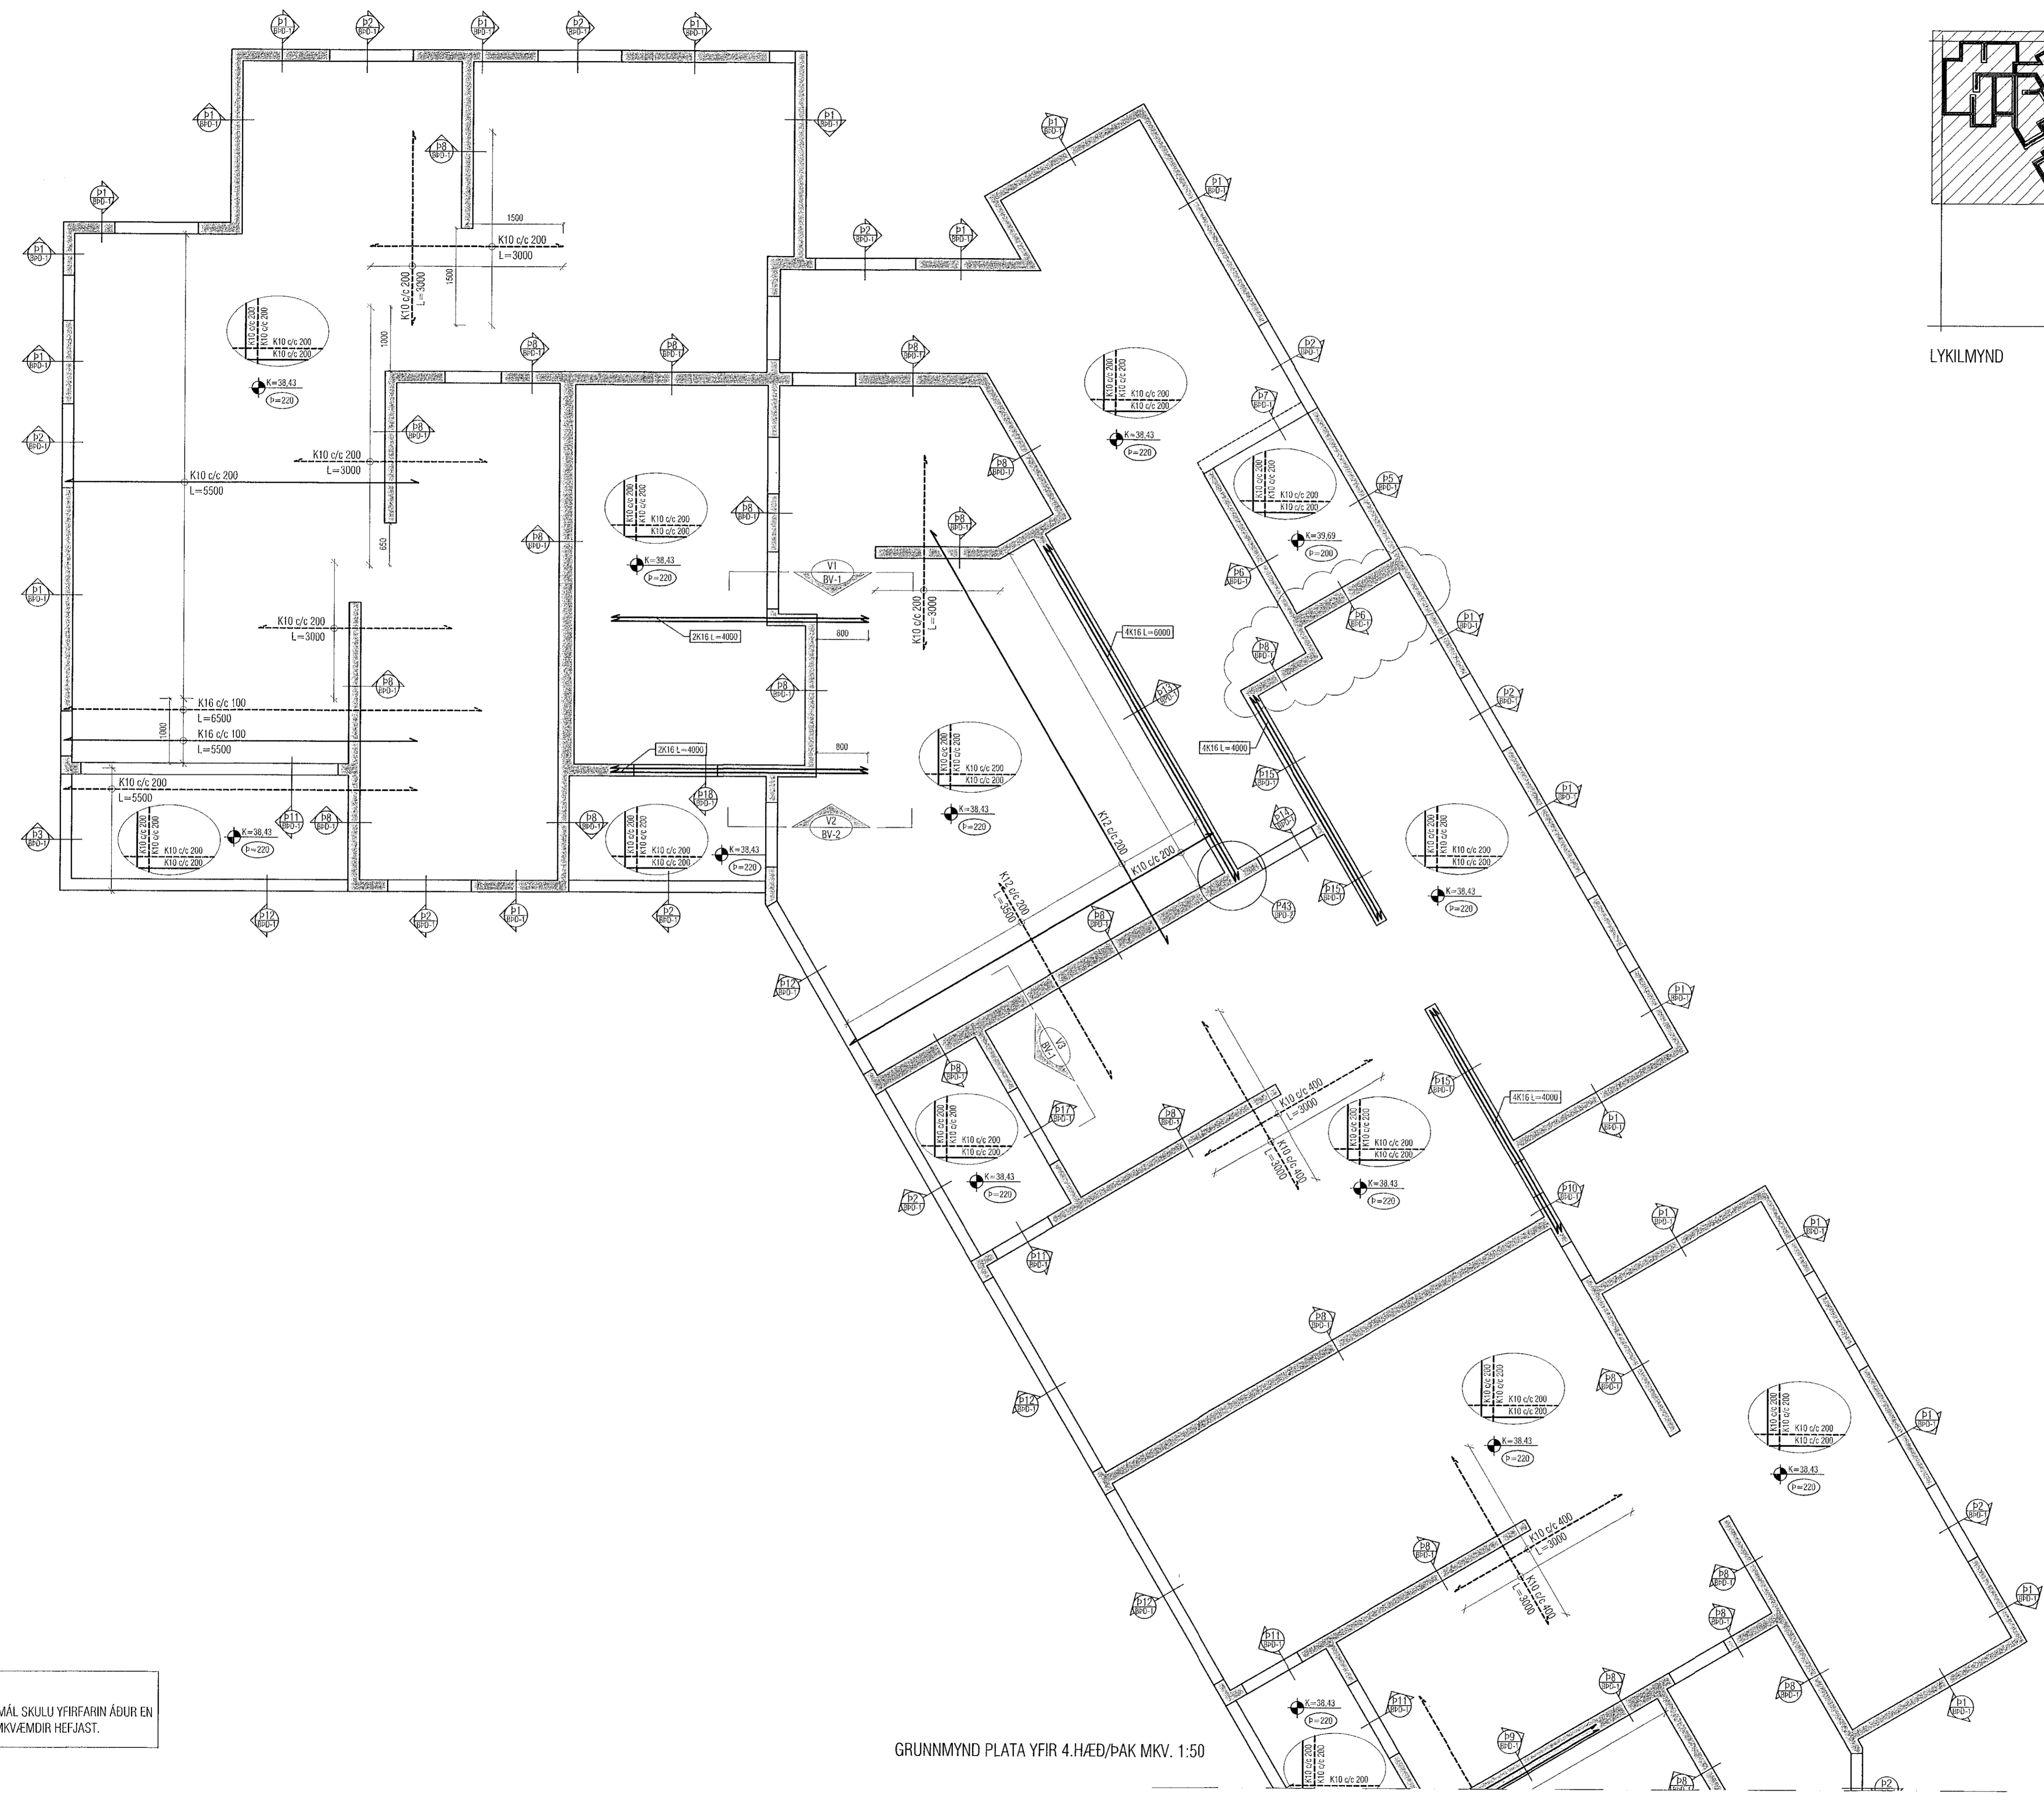

ATH!  
ÖLL MÁL SKULU YFIRFARIN ÁÐUR EN FRAMKVÆMDIR HEFJAST.

GRUNNMÝND PLATA YFIR 4.HÆÐ/PAK MKV. 1:50