


Samþykkt þann
15. feb. 2022
F.h. Byggingarfulltrúans / Hafnarfóð.
Hilmar A. Jónsson
H-A-J

Útgáfa	Lýsing	Dags.
A	Veggir færðir.	26.05.2021
B	Deili við svalir breytt.	06.10.2021
C	Gluggaopi bætt við	03.12.2021
-		
-		

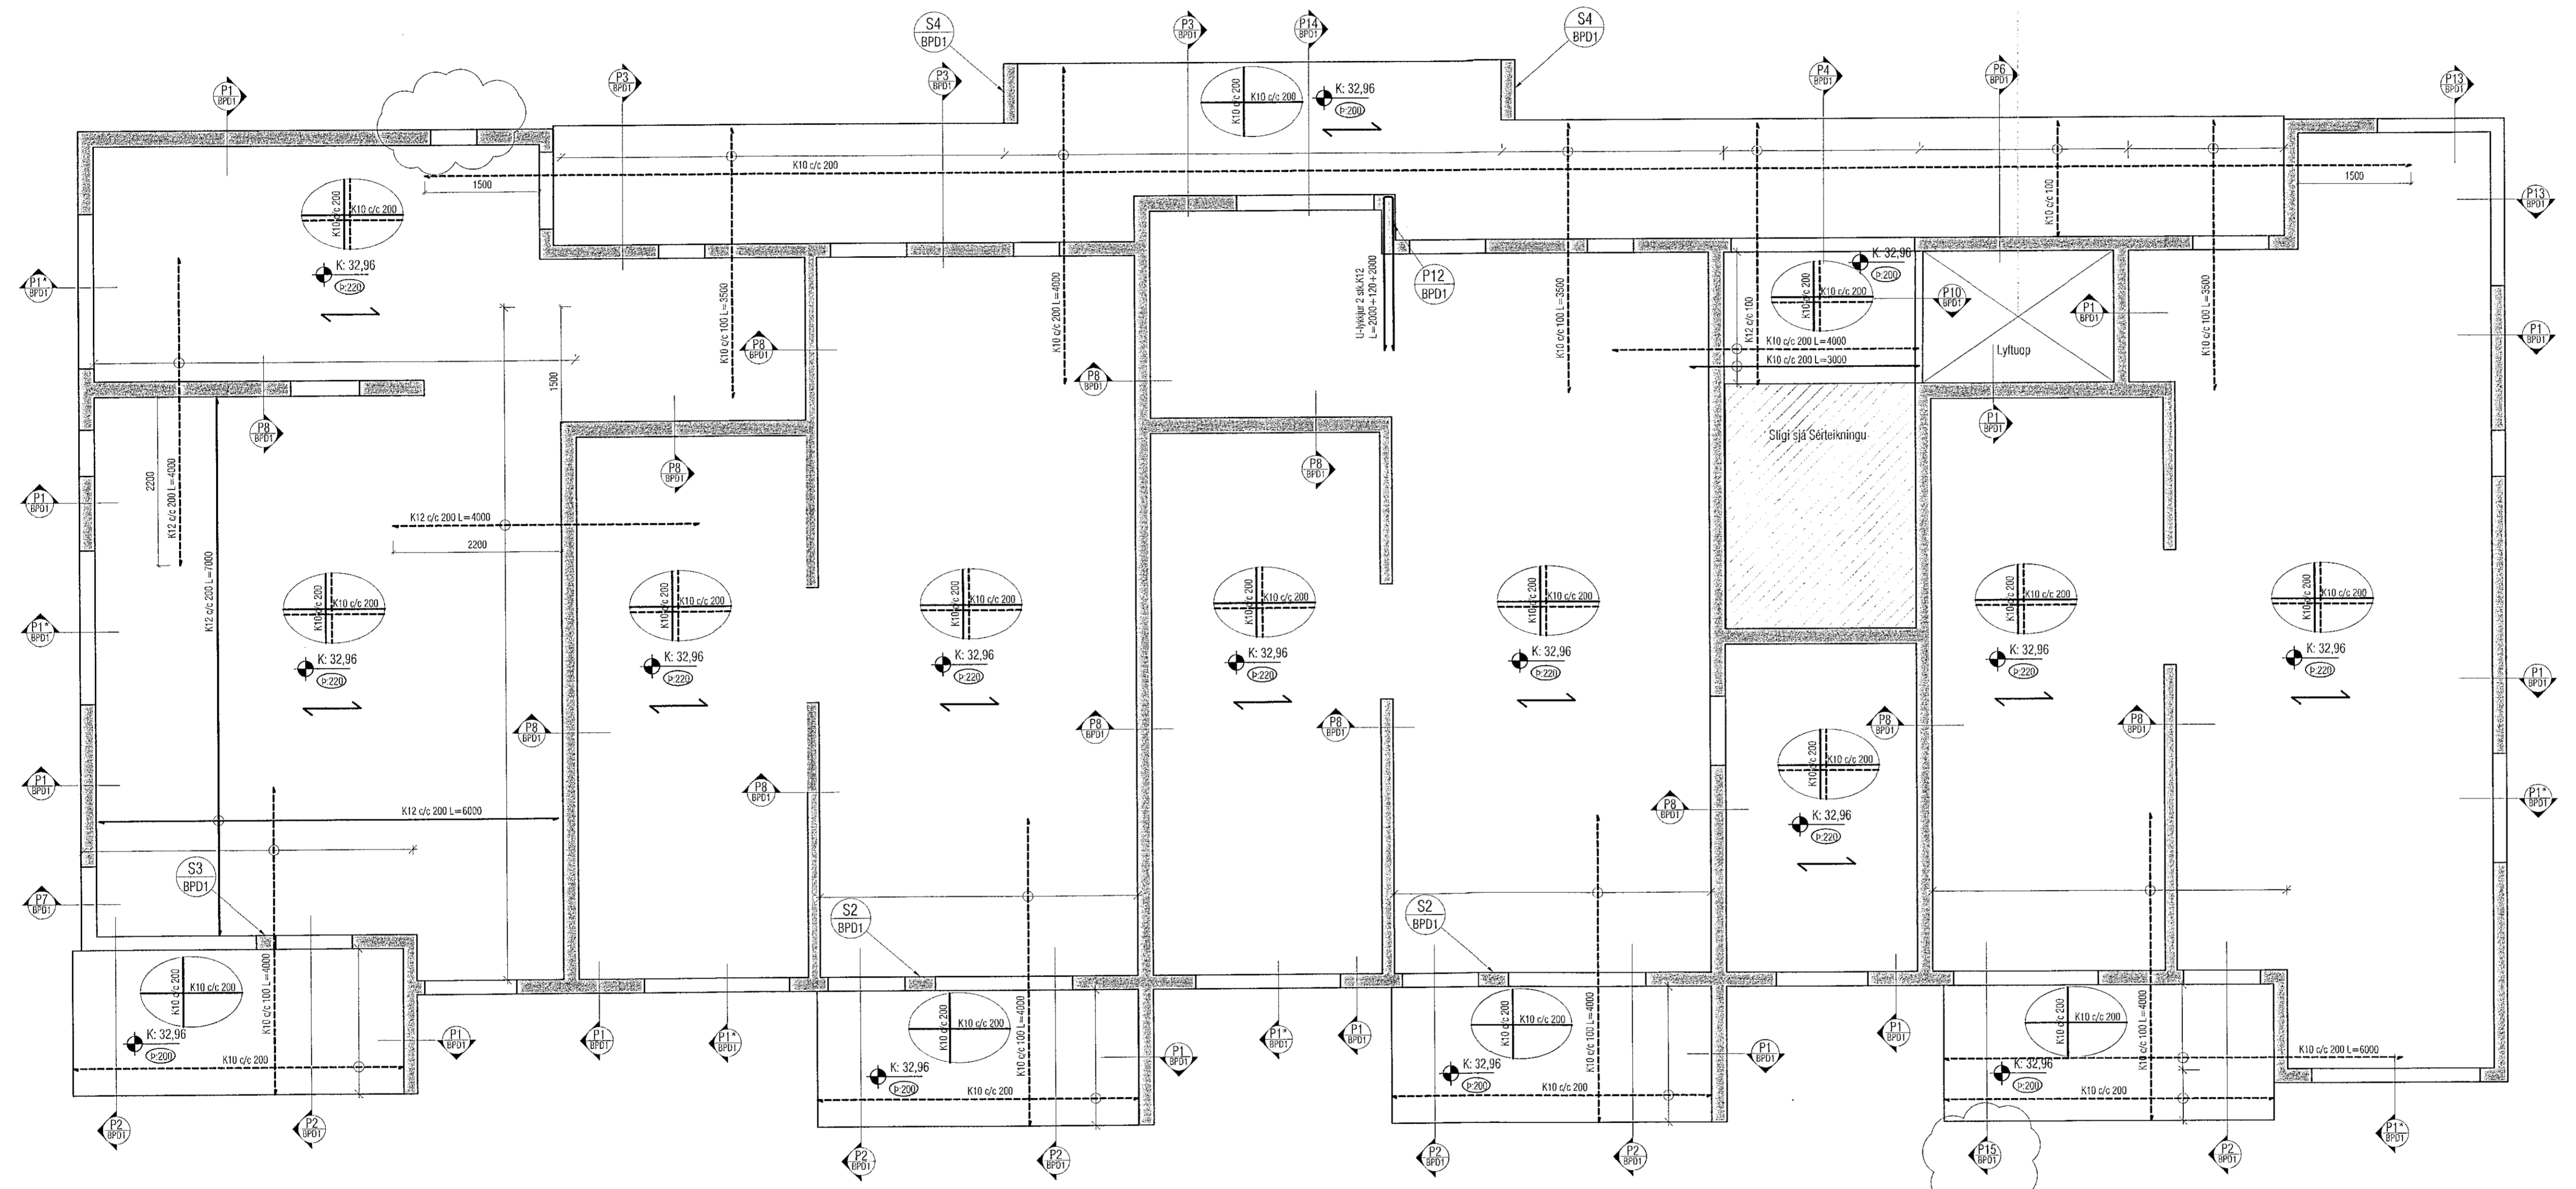

Veggir 2.hæð og plata yfir

ALMENNT, JÁRNABENDING:

GRUNNBENDING Í NEDRI BRÚN:
Sjá teki á viðkomandi plötu.
Járn spanna alla plötuna og skeytingu yfir ástlar milli veggi.
Neðribrúnnajárn skal skeyta yfir ástlar.

GRUNNBENDING Í EFRI BRÚN:
K10 c/c 200 í báðar áttir.
Efribrúnnajárn skal skeyta á hafi.
Plötuhúlar þar sem slöppa með efribrúnnajárinu eru málaðir og skráðir. (Járn þurfa ekki að ganga skeytingu ím á skástíkaða hönnuð).

ATH: ÖLL JÁRN SEM ERU SÉRSTAKLEGA TEKNUÐ Á GRUNNBENDINGU ERU VIÐBÓTAJÁRN SEM BÆTAST VIÐ ÞESSA GRUNNBENDINGU.
Járn með stítri línu í neðri brún.
Járn með slátri línu í efri brún.

Skýringar:
Á teikningu B-01 eru almennar skýringar og öll lágmarks ákvæði varðandi steypu og bendistál t.d. frágangur á járnnum kröngum og brúnir og fl. Kólar í íbúðum eru 100mm neðar en endanlegir kólar á teikningu aðalhönnuðar. Kólar stíga húsa eru þeir sömu og endanlegir kólar á teikningu aðalhönnuðar. Um hákvæma stærð og staðsetningu einstakra byggingahluta, sjá nánar á sérteikningum aðalhönnuðar.
Göt og rautar (sjá lagnatekn.)
Öll mál skal yfirlara áður en framkvæmdir hefjast.

ATH!
Leiðbeiningar um yfirhæð á plötum og bitum er á skýringablaði B01

ATH!
Heimilt er að nota járnabakka, með sama járnarnagni og fyrirskrifað er á uppráttum, í stað tengjarná úr veggjum í plötur.

ATH!
Steyppuhula í útveggjum og útlötum skal vera 30 mm. Sjá nánar á skýringablaði B01.

ATH!
ÖLL MÁL SKULU YFIRFARIN AÐUR EN FRAMKVÆMDIR HEFJAST.

VEKTOR
- hönnun og ráðgjöf -
Síðumúla 3, 108 Rvk, sí: 554-6650 / 897-5363

Nónhamar 4, Hafnarfjörður

Burður-Plötur
Veggir 2.hæð og plata yfir

Félagshúsið	SHVÖJ	Félagshúsið	MMA	Félagshúsið nr.
Dagsetning	28.01.2021	Msk.	1:50	BP2

Sigurður Haldrupsson kt. 030659-7749
Byggingarfulltrúans / Vektor
Nónhamar 4, Hafnarfjörður
Síðumúla 3, 108 Rvk, sí: 554-6650 / 897-5363

Samþykkt aðalhönnuðar / samþykkingarhönnuðar:
Sigurður Haldrupsson

SVALIR:
-SVALANIDURFÖLL OG RÖR EIGA AÐ VERA INNSTEYPT
-ÚRTAK SKAL SETT NEDAN Í SVALIR FYRIR LJÓÐ
-STAÐSETNING OG MÁL, SJÁ GATAPLÓN