


Samþykkt þann
15. feb. 2022
i.h. byggingarfulltrúans í Hafnarfirði
Hjalmar A. Jónsson
PIA'S

| Útgáfa | Lýsing | Dags. |
|--------|--------------------|------------|
| A | Veggir færðir. | 26.05.2021 |
| B | Gluggaopi bætt við | 03.12.2021 |
| - | | |
| - | | |
| - | | |

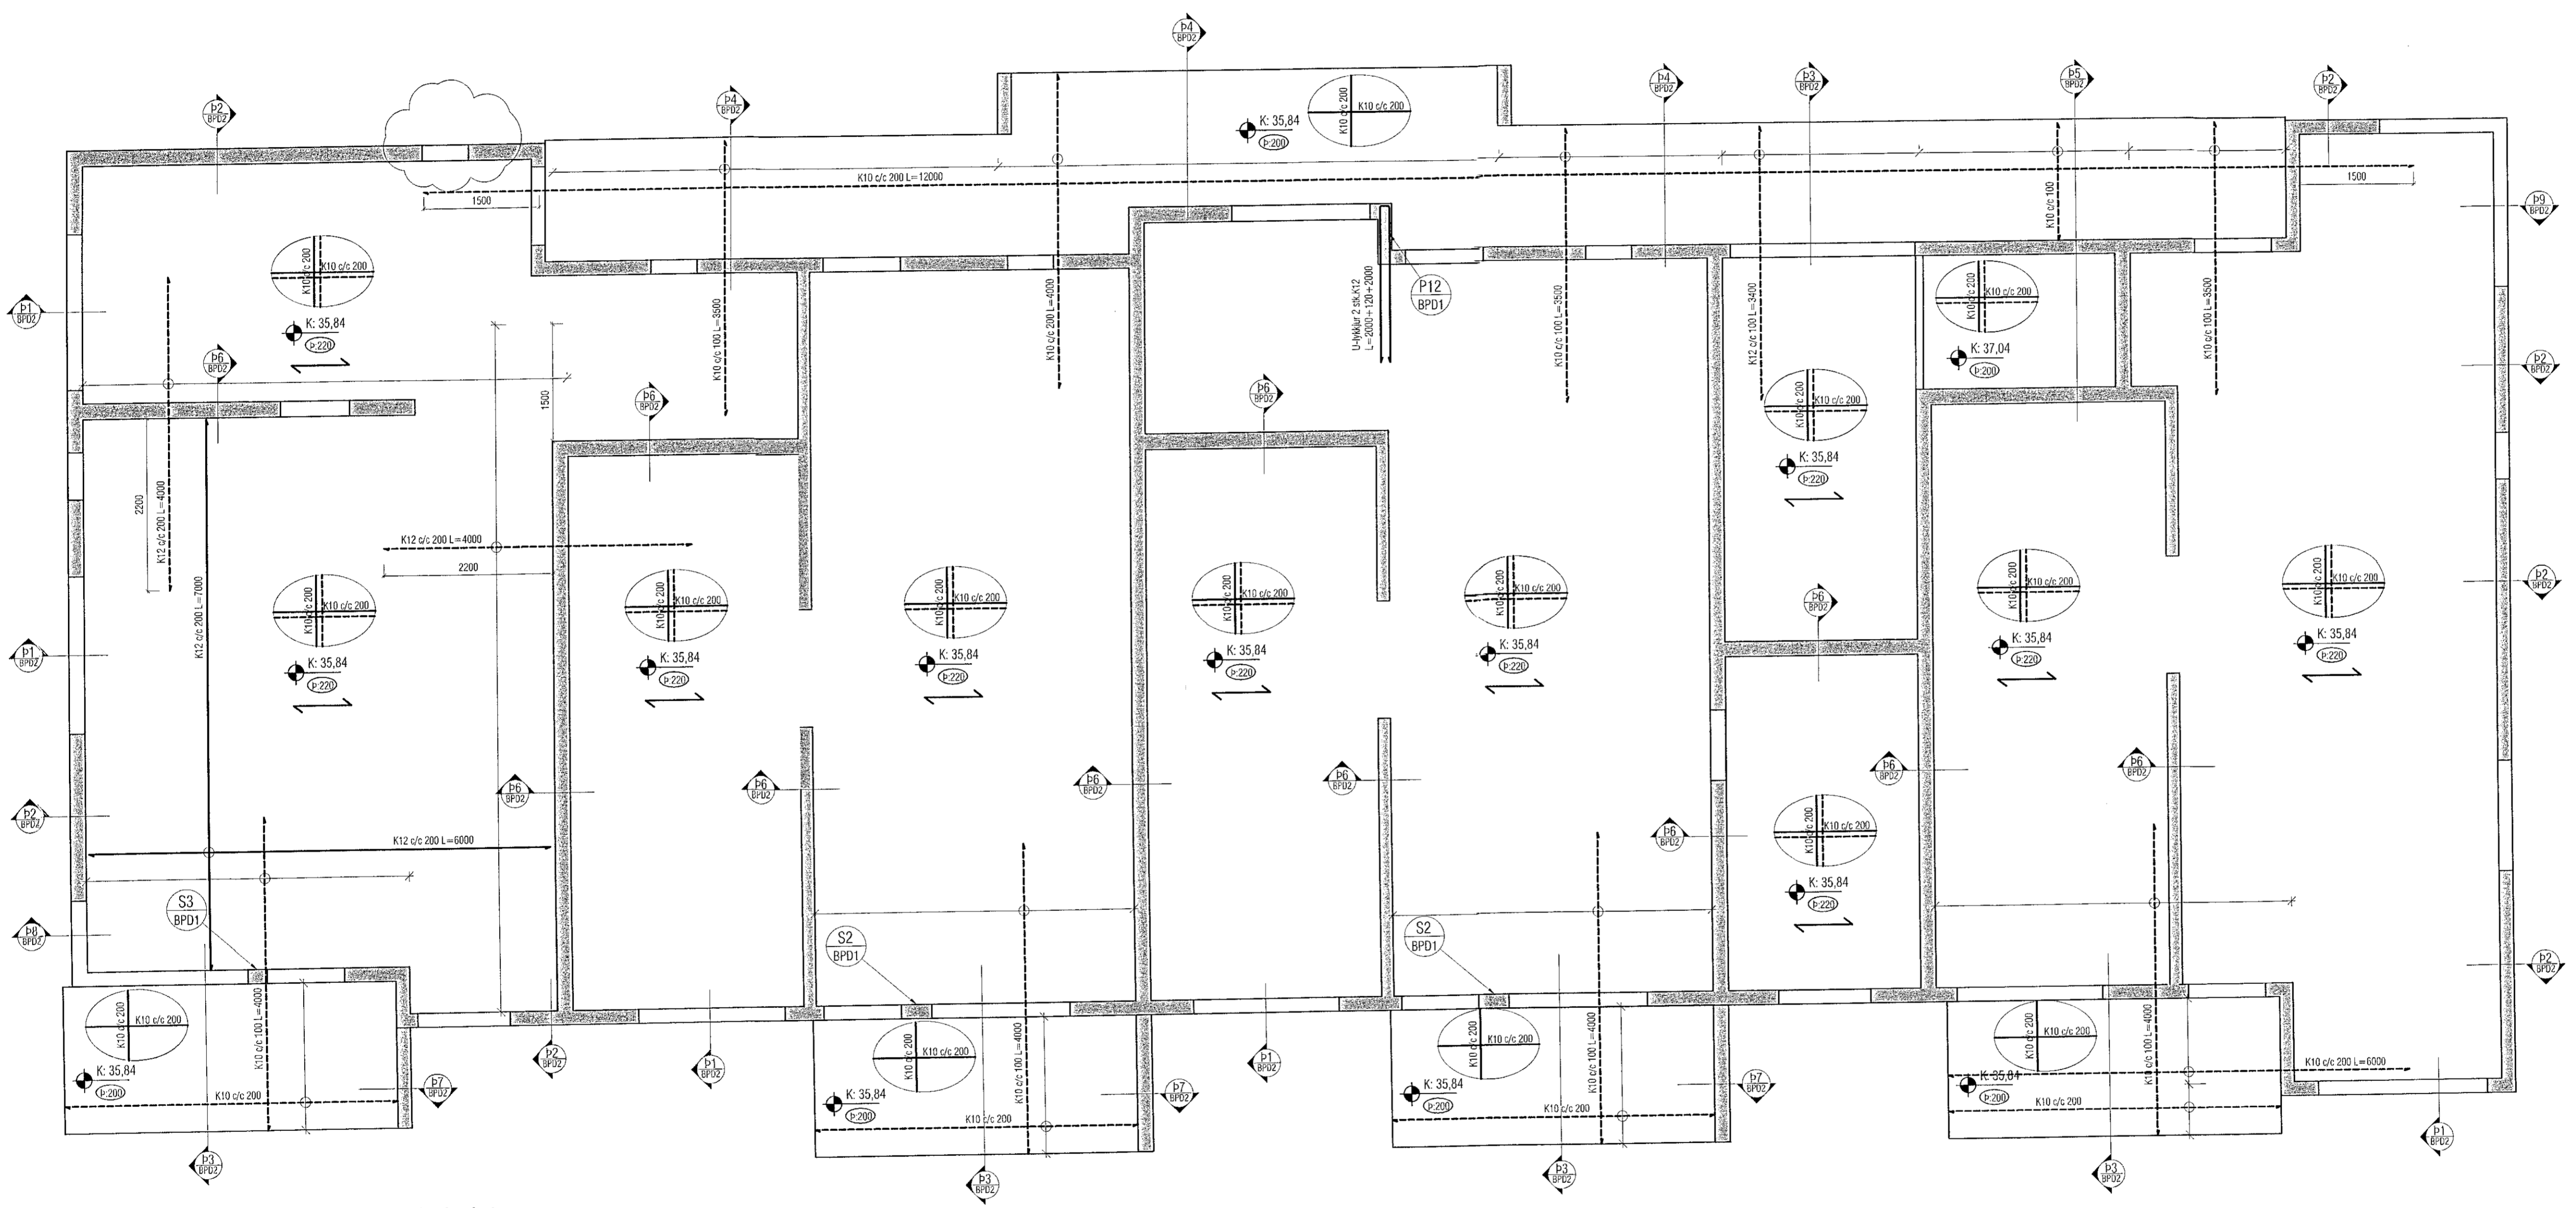

Veggir 3.hæð og þakplata

ALMENN T, JÁRNABENDING:

GRUNNBENDING Í NEDRI BRÚN:
Sjá teikn á viðkomandi plötu.
Járn spanna alla plötuna og skýrilengd yfir ásetur milli veggja.
Nedribrúnaþjárn skal skeyta yfir ásetum.

GRUNNBENDING Í EFRI BRÚN:
Efnibrúnaþjárn skal skeyta á hafi.
Plötuhlutar þar sem sleppa má efnibrúnaþjárn eru mástærir og skóstráðir. (Járn þurfa ekki að ganga skýrilengd inn á skástrikaða líðim).

ATH: ÖLL JÁRN SEM ERU SÉRSTAKLEGA TEKNUÐ Á GRUNNMUND ERU VIÐBÓTARJÁRN SEM BÆTAST VIÐ ÞESSA GRUNNBENDINGU.
Sám með heiti línu í nedri brún.
Járn með slíðri línu í efri brún.

Skýringar:
Á teikningu B-01 eru almennar skýringar og öll lágmarks ákvæði varðandi steypu og bendistál l.d. frágangur á járnum kringum og þrúnir og fl. Kótar í íbúðum eru 100mm neðar en endanlegir kótar á teikningum aðalhönnuðar. Kótar slíðgösa eru þeir sömu og endanlegir kótar á teikningum aðalhönnuðar. Um nákvæma stærð og staðsetningu einstakra byggingahluta, sjá nánar á sérteikningum aðalhönnuðar.
Göt og rautar (sjá lagnateikn.)
Öll mál skal yfirfara áður en framkvæmdir hefjast.

ATH!
Leiðbeiningar um yfirhæð á plötum og bitum er á skýringablaði B01

ATH!
Heimilt er að nota járnbakka, með sama járnarnagni og fyrirskrifað er á uppdráttum, í stað tengijána úr veggjum í plötum.

ATH!
Steypuhúla í úteggjum og tíuplötum skal vera 30 mm. Sjá nánar á skýringablaði B01.

ATH!
ÖLL MÁL SKULU YFIRFARIN ÁÐUR EN FRAMKVÆMDIR HEFJAST.

VEKTOR
- hönnun og ráðgjöf -
Síumúla 3, 106 Rvk, s: 554-6650 / 897-5363

Nónhamar 4, Hafnarfjörður

Burður-Plötur
Veggir 3.hæð og plata yfir

| Hannúð | SHVÚJ | Teiknað | MMA | Teikn. n. |
|--|------------|---------|------|-----------|
| Dagsetning | 28.01.2021 | Miv. | 1:50 | BP3 |
| Sigurbur Halsteinnsson kt. 030859-7749 | | | | |

Byggingaáhrifsgæslu
Netfang: sigurbur@vektor.is

Sambykkt aðalhönnuðar / samráðingahönnuðar:
[Signature]

SVALIR:
-SVALANIDURFÖLL OG RÖR EIGA AÐ VERA INNSTEYPT
-ÚRTAK SKAL SETT NEDAN Í SVALIR FYRIR LJÓŠ
-STABSETNING OG MÁL, SJÁ GATAPLÖN