


GRUNNMYND 2. HÆÐ 1:50

MÓTTEKIÐ
15. FEB. 2022

fh. Byggingarfulltrúans í Hafnarfirði
f a s

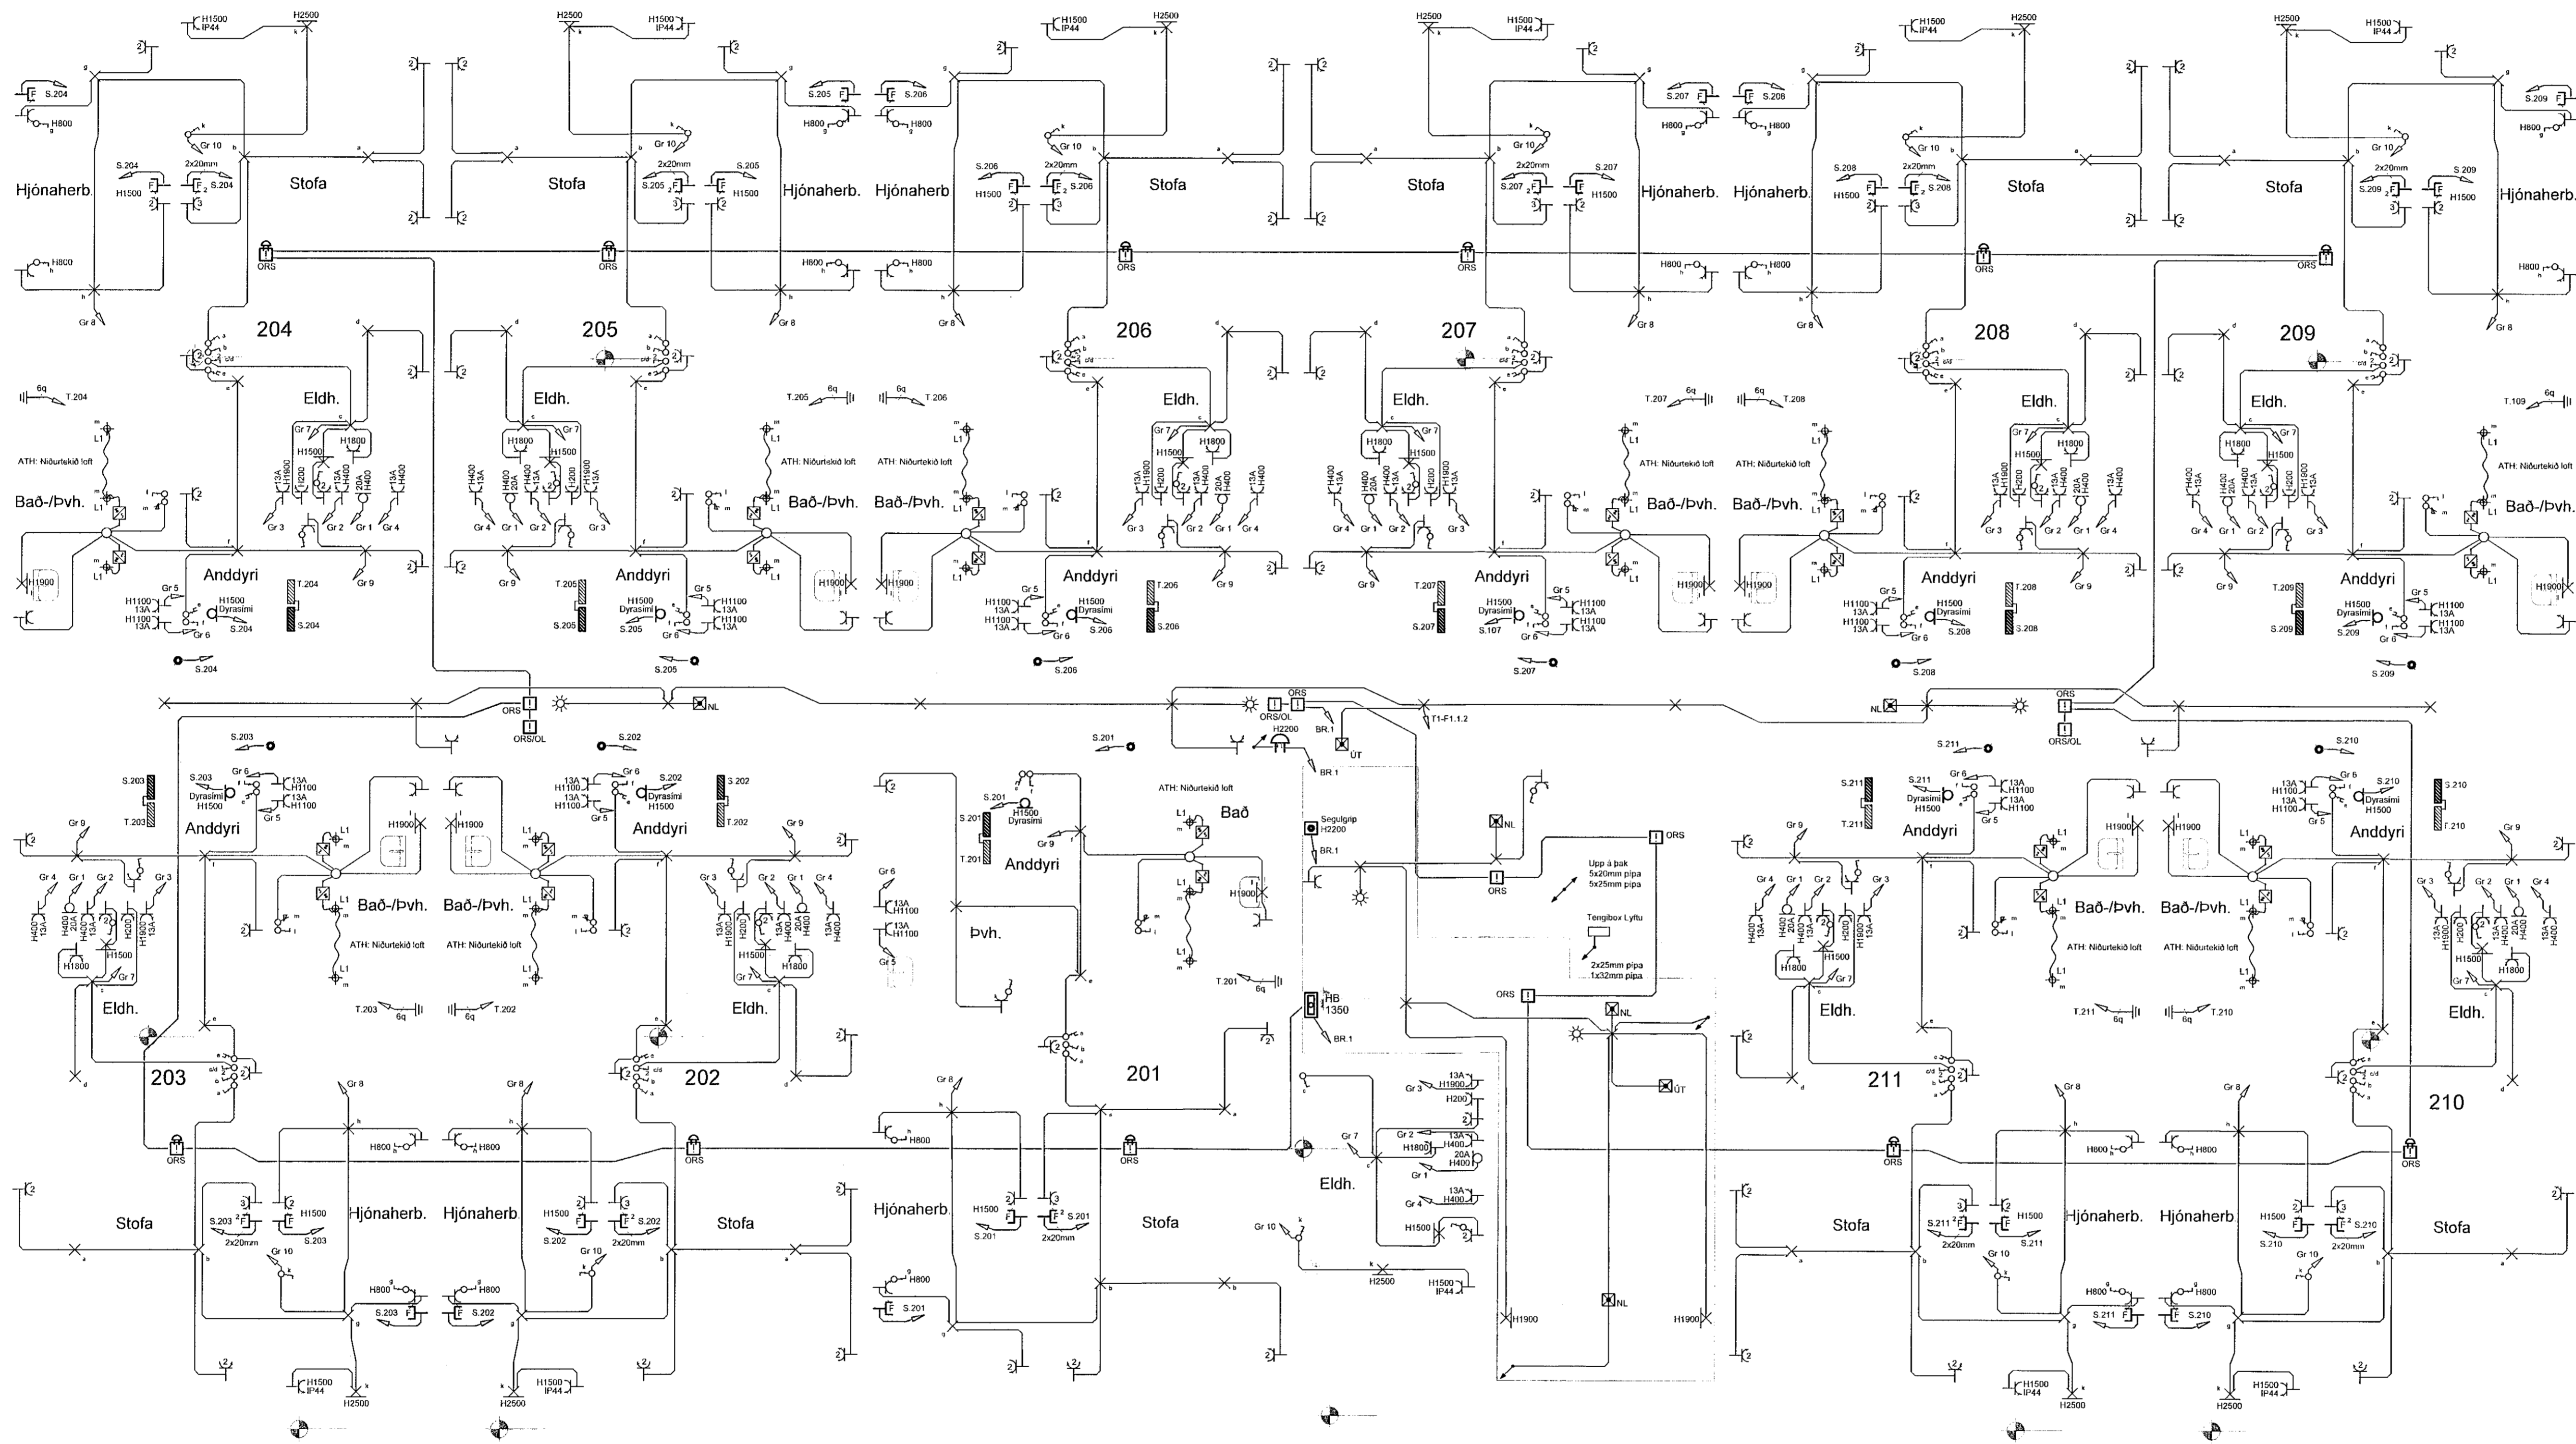

ÁRITUN HÖNNUNARSTJÓRA:

ÚTI **INNI**
ARKITEKTAR
JÓN ÞÓR ÞORVALDSSON
ARKITEKT FAI SAMARK
KT.: 021256 7579

Br.	Dags.	Breyting	Ha.

B 14.01.2022 Reyndarteikning ARE



Verkhelt: **Norðurhella 13**
221 Hafnarfjörður

Teikningaheiti: **Raffagnir**

Grunnmynd 1.hæð

Dagsetning: **02.06.2020** Mælikvarði: **1:50** Blaðastærð: **A1**

Hönnuð: **ARE** Teiknað: **ARE** Yfirfarið: **ARE**

Nafn og kennitala hönnuðar: **Axel Rúnar Eypórssón** 110881-4799

Undirskrift hönnuðar:

Nafn og kennitala hönnunarsjóra:

Undirskrift hönnunarsjóra:

Verknúmer: **20-002** Teikninganúmer: **0201** Útgáfa: **B**