


Vað 2.2.2023 09:09:27 Öpentun: 02.09.2022

Utg.	Dags.	Skýring	Braut/ Yfirf.
A	02.09.22	Verkleining	OO BJP
B	02.02.23	Taka útsiga úr búi	OO BJP

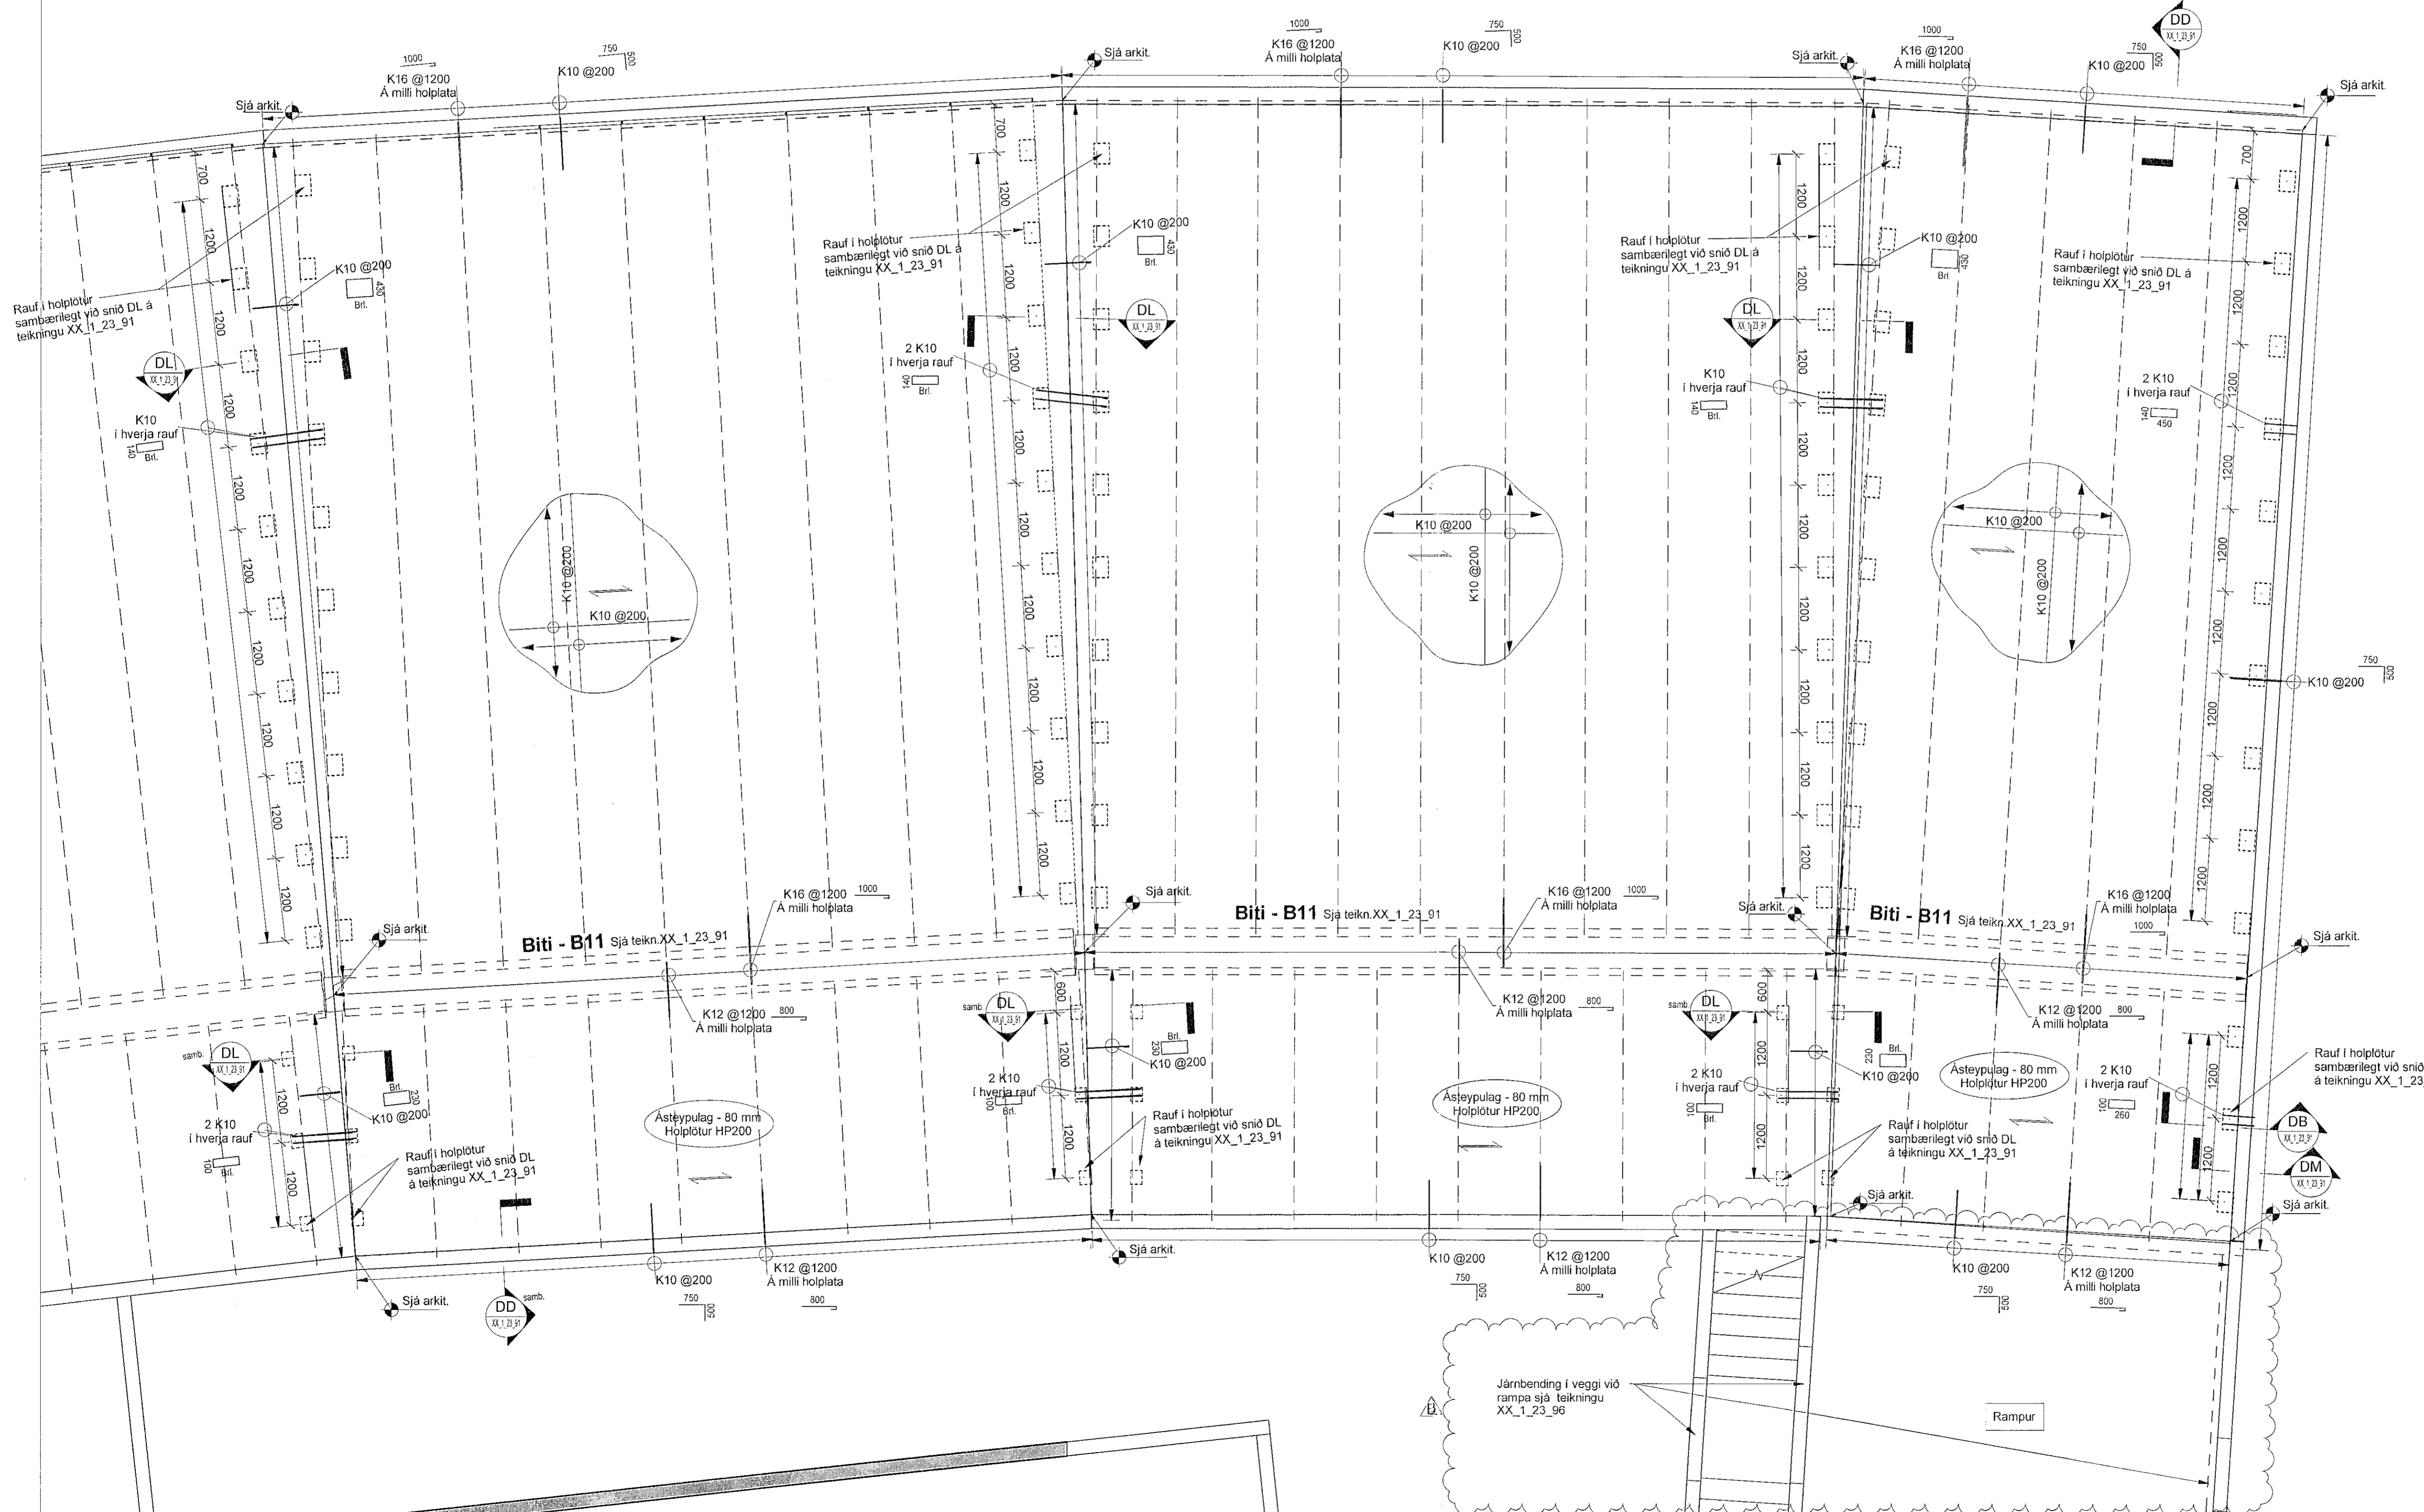

Skýringar

Öll mál eru í mm, nema hæðarkótar í m.

Sjá almenn skýringablöð XX_1_04_01, XX_1_04_02, XX_1_04_03, XX_1_04_04 og XX_1_04_05.

Sjá einngi gataplön og teikningar annarra hönnuða sem tilheyra þessu veki.



Hæðarsetning yfirborðs eru skilgreind á teikningum arkitekta.

Hortt er niður á göllið. Veggir ofan plötu eru sýndir með heilum línunum, veggir og bitar neðan plötu eru sýndir með brotnum línunum. Járn í efri brún plötu eru sýndir með heilum línunum og eru auðkennd með bókstafnum T. Járn í neðri brún plötu eru sýndir með brotnum línunum og eru auðkennd með bókstafnum B.

Verktaki skal hafa samband við hönnuð ef eitthvað er óljóst.

Gat í plötu

Ef gótt er stærri en 200 mm skal járnbanda kringum gatið sjá teikningu XX_1_23_01

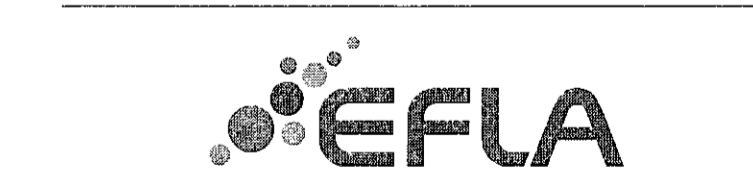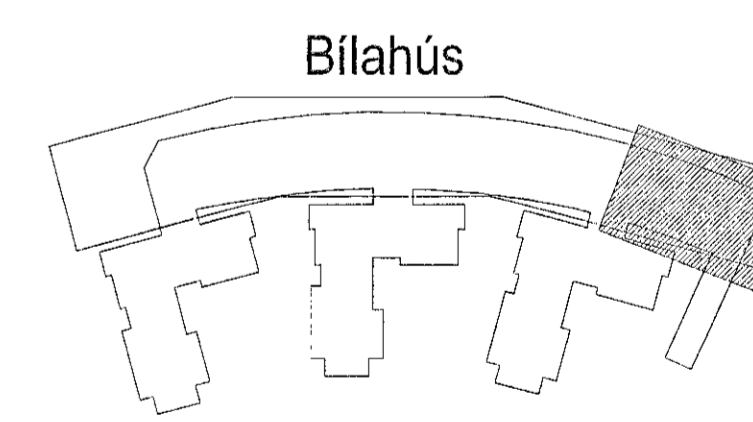

Hringhamar 9-19. Bílahús
 221 Hafnarfóli

Burðarvirki
 Járnbanding
 Grunnmynd 2. hæð

TEIKNINGVÉR	BLASTTÆRIÐ	HANNAÐ	ÓÓ
9354-001	A1	TEIKNAD:	MG
02_1_21_95		YFRIFARID:	BJP
DAGS	MÆLKVAREI	ÚTGAFA	
02.09.2022	1 : 50		B

Útgáfanúmer og dagsetning skýringa: Frumútgáfa 12.04.2022
 Höfundur: Bjarni Jón Pálsson kl 291163-5199
 Hönnunarsjóli: Haraldur Ingvarsson kl.030556-3388