


Vað: 2.2.2023 09:09:26 Úprettur: 02.09.2022

Útg.	Dags.	Skýring	Braf. / Yfirf.
A	02.09.22	Verkleining	OO / BJP
B	02.02.23	Taka útsýga úr bíð	OO / BJP

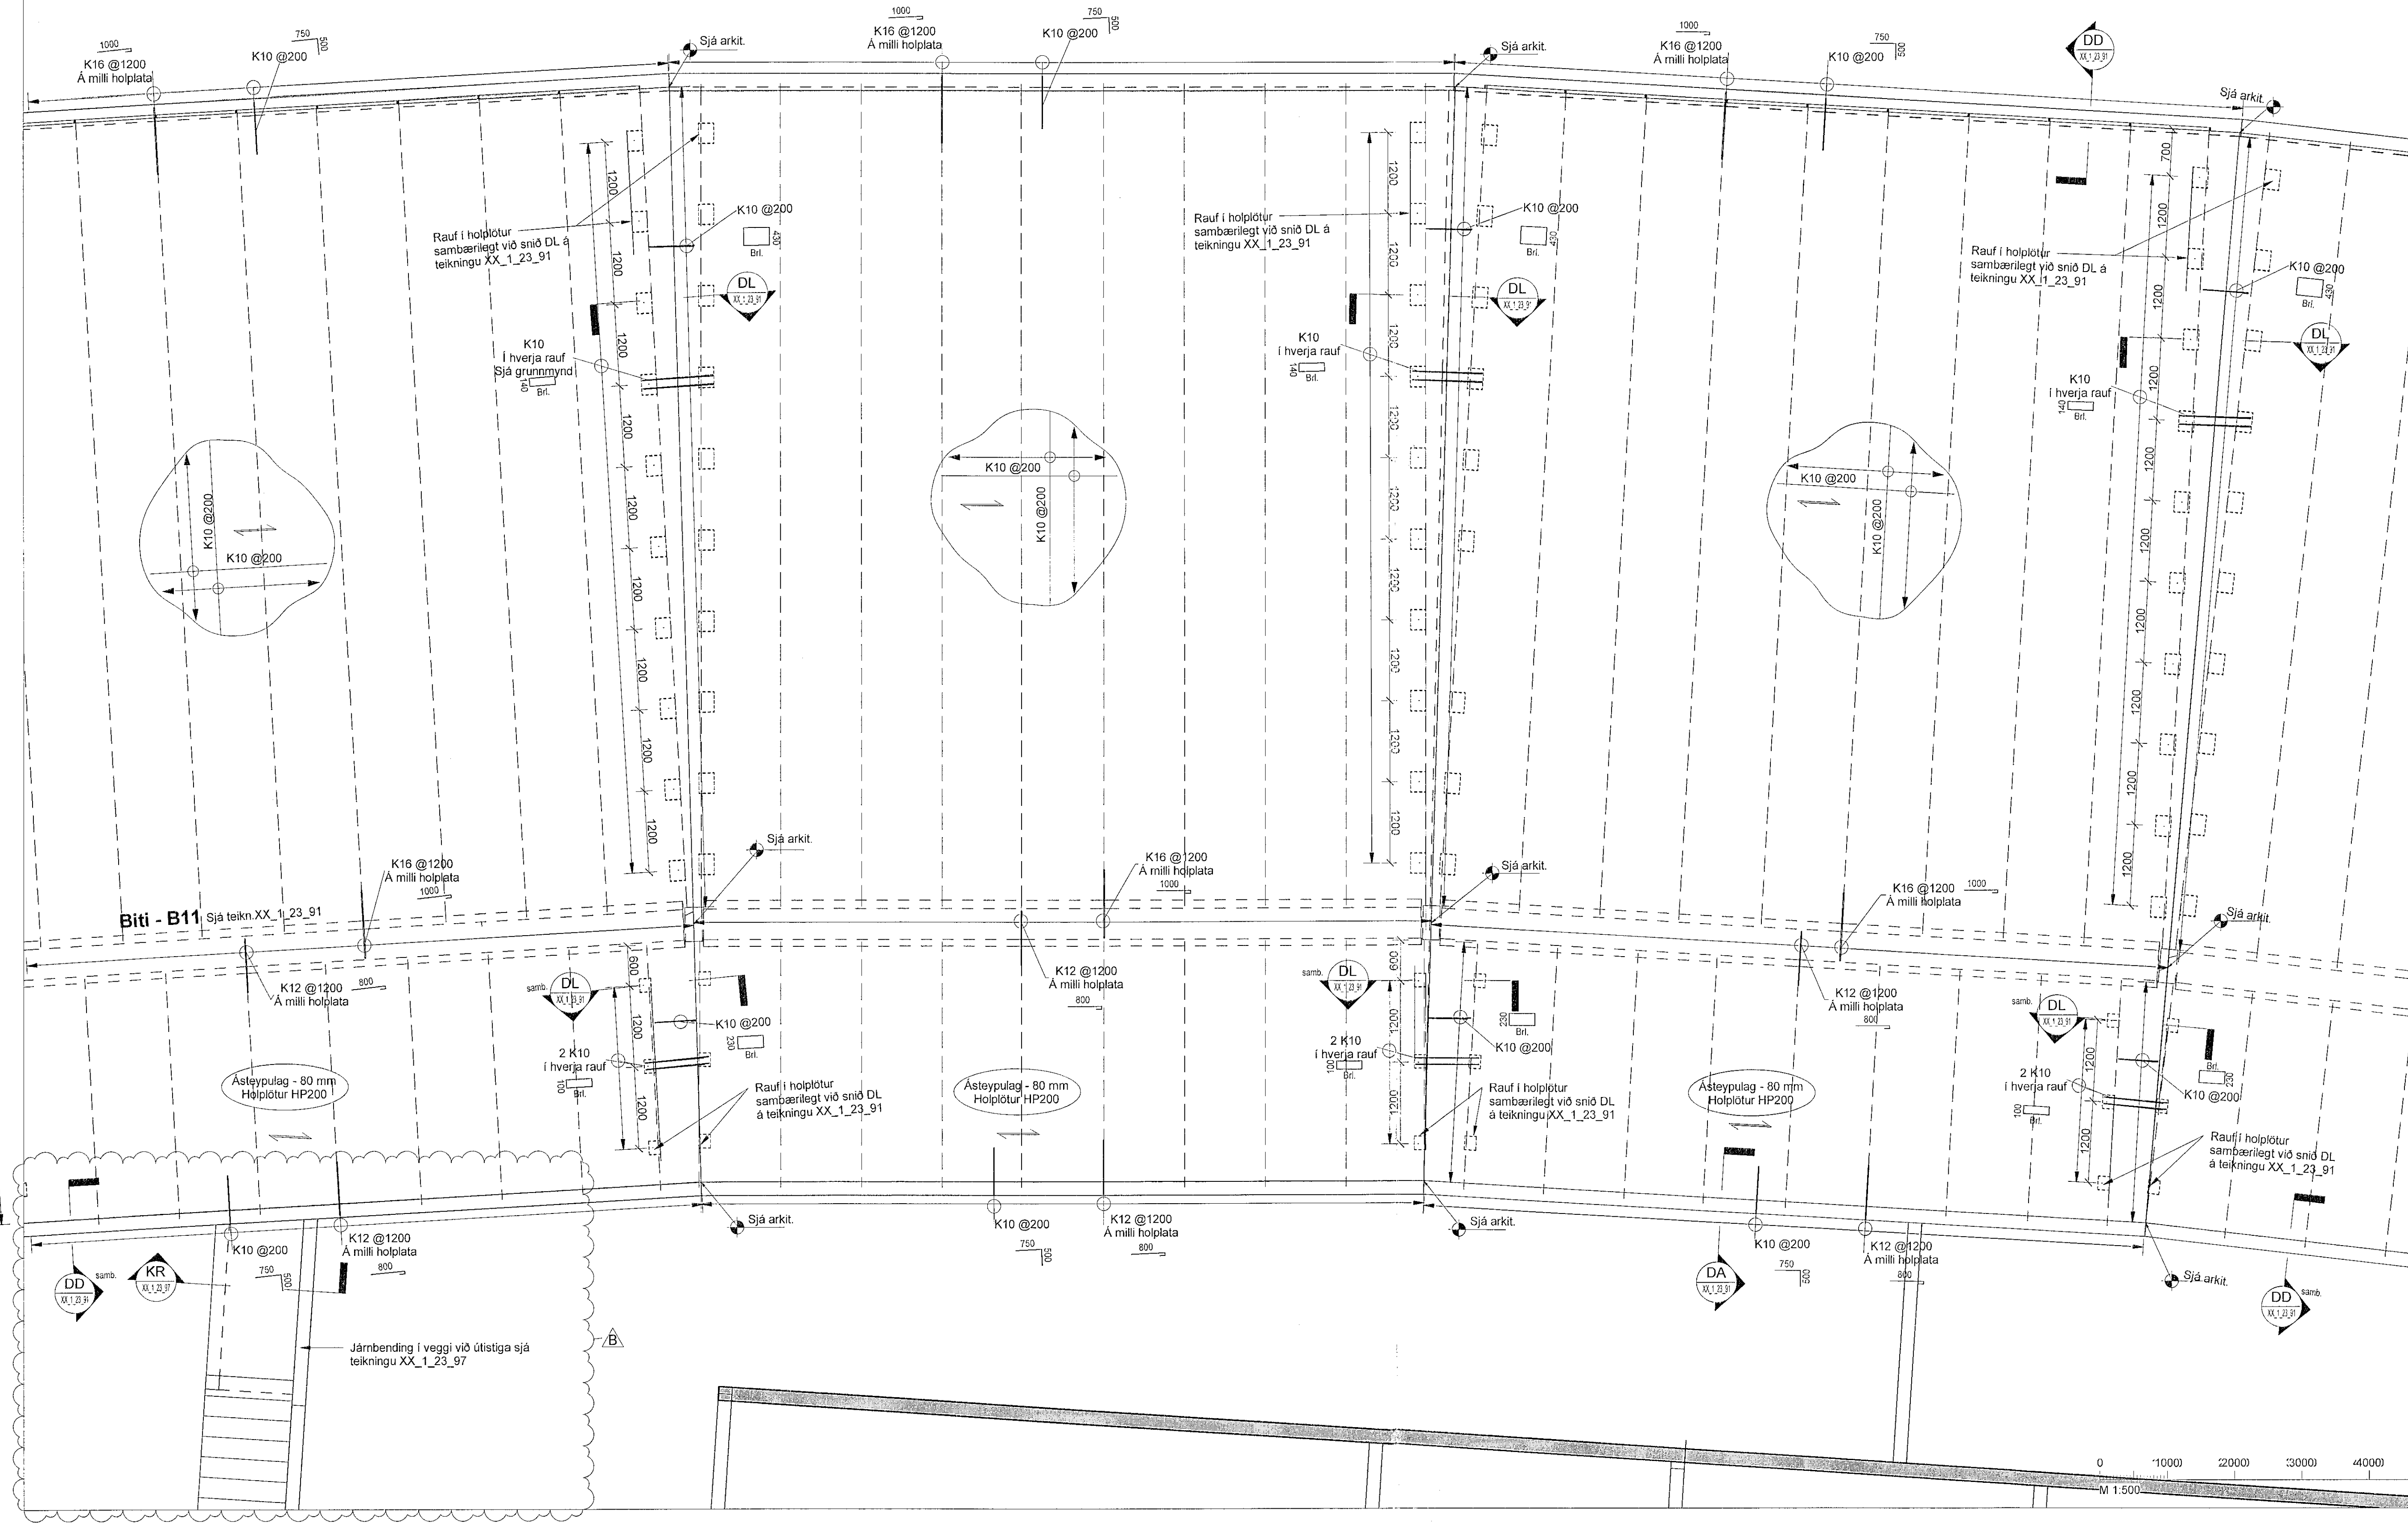

Skýringar

Oll mál eru í mm, nema hæðarkötur í m.

Sjá almenn skýringabíð, XX_1_04_01, XX_1_04_02, XX_1_04_03, XX_1_04_04 og XX_1_04_05.

Sjá einnig gataplön og teikningar annarra hönnuða sem tilheyra þessu verki.


Hæðarsetning yfirborðs eru skilgreind á teikningum arkitekta.

Hörf er niður á gólflið. Veggir ofan plötu eru sýndir með heilum línum, veggir og bitar neðan plötu eru sýndir með brotnum línum. Járn í efri brún plötu eru sýnd með heilum línum og eru auðkennd með bókstafnum T. Járn í neðri brún plötu eru sýnd með brotnum línum og eru auðkennd með bókstafnum B.

Verktaki skal hafa samband við hönnuð ef eitthvað er óljóst.

Gat í plötu

Ef gót eru stærri en 200 mm skal járbenda kringum gatið sjá teikningu XX_1_23_01

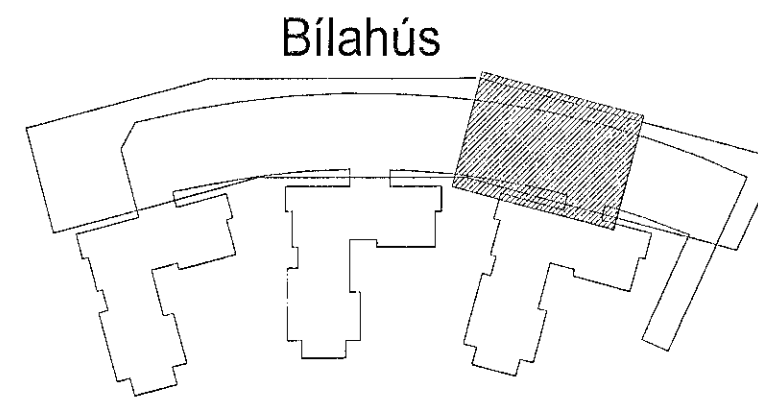

Hringhamar 9-19. Bílahús
221 Hafnarfirði

Burðarvirki
Járnbanding
Grunnmynd 2. hæð

TEIKNANÚMÉR	BLAÐSTJERIÐ	HANNAÐ	ÓÓ
9354-001	A1	TEIKNAR	MG
02_1_21_94		YFIRFARIR	BJP
DAGS	MÁLKVARÐI	ÚTGAFA	
02.09.2022	1 : 50	B	

Útgáfunúmer og dagsetning aðaláspáttar: Frumútgáfa 12.04.2022
Hönnuður: Bjarni Pálsson kt: 291163-5139
Hönnunarsjóki: Haraldur Ingvarsson kt: 039956-3385

