


| | | | |
|--------|-------------------|--------------------|------------|
| Vísah: | 2.2.2023 09:09:23 | Óprentun: | 02.09.2022 |
| Útg. | Dags. | Skýring | Br.: Vfrf. |
| A | 02.09.22 | Verktækning | OO BJP |
| B | 02.02.23 | Taka útséða úr bóð | OO BJP |

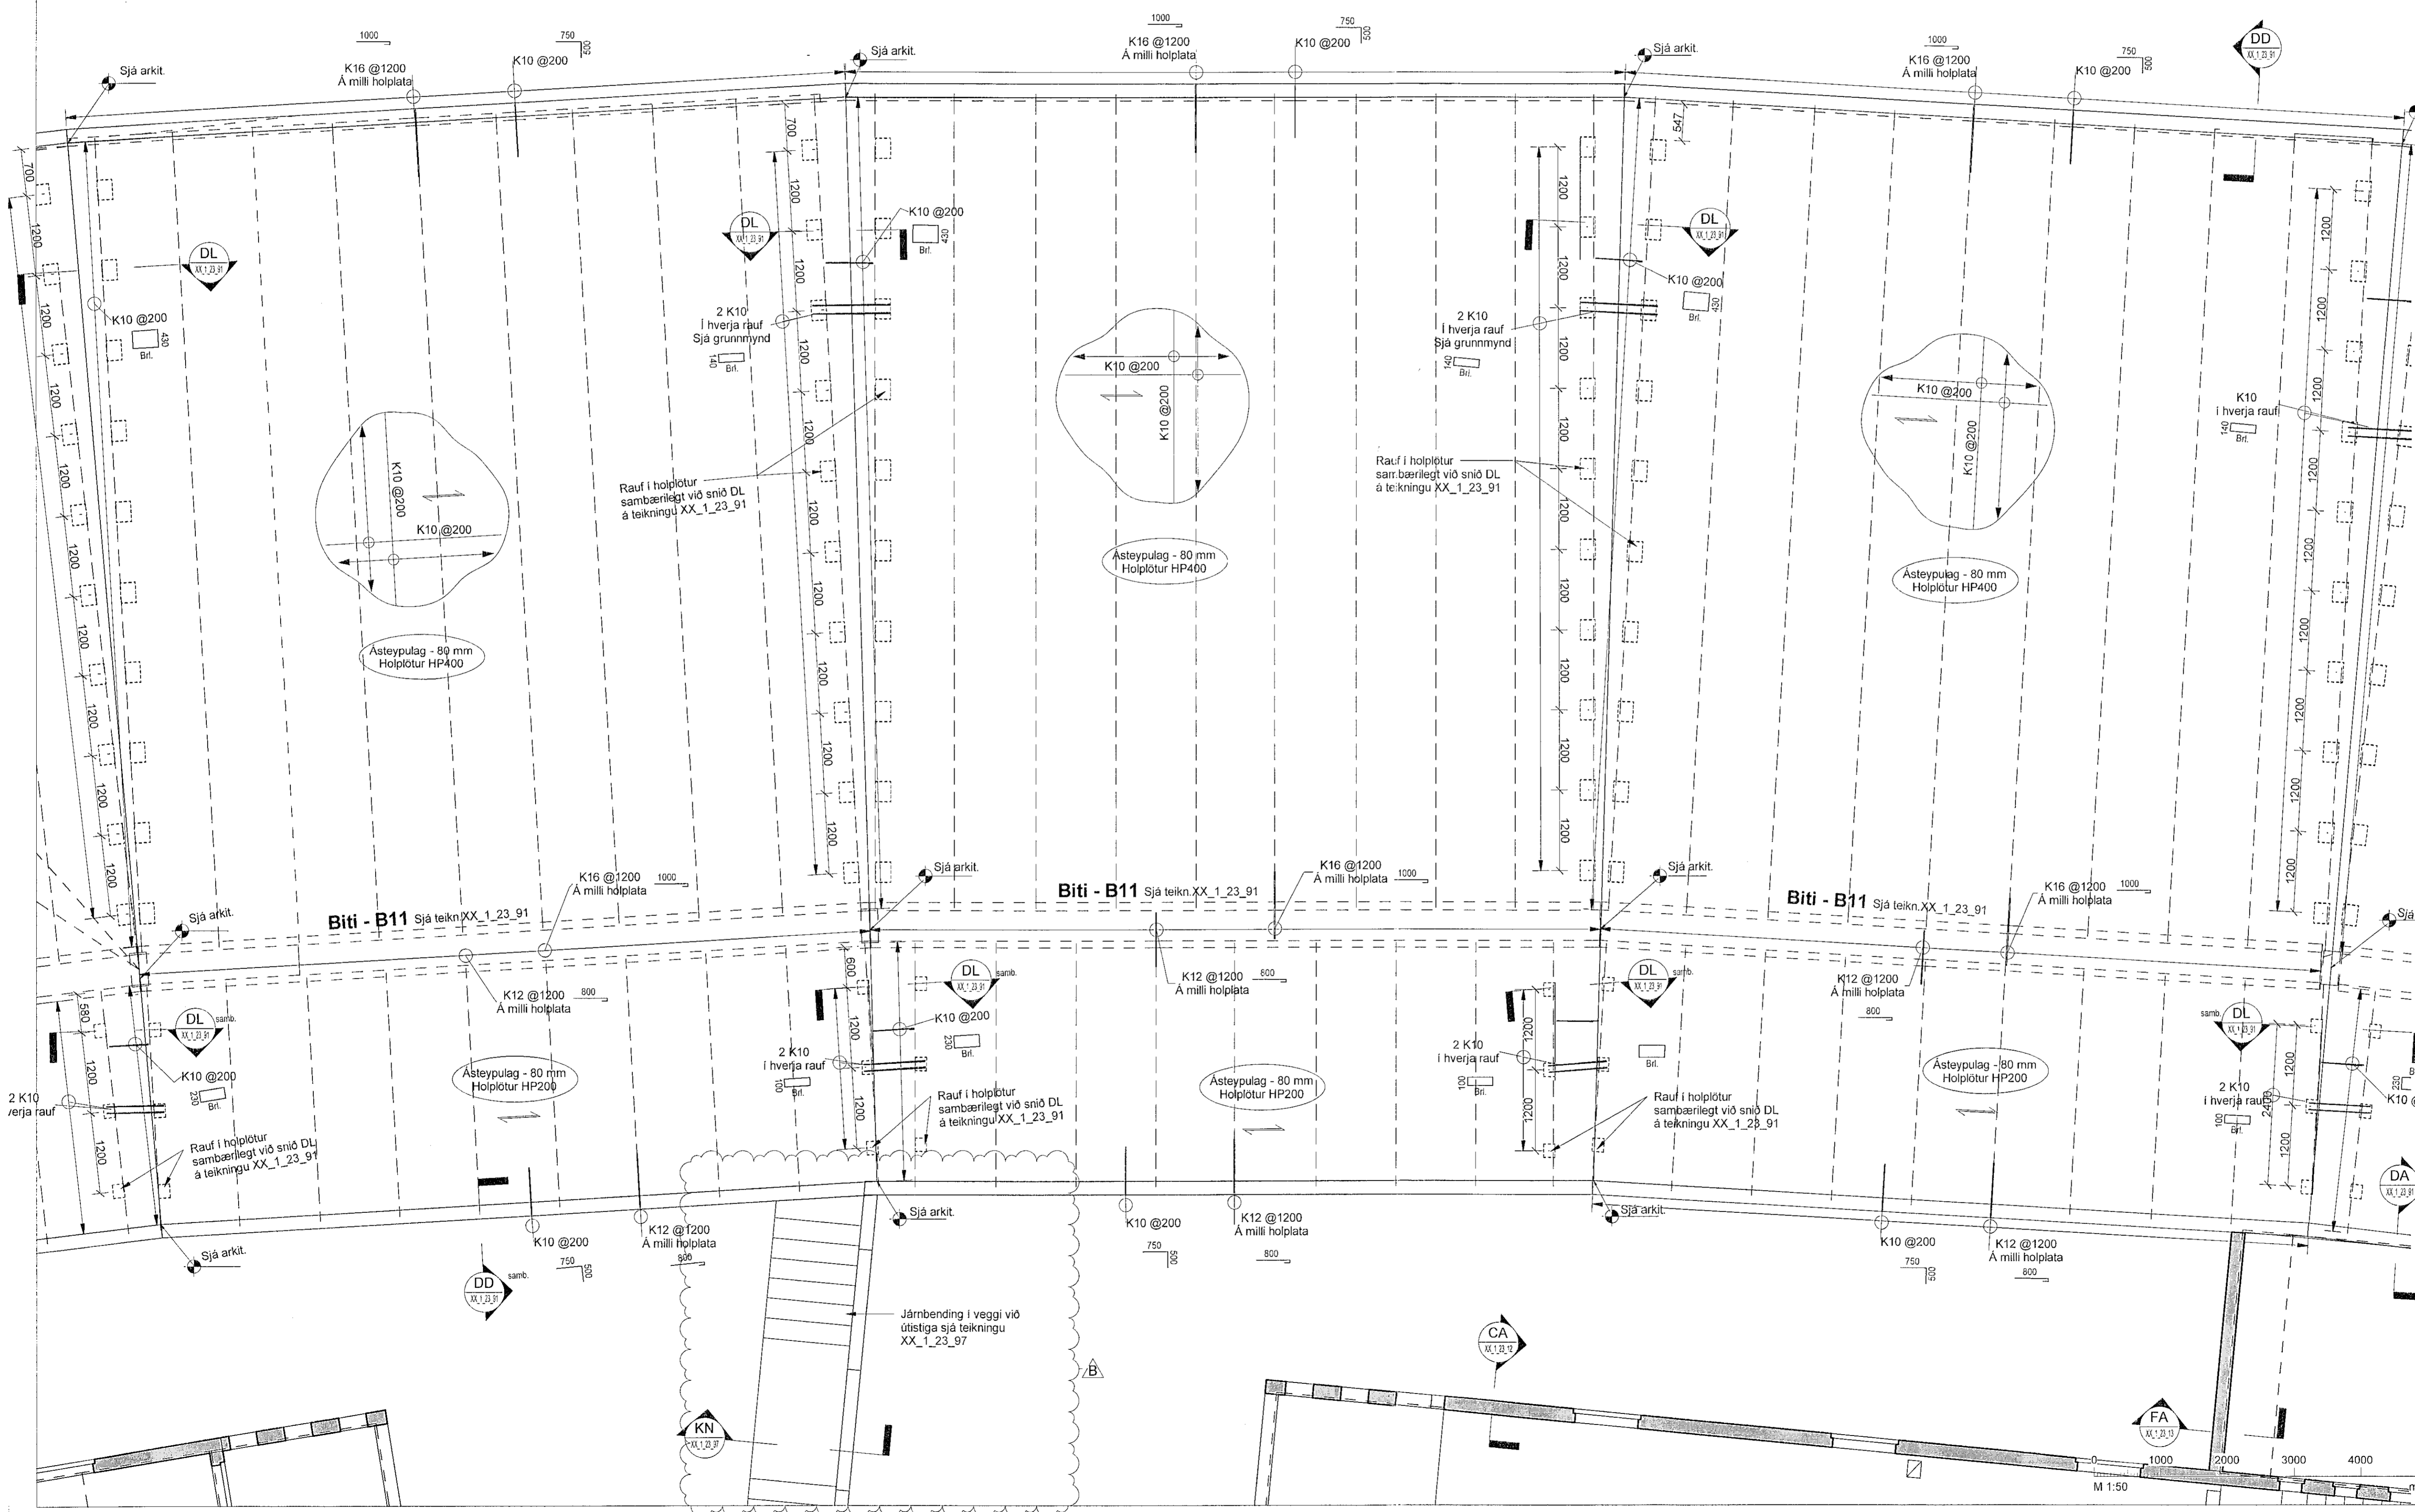

Skýringar

Oll mál eru í mm, nema hæðarkortir í m.

Sjá almenn skýringablað, XX_1_04_01, XX_1_04_02, XX_1_04_03, XX_1_04_04 og XX_1_04_05.

Sjá einnig gataplön og teikningar annarra hönnuða sem tilheyra þessu verki.

Hæðarsetning yfirborðs eru skilgreind á teikningum arkitekta.


Horft er niður á gólf. Veggir ofan plötu eru sýndir með heilum línun, veggir og bitar neðan plötu eru sýndir með brotnum línun.

Járn í efri brún plötu eru sýnd með heilum línun og eru auðkennd með bókstafnum T. Járn í neðri brún plötu eru sýnd með brotnum línun og eru auðkennd með bókstafnum B.

Verktaki skal hafa samband við hönnuð ef eitthvað er óljóst.

Gat í plötu

Ef gótt er stærri en 200 mm skal járnþenda kringum gatið sjá teikningu XX_1_23_01

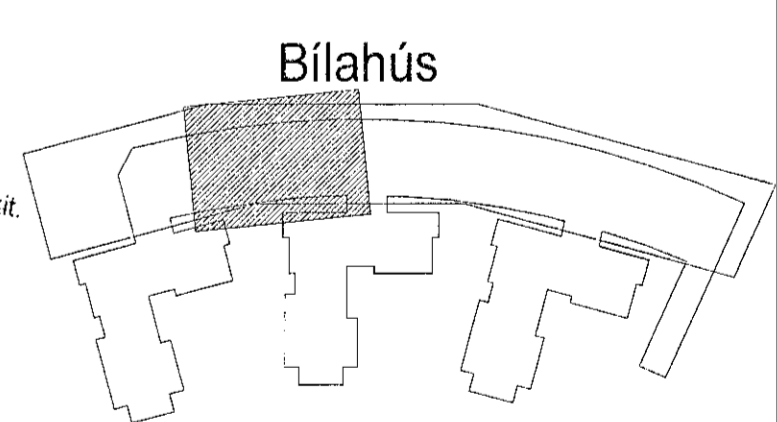

Hringhamar 9-19, Bilahús
 221 Hafnarfirði

Burðarvirki
 Járnþending
 Grunnmynd 2. hæð

| | | | |
|------------|-----------|---------|-----|
| TEKNIÐMÉR | BLAÐSTÆRI | HANNAÐ | ÓÓ |
| 9354-001 | A1 | TEKNAÐ | MG |
| 02_1_21_91 | | YFRIFAR | BJP |
| DAGS | MÁLKVARDI | ÚTGÁFA | |
| 02.09.2022 | 1:50 | | B |

Útgáfunúmer og dagsetning útgápuáritar: Framútgáfa 12.04.2022
 Hönnuður: Bjarni Jón Pálsson kt. 291163-5139
 Hönnunaraðili: Haraldur Ingvarsson kt. 030956-3389