


Vísir: 2.2.2023 09:09:22 Úpentur: 12.08.2022

Útg.	Dags.	Skýring	Braut.	Yfir.
A	12.08.22	Vinnuleikning	OO	BJP
B	02.09.22	Bæta við hæðakötum + uppl. snömörkingar	OO	BJP
C	02.02.23	Taka úlstiga úr bió	OO	BJP

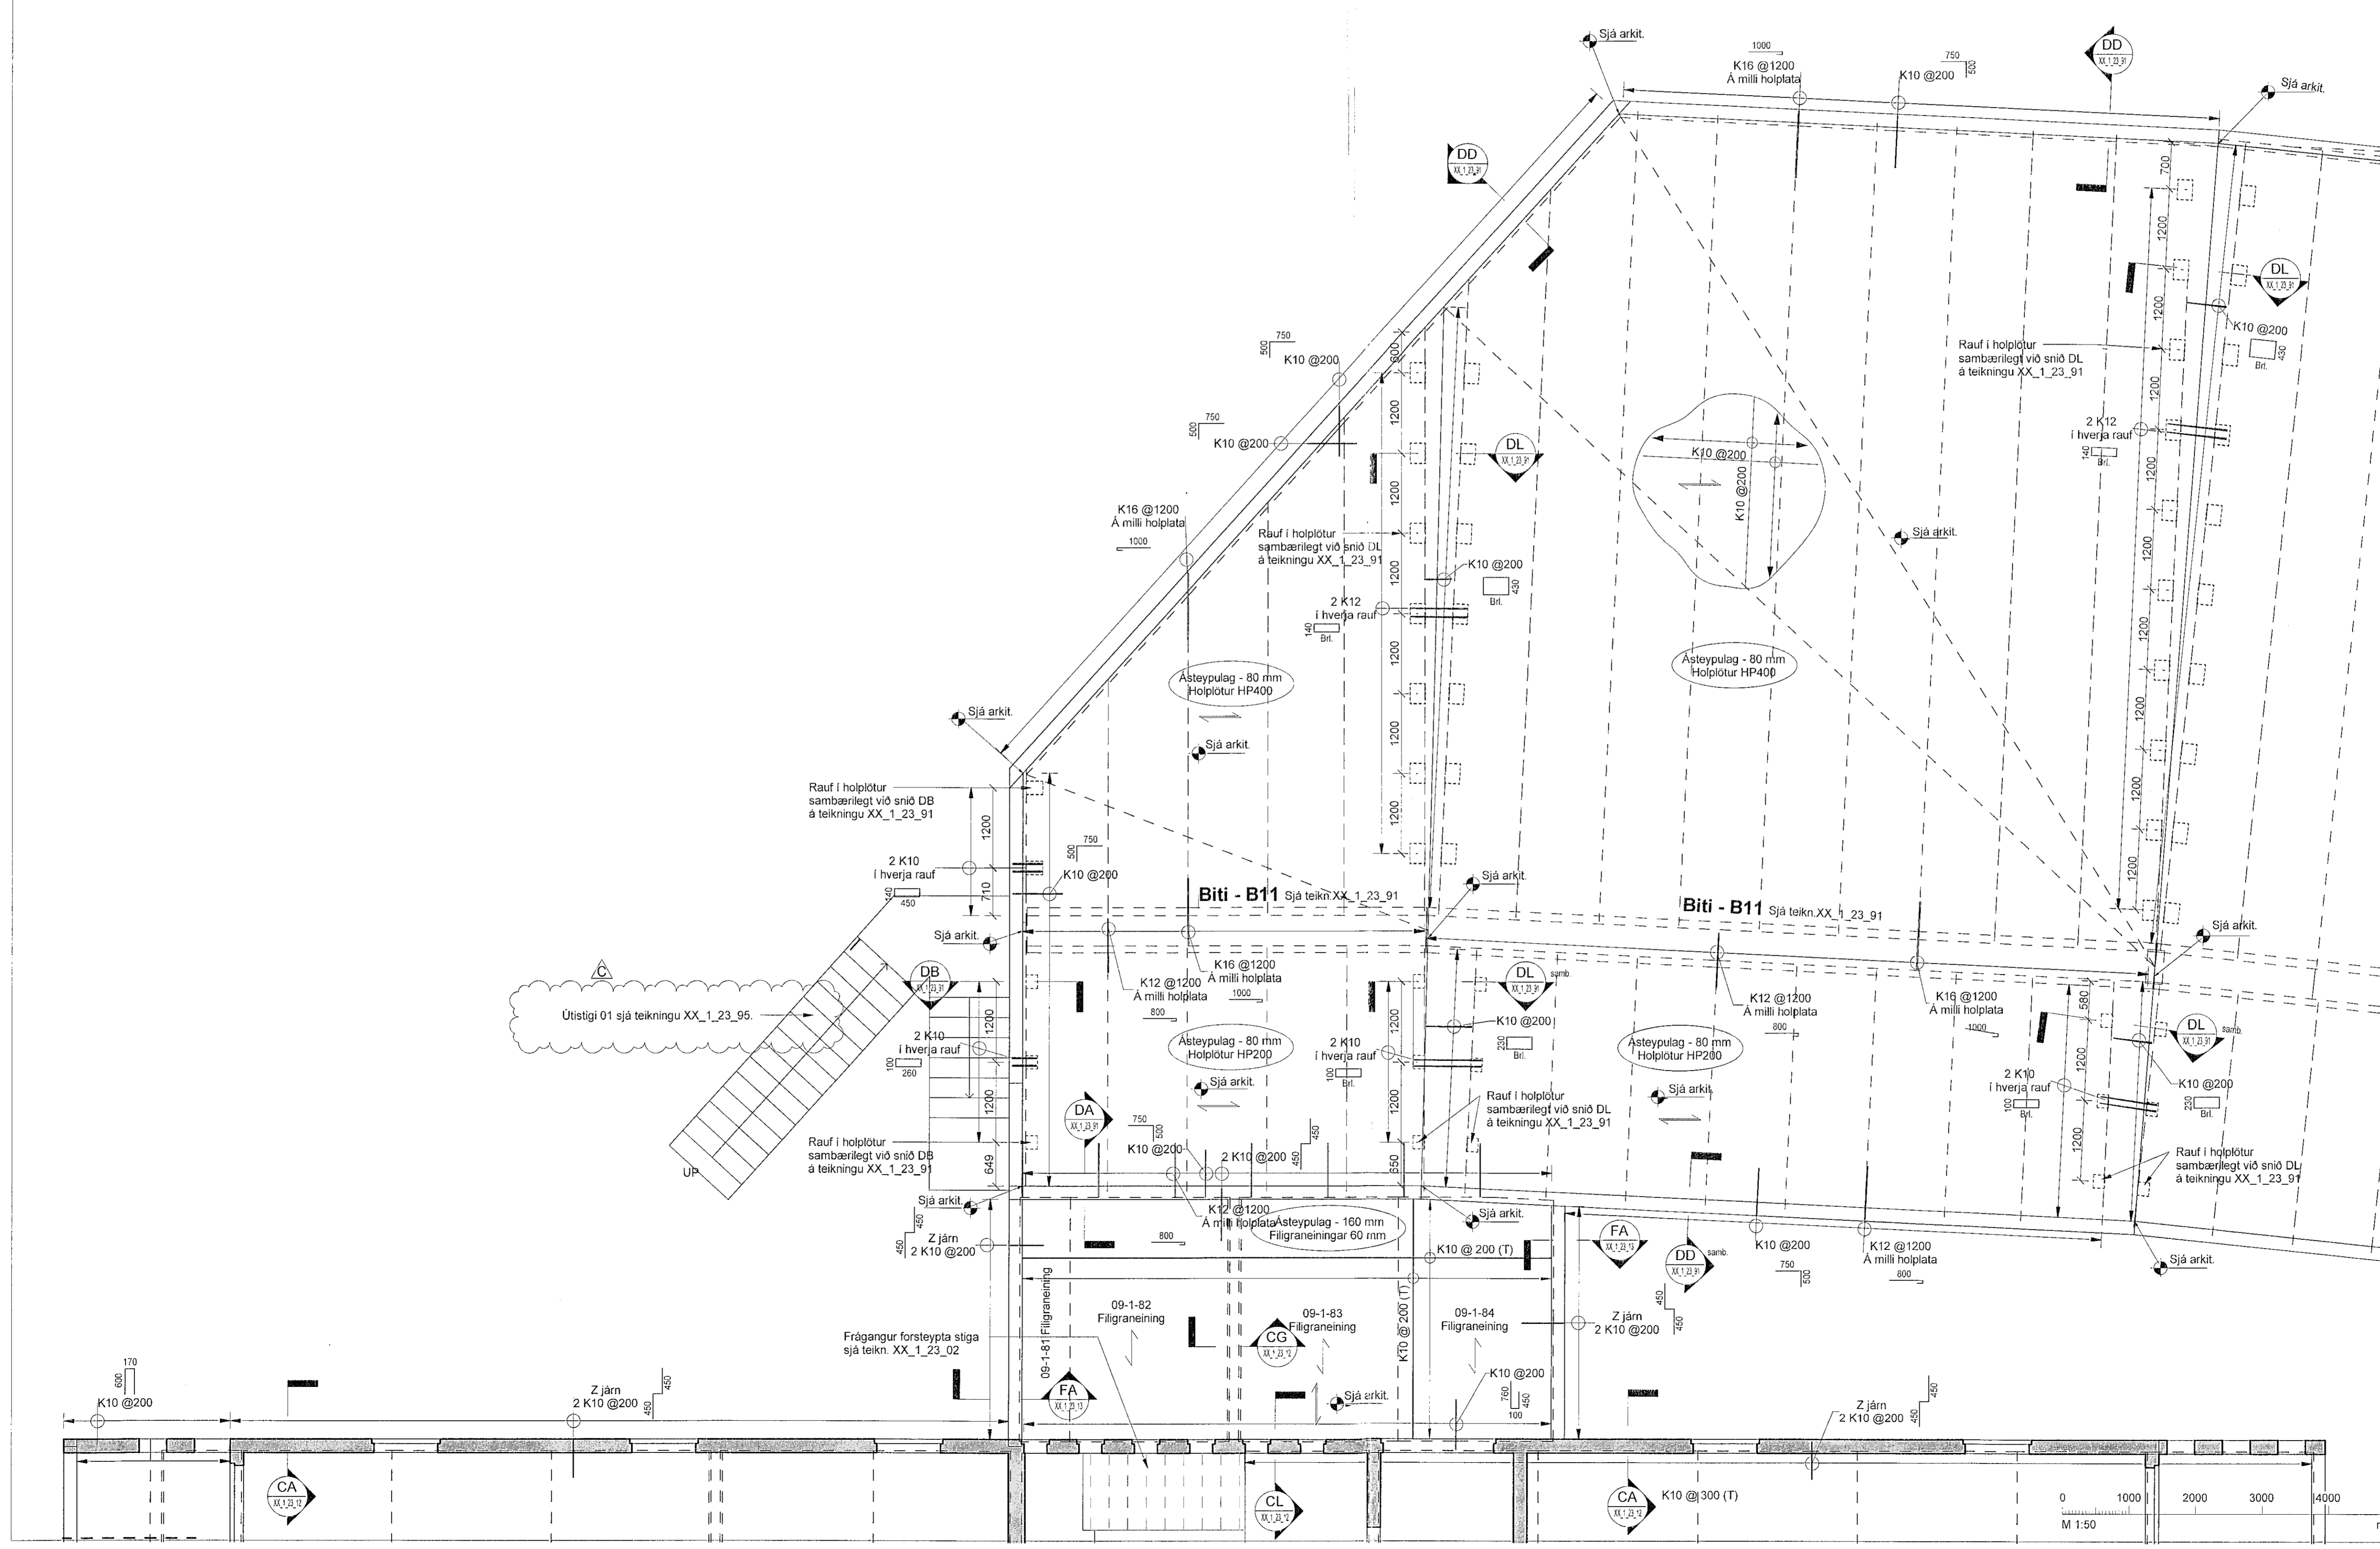

**Skýringar**

Oll mál eru í mm, nema hæðarkötur í m.

Sjá almenn skýringablöð, XX\_1\_04\_01, XX\_1\_04\_02, XX\_1\_04\_03, XX\_1\_04\_04 og XX\_1\_04\_05.

Sjá einnig gataplön og teikningar annarra hönnuða sem tilheyra þessu verki.

Hæðarsetning yfirborðs eru skilgreind á teikningum arkitekta.


Horft er niður á gólföð. Veggir ofan plötu eru sýndir með heilum línum, veggir og bitar neðan plötu eru sýndir með brotum línunum.

Járn í efri brún plötu eru sýnd með heilum línunum og eru auðkennd með bókstafnum T. Járn í neðri brún plötu eru sýnd með brotum línunum og eru auðkennd með bókstafnum B.

Verktaki skal hafa samband við hönnuð ef eitthvað er ójóst.

Gat í plötu

Ef gótt eru stærri en 200 mm skal járnbanda kringum gatið sjá teikningu XX\_1\_23\_01

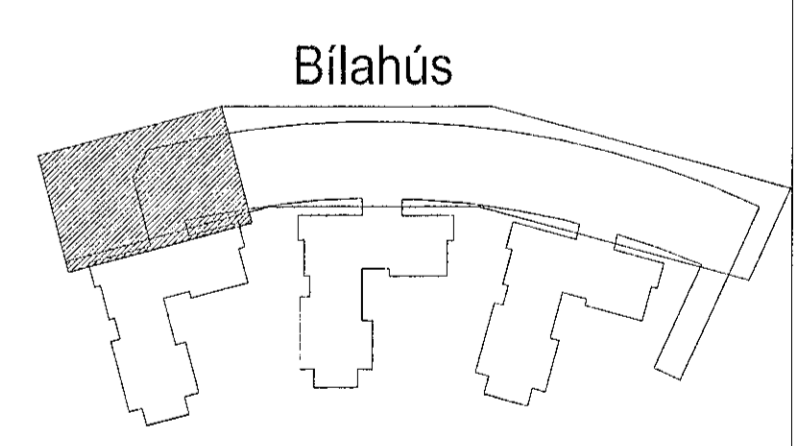

Hringhamar 9-19. Bílahús  
221 Hafnarfirdi

Burðarvirki  
Járnbinding  
Grunnmynd 2. hæð

TEIKNINGAR	ELASTIÐER	HANNAÐ	ÓÓ
9354-001	A1	TEIKNAD	MG
02_1_21_91		YRFARAD	BJP
DAGS	MELIKVAREÐI	ÚTGÁFA	
12.08.2022	1:50	C	

Útgáfudagur og útgáfingaráttur: Frumútgáfa 12.04.2022  
Höfundur: Bjarni Jón Pálsson kt. 291163-5139  
Hönnunaraðili: Haraldur Ingvarsson kt. 030956-3389