


Útg.	Dags.	Skýring	Br. af:	Yfirf.
A	04.07.22	Verkleikning	OO	BJP
B	02.09.22	Gat í vegg fyrir hurð	OO	BJP
C	02.02.23	Breyta silv. í smá + Taka útsetga og rampa úr blö.	OO	BJP

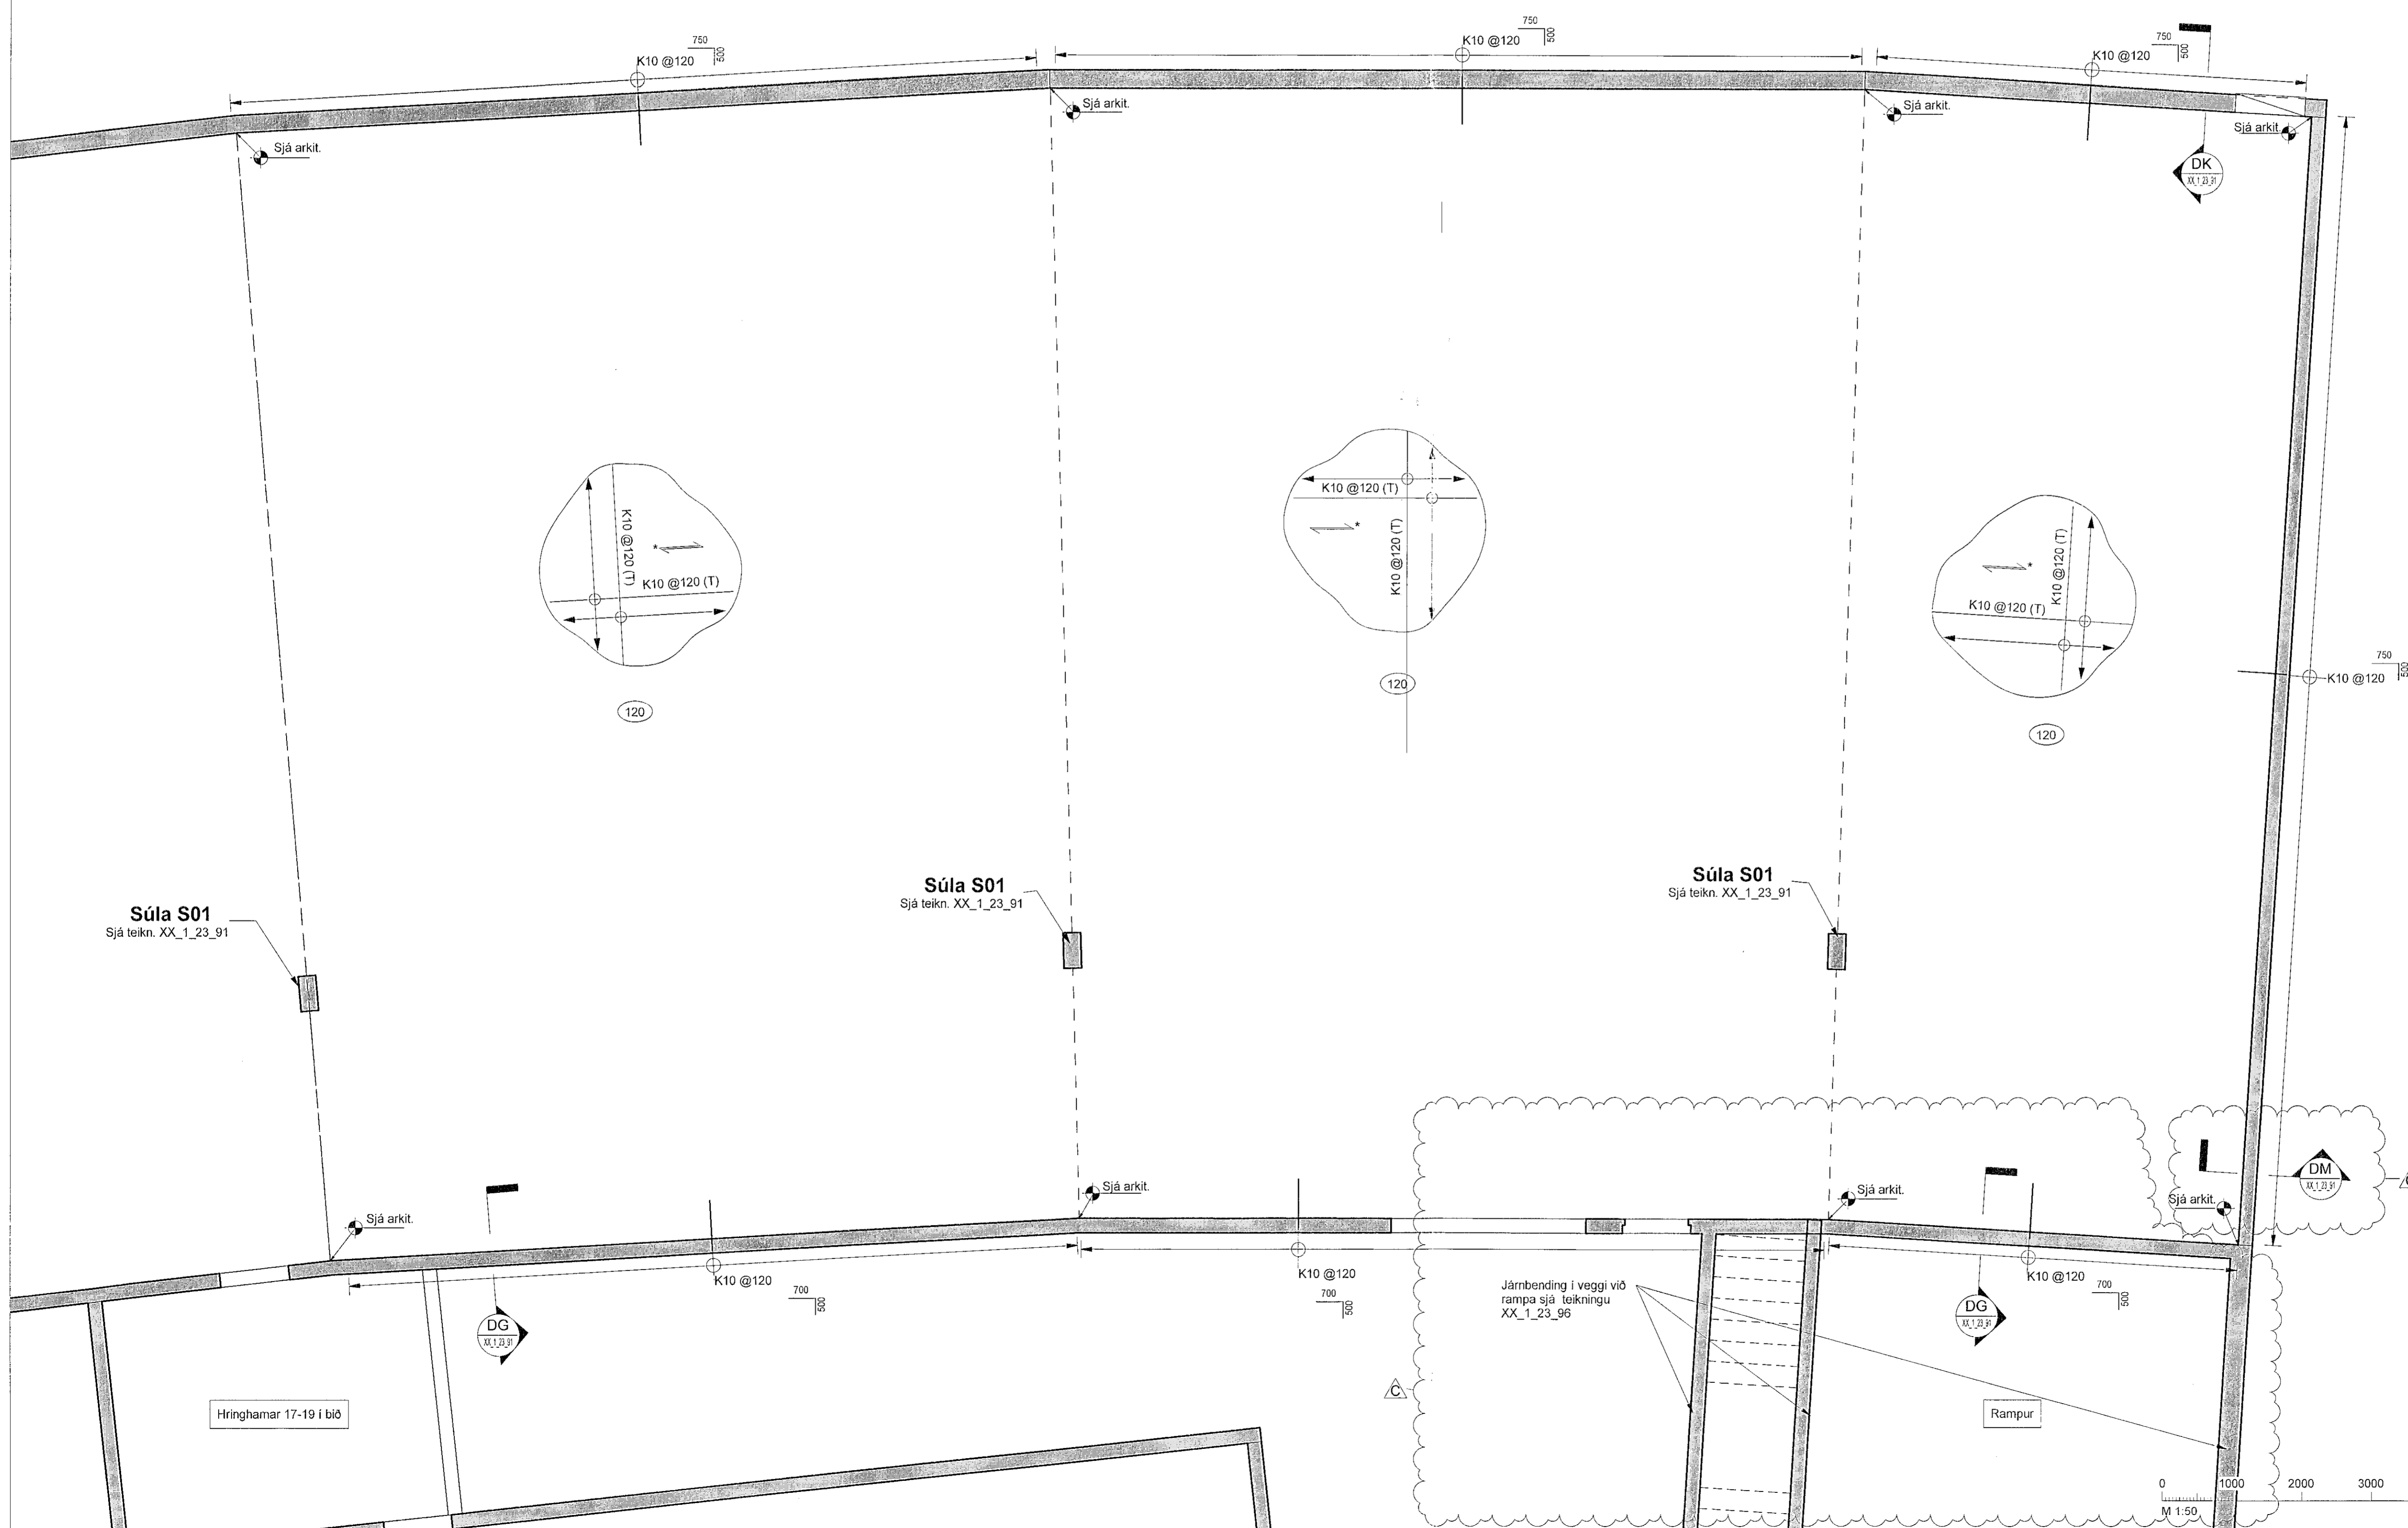

**Skýringar**

Öll mál eru í mm, nema hæðarkótar í m.

Sjá almenn skýringablöð XX\_1\_04\_01, XX\_1\_04\_02, XX\_1\_04\_03, XX\_1\_04\_04 og XX\_1\_04\_05.

Sjá einnig gataplön og teikningar annarra hönnuða sem tilheyra þessu verki.

Hæðarsetning yfirborðs eru skilgreind á teikningum arkitekta.

Hort er niður á gólflið. Veggir ofan plötu eru sýndir með heilum línum, veggir og bitar neðan plötu eru sýndir með brotnum línum.


Járn í efri brún plötu eru sýnd með heilum línum og eru auðkennd með bókstafnum T. Járn í neðri brún plötu eru sýnd með brotnum línum og eru auðkennd með bókstafnum B.

Verktaki skal hafa samband við hönnuð ef eitthvað er óljóst.

Gat í plötu

Ef gót eru stærri en 200 mm skal járbenda kringum gatið sjá teikningu XX\_1\_23\_01

\*Stefna (langjárna nær yfirborði) fylgir langveggjum bilahús

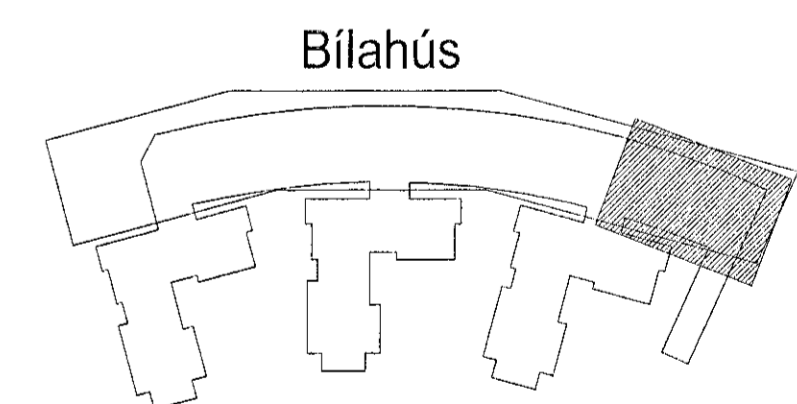

Hringhamar 9-19. Bílahús  
221 Hafnarfirði

Burðarvirki  
Járbending  
Grunnmynd 1 hæð (jarðhæð)

TEKNIÐMÉR	BLAÐSTÆRI	HANNAÐ	ÓÓ
9354-001	A1	TEKNAÐ	MG
00_1_21_95		YFIRFARAÐ	BJP
DAGS	MÆLIKVARÐI	ÚTGÁFA	
04.07.2022	1 : 50	C	

Útgáfaúmer og dagsetning aðalvopuldátar: Framútgáfa 12.04.2022

Höfundur: Bjarni Jón Pálsson kl. 291163-5139  
Hönnunarkjöt: Haraldur Ingvarsson kl. 030596-3389