


Vísab: 2.2.2023 09:09:20 Úprentu:

Útg.	Dags.	Skýring	Br.af.	Yfirf.
A	04.07.22	Verkefning	OO	BJP
B	02.02.23	Taka útsaga úr bíó	OO	BJP

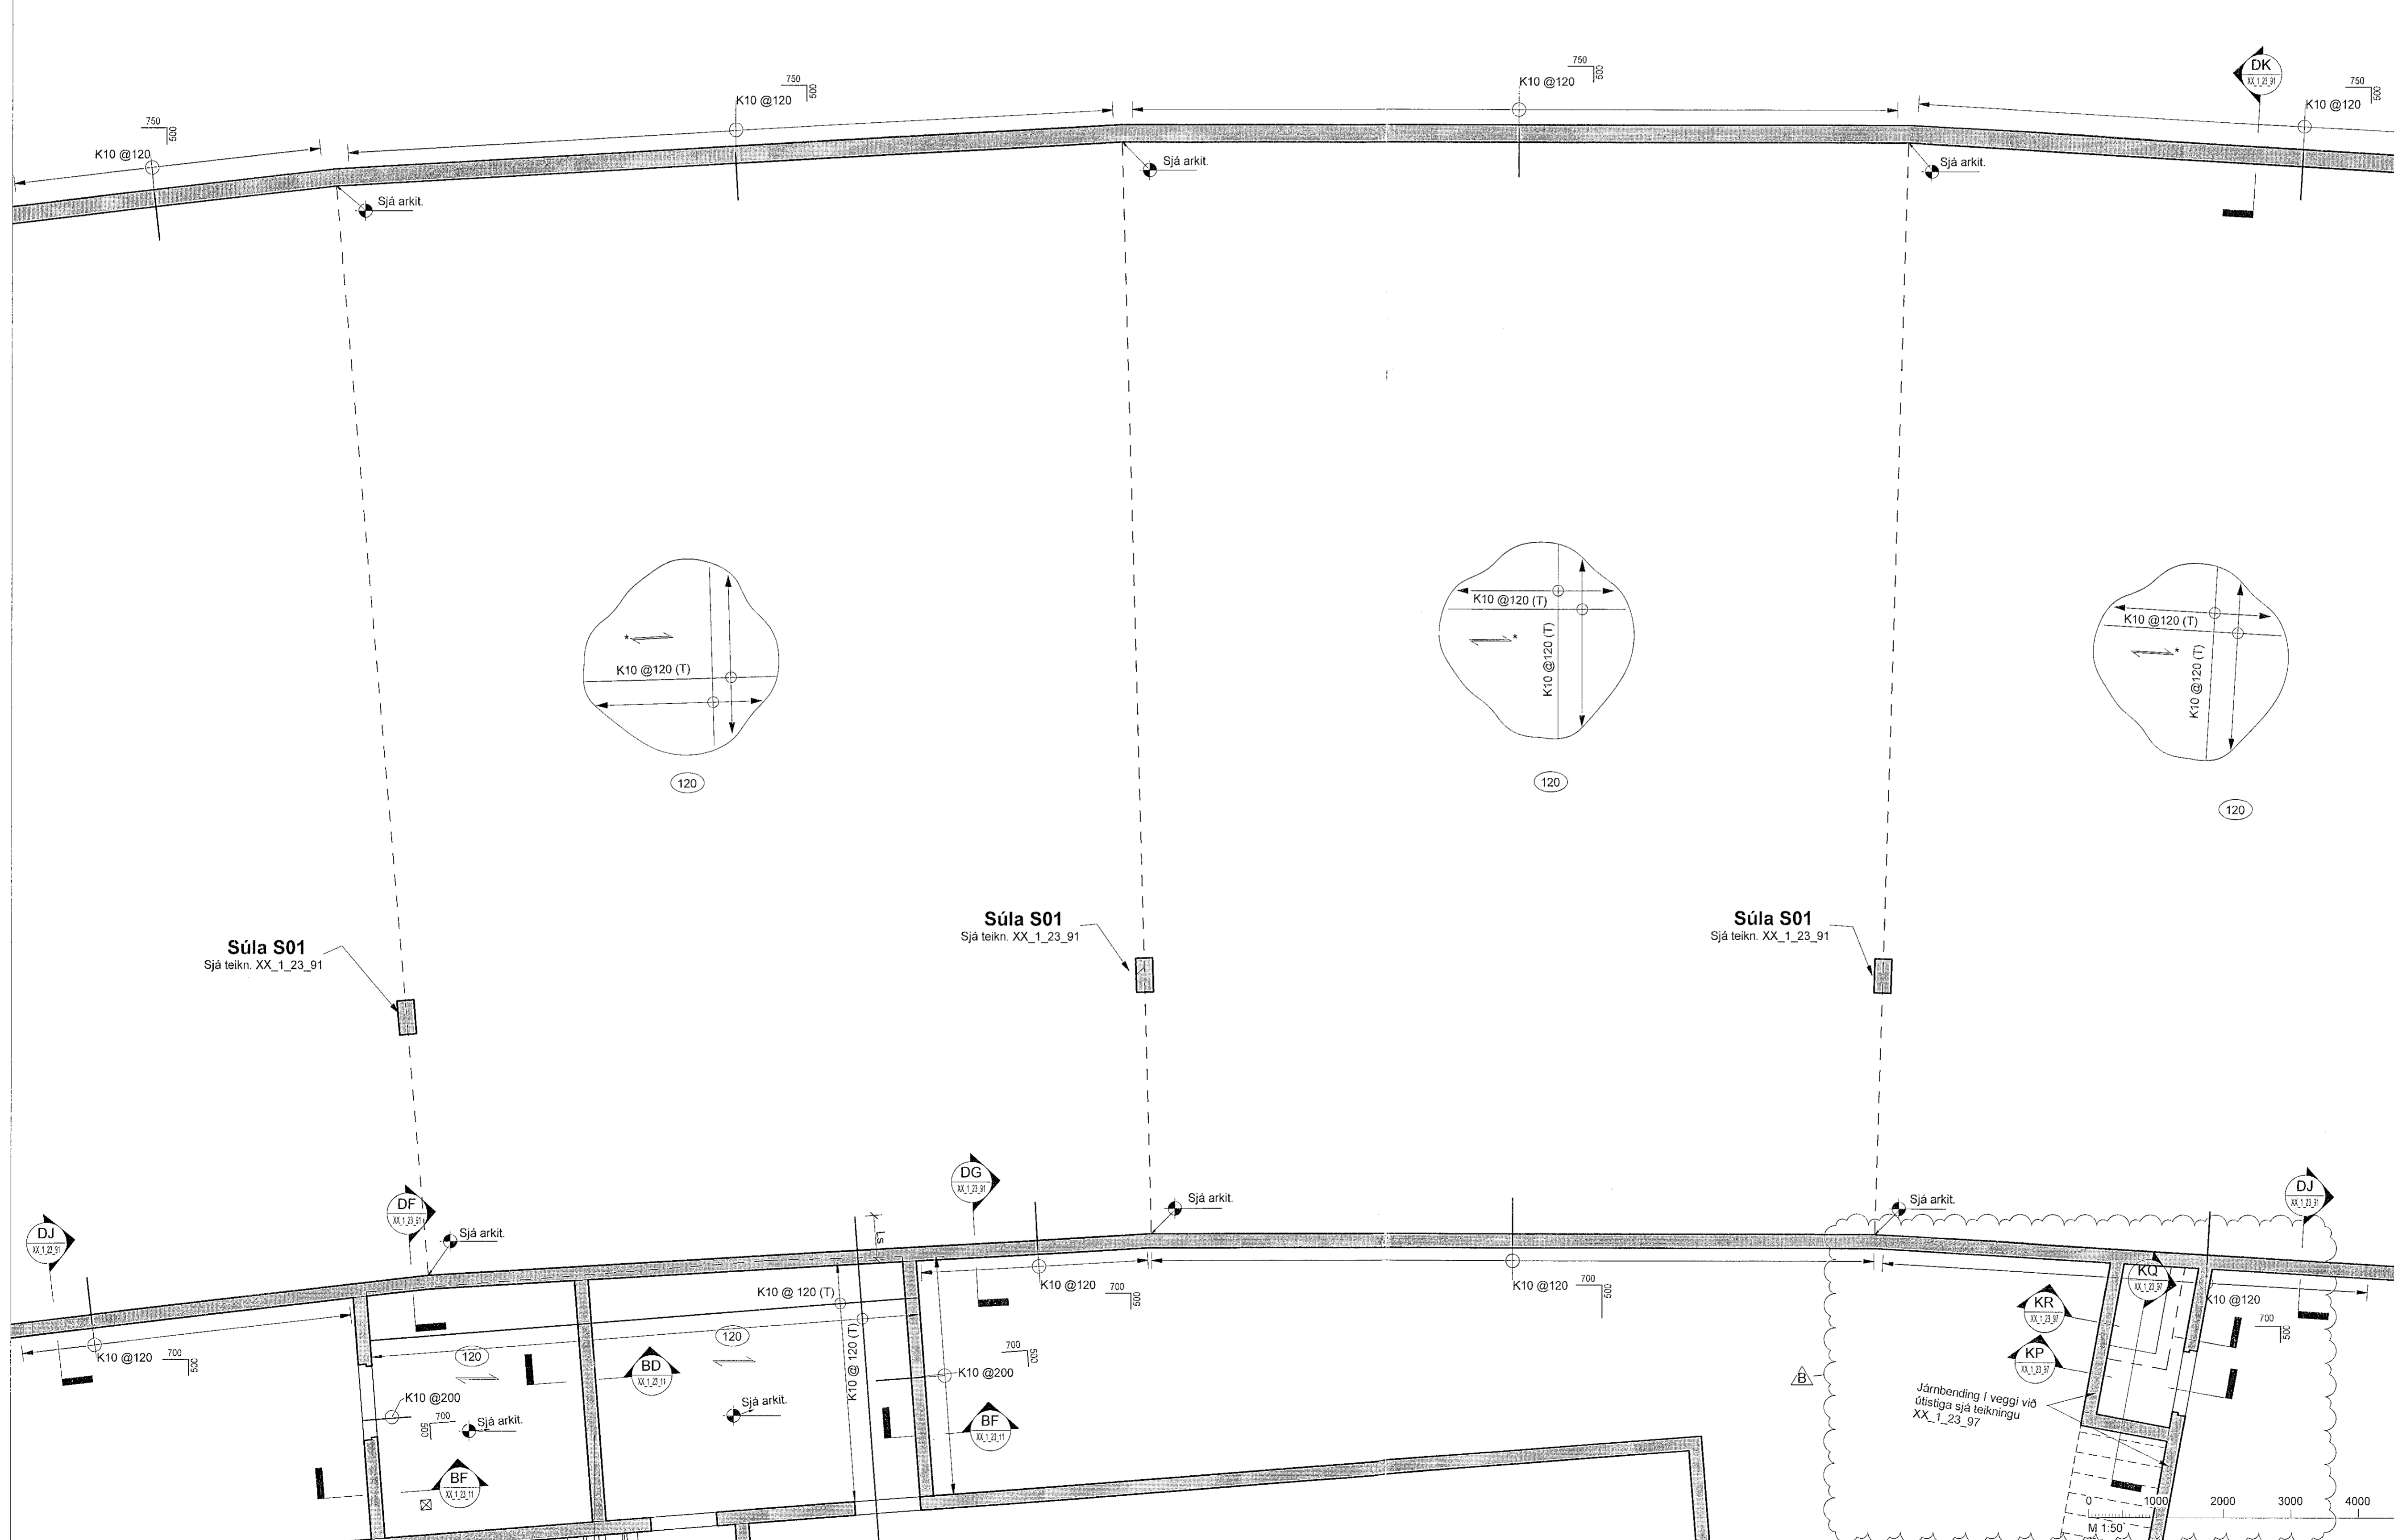


**Skýringar**

Oll mál eru í mm, nema hæðarkótar í m.  
 Sjá almenn skýringablað, XX\_1\_04\_01, XX\_1\_04\_02, XX\_1\_04\_03, XX\_1\_04\_04 og XX\_1\_04\_05.  
 Sjá einnig gataplön og teikningar annarra hönnuða sem tilheyra þessu verki.  
 Hæðarsetning yfirborðs eru skilgreind á teikningum arkitekta.  
 Horft er niður á gólfð. Veggir ofan plötu eru sýndir með heilum línum, veggir og bitar neðan plötu eru sýnd með brotnum línum.  
 Járn í efri brún plötu eru sýnd með heilum línum og eru auðkennd með bókstafnum T. Járn í neðri brún plötu eru sýnd með brotnum línum og eru auðkennd með bókstafnum B.

Verktaki skal hafa samband við hönnuð ef eitthvað er ójóst.  
 Gat í plötu  
 Ef gót eru stærri en 200 mm skal járnþenda kringum gatið sjá teikningu XX\_1\_23\_01

\*Stefna (langjarna nær yfirborð) fylgir langveggjum bílahús

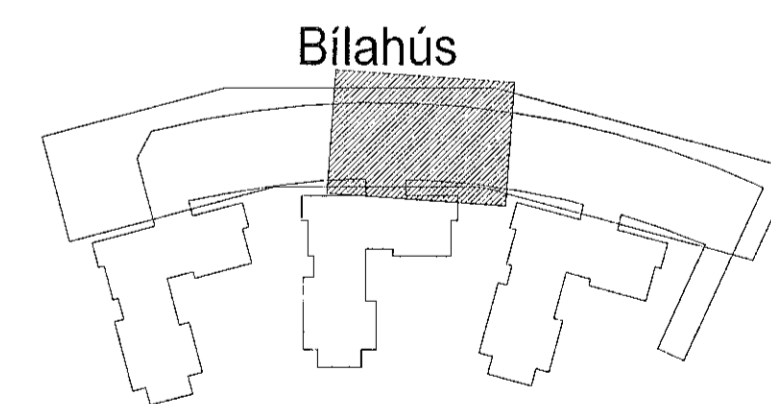

Hringhamar 9-19. Bílahús  
 221 Hafnarfirði

Burðarvirki  
 Járnþending  
 Grunnmynd 1 hæð (jarðhæð)

TEKNIÐMÉR	BLAÐSTJÓRN	HANNAÐ	ÓÓ
9354-001	A1	TEKNAÐ	MG
00_1_21_93		YFIRFARAÐ	BJP
DAGS	MÆLIKVARÐI	ÚTGÁFA	
		1 : 50	B

Útgáfunúmer og dagsetning aðalupplýsinga: Frumútgáfa 12.04.2022  
 Höfundur: Bjarni Jón Pálsson kt. 291163-5139  
 Hönnunartími: Haraldur Ingvarsson kt. 030956-3385