


Útg.	Dags.	Skýring	Braf.	Yfirf.
A	04.07.22	Verktækning	OO	BJP
B	02.02.23	Taka útsíga úr höf	OO	BJP

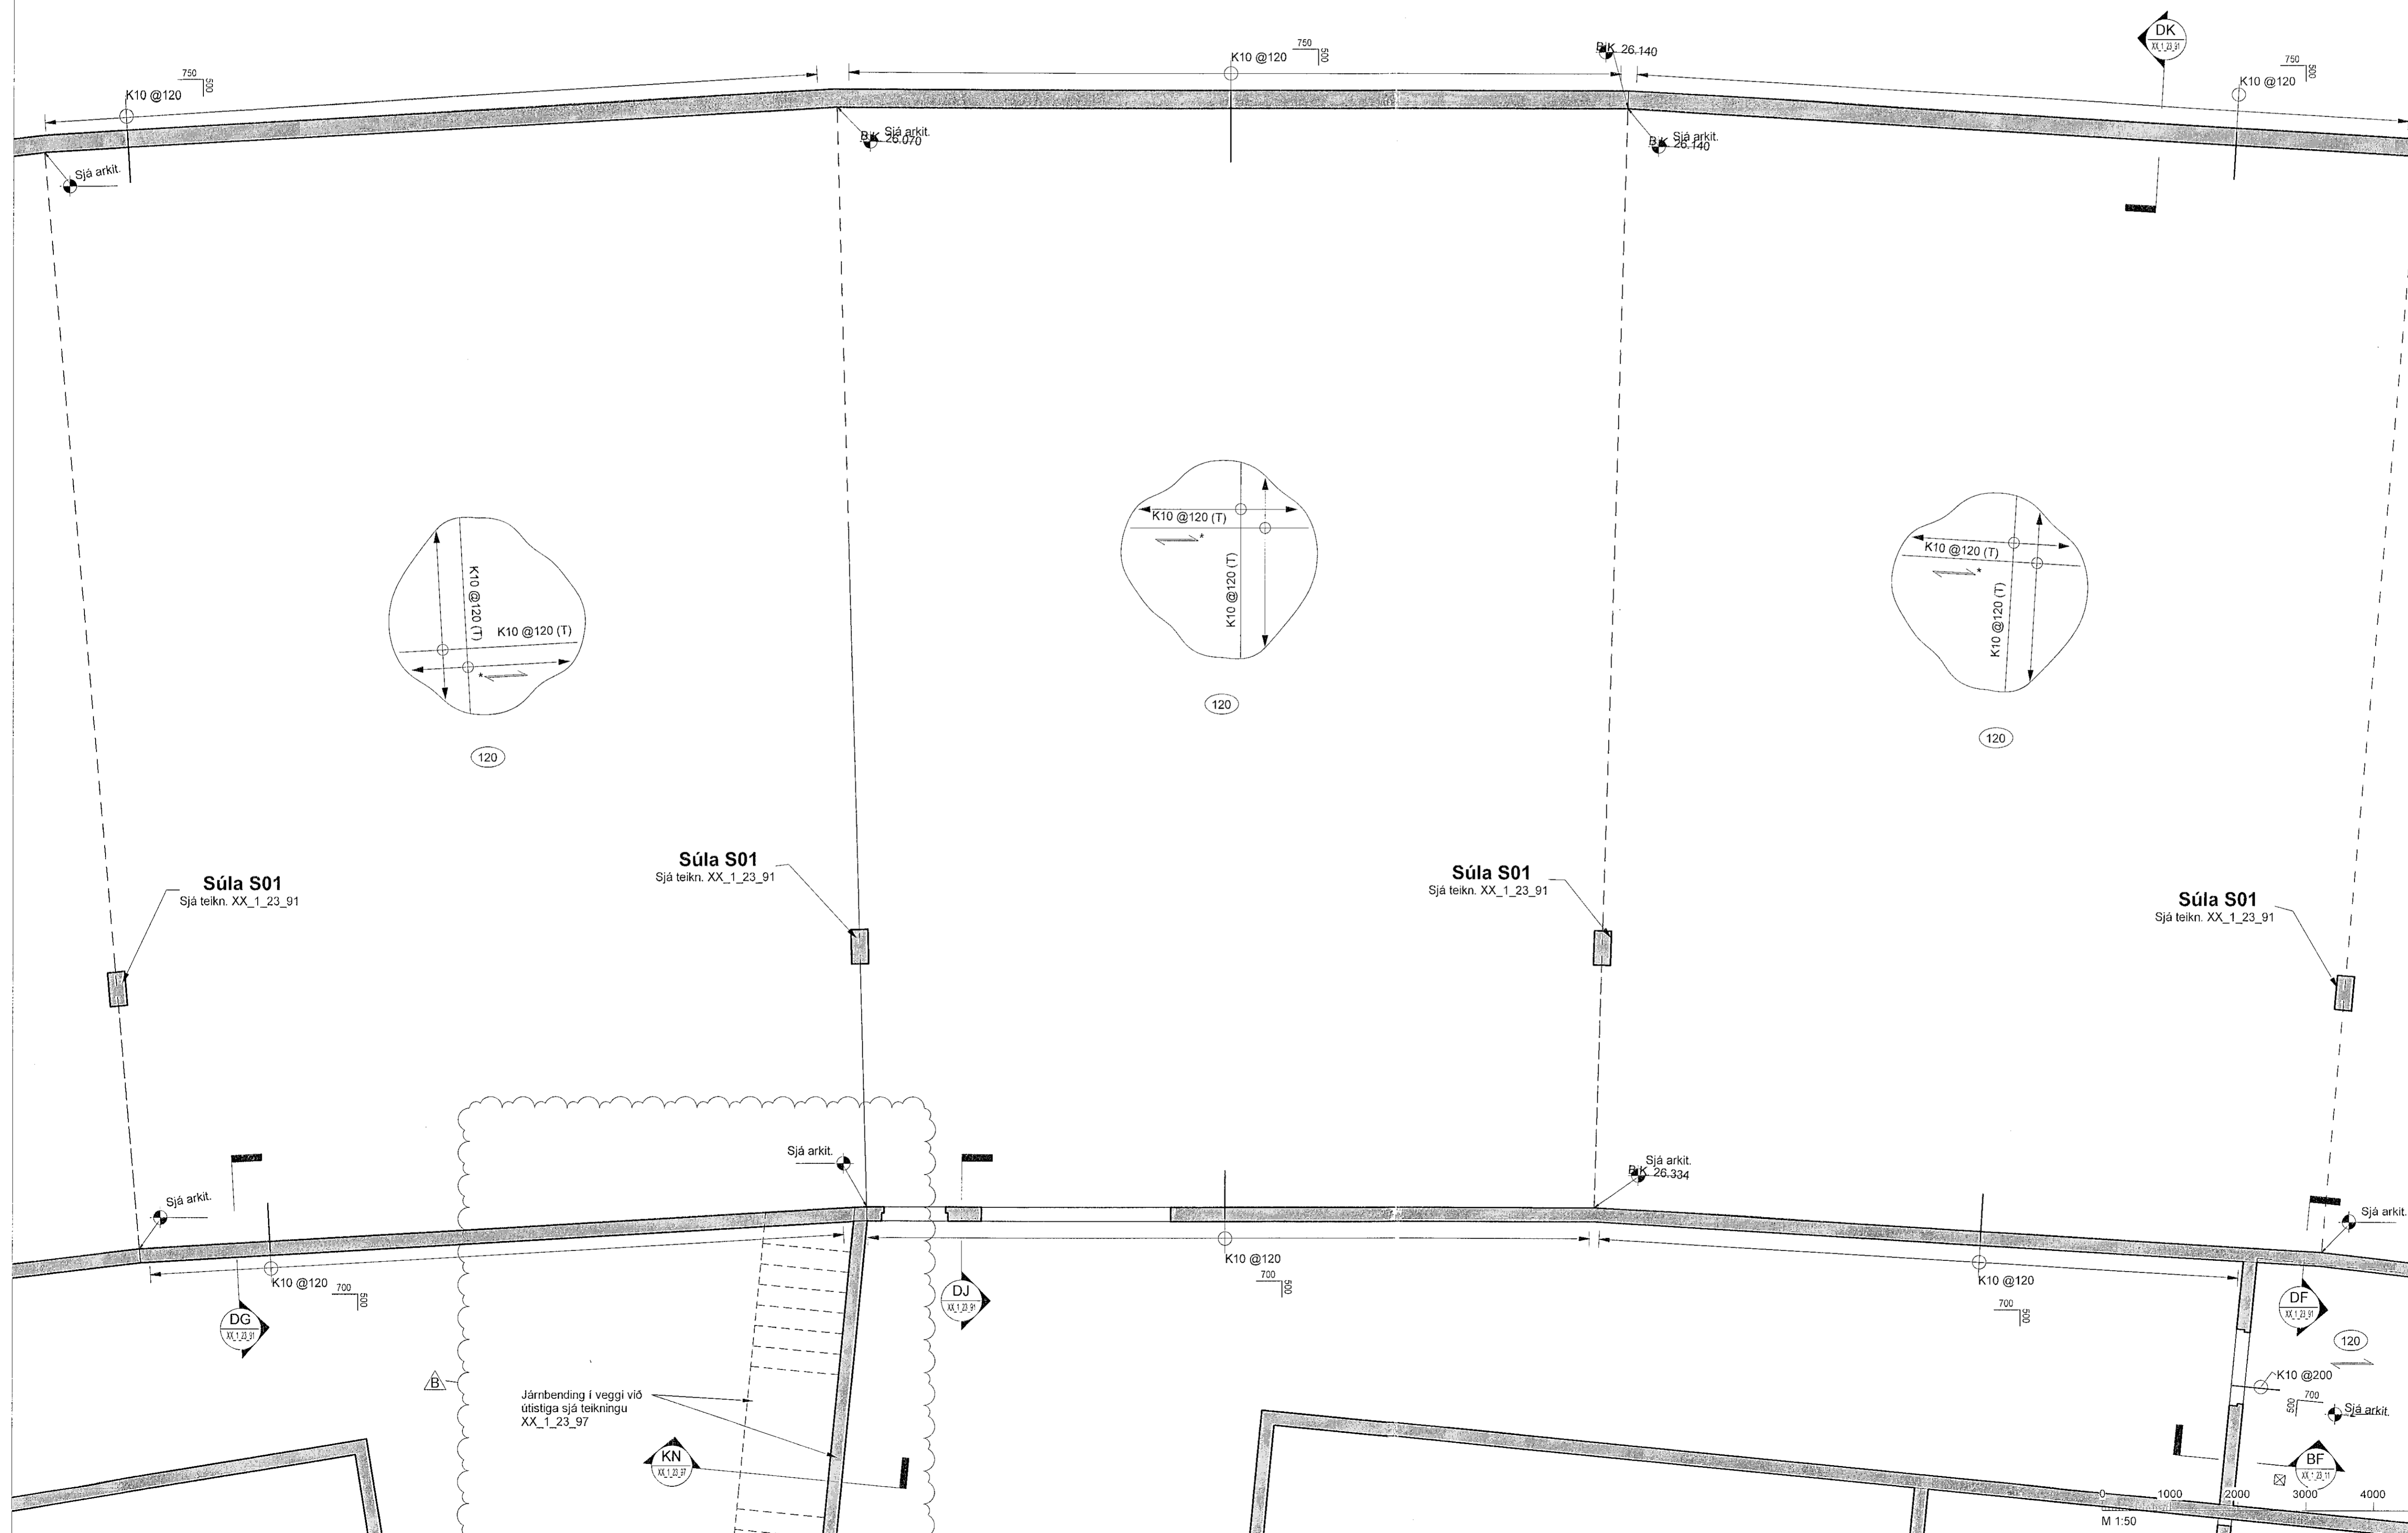

Skýringar

Olli mál eru í mm, nema hæðarkótar í m.

Sjá almenn skýringablöð, XX_1_04_01, XX_1_04_02, XX_1_04_03, XX_1_04_04 og XX_1_04_05.

Sjá einnig gataplön og teikningar annarra hönnuða sem tilheyra þessu verki.

Hæðarsetning yfirborðs eru skilgreind á teikningum arkitekta.


Hort er niður á gölfid. Veggir ofan plötu eru sýndir með heilum línum, veggir og bitar neðan plötu eru sýnd með brotnum línum. Járn í efri brún plötu eru sýnd með heilum línum og eru auðkennd með bókstafnum T. Járn í neðri brún plötu eru sýnd með brotnum línum og eru auðkennd með bókstafnum B.

Verktaki skal hafa samband við hönnuð ef eitthvað er ógjóst.

Gat í plötu

Ef gót eru stærri en 200 mm skal járnbanda kringum gatið sjá teikningu XX_1_23_01

*Stefna (langjárna nær yfirborði) fylgir langveggjum bilahús

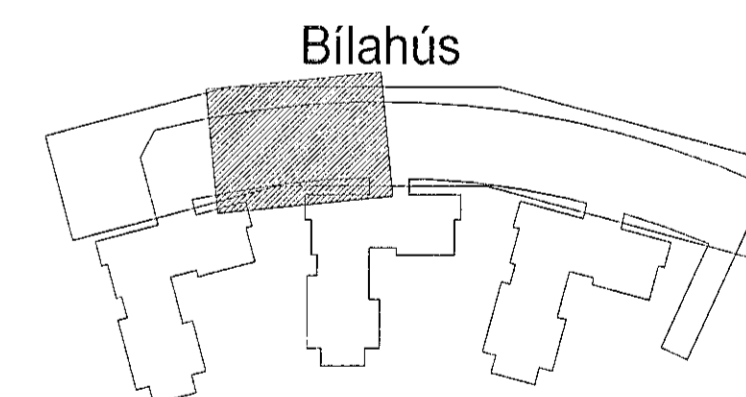

Hringhamar 9-19, Bilahús
221 Hafnarfjörð

Burðarvirki
Járnbanding
Grunnmynd 1 hæð (jarðhæð)

TEKNIÐMÉR	BLAÐSTJÓRN	HANNAÐ	ÓÖ
9354-001	A1	TEKNAÐ:	MG
00_1_21_92		YRFRÁR:	BJP
DAGS	MÆLKVARÐI	ÓTÓFA	
	1 : 50	B	

Ógildisúmer og dagsetning áskilparáttar: Frumútgáfa 12.04.2022
Hönnuður: Bjarni Jón Pálsson kt: 291163-6139
Hönnunadagur: Haraldur Ingvarsson kt: 030956-3399