


Útg.	Dags.	Skýring	Braf. Yfirf.
A	19.04.22	Verkteikning	ÓÓ BJP
B	04.07.22	Uppfæra bolnplötu og tilv.	ÓÓ BJP
C	02.02.23	Taka útlitiga úr bó	ÓÓ BJP

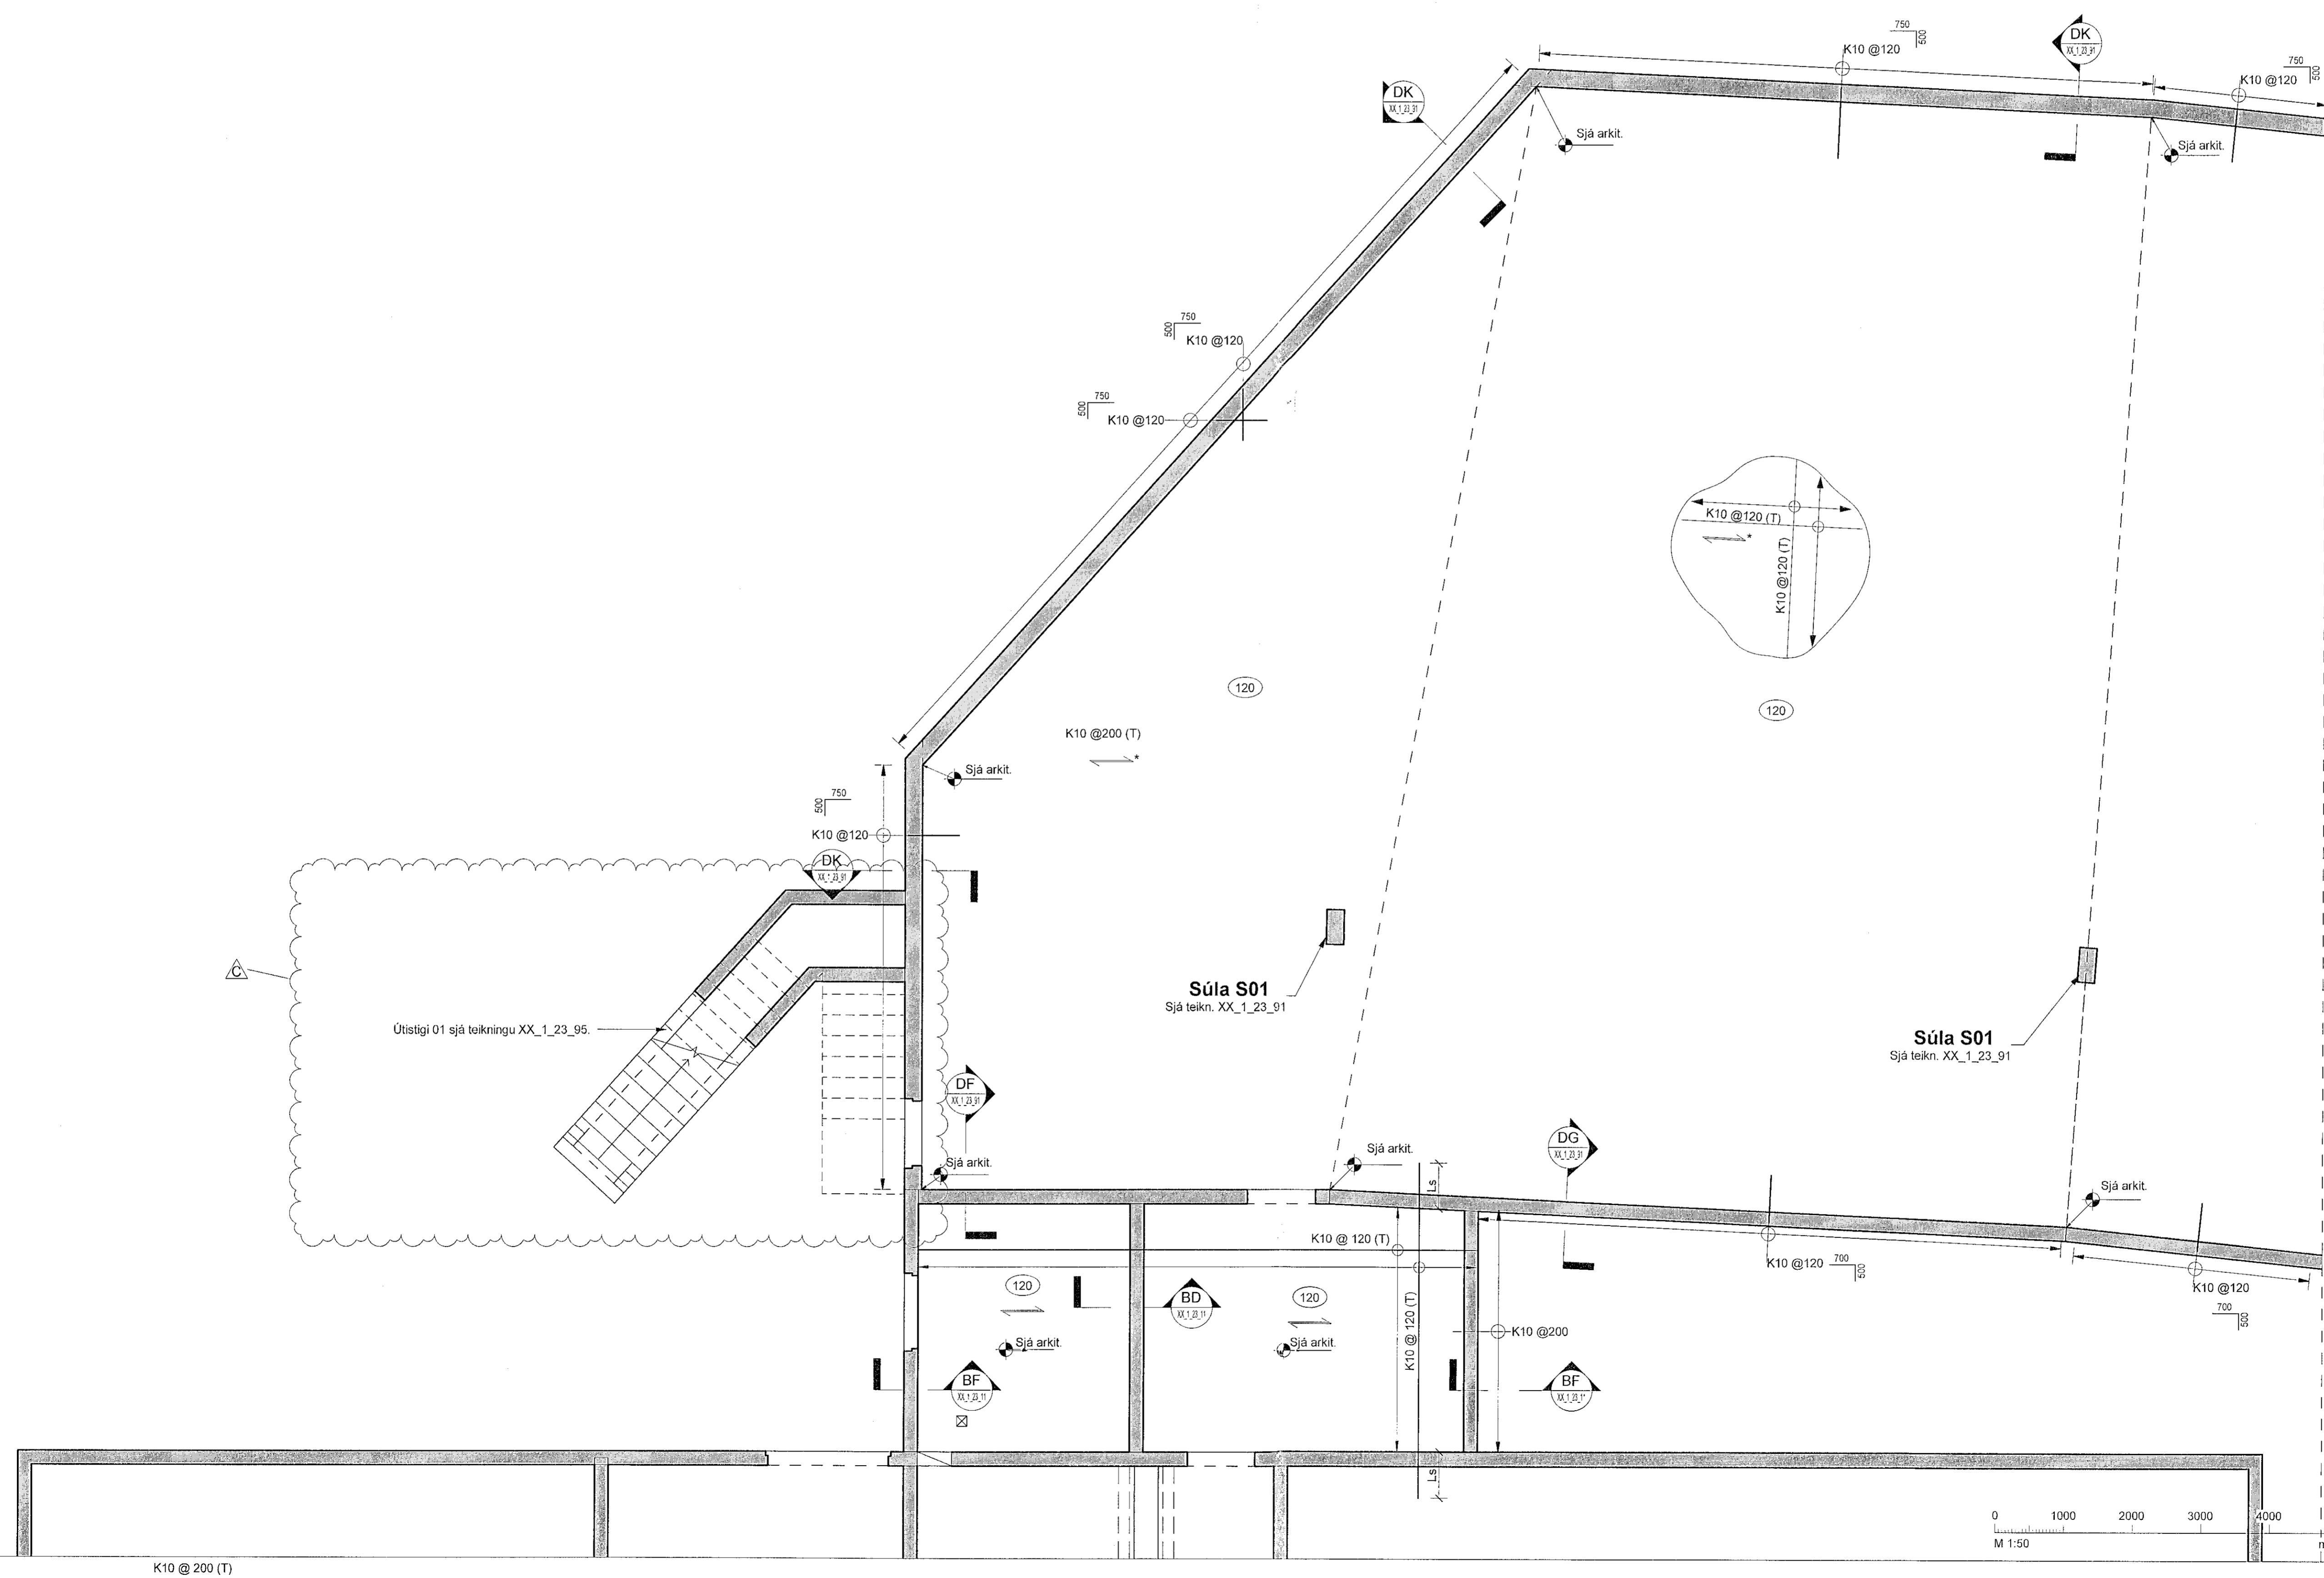

Skýringar

Oll mál eru í mm, nema hæðarkótar í m.

Sjá almenn skýringablöð, XX_1_04_01, XX_1_04_02, XX_1_04_03, XX_1_04_04 og XX_1_04_05.

Sjá einnig gataplön og teikningar annarra hönnuða sem tilheyra þessu verki.

Hæðarsætning yfirborðs eru skilgreind á teikningum arkitekta.

Höft er niður á gólföð. Veggir ofan plötu eru sýndir með heilum línum, veggir og bitar neðan plötu eru sýnd með brotnum línum.


Járn í efri brún plötu eru sýnd með heilum línum og eru auðkennd með bókstafnum T. Járn í neðri brún plötu eru sýnd með brotnum línum og eru auðkennd með bókstafnum B.

Verktaki skal hafa samband við hönnuð ef eitthvað er óljóst.

Gat í plötu

Ef gót eru stærri en 200 mm skal járnbanda kringsum gatið sjá teikningu XX_1_23_01

*Stefna (langjærna nær yfirborði) fylgir langveggjum bílahúss

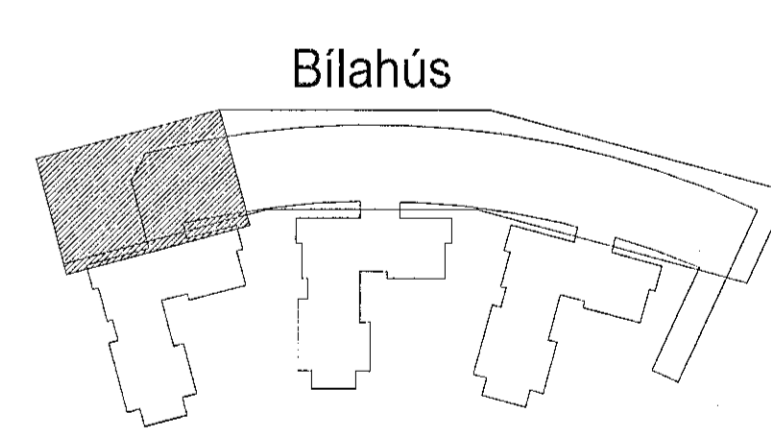

Hringhamar 9-19. Bílahús
221 Hafnarfirði

Burðarvirki
Járnbanding
Grunnmynd 1 hæð (jarðhæð)

TEKNIÐMÉR	BLASTJÆRD	HANNAÐ	ÓÓ
9354-001	A1	TEKNAÐ	MG
00_1_21_91		YFRFARID	BJP
DAGS	MÁLKVÆÐI	ÚTGÁFA	
19.04.2022	1:50	C	

Útgáfunúmer og dagsetning aðaluppdráttar:
Hönnuður: Bjarni Jón Pálsson kt. 291163-5139
Hönnuðarstjóri: Haraldur Ingvarsson kt. 030956-3389