



Utg.	Dags.	Skýring	Braf.	Yfir.
A	04.07.22	Verkefning	ÖÖ	BJP
B	16.11.22	Uppfara undirstöðu	ÖÖ	BJP
C	02.02.23	Taka afstöðu og rampa úr hönd	ÖÖ	BJP

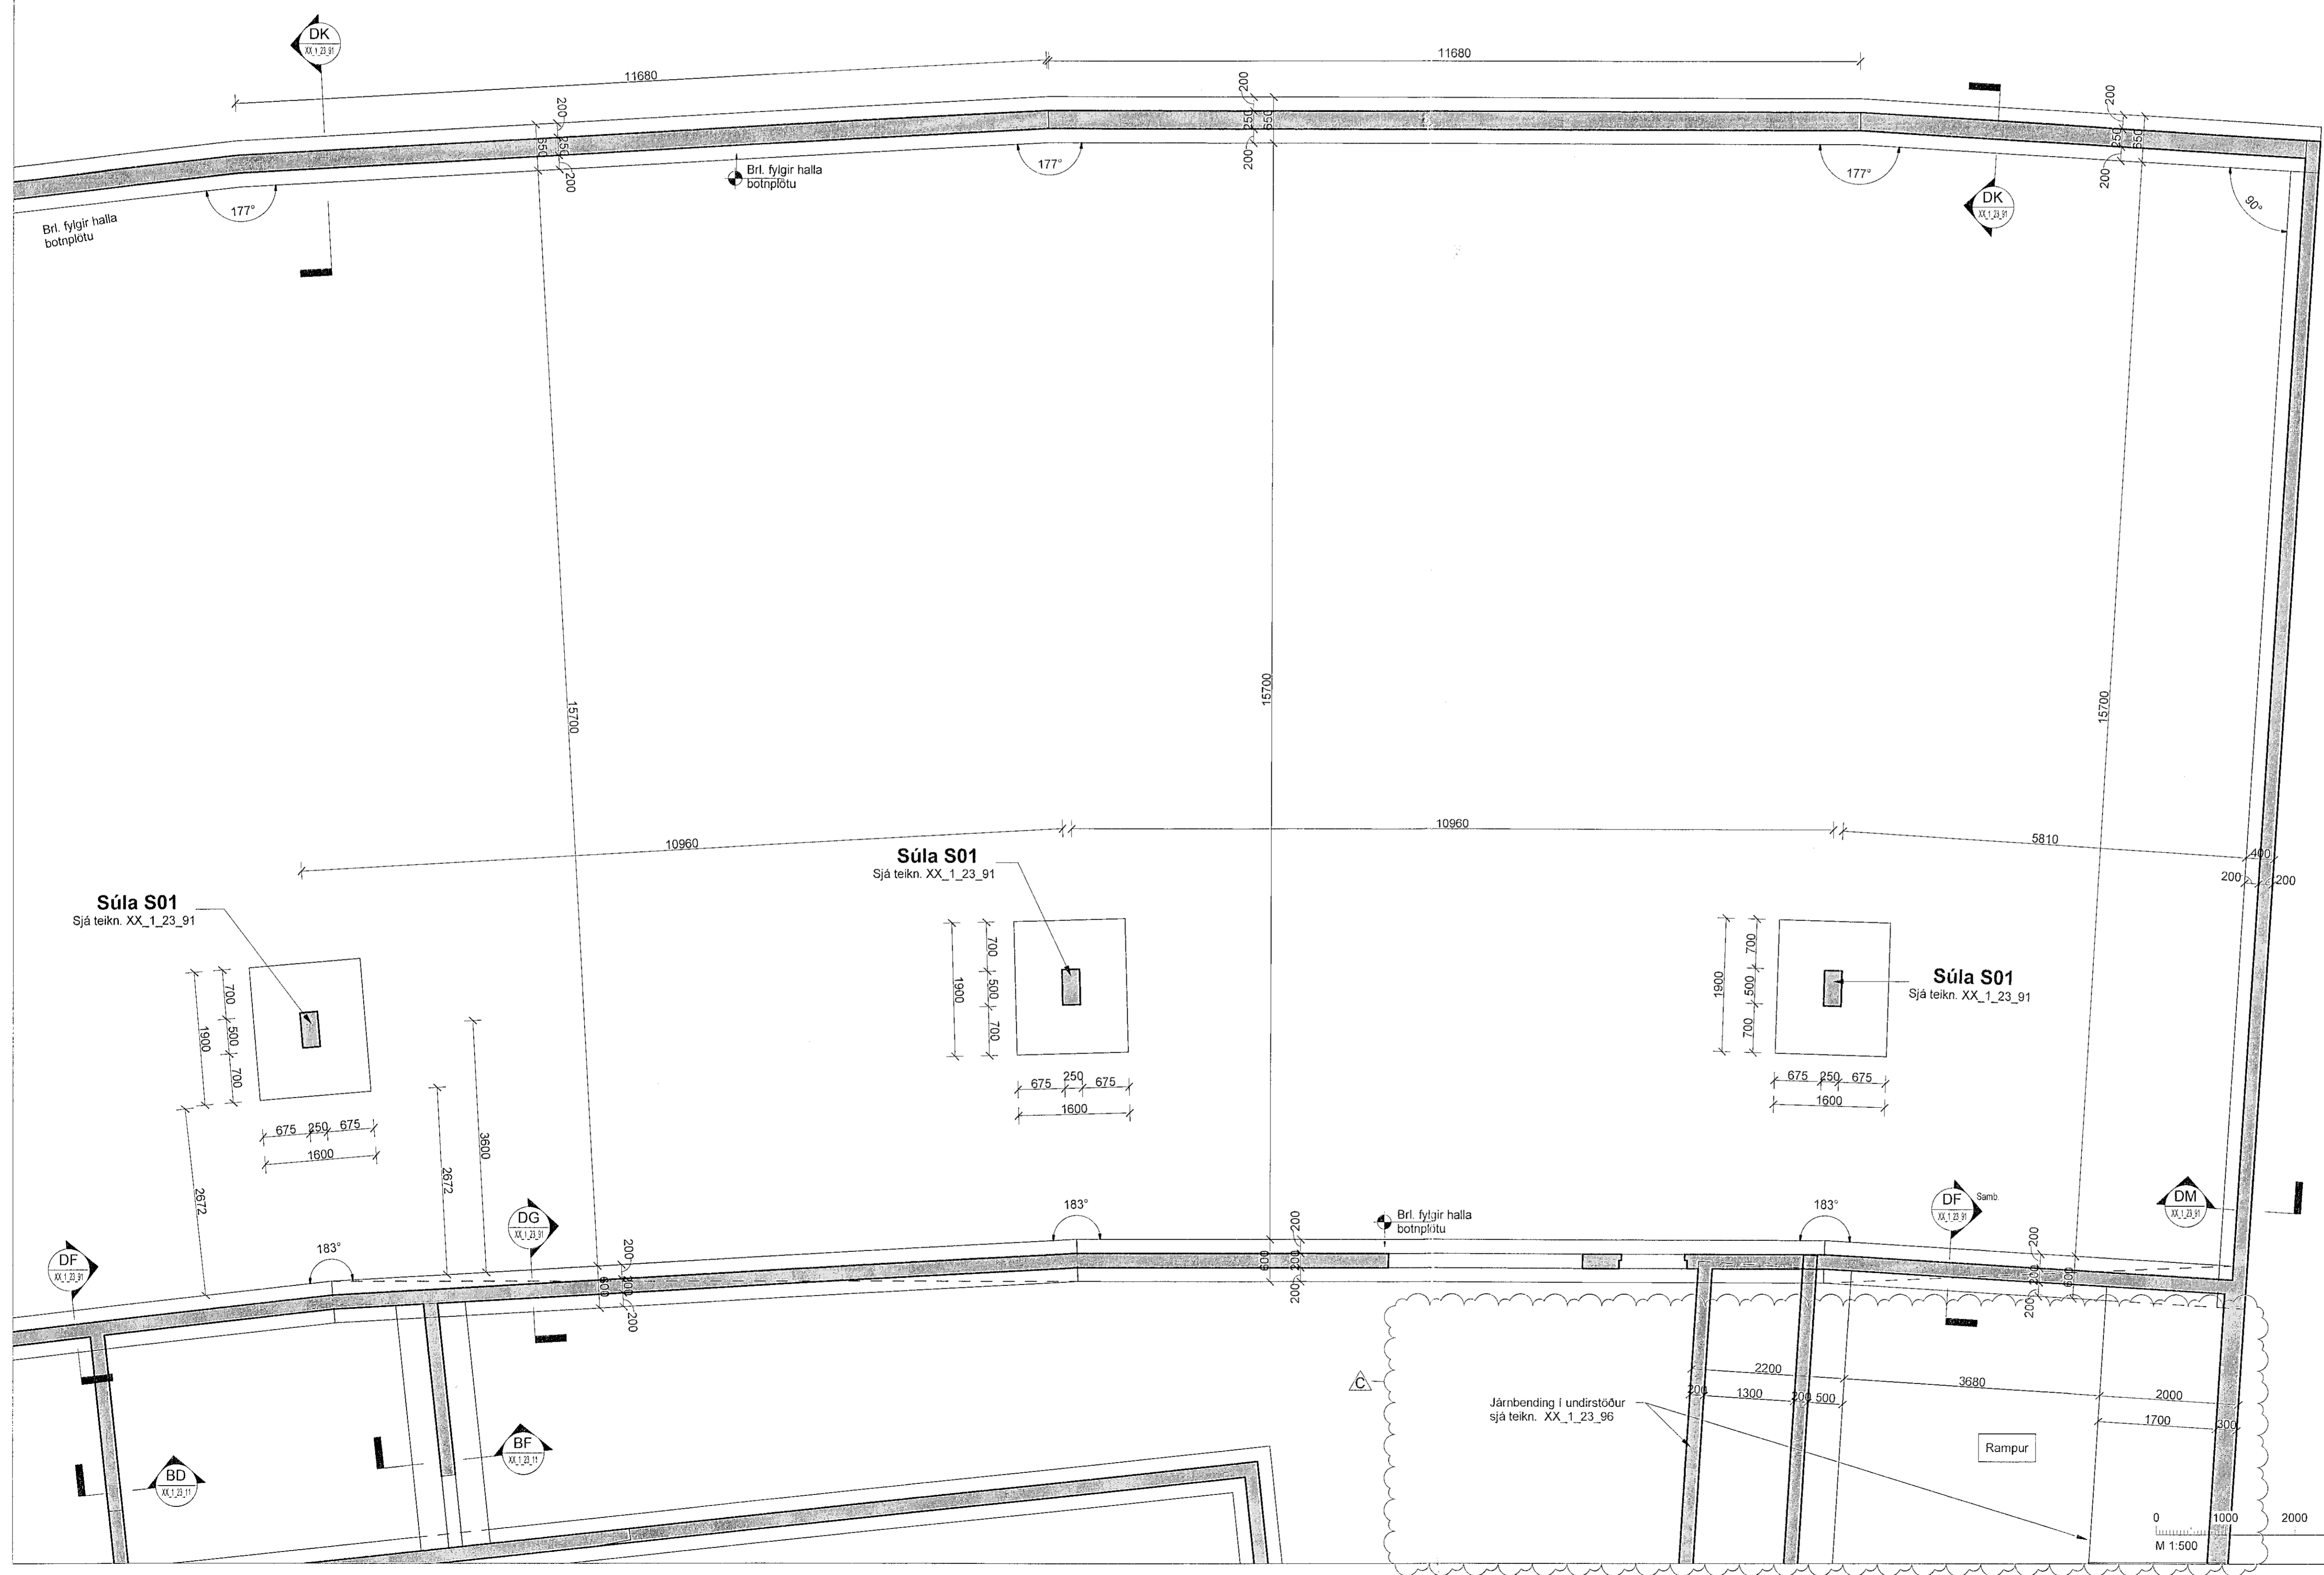

Skýringar

Öll mál eru í mm, nema hæðarkótar í m.
 Sjá almenn skýringablöð, XX_1_04_01, XX_1_04_02, XX_1_04_03, XX_1_04_04 og XX_1_04_05.
 Sjá einnig gataplön og teikningar annarra hönnuða sem tilheyra þessu verki.
 Hæðarselning yfirborðs eru skilgreind á teikningum arkitekta.
 Horft er niður á gólfö. Veggir ofan plötu eru sýndir með heilum línun, veggir og bitar neðan plötu eru sýndir með brotnum línun.
 Járn í efri brún plötu eru sýndir með heilum línun og eru auðkennd með bókstafnum T. Járn í neðri brún plötu eru sýndir með brotnum línun og eru auðkennd með bókstafnum B.
 Verktaki skal hafa samband við hönnuð ef eitthvað er óljóst.
 Þar sem undirstöðufótur endar, stallað upp eða stallað niður skal ganga frá langjárnun ymist með u-lykkjum, láta járn ganga skeytilengd Ls inn í áframhaldandi undirstöðufót eða beygja járn upp í sökkulvegg.
 Þar sem sökkulfaetur mætast á hornum skal koma fyrir vinkljárnun að stærð Ls + Ls bæði fyrir kantjárn og langjárn almennt.

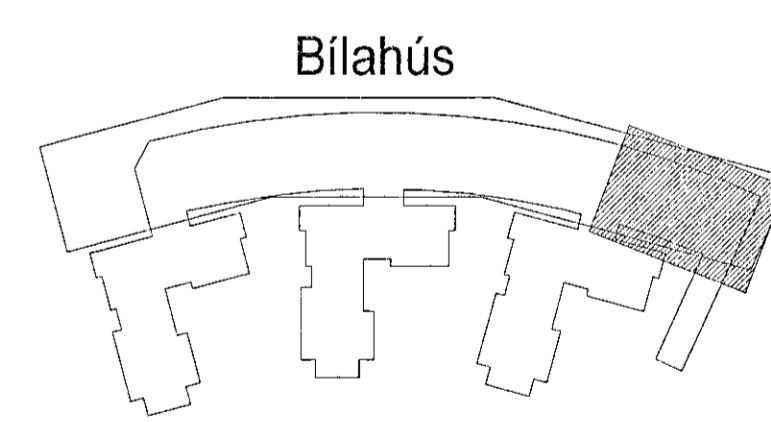

Hringhamar 9-19, Bílahús
 221 Hafnarfirði

Burðarvirki
 Járnþending
 Grunnmynd undirstöður

TEKNIÐMÉR	BLAÐSTJERN	HANNAÐ	ÖÖ
9354-001	A1	TEKNAÐ	MG
-1_1_21_95		YFRIRARÞ	BJP
DAGS	MELIKVARÐI	UTGÁFA	
04.07.2022	1 : 50	C	

Ógölfurteikningar og gagnavegningur: Framtíðgáfa 12.04.2022
 Hönnuður: Bjarni Jón Pálsson kt. 291163-5139
 Hönnunarskjal: Hatalsdur Ingvarsson kt.030256-3389