


Valdi: 2.2.2023 09:16:15 Úprentun:

Útg.	Dags.	Skýring	Brafi:	Yfirf.
A	04.07.22	Verkefning	OO	BJP
B	02.02.23	Taka útsaga úr búi	OO	BJP

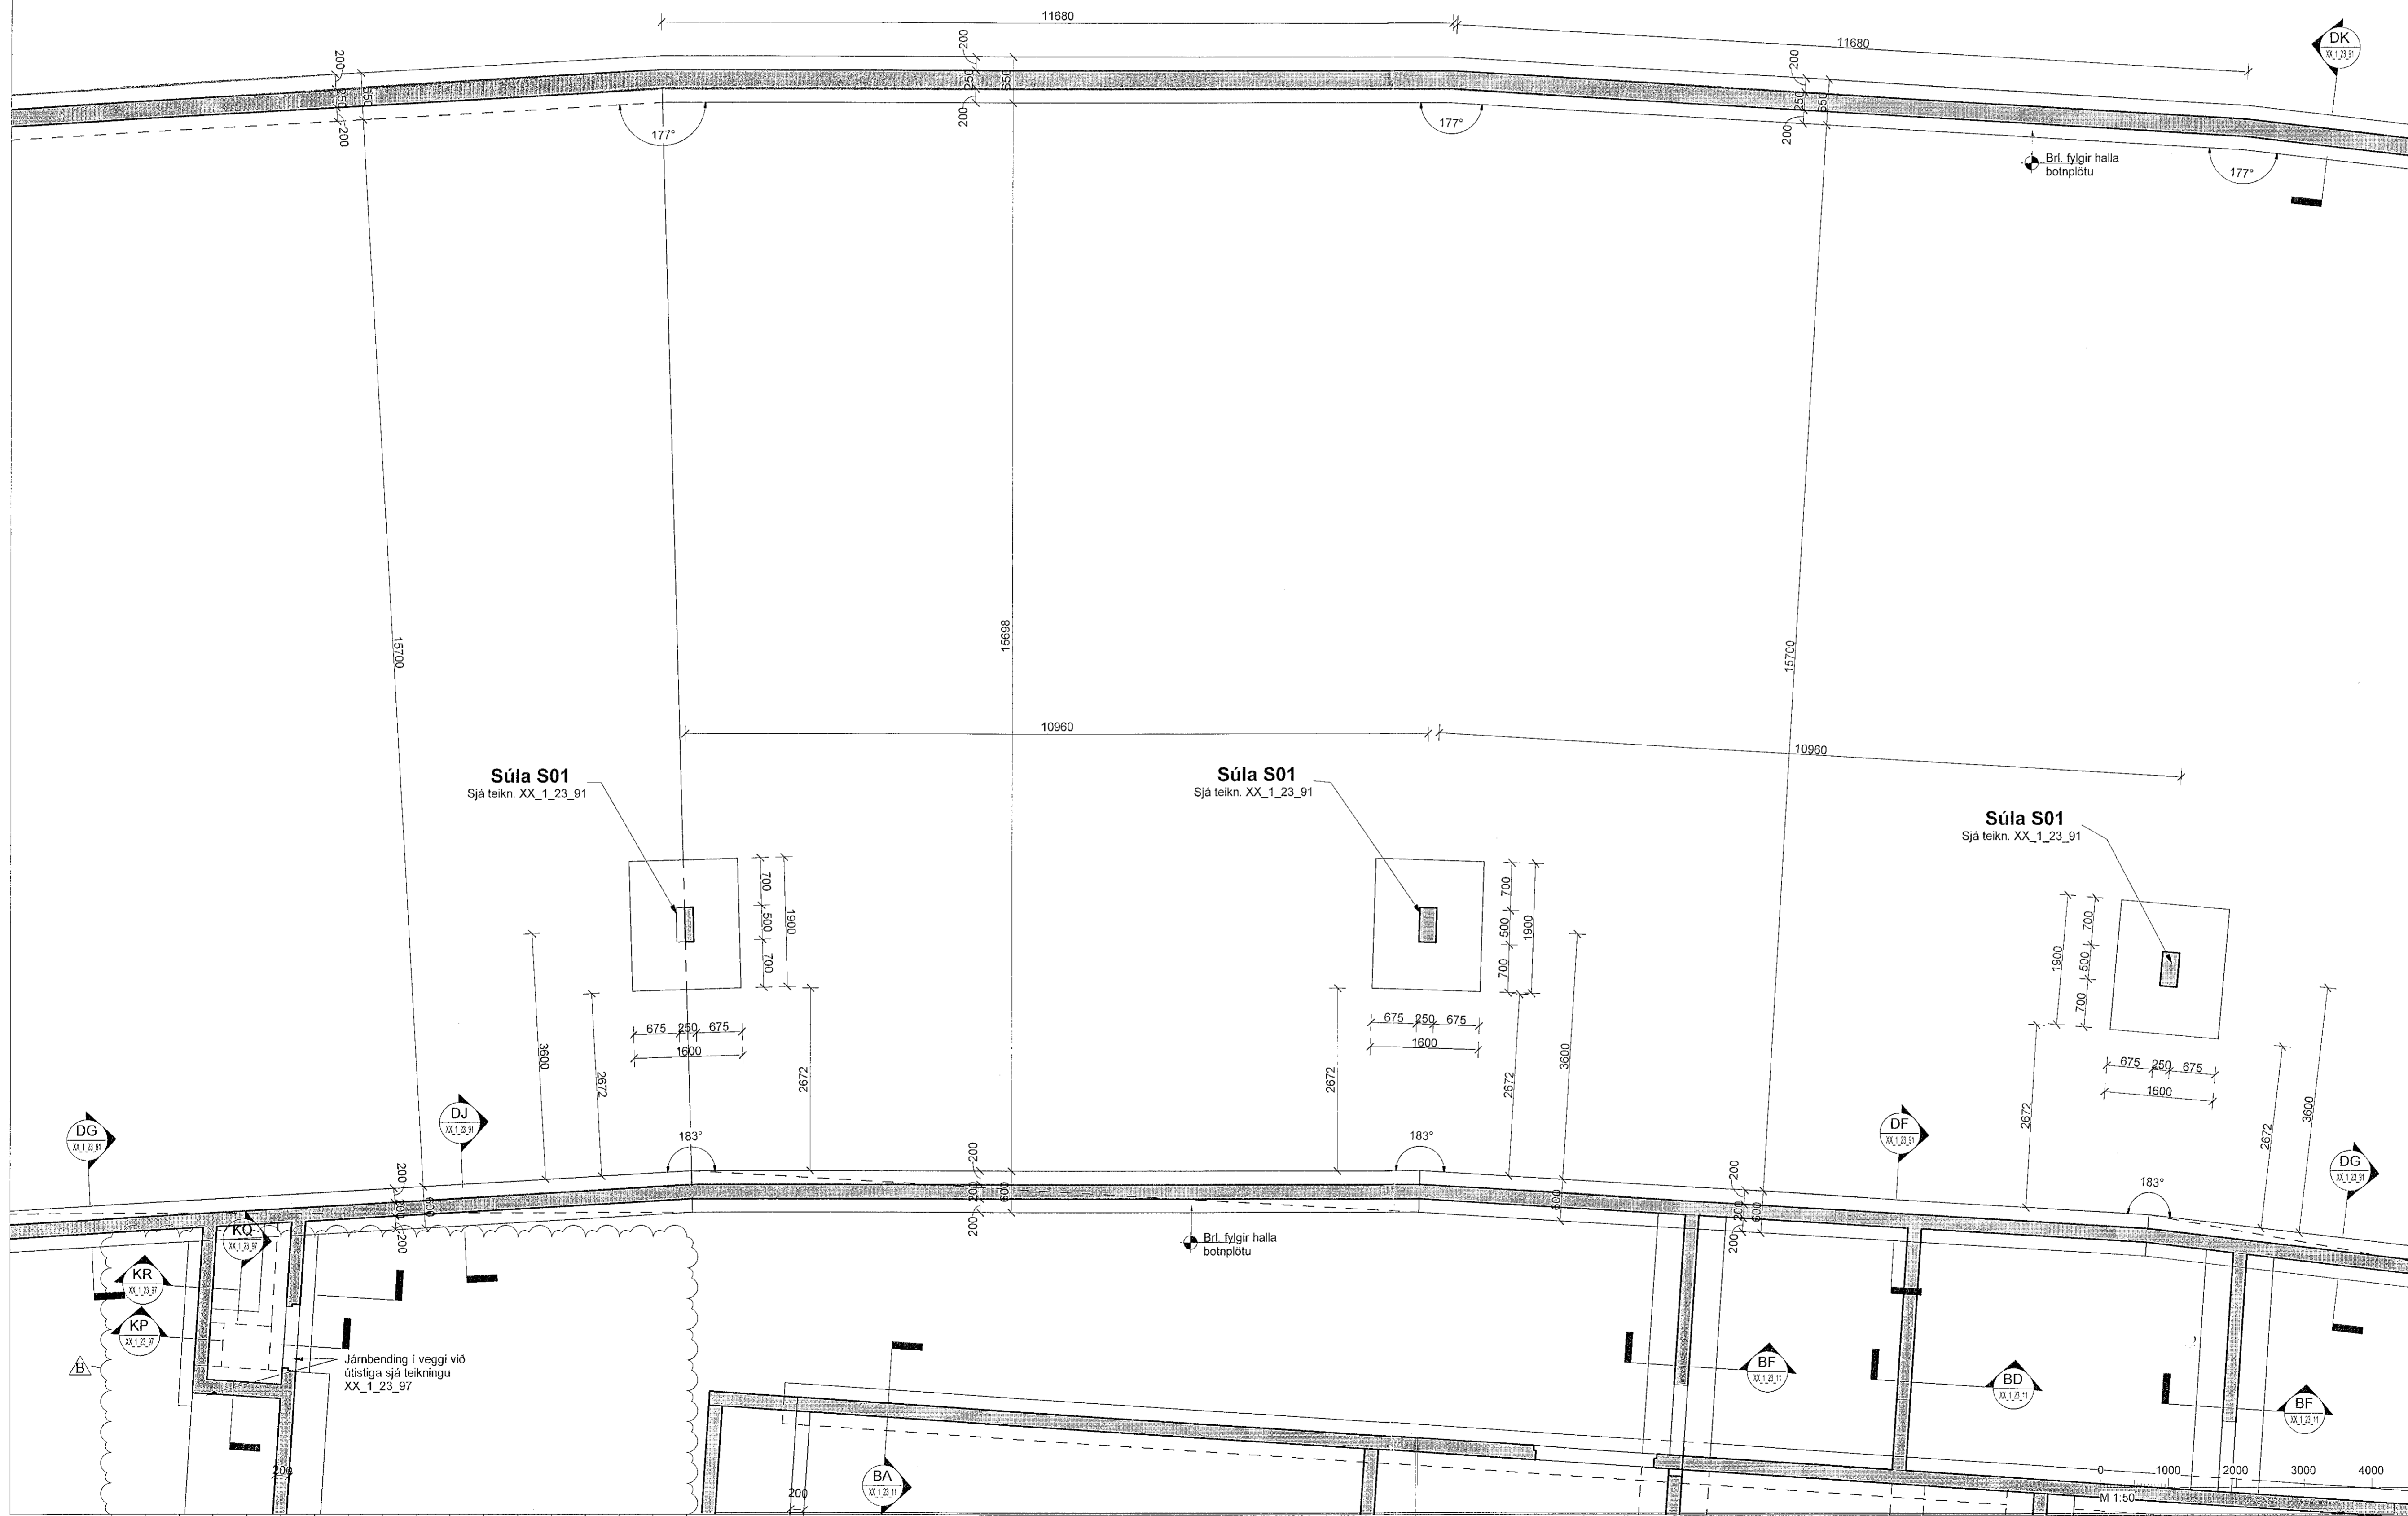

**Skýringar**

Öll mál eru í mm, nema hæðarkátar í m.

Sjá almenn skýringablöð, XX\_1\_04\_01, XX\_1\_04\_02, XX\_1\_04\_03, XX\_1\_04\_04 og XX\_1\_04\_05.

Sjá einnig gataplön og teikningar annarra hönnuða sem tilheyra þessu verki.

Hæðarsetning yfirborðs eru skilgreind á teikningum arkitekta.


Hörf er niður á gólfid. Veggir ofan plötu eru sýndir með heilum línum, veggir og bitar neðan plötu eru sýndir með brotnum línum.

Járn í efri brún plötu eru sýndir með heilum línum og eru auðkennð með bókstafnum T. Járn í neðri brún plötu eru sýndir með brotnum línum og eru auðkennð með bókstafnum B.

Verktaki skal hafa samband við hönnuð ef eitthvað er óljóst.

Þar sem undirstöðufótur endar, stallað upp eða stallað niður skal ganga frá langjárnnum ymist með u-lykkjum, láta járn ganga skeytilengd Ls inn í áframhaldandi undirstöðufót eða beygja járn upp í sökkulveg.

Þar sem sökkulfaetur mætast á hornum skal koma fyrir vinkljárnnum að stærð Ls + Ls bæði fyrir kantjárn og langjárn almennt.

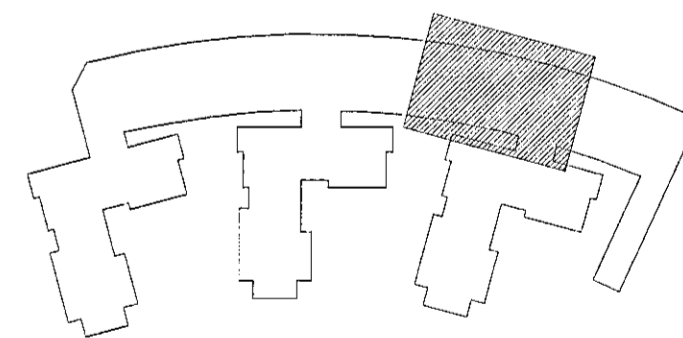

Hringhamar 9-19. Bílahús  
221 Hafnarfirði

Burðarvirki  
Járnbanding  
Grunnmynd undirstöður

TEKNIÐMÉR	BLAÐSTAFUR	HANNAÐ:	ÓO
9354-001	A1	TEKNAÐ:	MG
-1_1_21_94		YFIRFARIR:	BJP
DAGS	MÆLIKVARÐI	ÚTGÁFA	
		1 : 50	B

Útgáfudagur og dagsetning aðaluppdröð: Frumútgáfa 12.04.2022

Höfundur: Bjarni Jón Pálsson kt: 291163-6138

Hönnunarsjóni: Haraldur Ingvarsson kt: 030956-3389

*[Handwritten signature]*