


Skýrsla  
03. mars 2023  
Róbert A. Róbertsson

Útg.	Dags.	Skýring	Br. af:
A	04.07.22	Verkefning	00 BJP
B	02.02.23	Taka óstíga úr bó	00 BJP

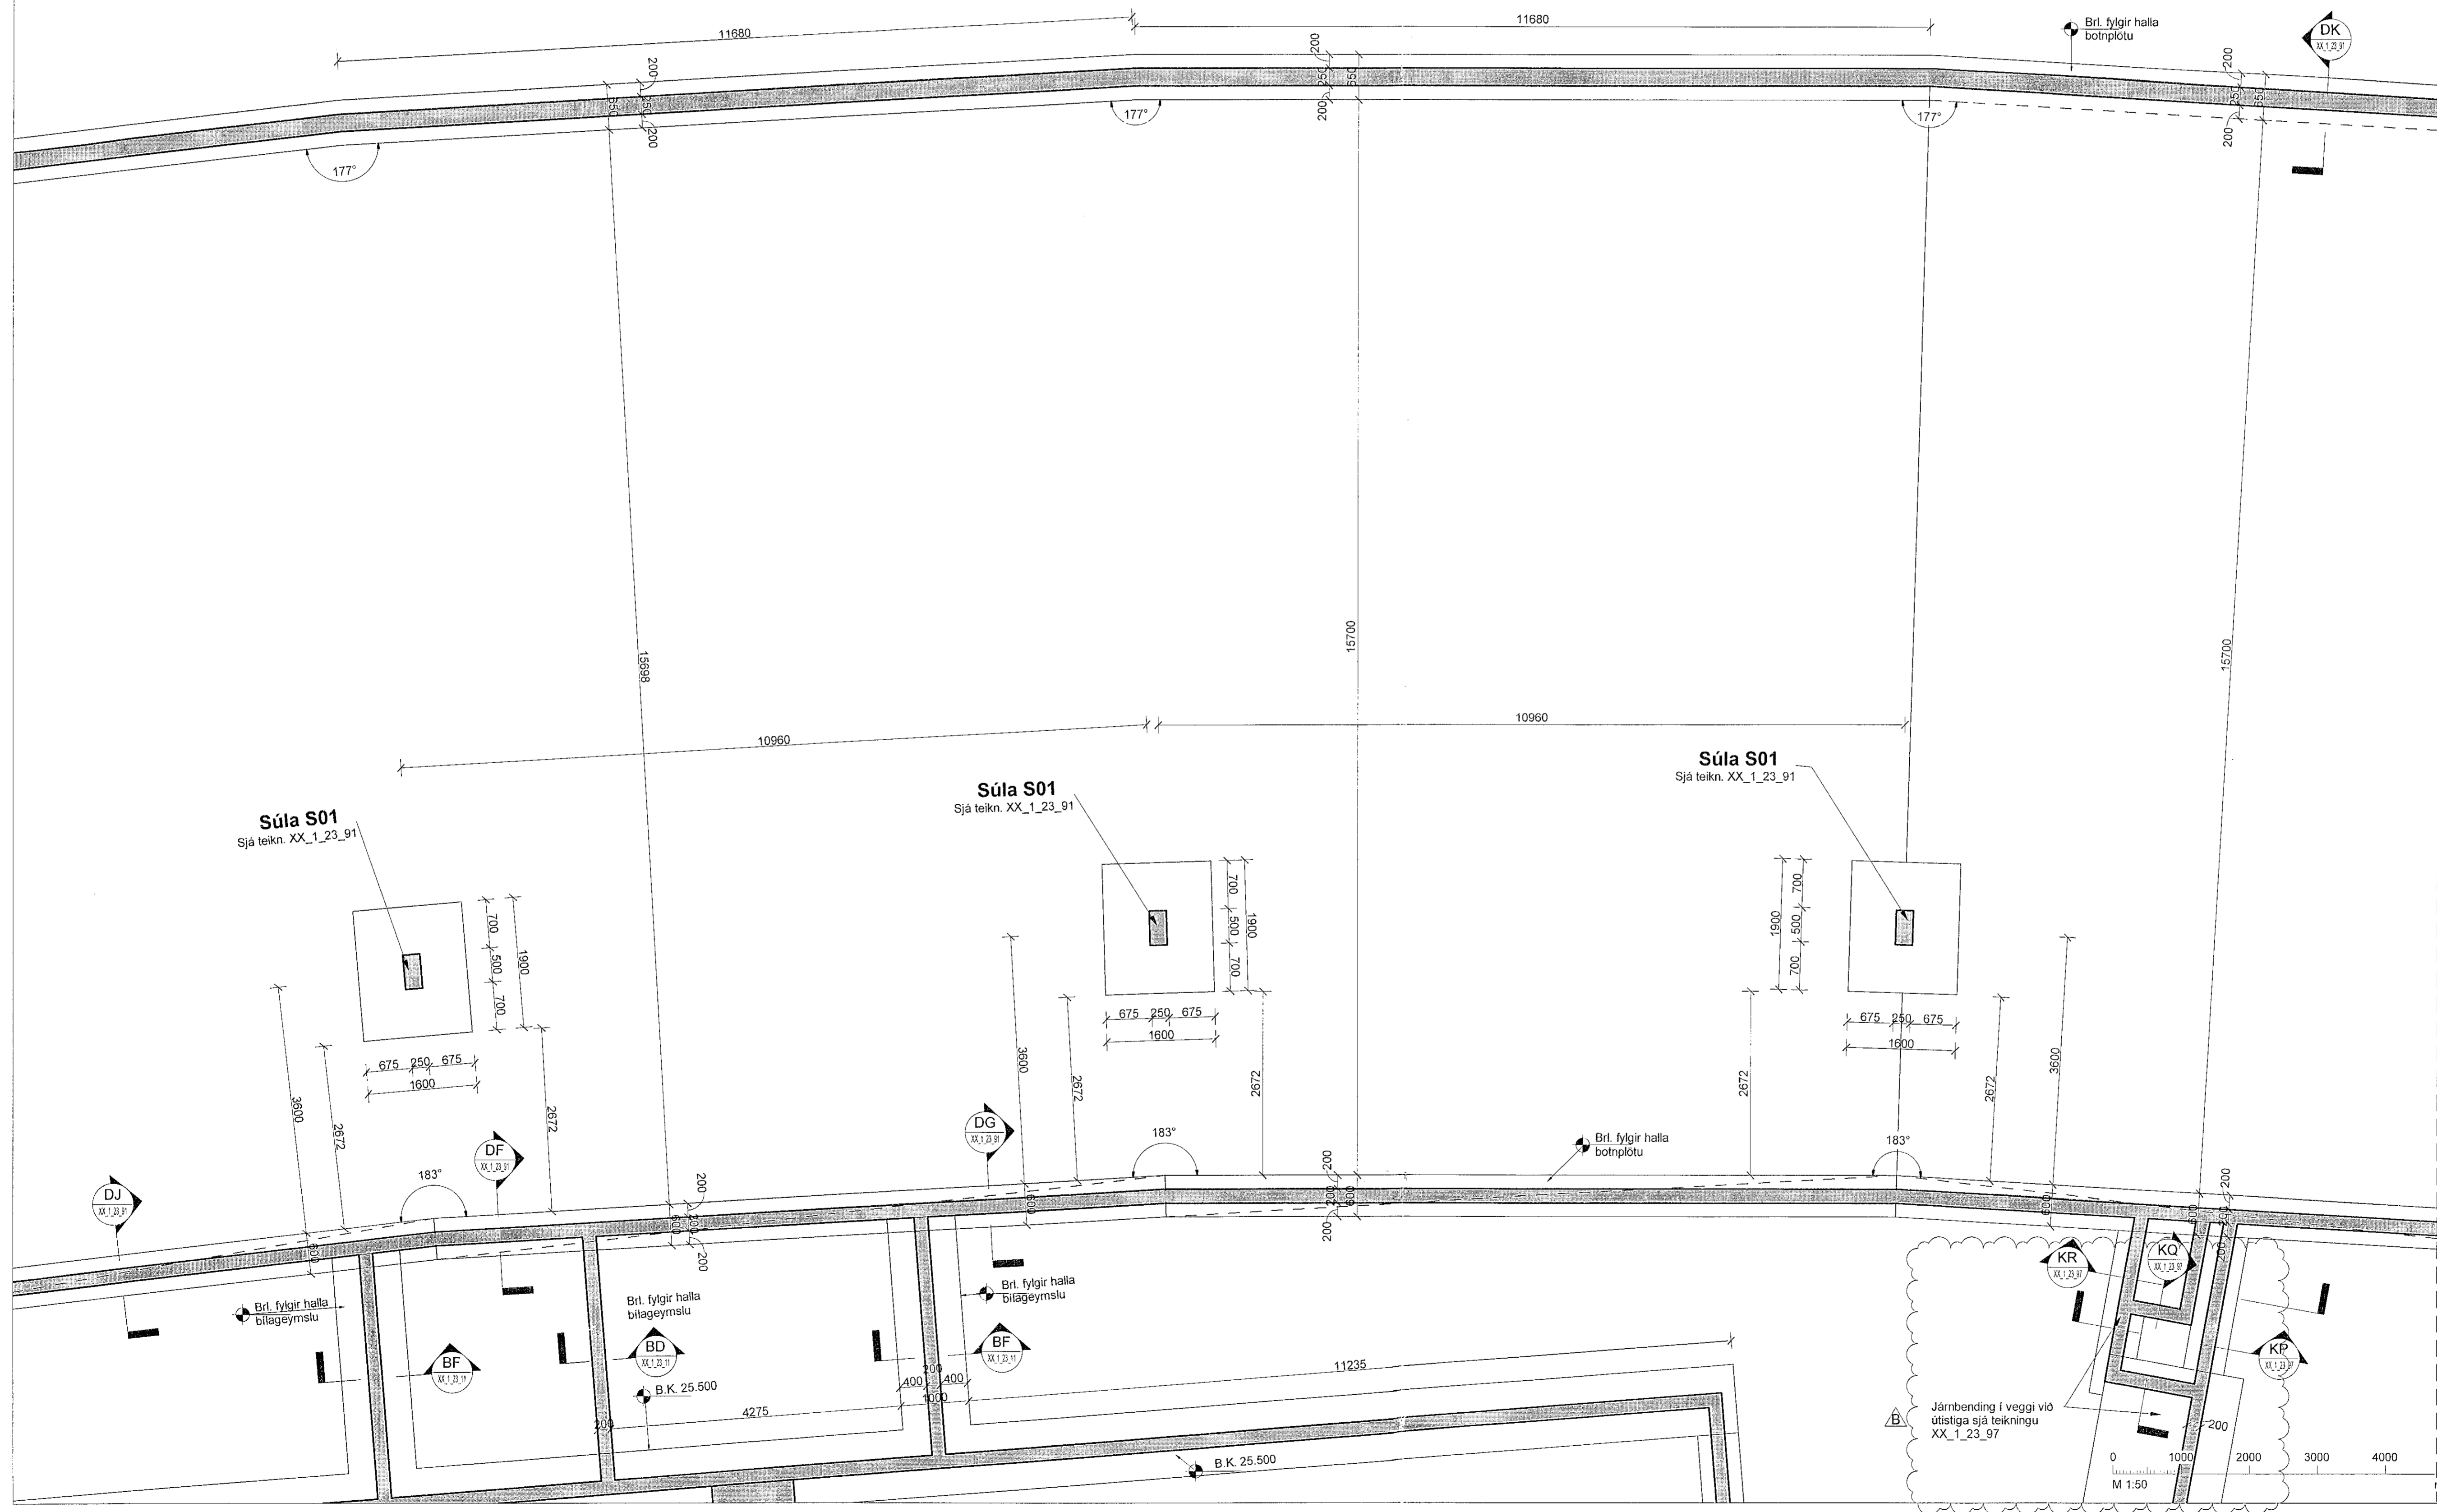

**Skýringar**

Öll mál eru í mm, nema hæðarkötur í m.

Sjá almenn skýringablöð, XX\_1\_04\_01, XX\_1\_04\_02, XX\_1\_04\_03, XX\_1\_04\_04 og XX\_1\_04\_05.

Sjá einnig gataplön og teikningar annarra hönnuða sem tilheyra þessu verki.

Hæðarsetning yfirborðs eru skilgreind á teikningum arkitekta.


Hortf er niður á gólfö. Veggir ofan plötu eru sýndir með heilum línun, veggir og bitar neðan plötu eru sýndir með brotnum línun.

Járn í efri brún plötu eru sýnd með heilum línun og eru auðkennð með bókstafnum T. Járn í neðri brún plötu eru sýnd með brotnum línun og eru auðkennð með bókstafnum B.

Verktaki skal hafa samband við hönnuð ef eitthvað er óljóst.

Þar sem undirstöðufótur endar, stalfast upp eða stalfast niður skal ganga frá langjárnun ymist með u-lykkjum, láta járn ganga skeytilengd Ls inn í aframhaldandi undirstöðufót eða beygja járn upp í sökkulveg.

Þar sem sökkulætur mætast á hornum skal koma fyrir vinkljárnun að stærð Ls + Ls bæði fyrir kantjárn og langjárn almennt.

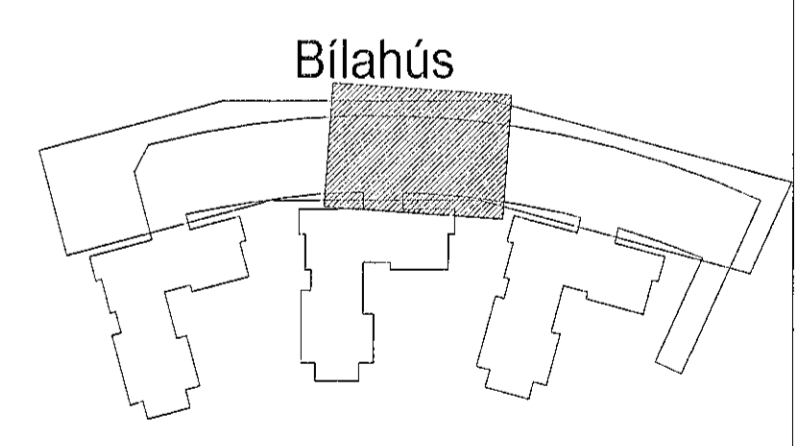

Hringhamar 9-19. Bílahús  
221 Hafnarfirði

Burðarvirki  
Járnbinding  
Grunnmynd undirstöður

TEIKNINGMÆR	BLASTVERÐ	HANNAÐ	ÓÓ
9354-001	A1	TEIKNAD	MG
-1_1_21_93		YFIRFARAD	BJP
DAGS	MÆLIKVARÐ	UTGÁFA	
		1 : 50	B

Útgáfudagur og dagsetning aðalskipuláttar: Frumútgáfa 12.04.2022  
Höfundur: Bjarni Jón Pálsson kt. 291163-5139  
Hönnunarskipari: Haraldur Ingvarsson kt. 030956-3389