


Útg.	Dags.	Skýring	Br.aff.	Yfirf.
A	04.07.22	Verkefning	OO	BJP
B	02.02.23	Taka útsýga úr bíó	OO	BJP

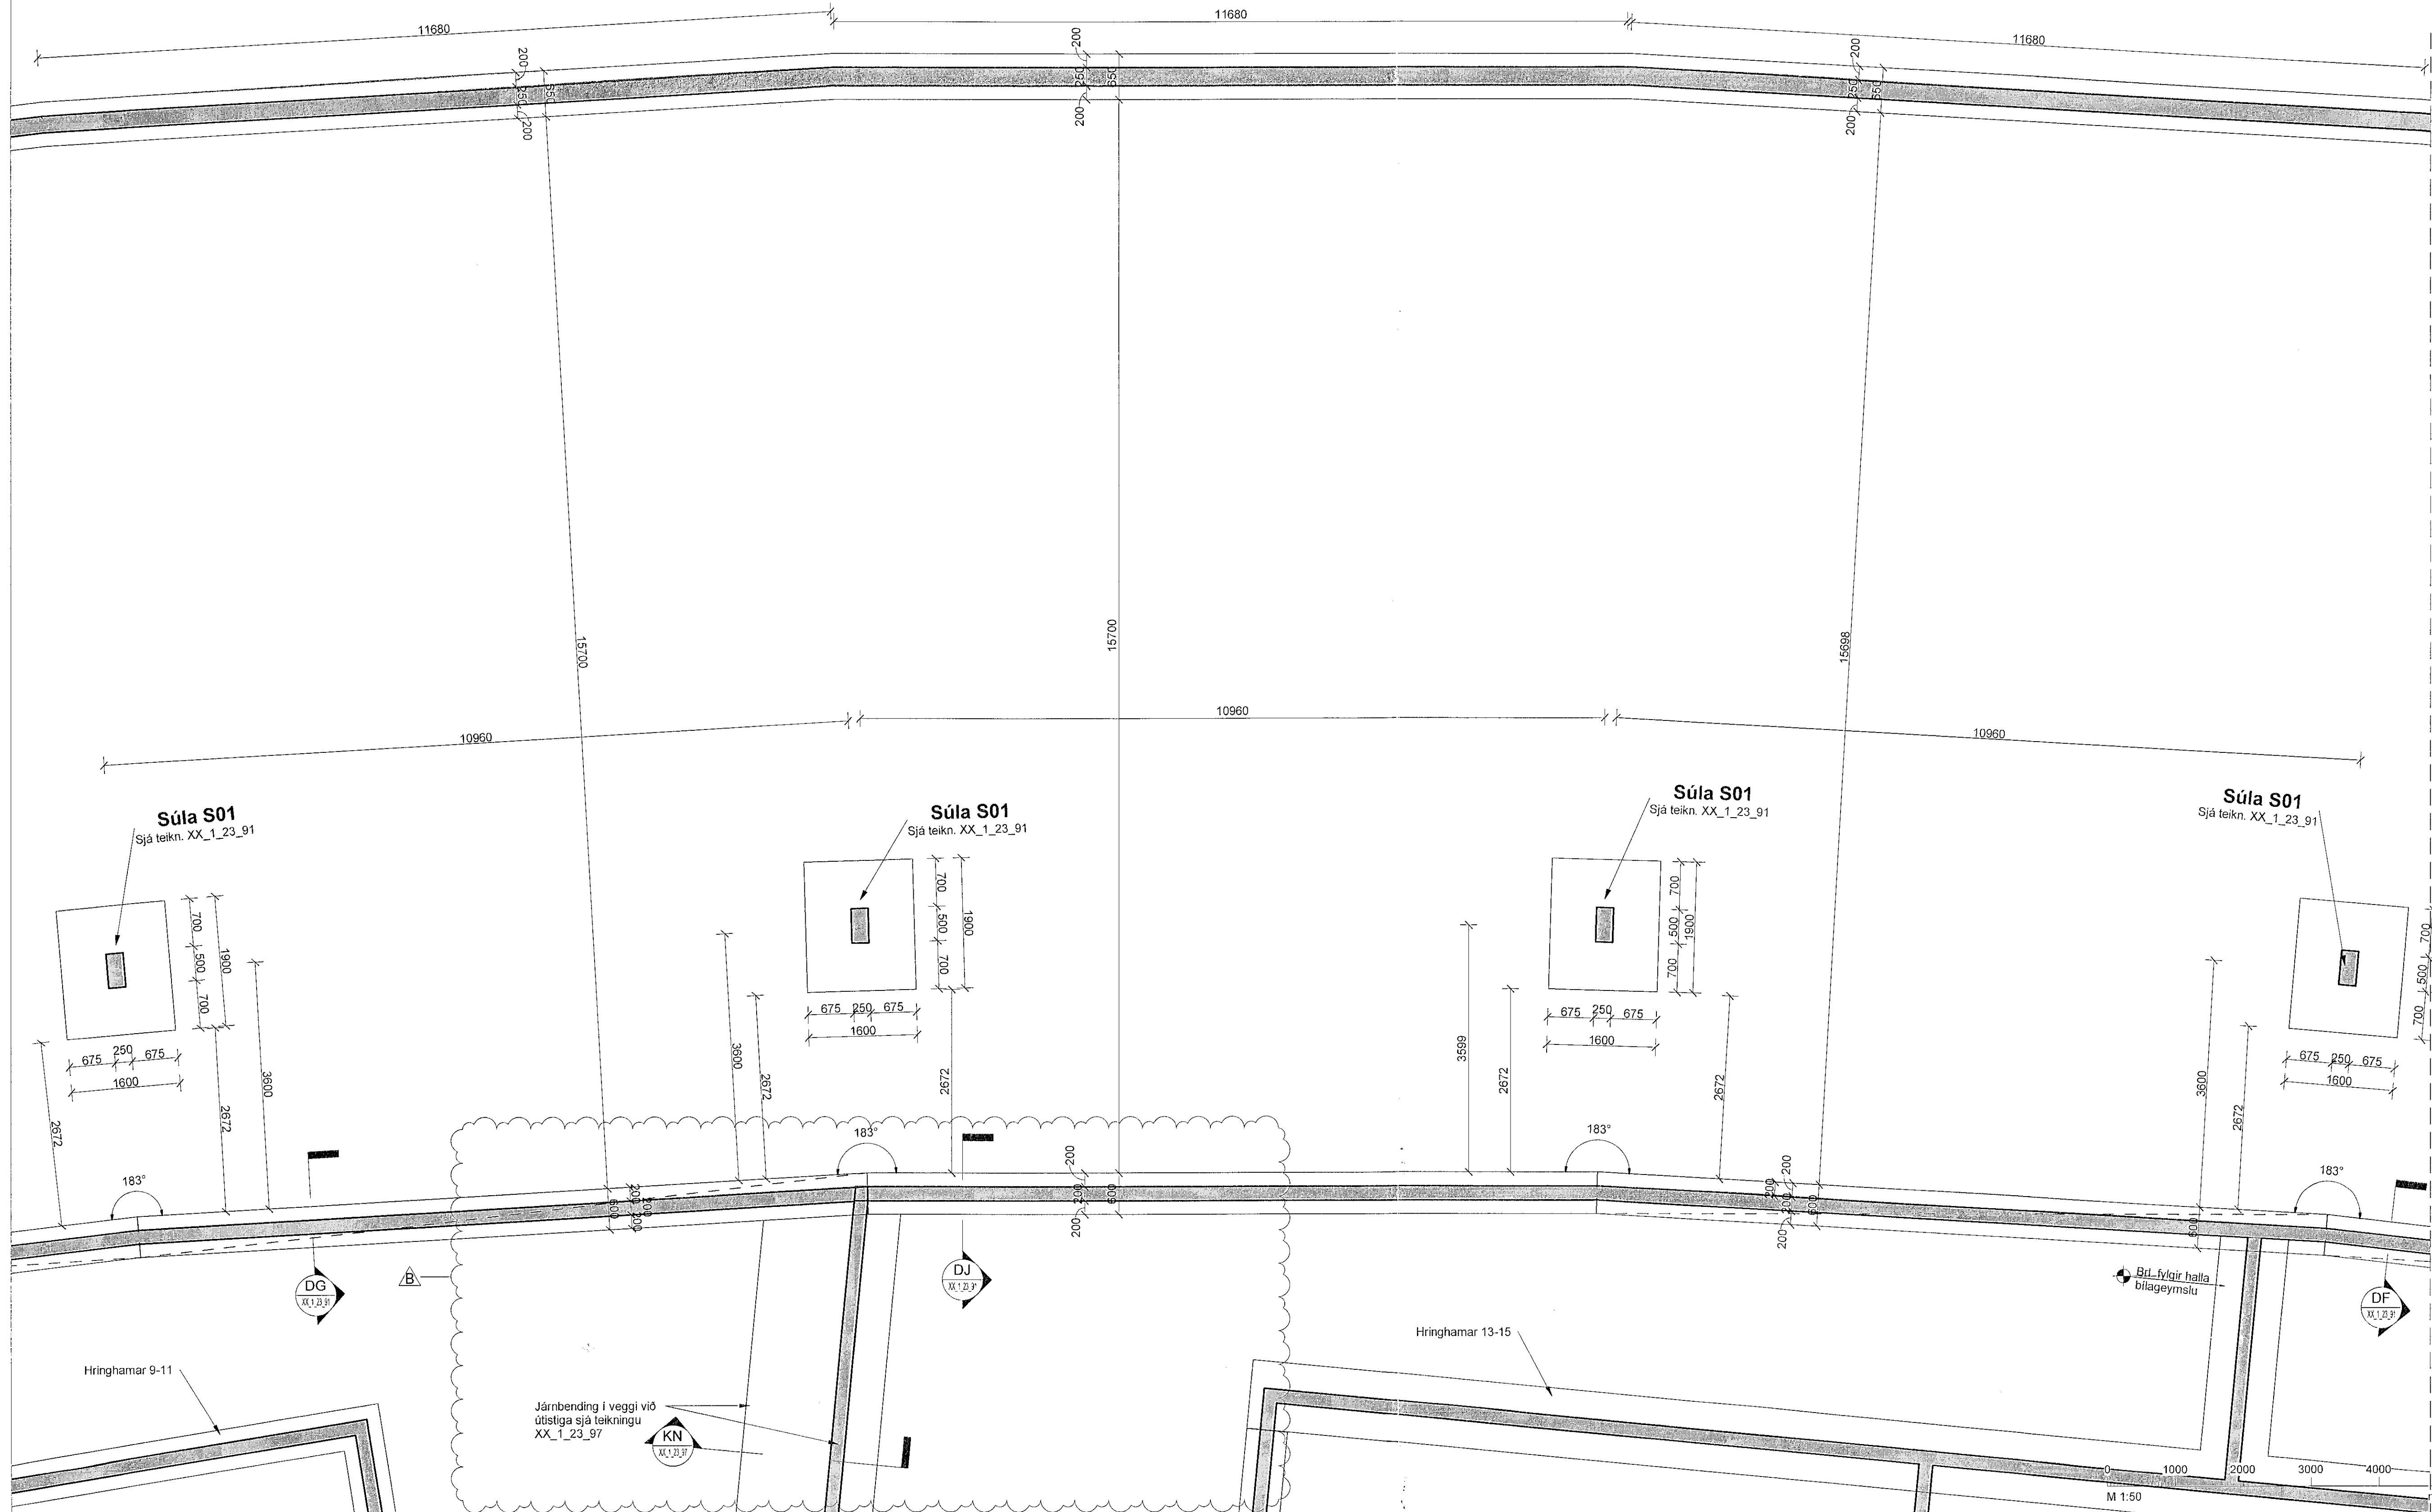

Skýringar

Öll mál eru í mm, nema hæðarkötur í m.

Sjá almenn skýringablöð, XX\_1\_04\_01, XX\_1\_04\_02, XX\_1\_04\_03, XX\_1\_04\_04 og XX\_1\_04\_05.

Sjá einnig gataplön og teikningar annarra hönnuða sem tilheyra þessu verki.

Hæðarsætning yfirborðs eru skilgreind á teikningum arkitekta.


Horft er niður á gölfid. Veggir ofan plötu eru sýndir með heilum línum, veggir og bitar neðan plötu eru sýndir með brotnum línum.

Járn í efri brún plötu eru sýndir með heilum línum og eru auðkennd með bókstafnum T. Járn í neðri brún plötu eru sýndir með brotnum línum og eru auðkenndir með bókstafnum B.

Verktaki skal hafa samband við hönnuð ef eitthvað er óljóst.

Þar sem undirstöðufötur endar, stallað upp eða stallað niður skal ganga frá langjárnnum ymist með u-lykkjum, láta járn ganga skeytilengd Ls inn í aframhaldandi undirstöðuföt eða beygja járn upp í sökkulvegg.

Þar sem sökkulfaetur mætast á hornum skal koma fyrir vinkiljárnnum að stærð Ls + Ls bæði fyrir kantjárn og langjárn almennt.

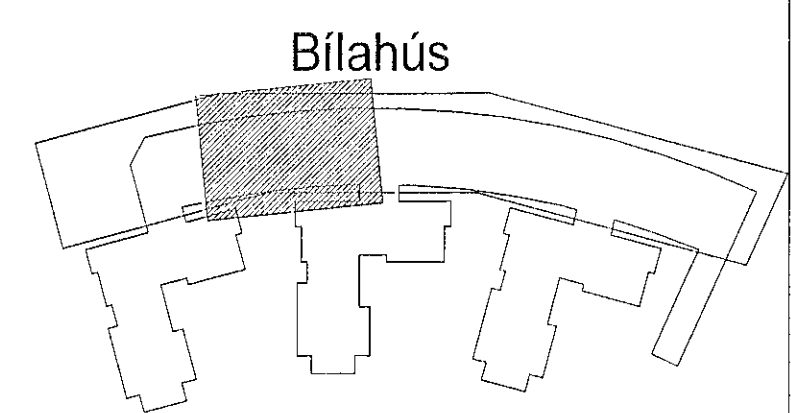

Hringhamar 9-19. Bílahús  
221 Hafnarfirði

Burðarvirki  
Járnbinding  
Grunnmynd undirstöður

TEKNIÐAMER	BLASSTJERN	HANNAÐ	ÓO
9354-001	A1	TEKNAÐ	MG
-1_1_21_92		YFRIFARID	BJP
DAGS	MELKIVARID	ÚTGÁFA	B
		1 : 50	

Útgáfuúmer og dagsetning aðalálgðar: Frumútgáfa 12.04.2022

Höfundur: Bjarni Jón Pálsson kt: 291163-5139

Höfundarstjóri: Haraldur Ingvarsson kt: 030956-3389