
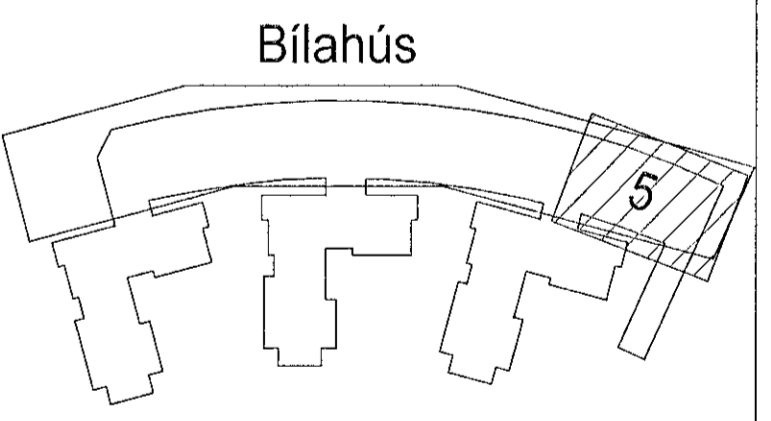


Vaðb: 02.2023 11:43:28 Úprentu: 02.12.2022

Útg.	Dags.	Skýring	Bráfl: Yfirl.
A	02.12.2022	Verkleikning	GES_Arl
B	03.02.2023	Teikning upplærd	GES_Arl

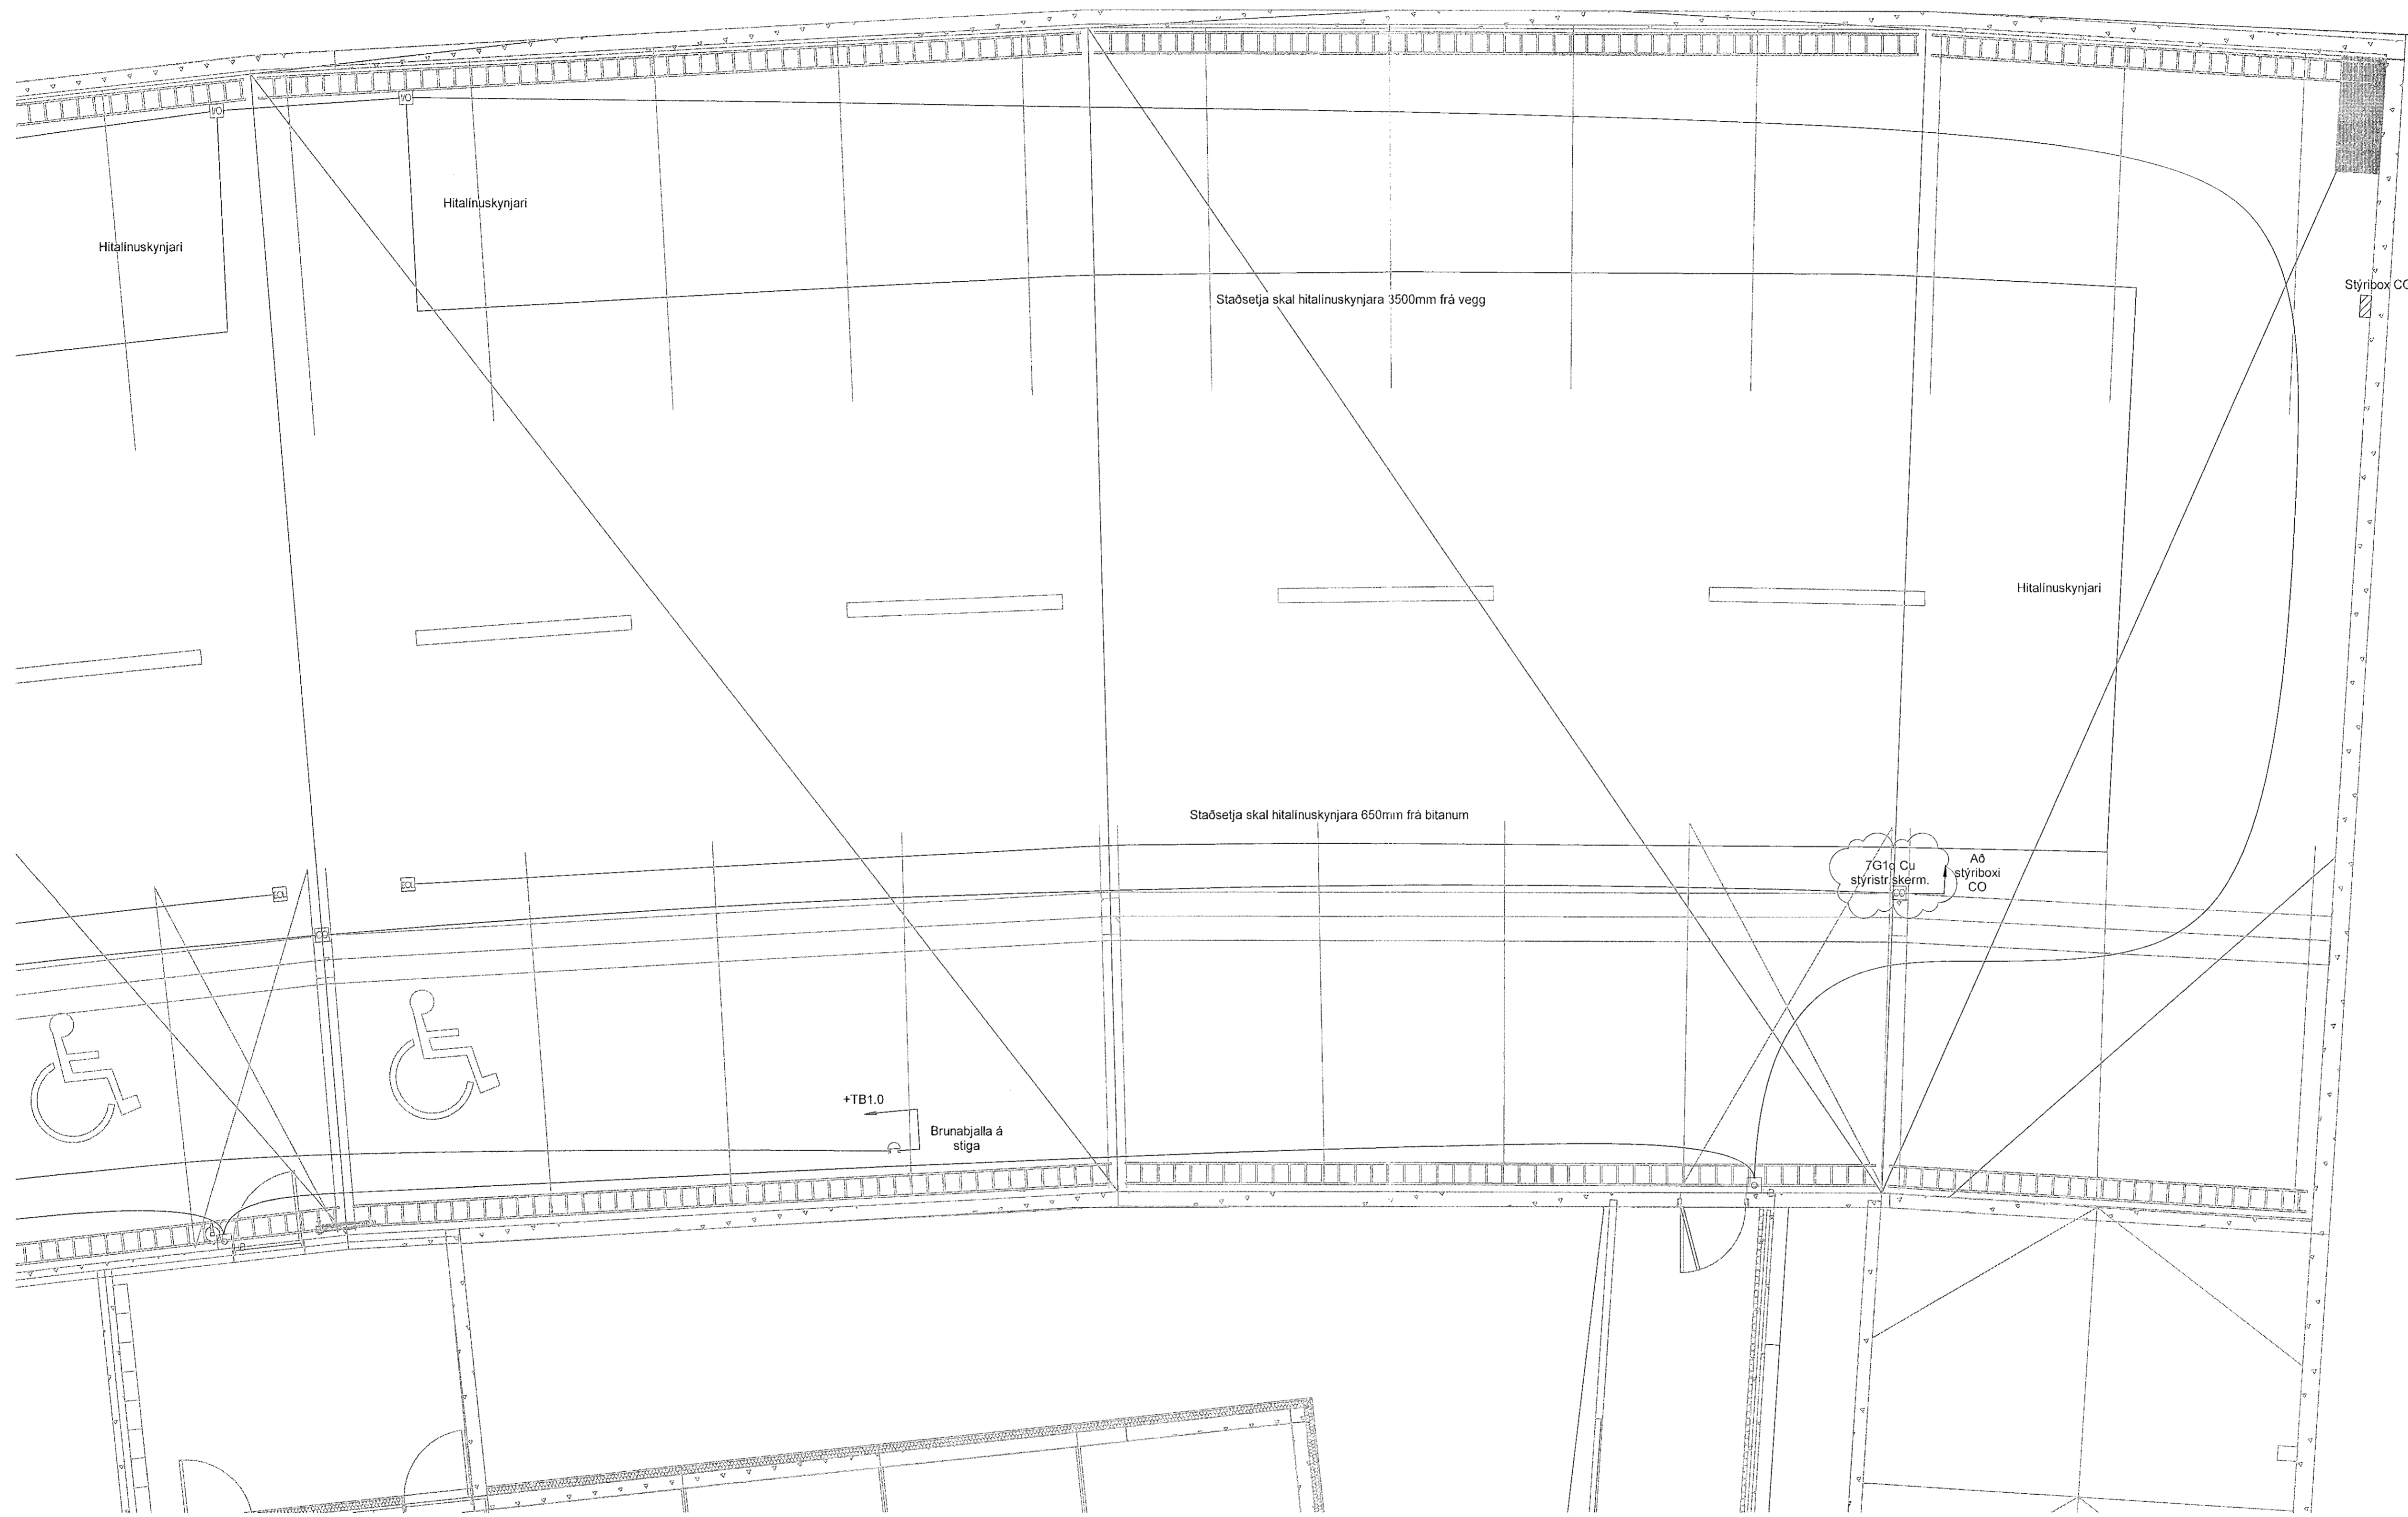


Hringhamar Bílahús
 221 Hafnarfjörður

Rafkerfi
 Smáspenna
 0.hæð, hluti 5

TEIKNINGAR	BLAÐSTJÓRD	HAUNND	GES/ÞWM
9354-001	A1	TEIKNVÐ: LRR	
00_3_30_95		YFIRFARVÐ: Arl	
DAGS	MELKVARÐI	ÚTGÁFA	
02.12.2022	1:50	B	

Útgáfunúmer og dagsetning skiluppastíla: Frumútgáfa 12.04.2022
 Höfundur: Gunnar Egið Sverrisson kt. 220491-5568
 Hönnunaraðili: Haraldur Ingvarsson kt. 030956-3398

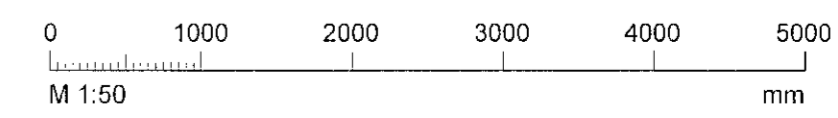

Gunnar Egið Sverrisson