
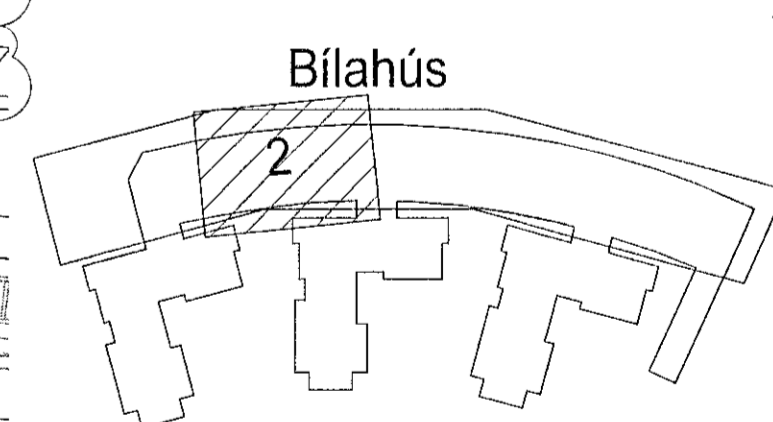


Útg.	Dag.	Skýring	Br. af: Yfirf.
A	02.12.2022	Verkleikning	GES I/VI
B	03.02.2023	Teikning upplýað	GES I/VI

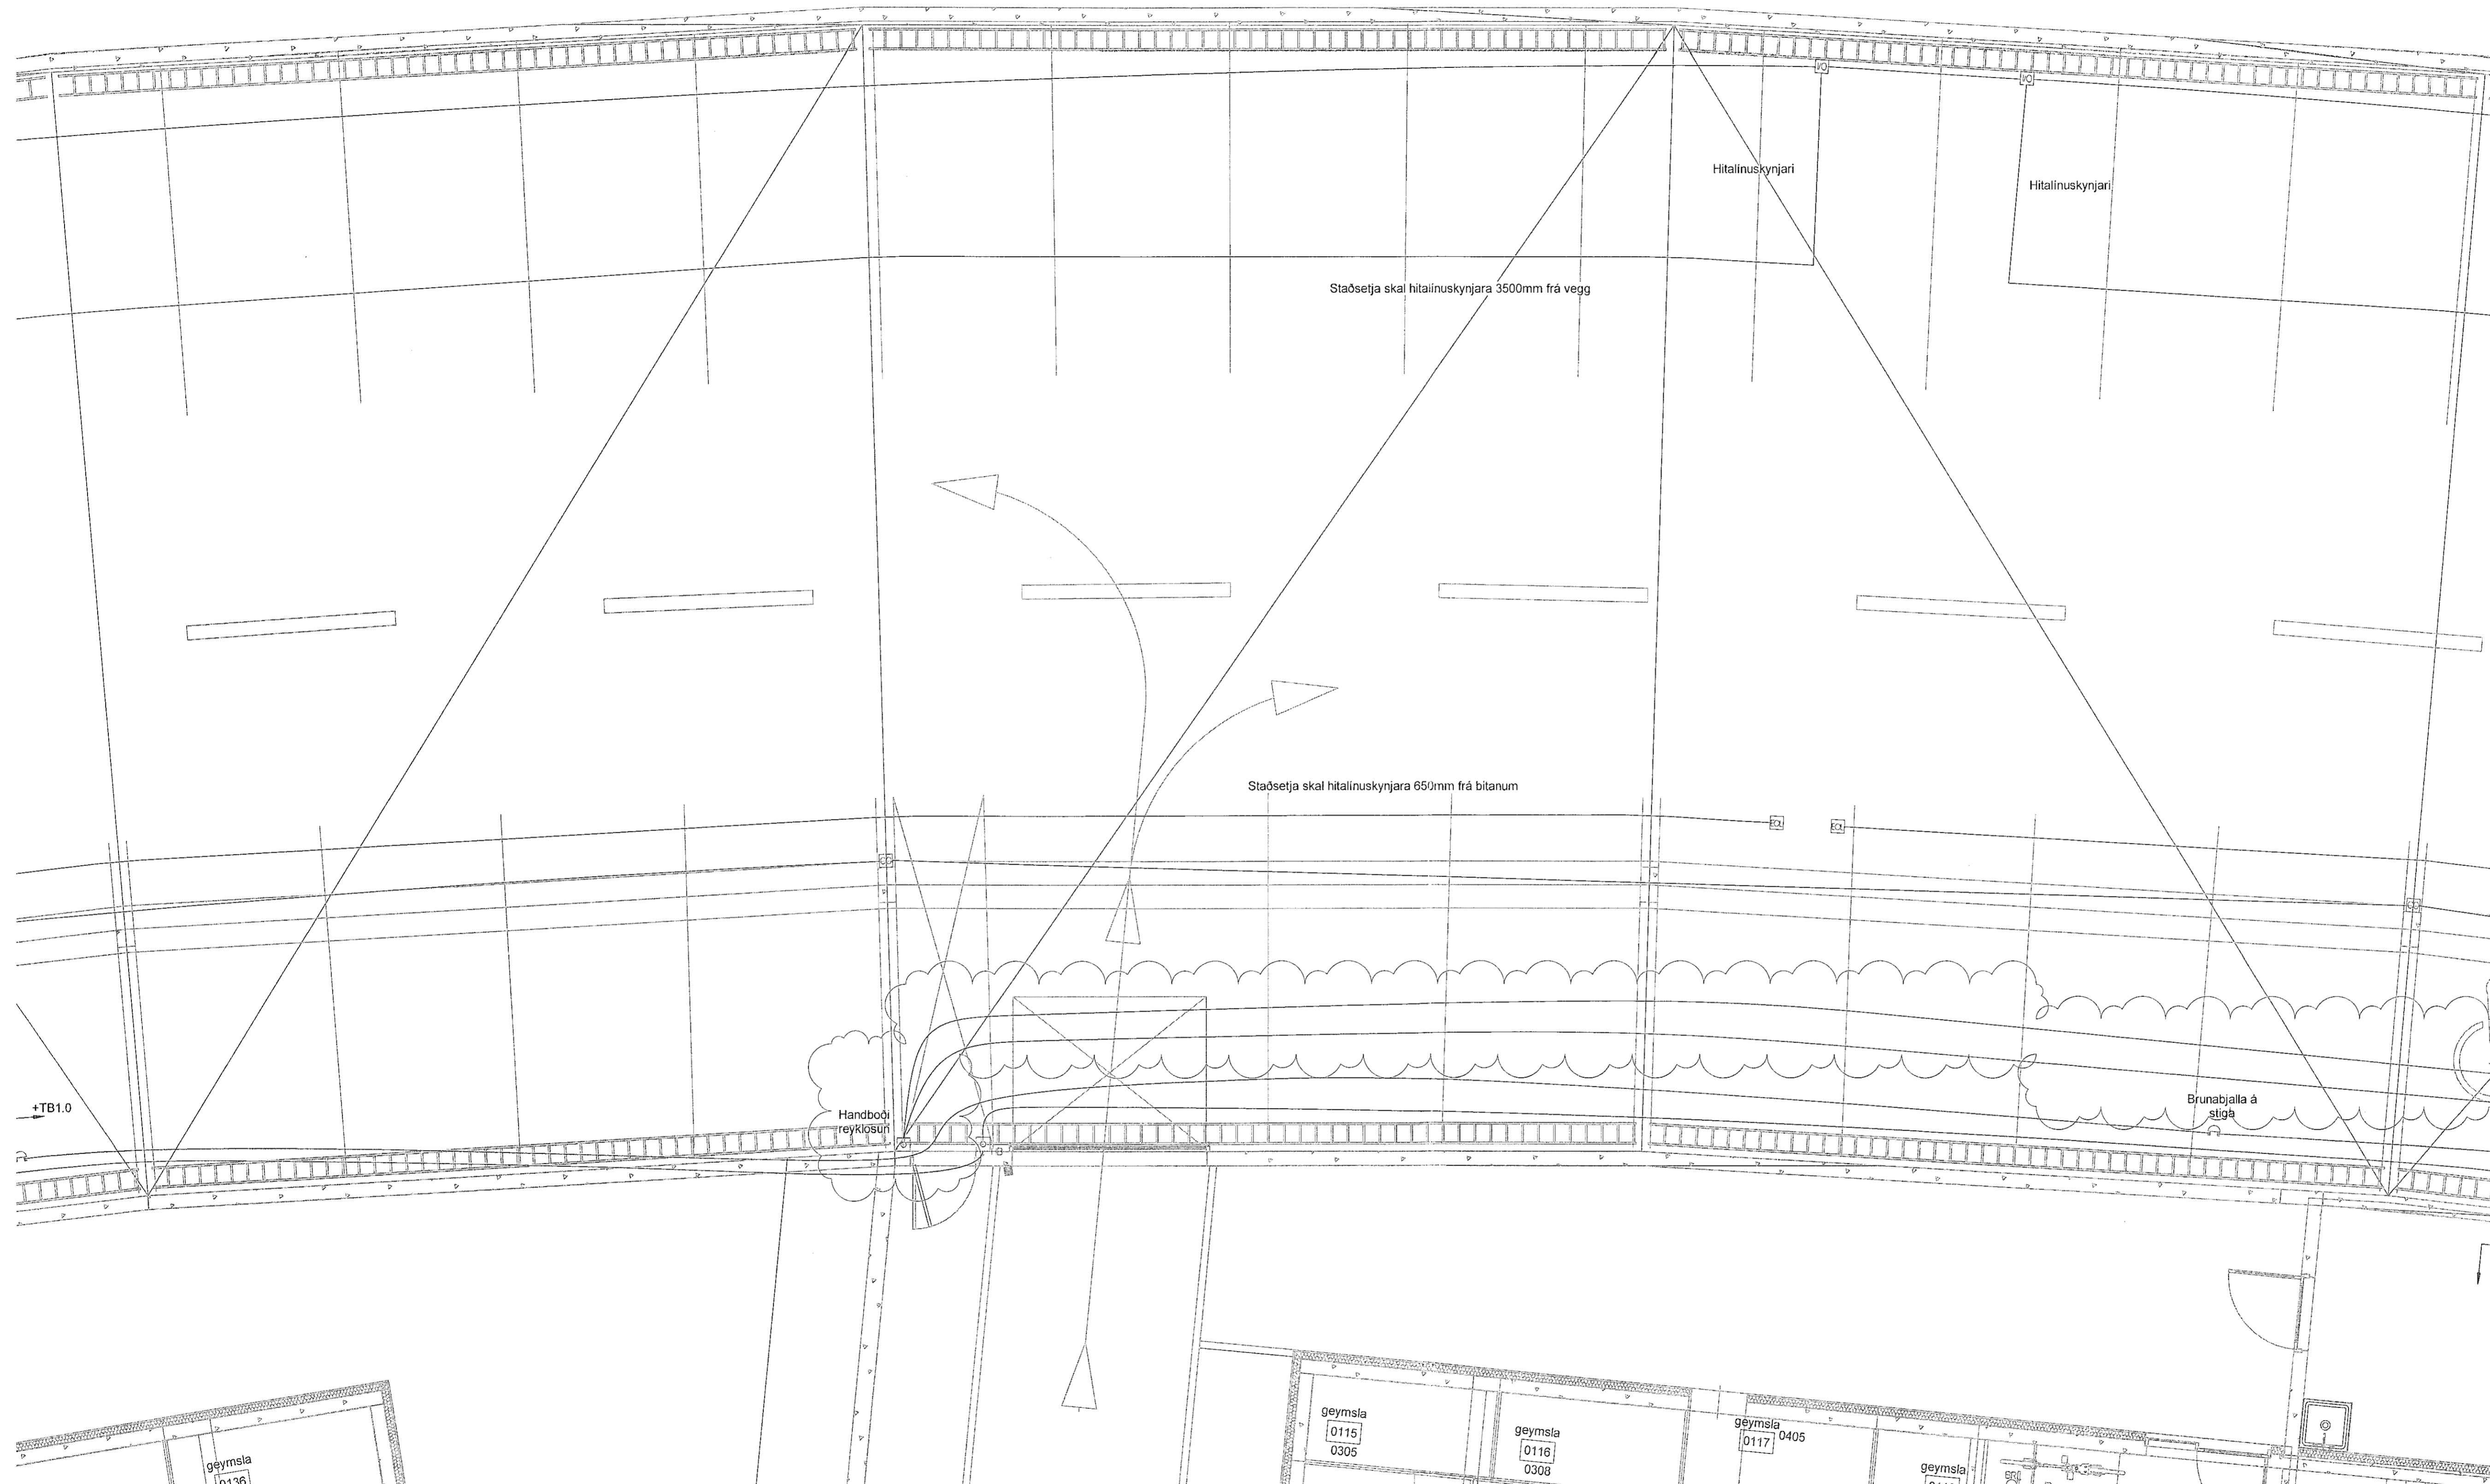

Hringhamar Bílahús  
221 Hafnarfjörður

Rafkerfi  
Smáspenna  
0.hæð, hluti 2

TEKNIÐUMÉR	BLASTIÐ	HANNAÐ	GESIÐ/VM
9354-001	A1		LRR
00_3_30_92		YFRIFARÐI	At
DAGS	MELKVAREI	ÚTGÁFA	
02.12.2022	1 : 50	B	

Útgáfunúmer og dagsetning aðalupplýsingar: Frumútgáfa 12.04.2022  
Höfundur: Gunnar Egill Sverrisson kt. 220461-5568  
Hönnunarséð: Haraldur Ingvarsson kt. 030956-3380

