
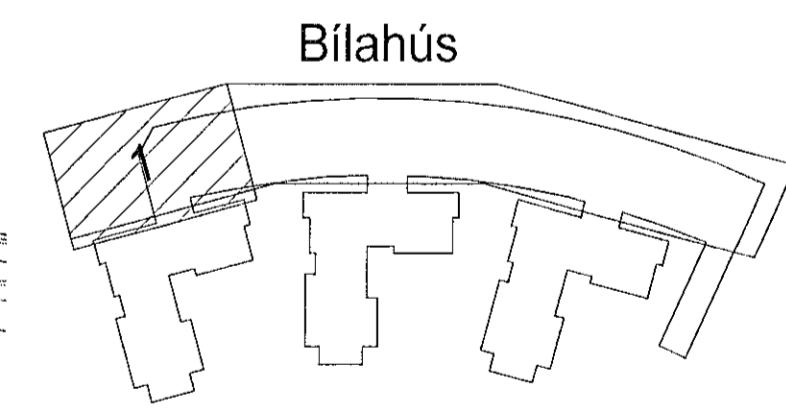


Útg.	Dags.	Skýring	Br. af: Yfirf.
A	02.12.2022	Verkleikning	GES / Art
B	03.02.2023	Tekning uppfærð	GES / Art

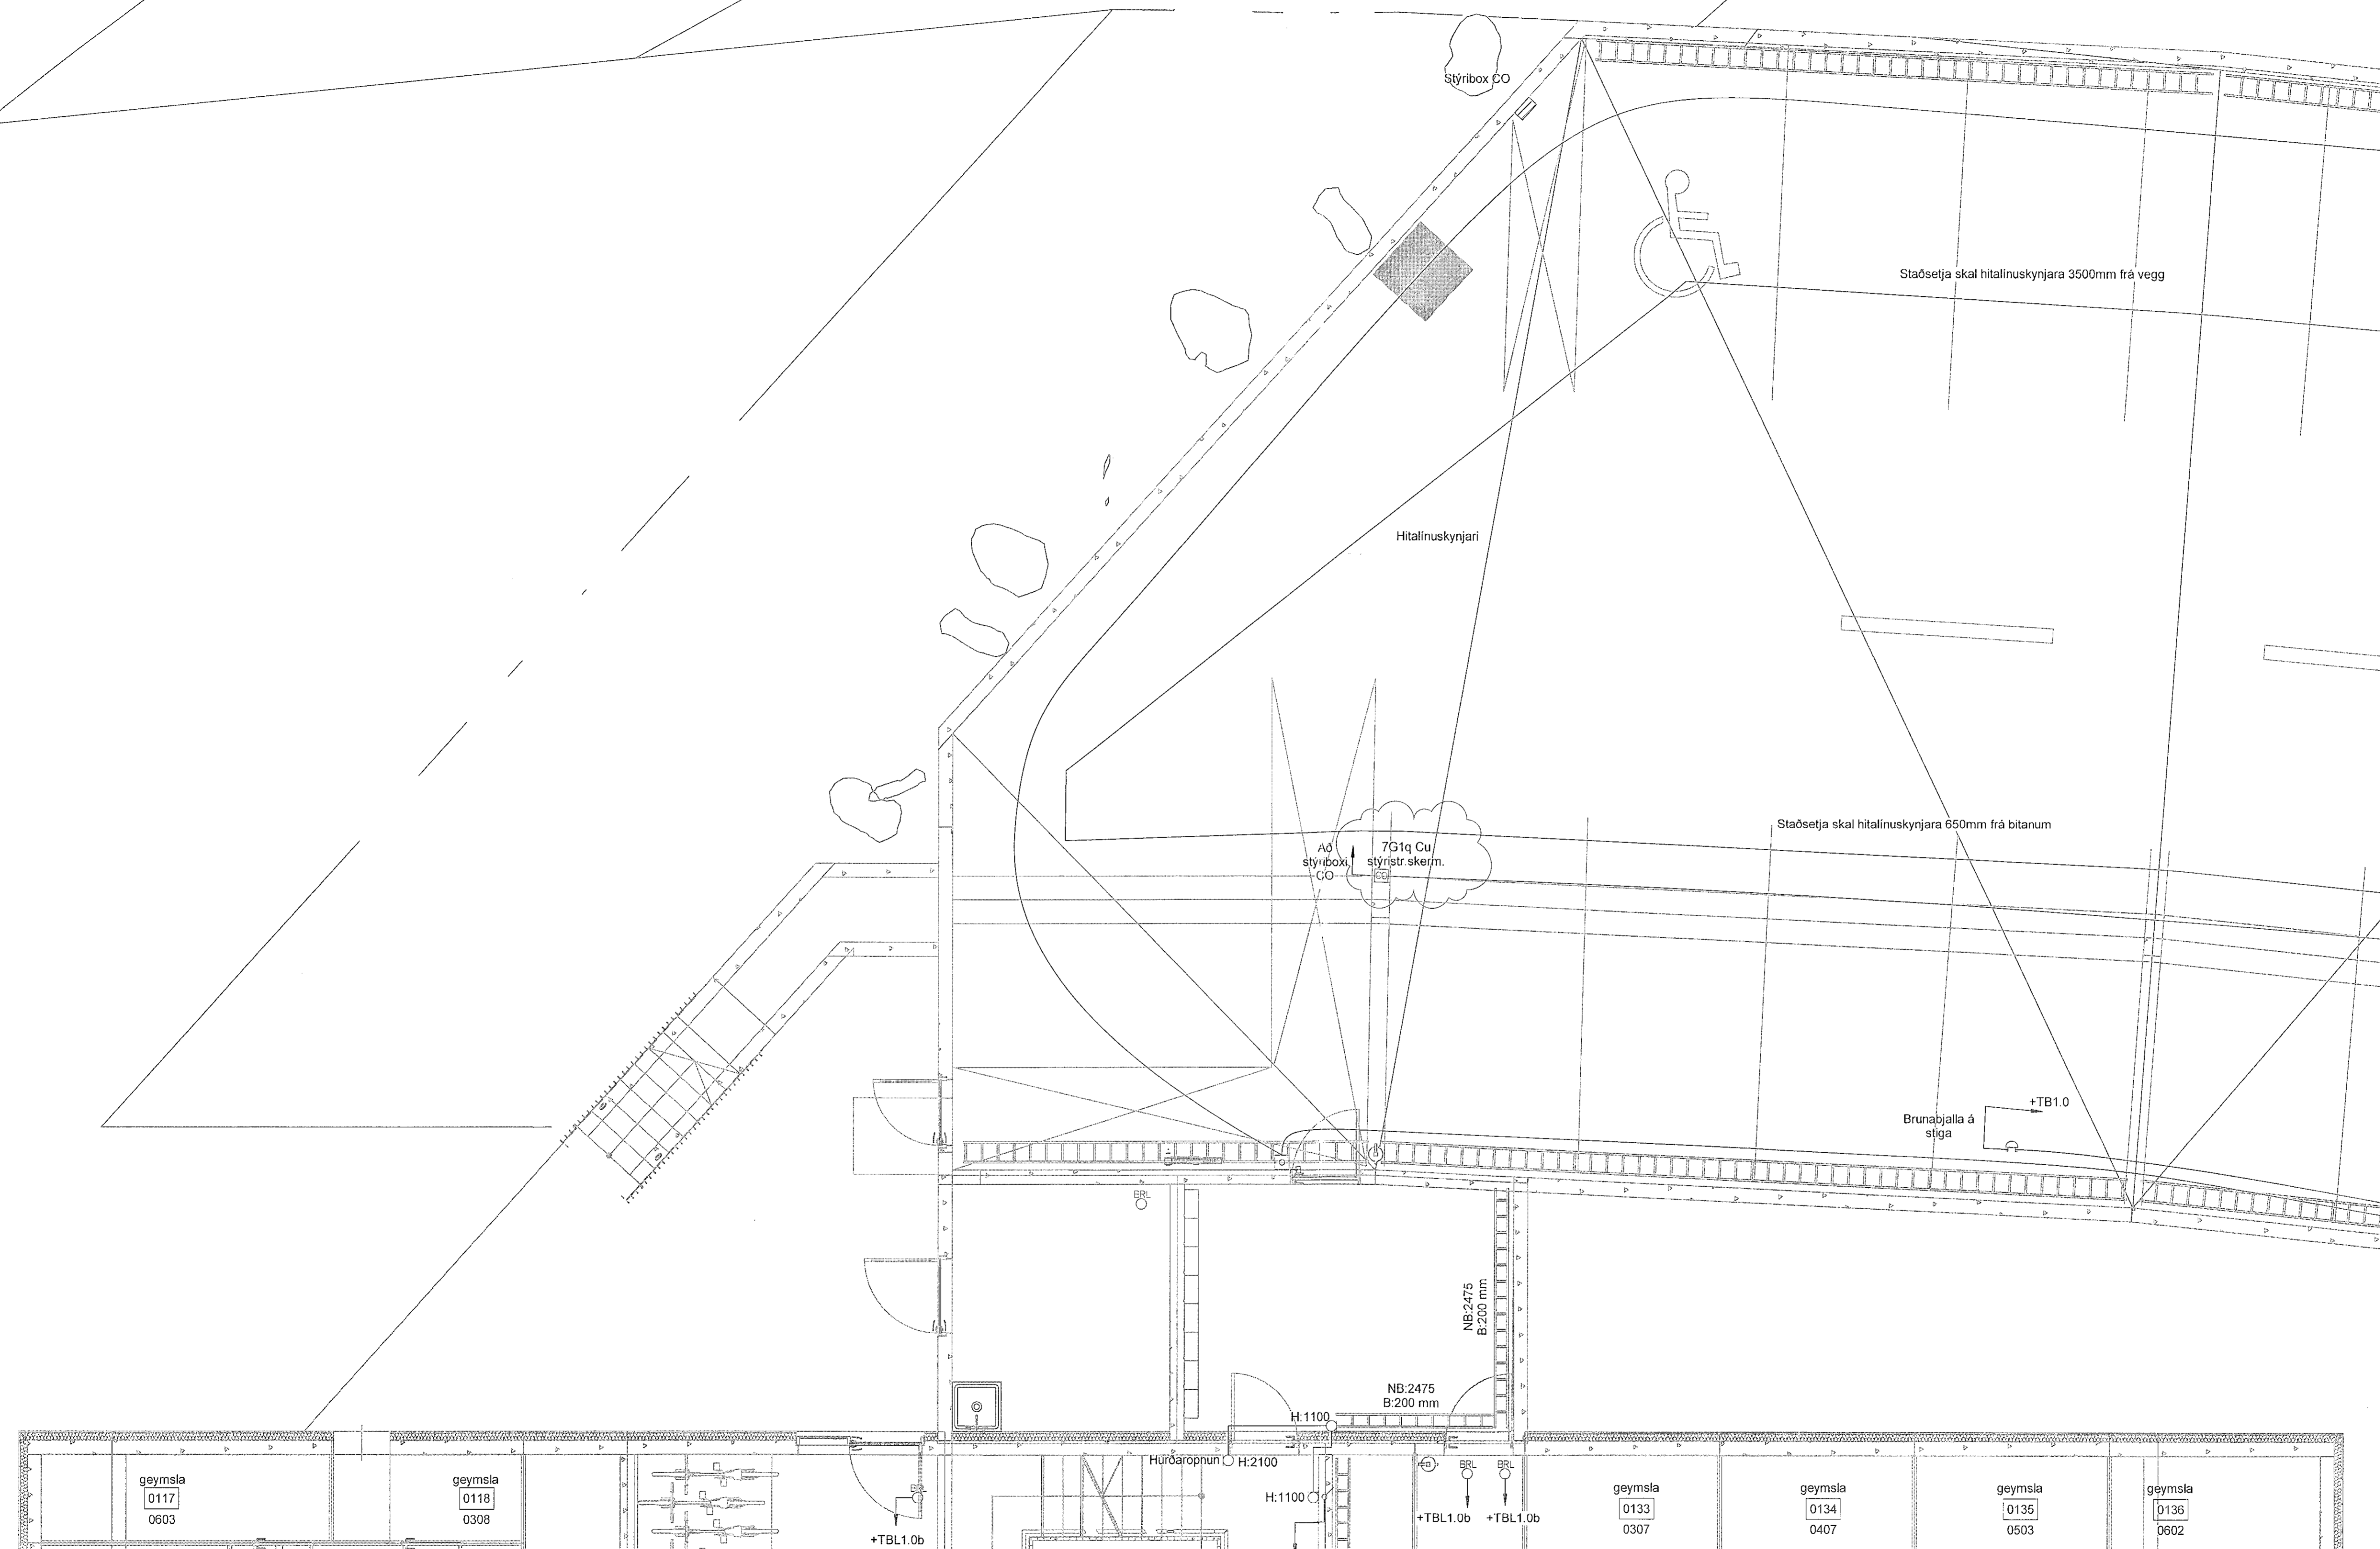


Hringhamar Bilahús  
221 Hafnarfjörður

Rafkerfi  
Smáspenna  
0.hæð, hluti 1

TEKNIKNÚMÉR	BLADSTÆRÐ	HANNAÐ	GES/ÞVMM
9354-001	A1	TEKNAÐ: LRR	
00_3_30_91		YFIRFARÐ: Art	
DAGS	MÆLKVARNI	UTGÁFA	
02.12.2022	1 : 50	B	

Útgáfunúmer og dagsetning skýringsstjóra: Frumútgáfa 12.04.2022  
Höfundur: Gunnar Egill Sverrisson kt. 220461-5568  
Höfnunarskipti: Haraldur Ingvarsson kt. 030956-3389

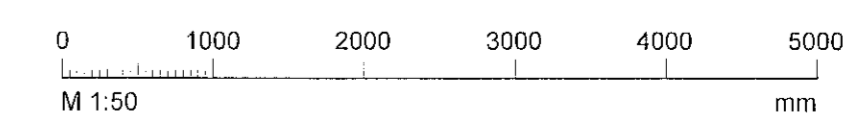

*Handwritten signature*