


Útg.	Dags.	Skýring	Br. af: Yfirf.
A	02.12.2022	Verkstæking	GES: AIT
B	03.02.2023	Tekning uppfærð	GES: AIT

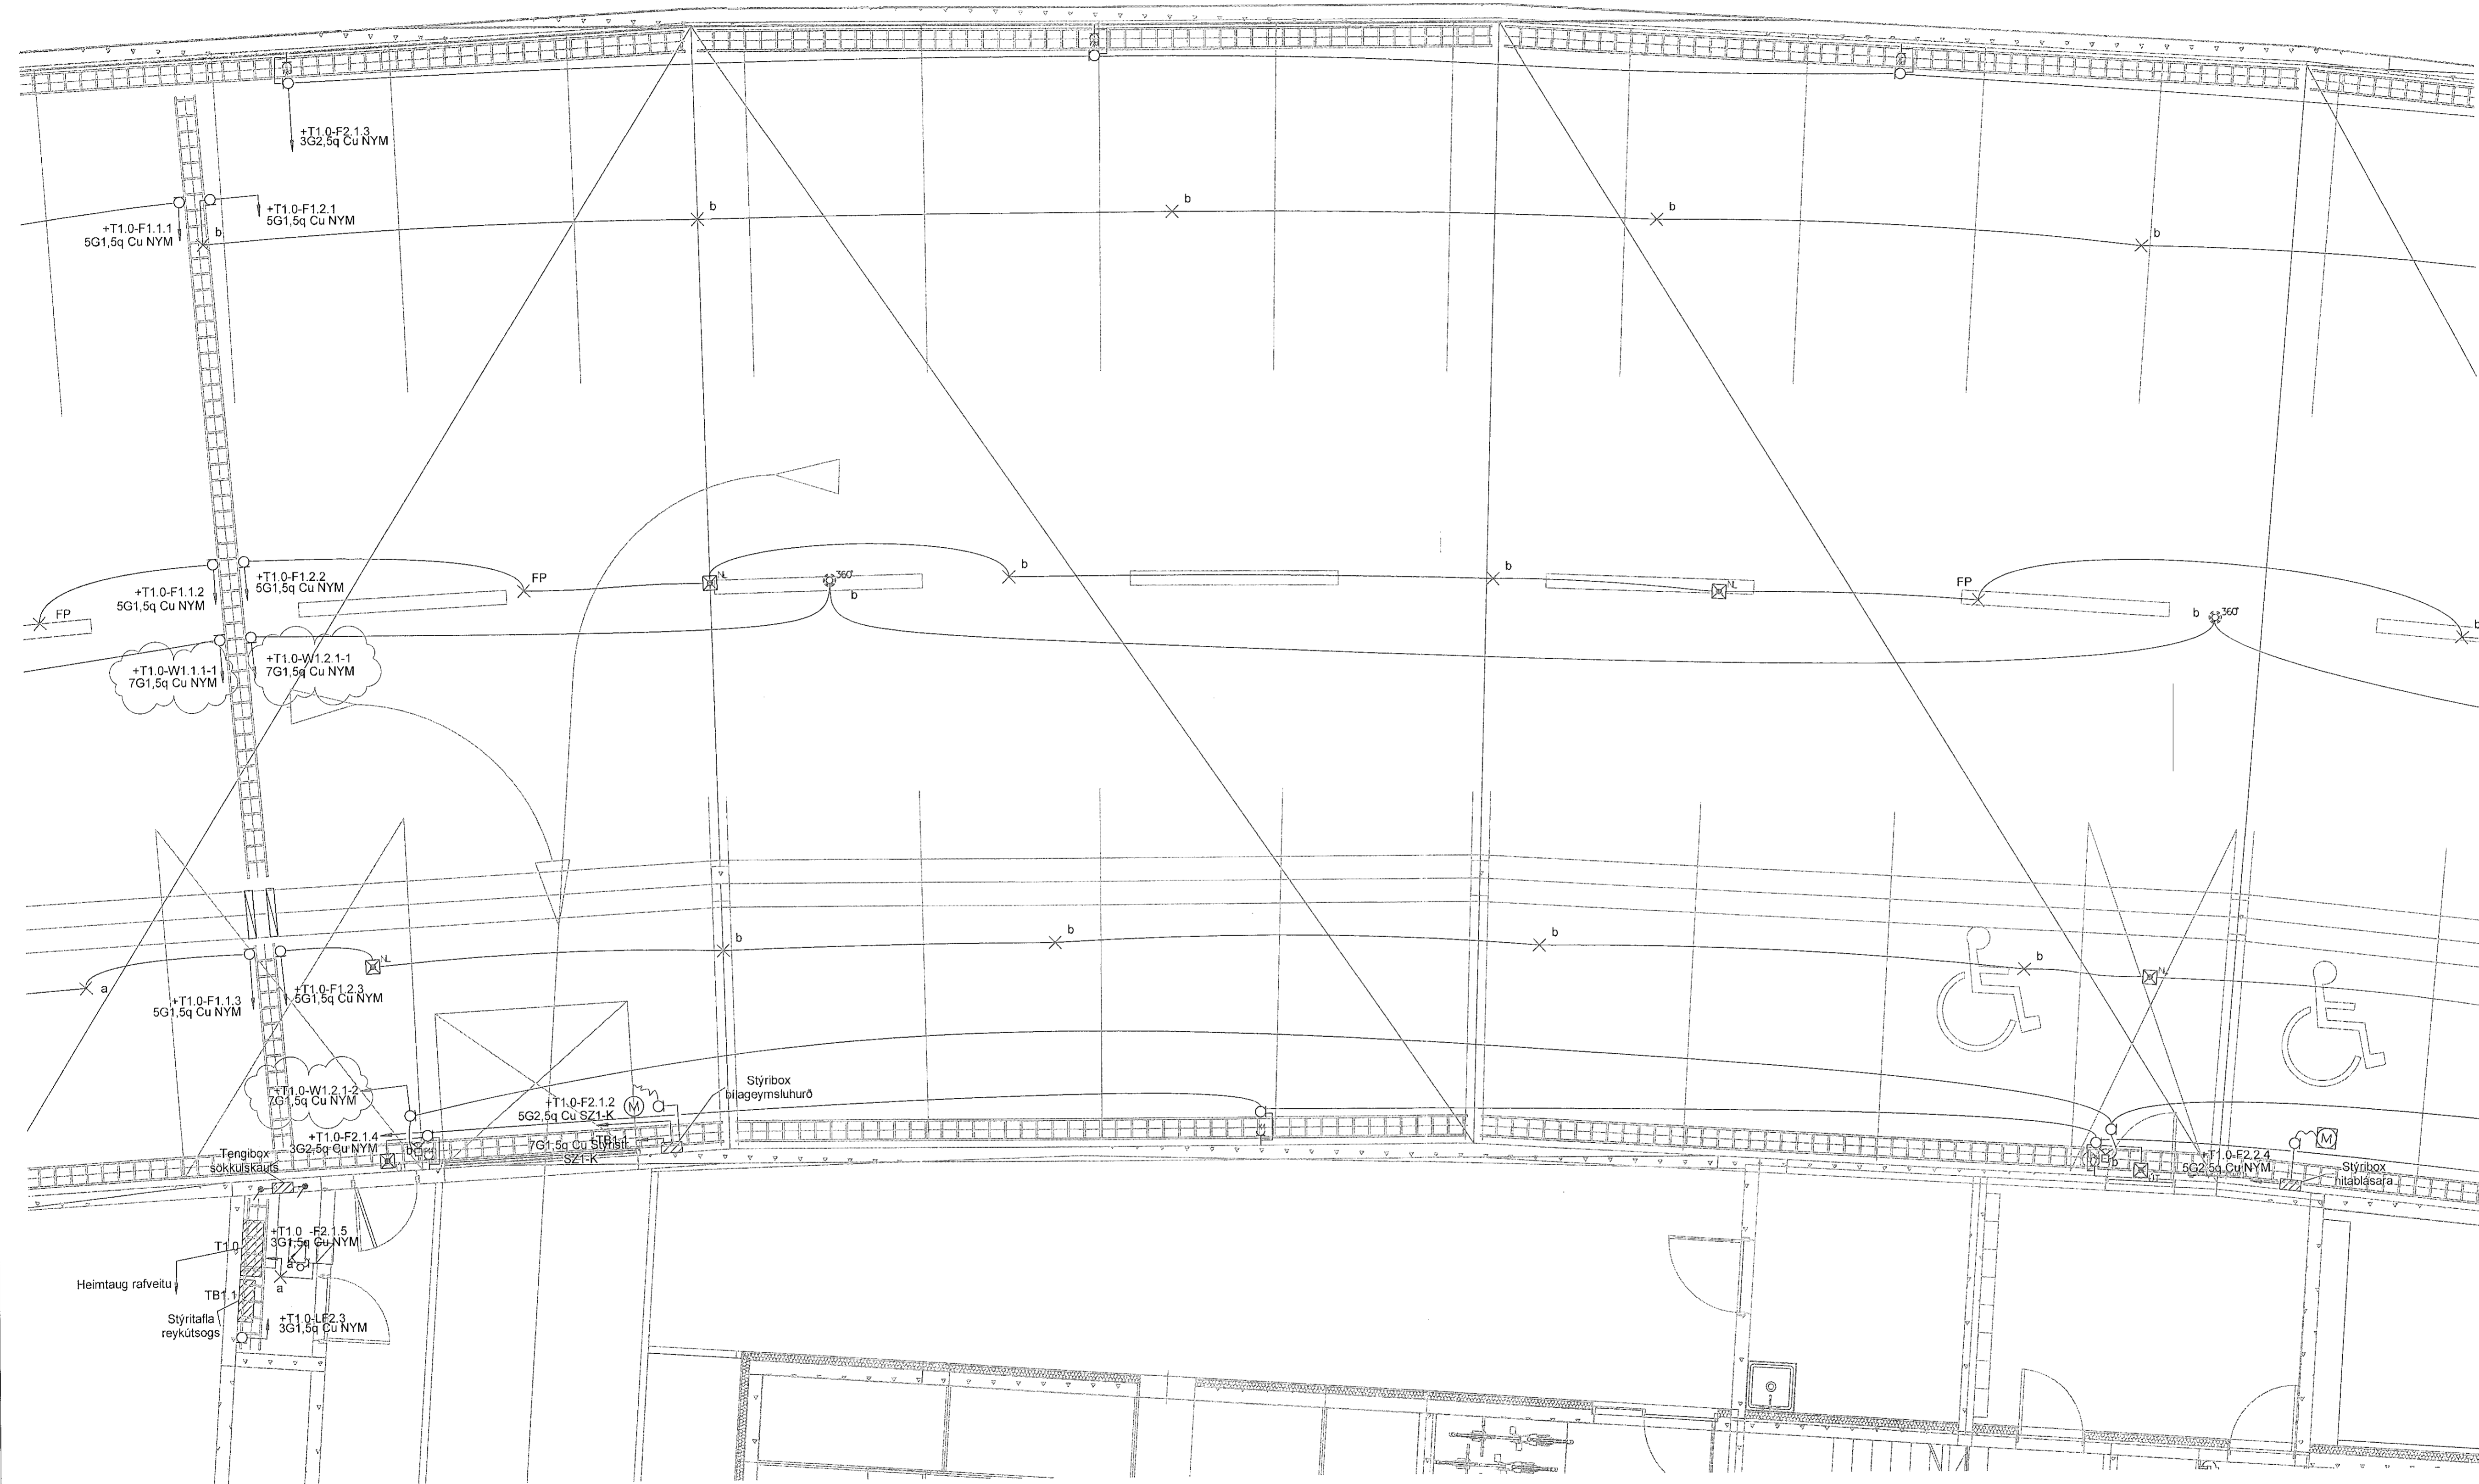

Hringhamar Bilahús
221 Hafnarfjörður

Rafkerfi
Almennar raflagnir, ljós og tenglar
0.hæð, hluti 4

TEIKNUNUMER	BLAÐSTÆRÐ	HANNAÐ	GES/ÞWMM
9354-001	A1	TEIKNAD: LRR	
00_3_16_94		VEIÐFARÐ: AIT	
DAGS	MÆLIKVARÐI	ÚTGÁFA	
02.12.2022	1:50	B	

