
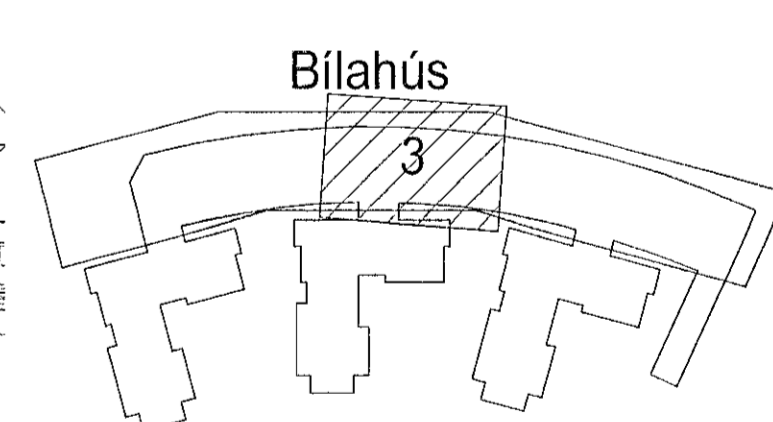


Vísad 3.2.2023 12:44:29 Útgáfa: 02.12.2022

Útg.	Dags.	Skýring	Brúf. Yfirf.
A	02.12.2022	Vorklokkning	GES Ari
B	03.02.2023	Tekning uppfærð	GES Ari

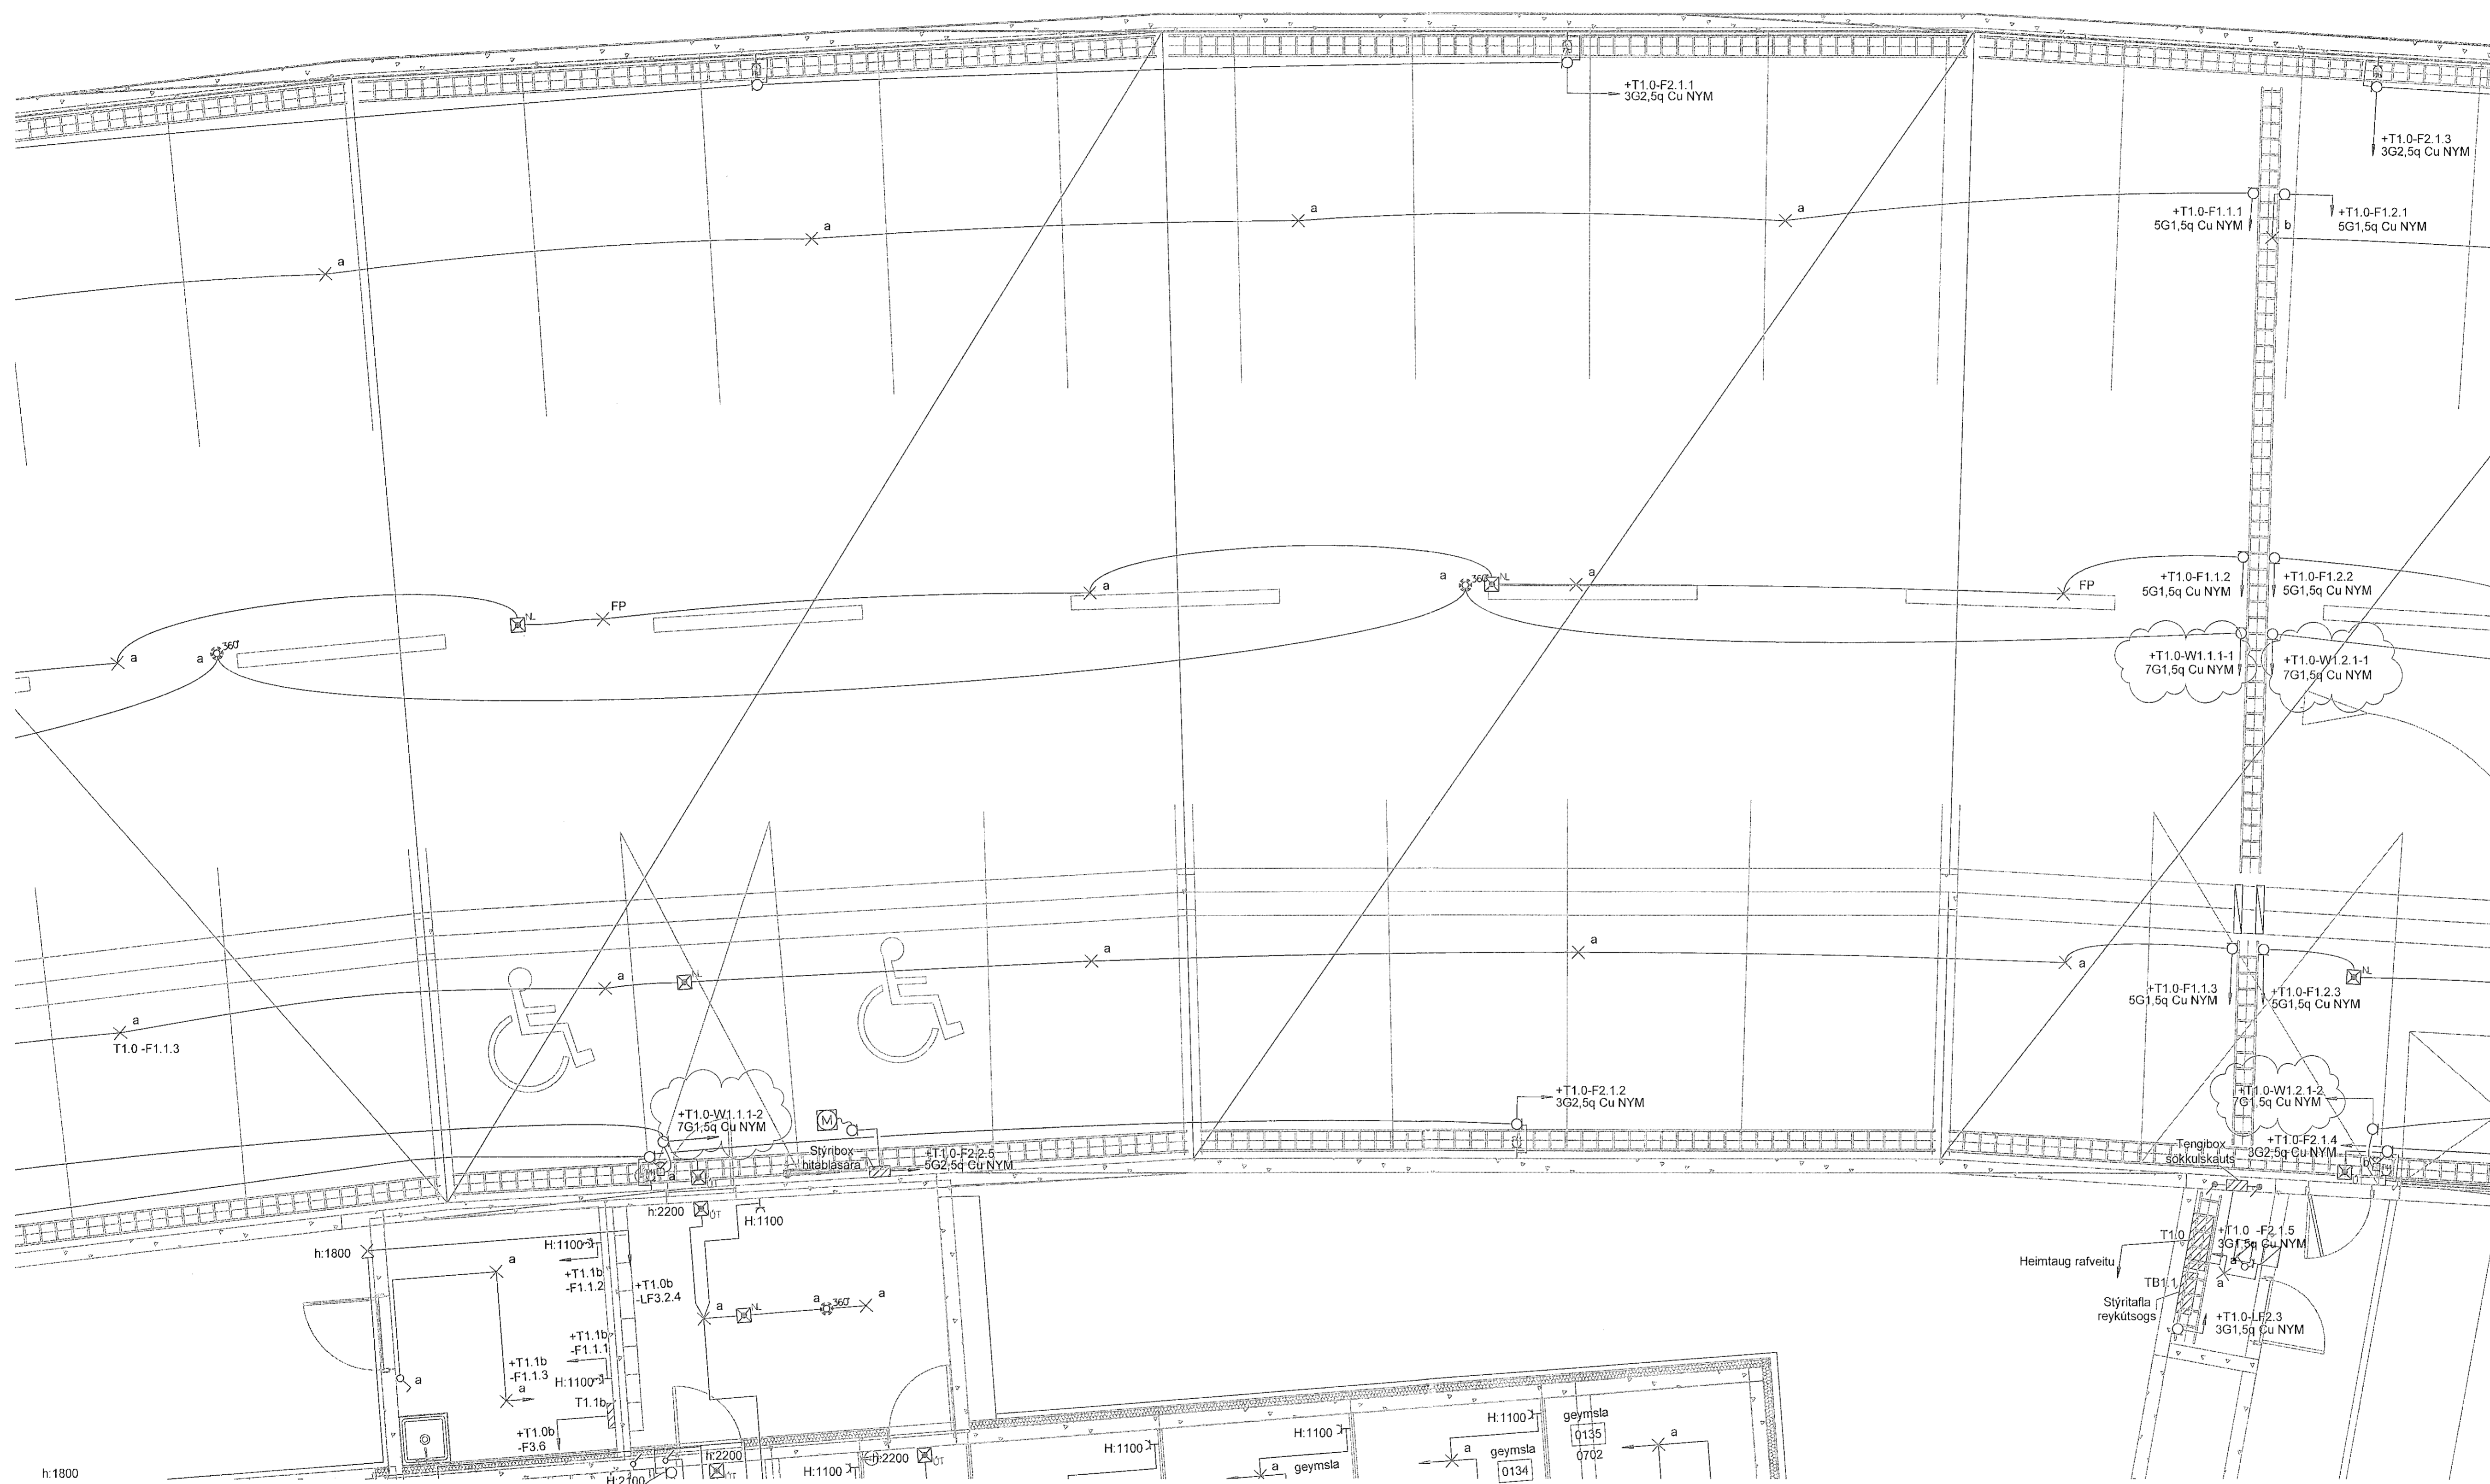

Hringhamar Bílahús  
221 Hafnarfjörður

Rafkerfi  
Almennar rafagnir, ljós og tenglar  
0.hæð, hluti 3

TEKNIÐGEMER	BLAÐSTJÓRN	HAUNND.	GES/ÞVMM
9354-001	A1	TEKNAÐ	LRR
00_3_16_93		YRFARÐ	Ari
DAGS	MELKVARÐI	ÚTGAFA	
02.12.2022	1:50	B	

Útgáfunúmer og dagsetning aðaluppláttar: Frumútgáfa 12.04.2022  
Höfundur: Gunnar Egill Sveinsson kt. 220461-5599  
Höfnunarkonur: Haraldur Ingvarsson kt. 030956-3389

