
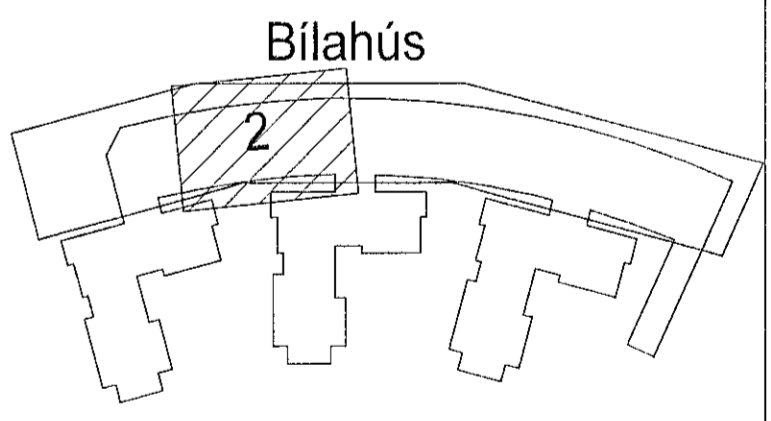


Útg.	Dags.	Skýring	Br.af: Yfirf.
A	02.12.2022	Verkefning	GES Arl
B	03.02.2023	Tekning uppfærð	GES Arl

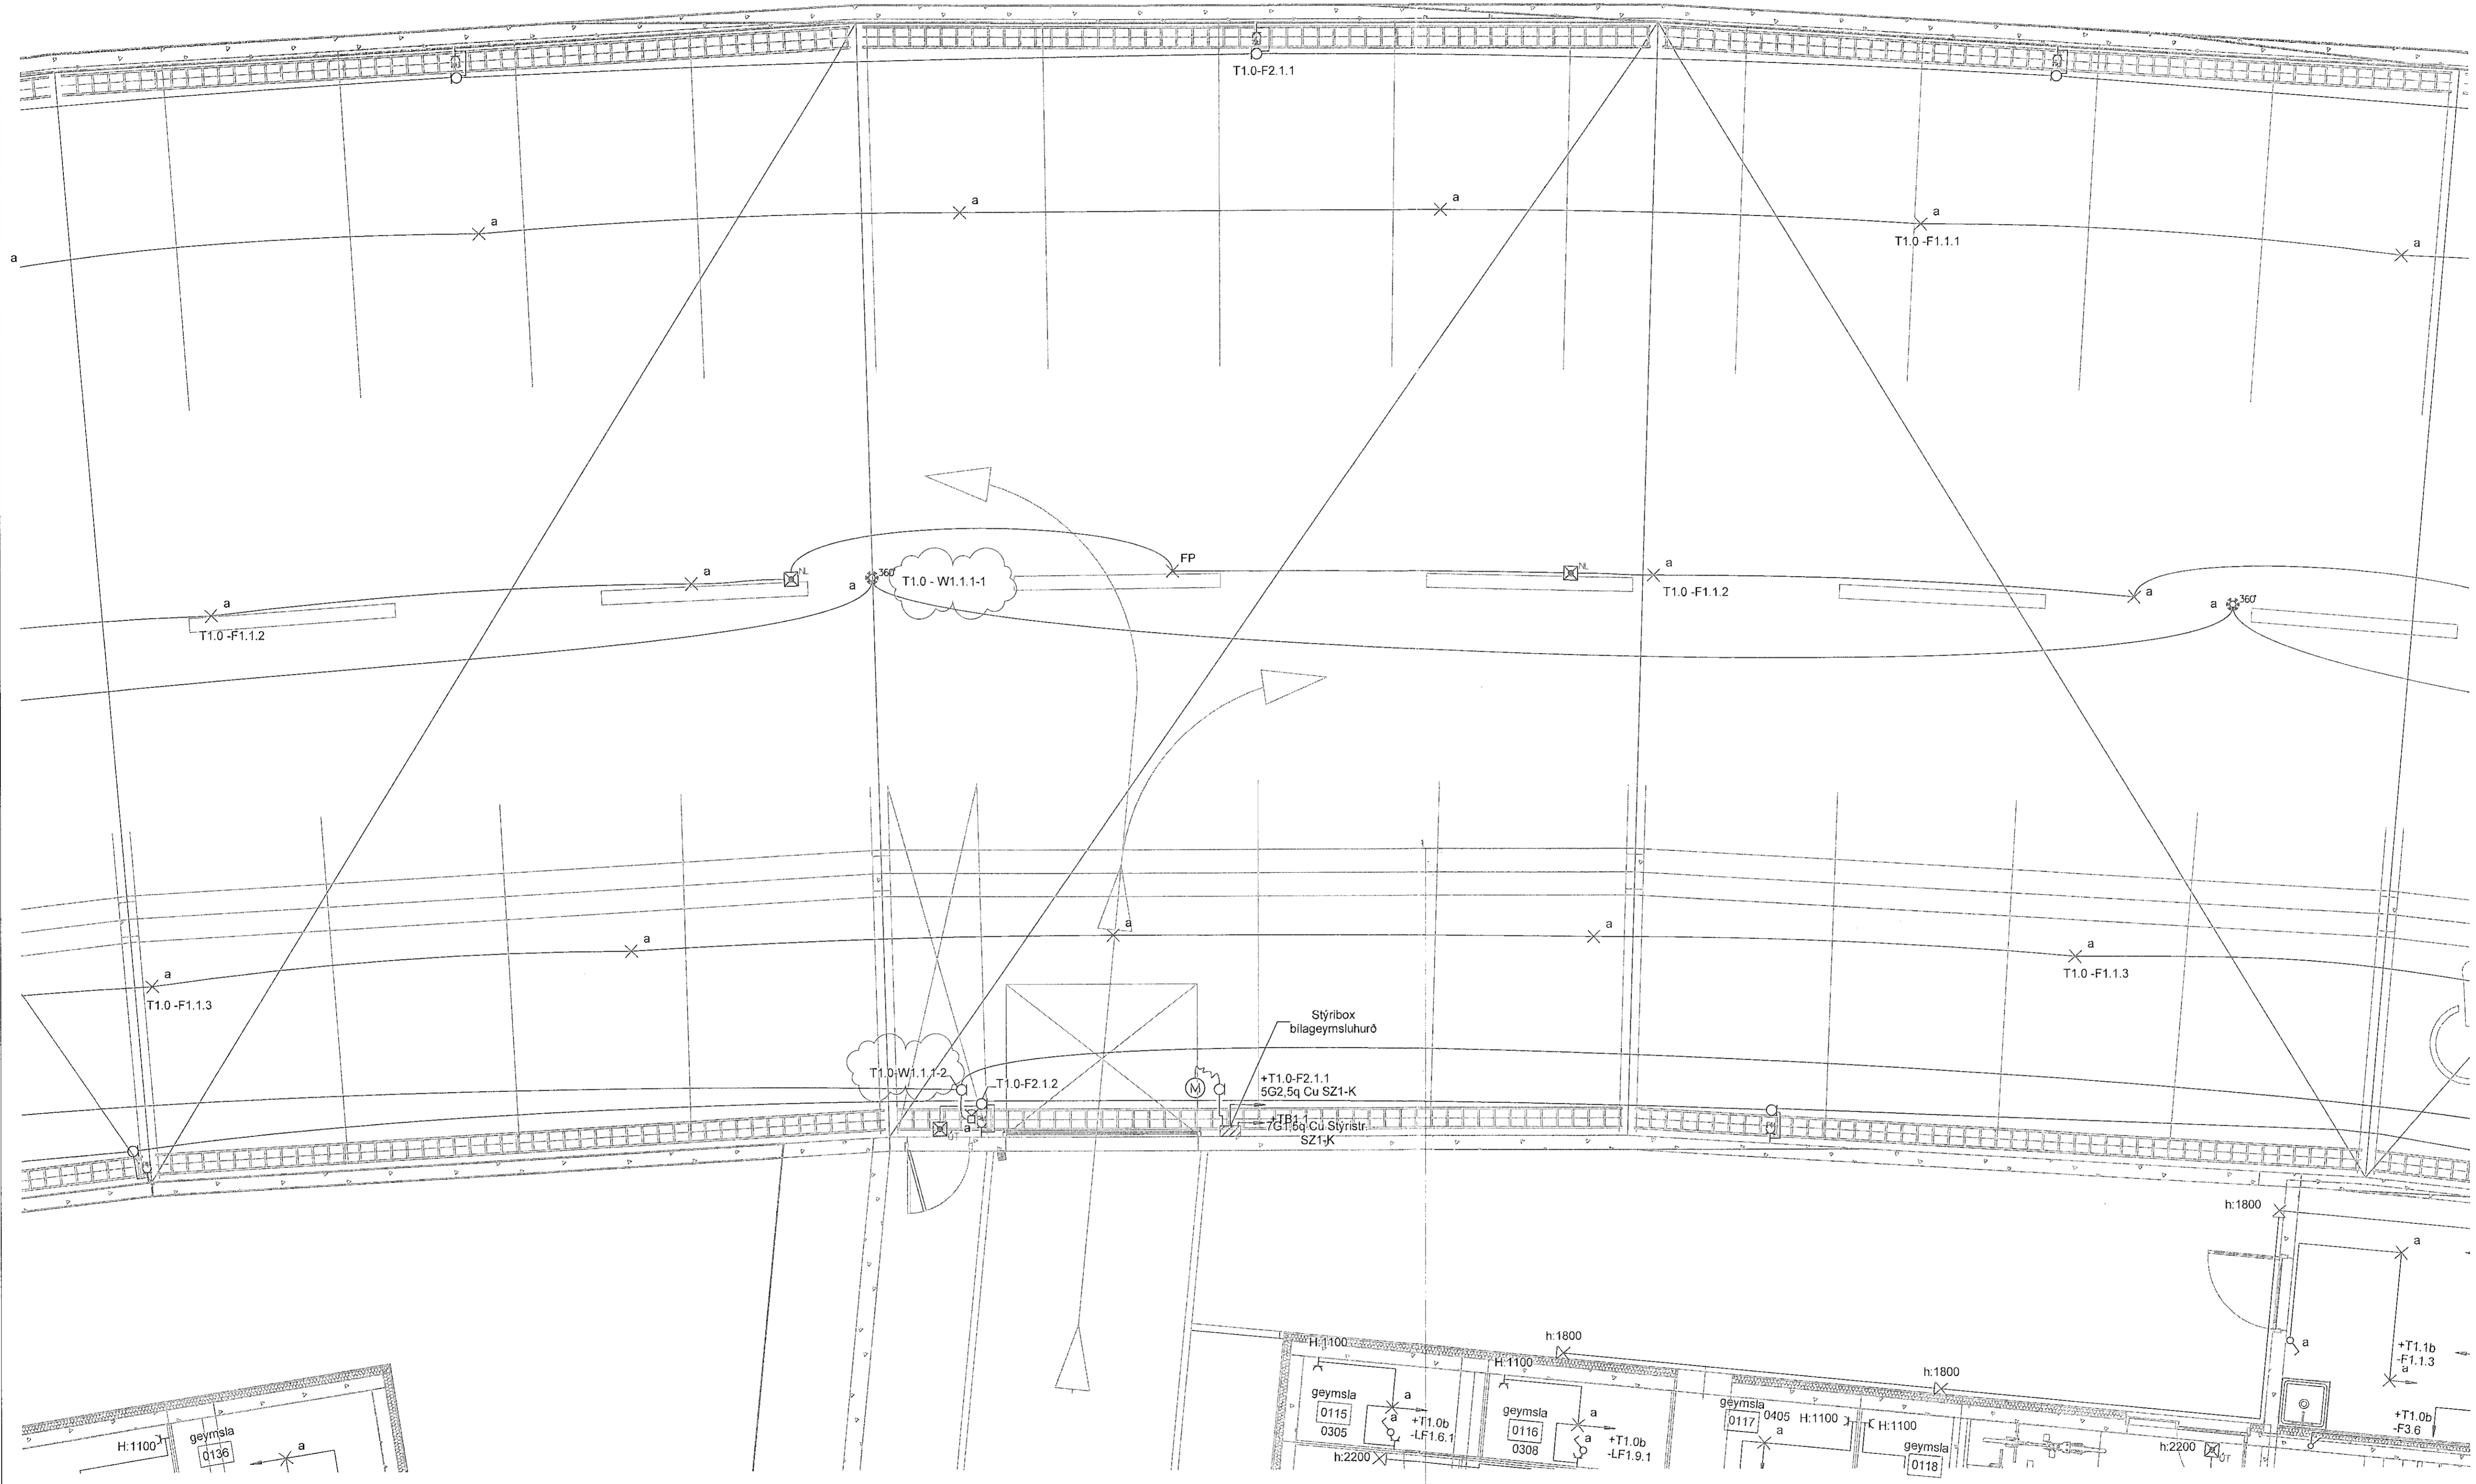

Hringhamar Bilahús
221 Hafnarfjörður

Rafkerfi
Almennar raflagnir, ljós og tenglar
0.hæð, hluti 2

TEKNI-NÚMÉR	BLAÐSTÆRÐ	HANNAÐ	GES/PWM
9354-001	A1	TEKNAÐ: LRR	
00_3_16_92		YFIRFÆRÐ: Arl	
DAGS.	MÆLIKVAFIÐ	ÚTGÁFA	
02.12.2022	1 : 50	B	

