


Vesó: 3.2.2023 12:44:09 Úpreun: 02.12.2022

Útg.	Daga	Skýring	Br. af: Yfirf.
A	02.12.2022	Verkefning	GES / Ari
B	03.02.2023	Tekning uppfærð	GES / Ari

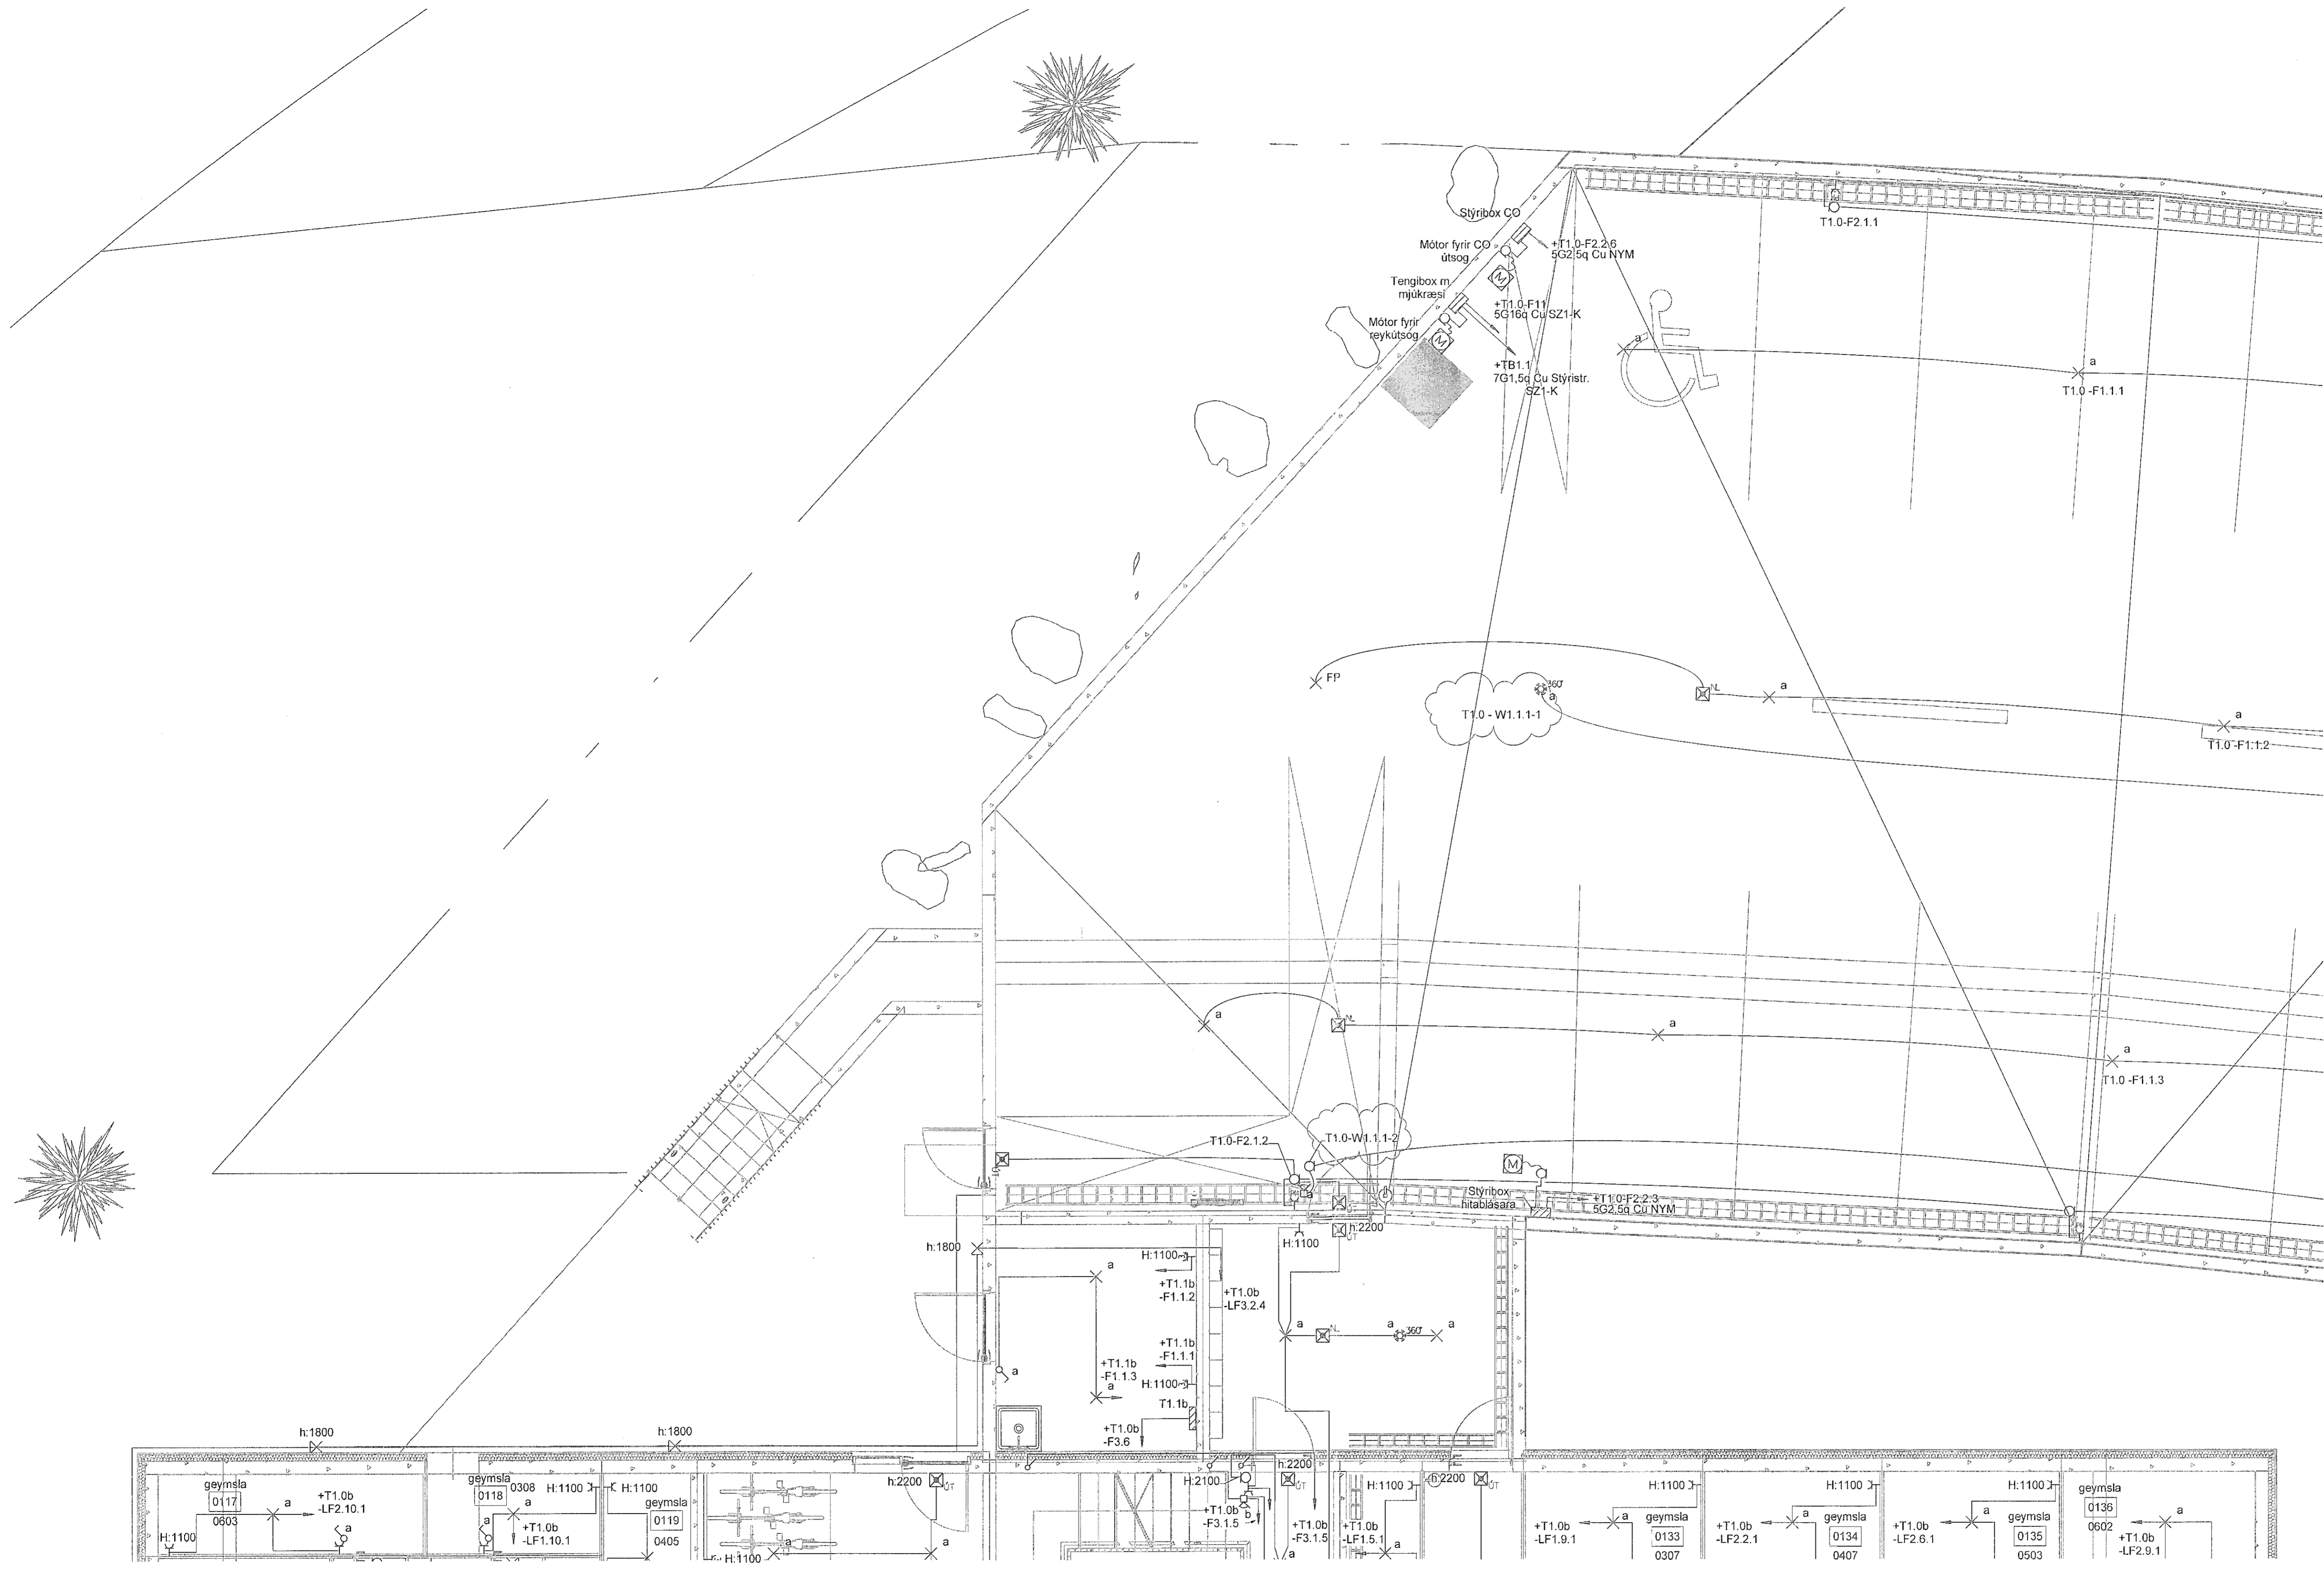

Hringhamar Bílahús
221 Hafnarfjörður

Rafkerfi
Almennar raflagnir, ljós og tenglar
0.hæð, hluti 1

TEKNIKNUMER	BLASSTJÓRÐ	HANNAÐ	GESIÐ/ÞW
9354-001	A1	TEKNAÐ: LRR	
00_3_16_91		YFERFARÐ: Ari	
DAGS	MELKVARÐI	ÚTGÁFA	
02.12.2022	1:50	B	

Útgáfunúmer og dagsetning aðalgráðar: Frumútgáfa 12.04.2022
Höfundur: Gunnar Egill Sværnisson kt. 220461-5503
Höfundarstjóri: Haraldur Ingvarsson kt. 030956-3369

