



Sambýkt þann
01. mars 2023
Í byggingarútlitum í Hafnarfirði
Róbert A. Róbertsson


Útgáfa	Lýsing	Dags.
A	Vaskur í bílskúr færður og SB á 1.hæð	23.02.2023
-		
-		
-		
-		

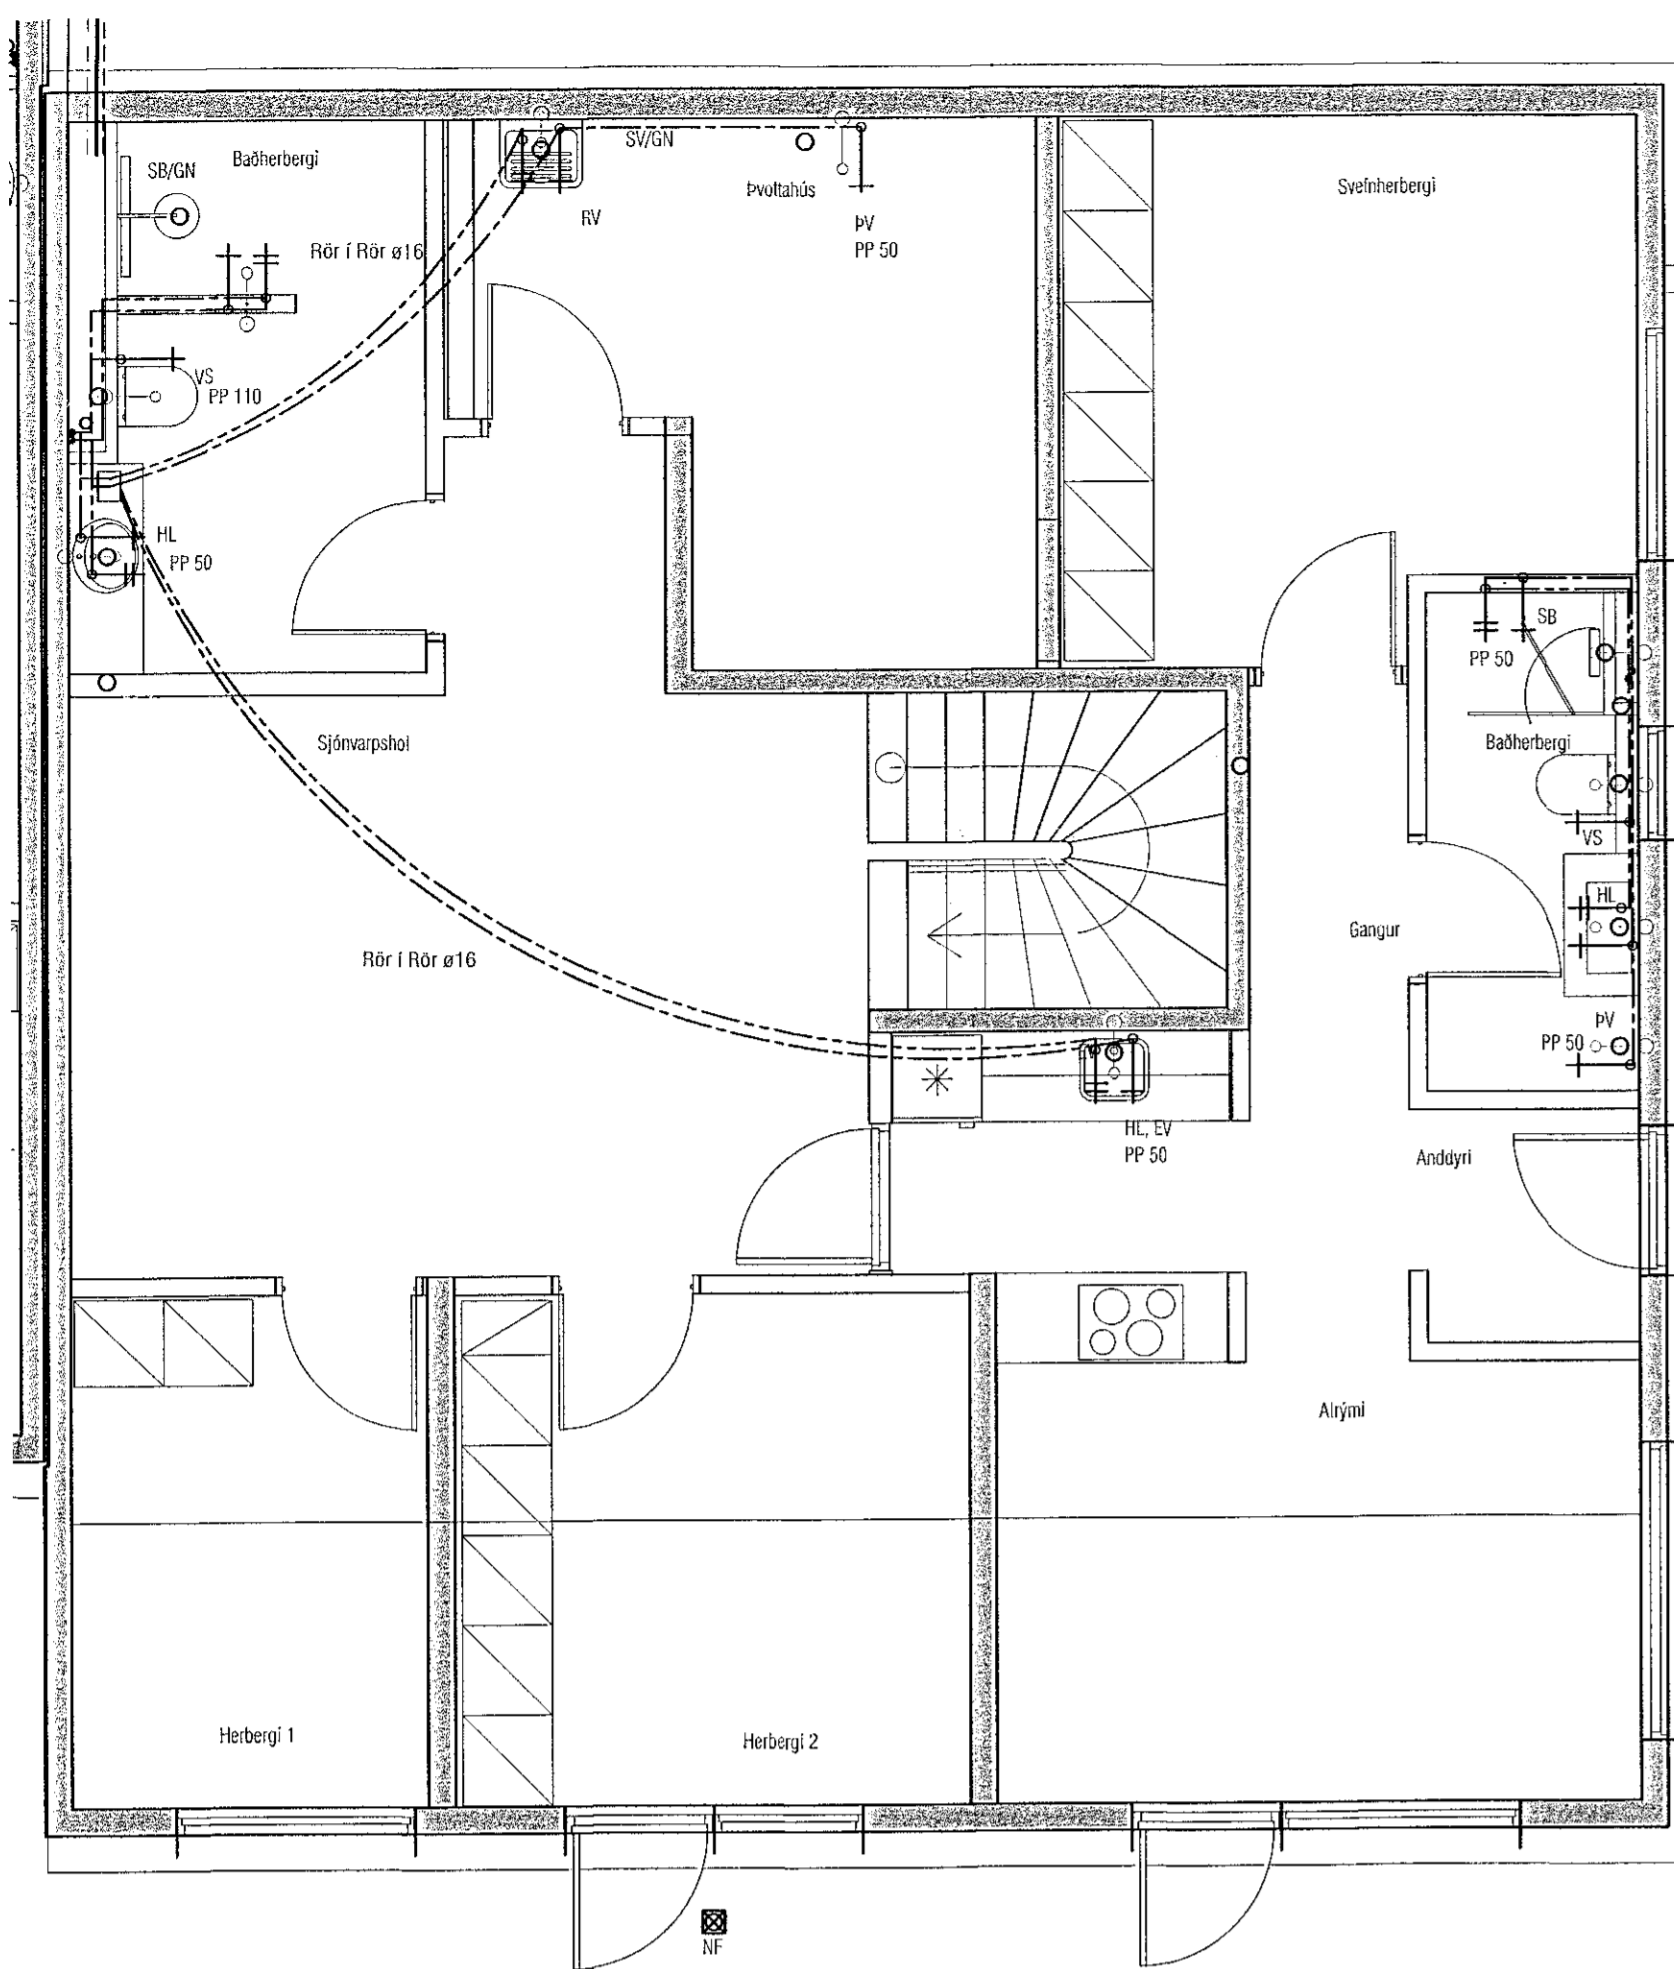


GRUNNMYND JARDHÆÐ

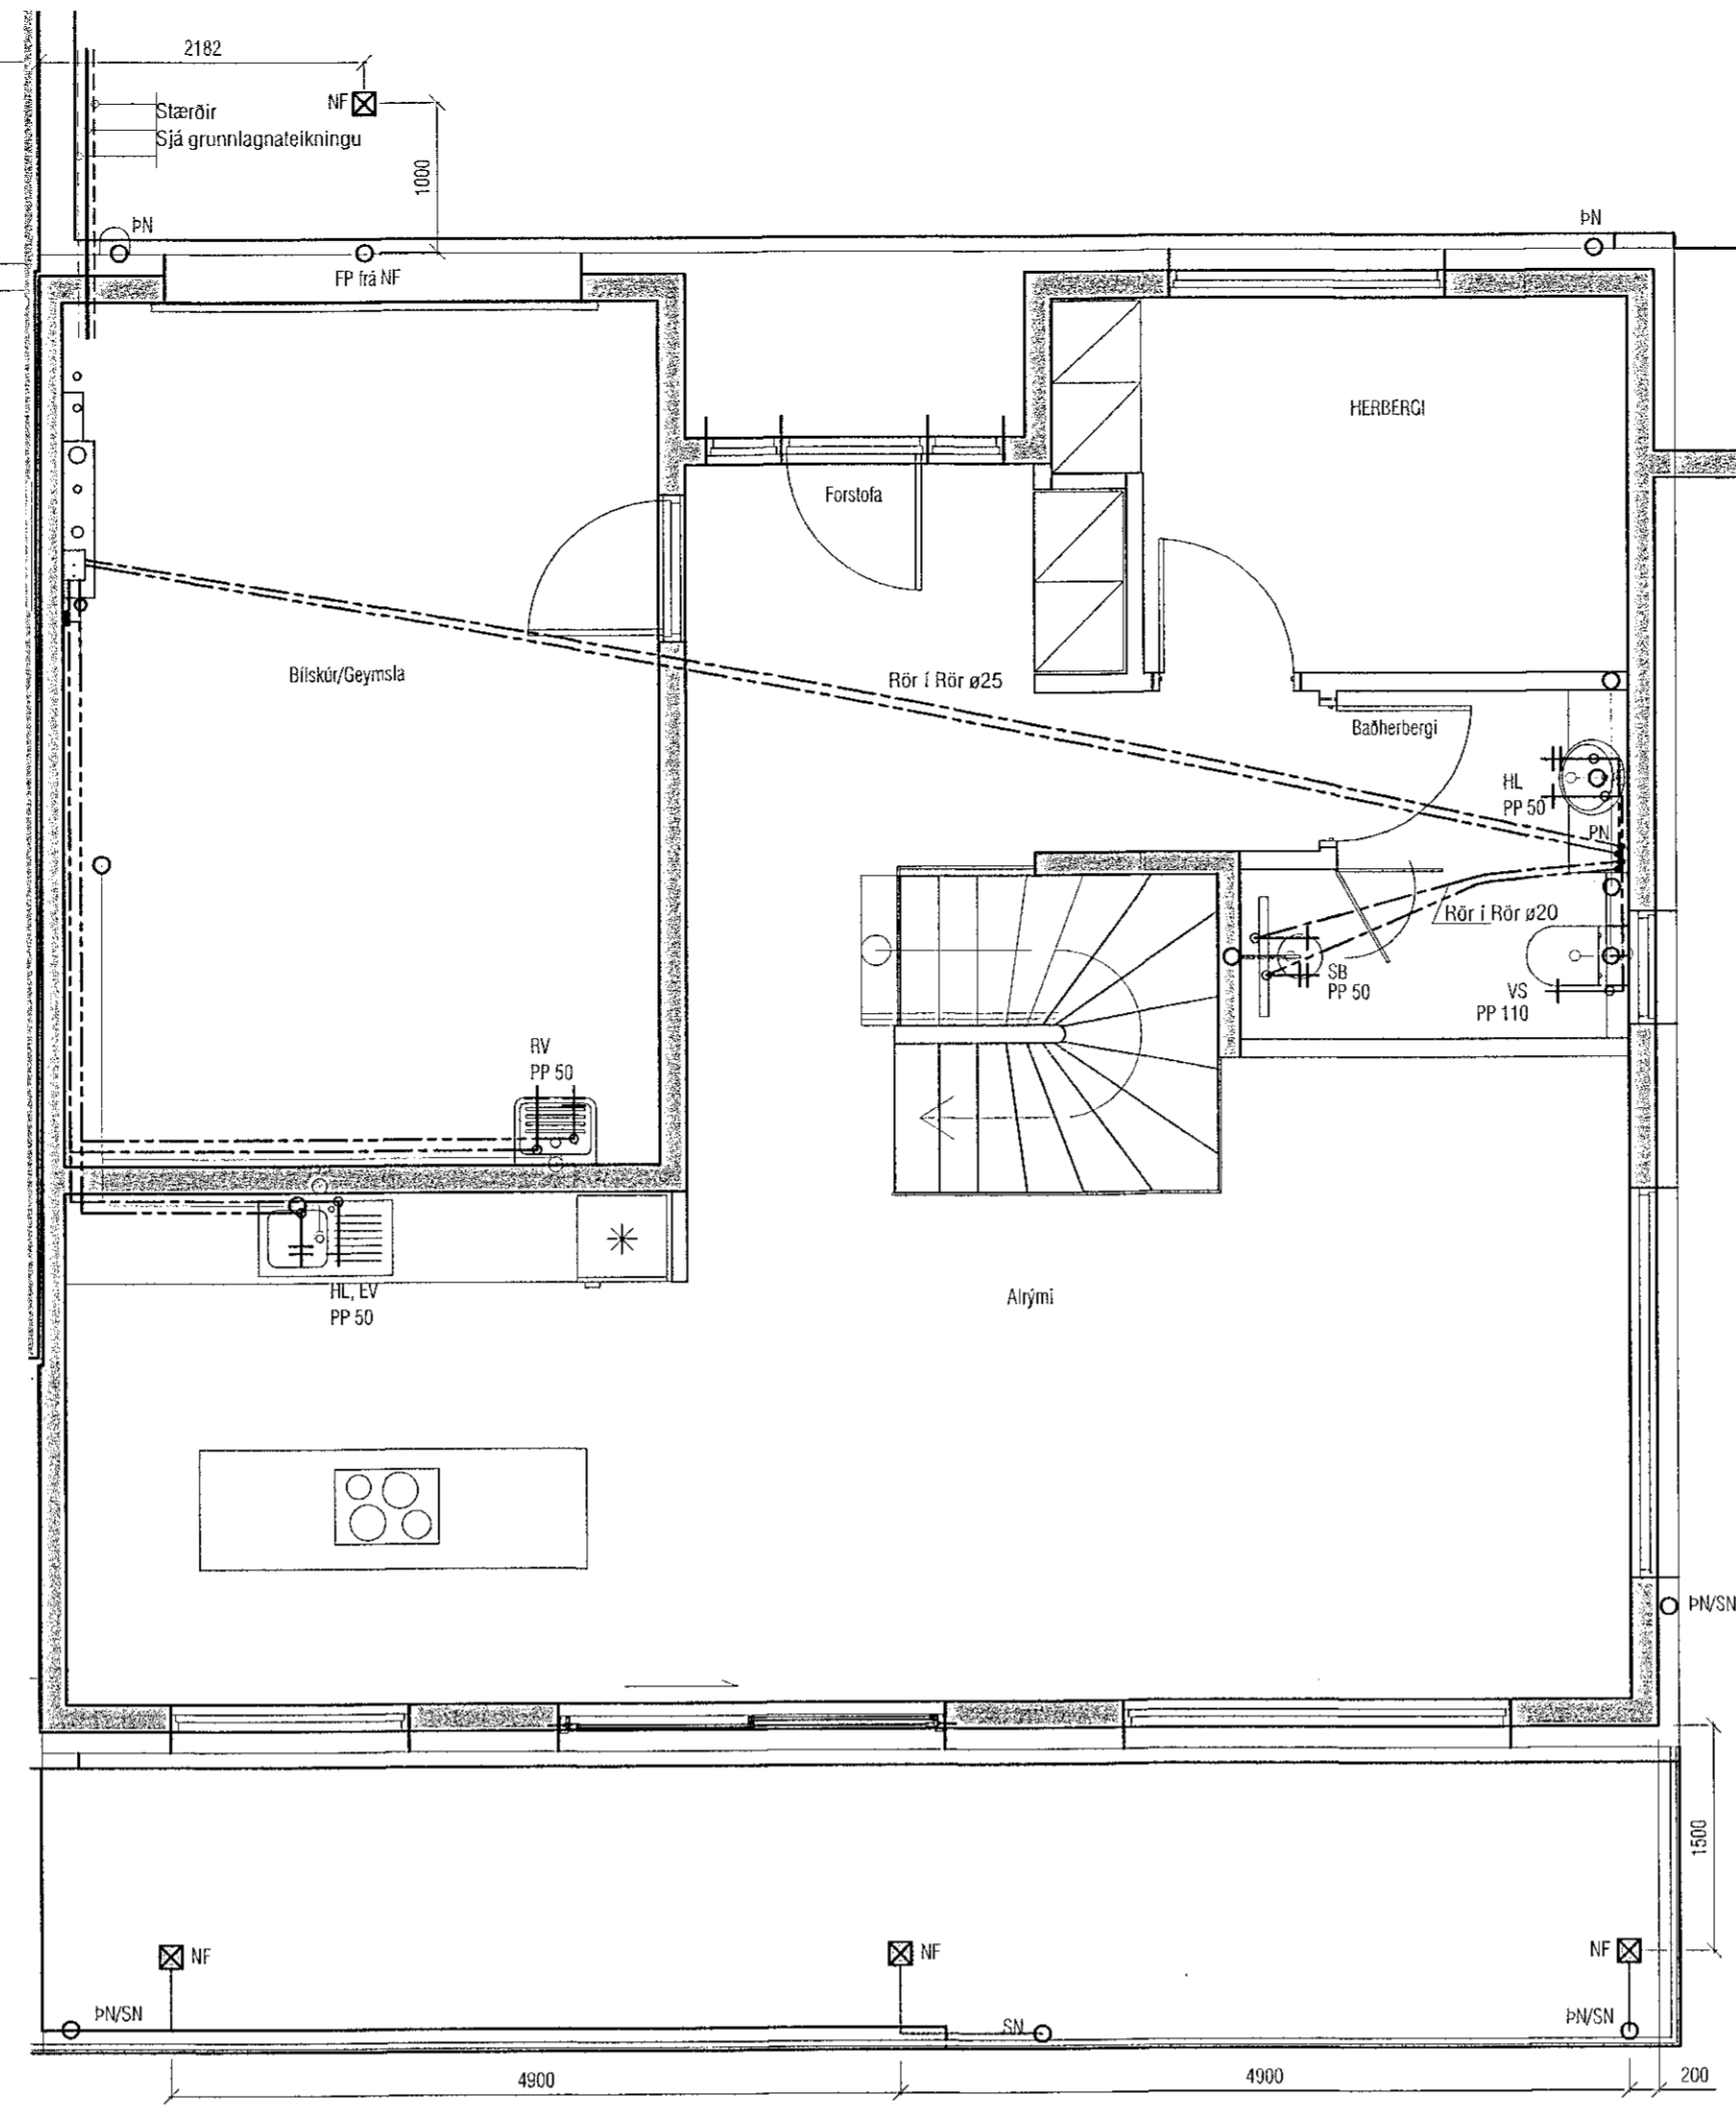


GRUNNMYND 1. HÆÐ

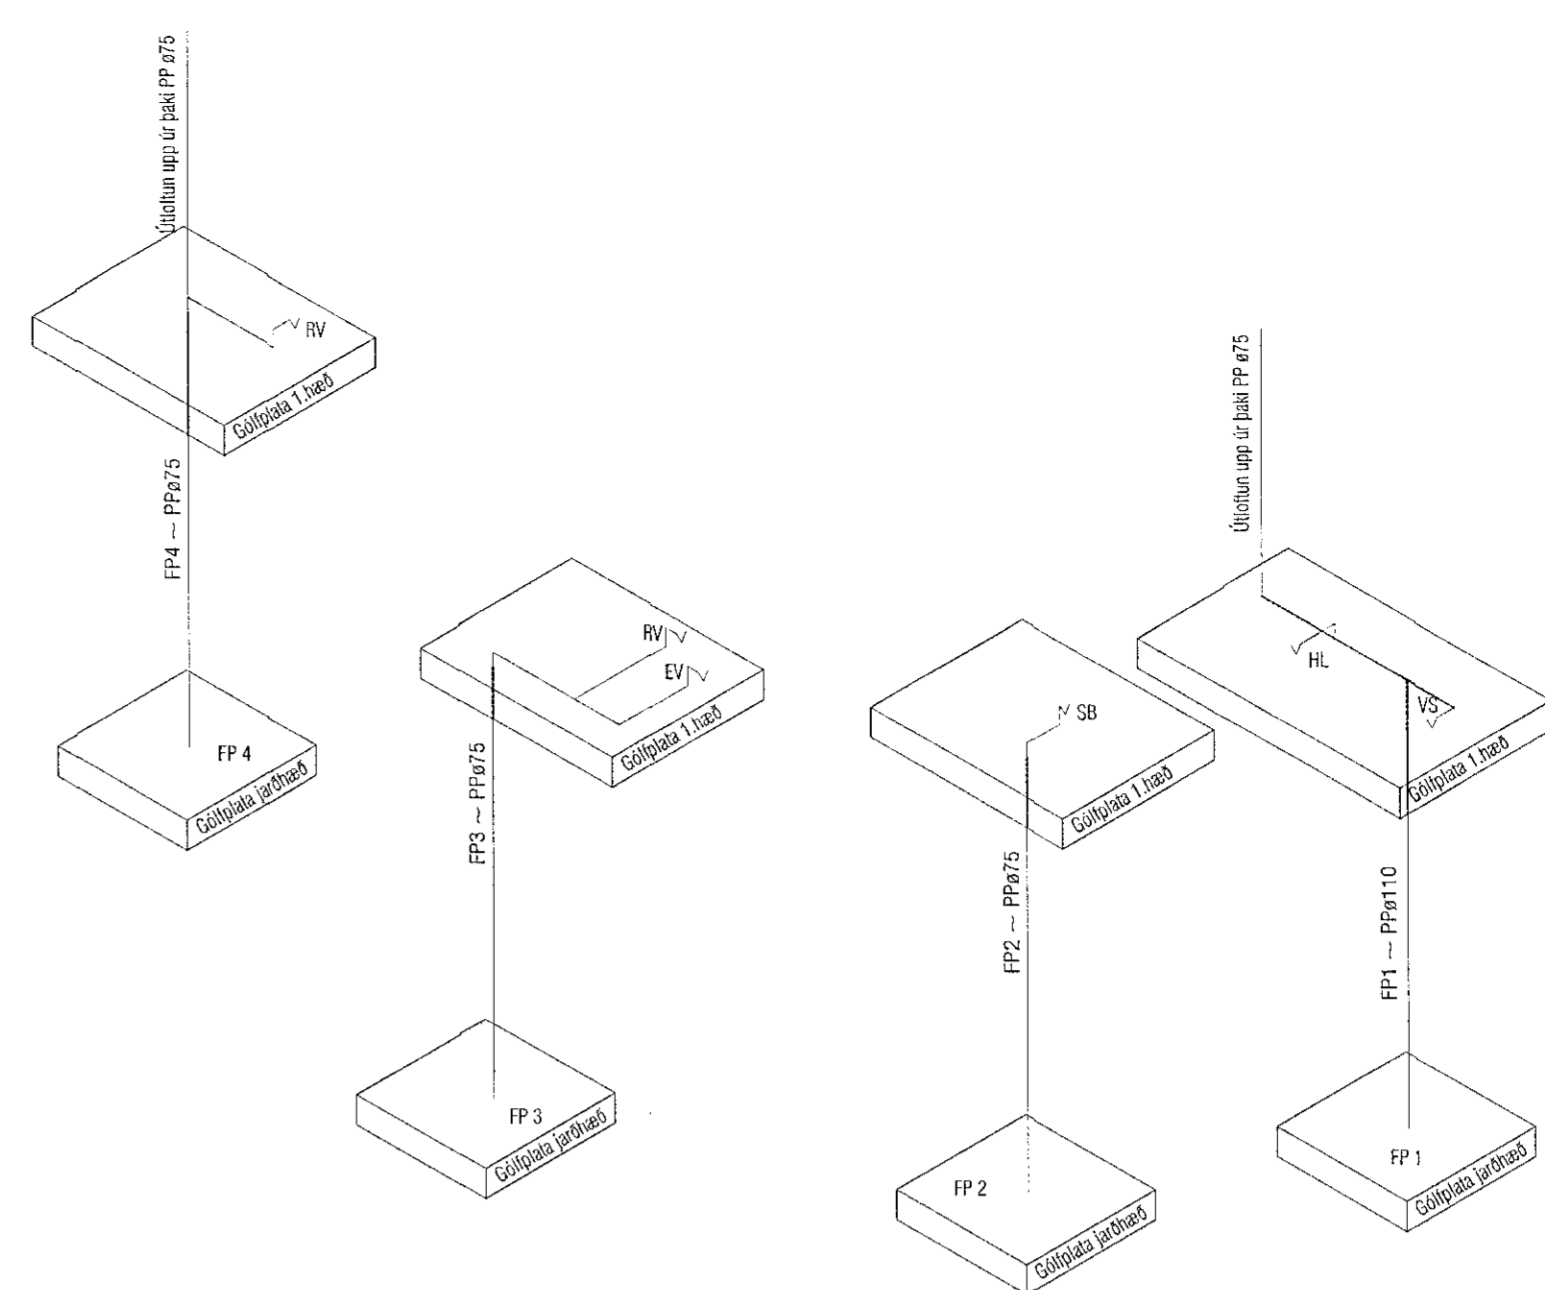


Fallstammar Frérennslí

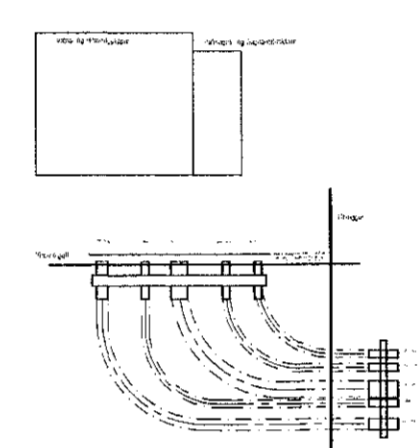


Inntak veitna

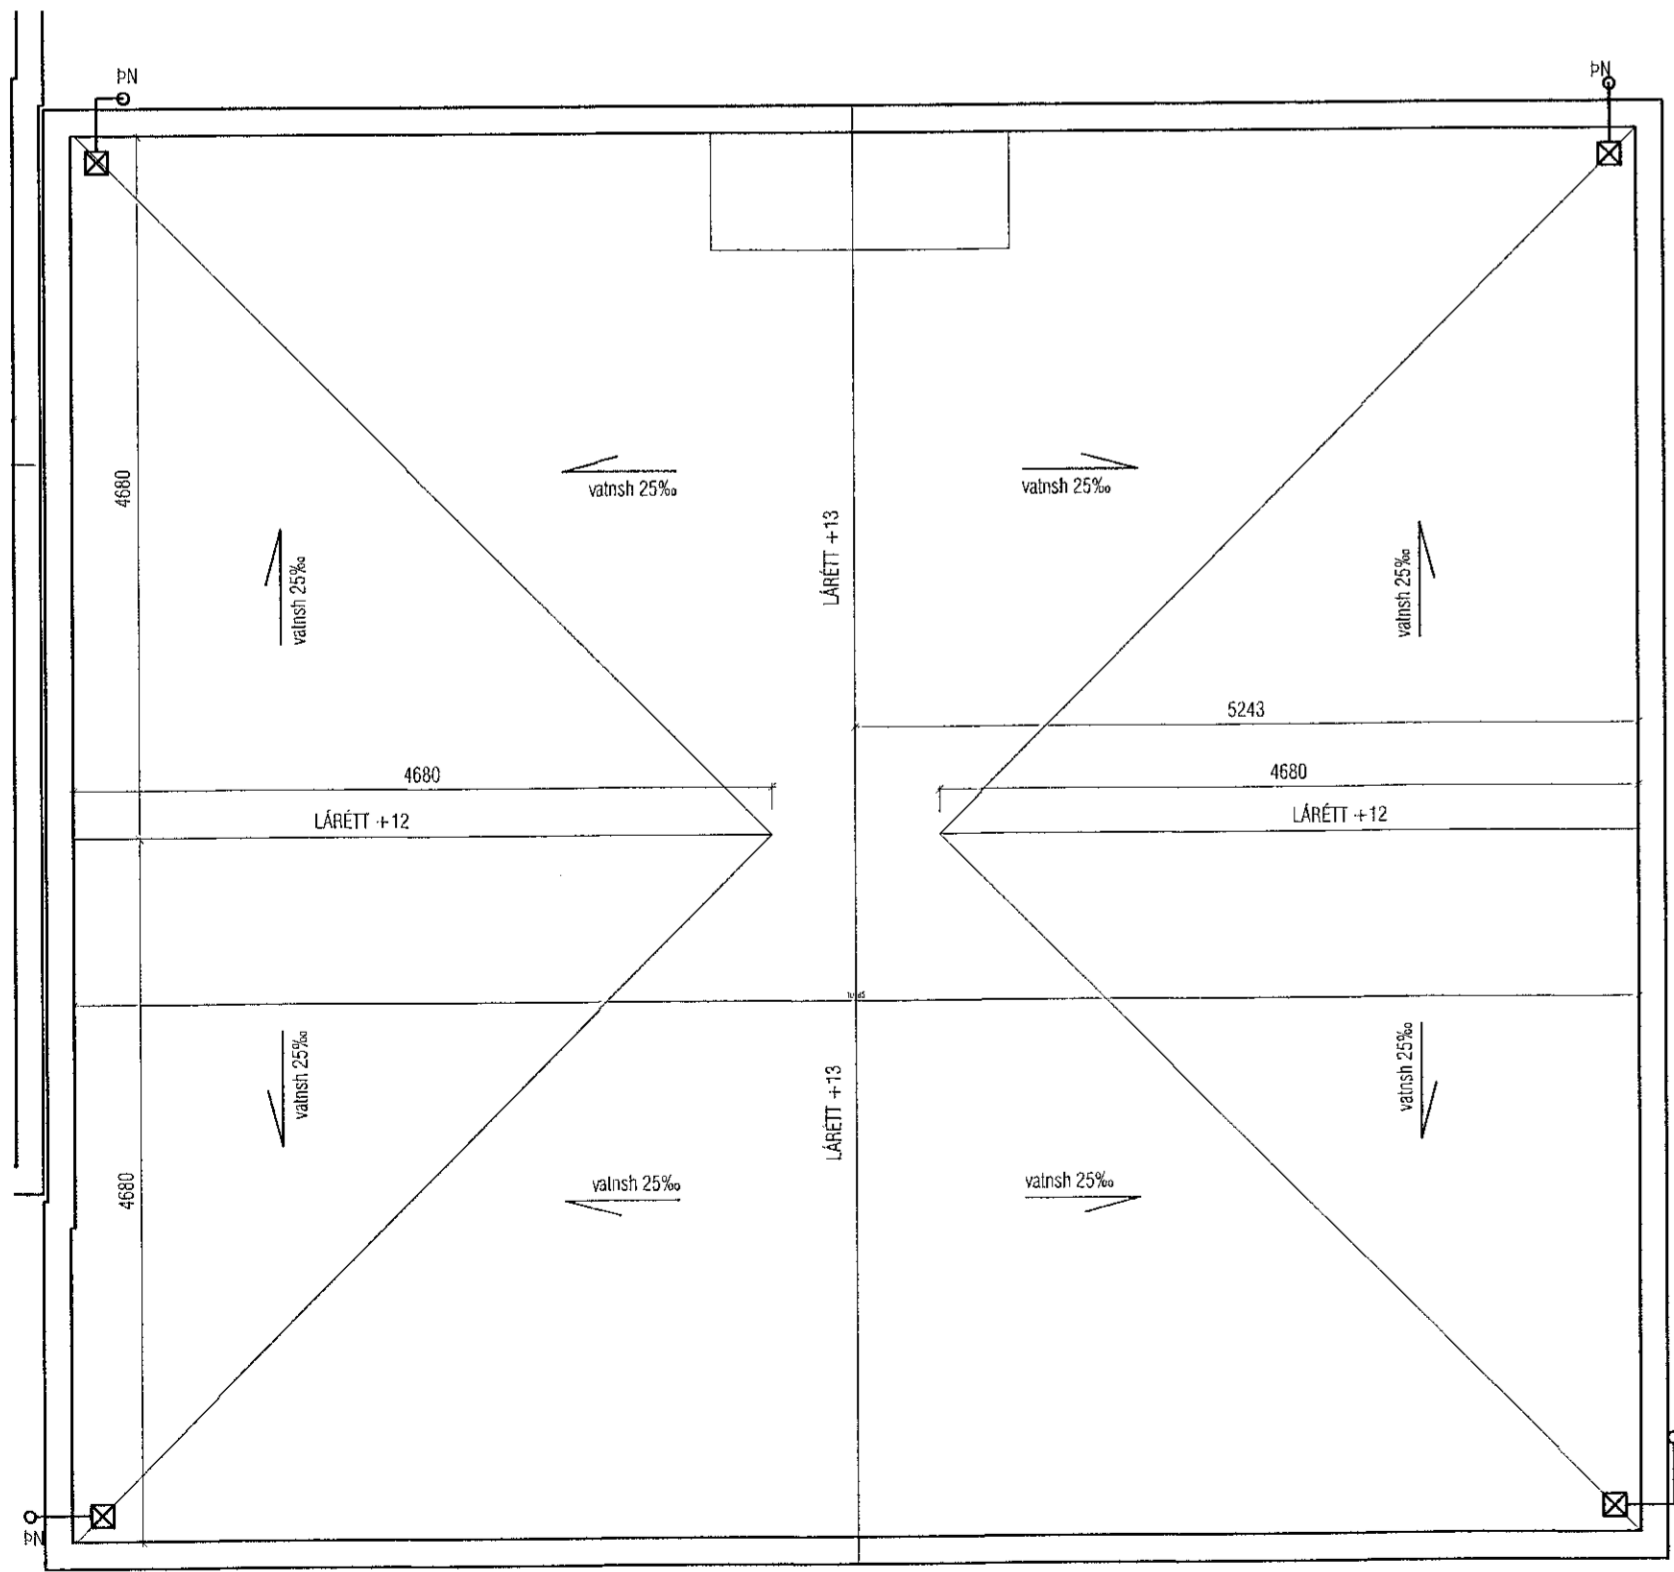

Pakhalliplan

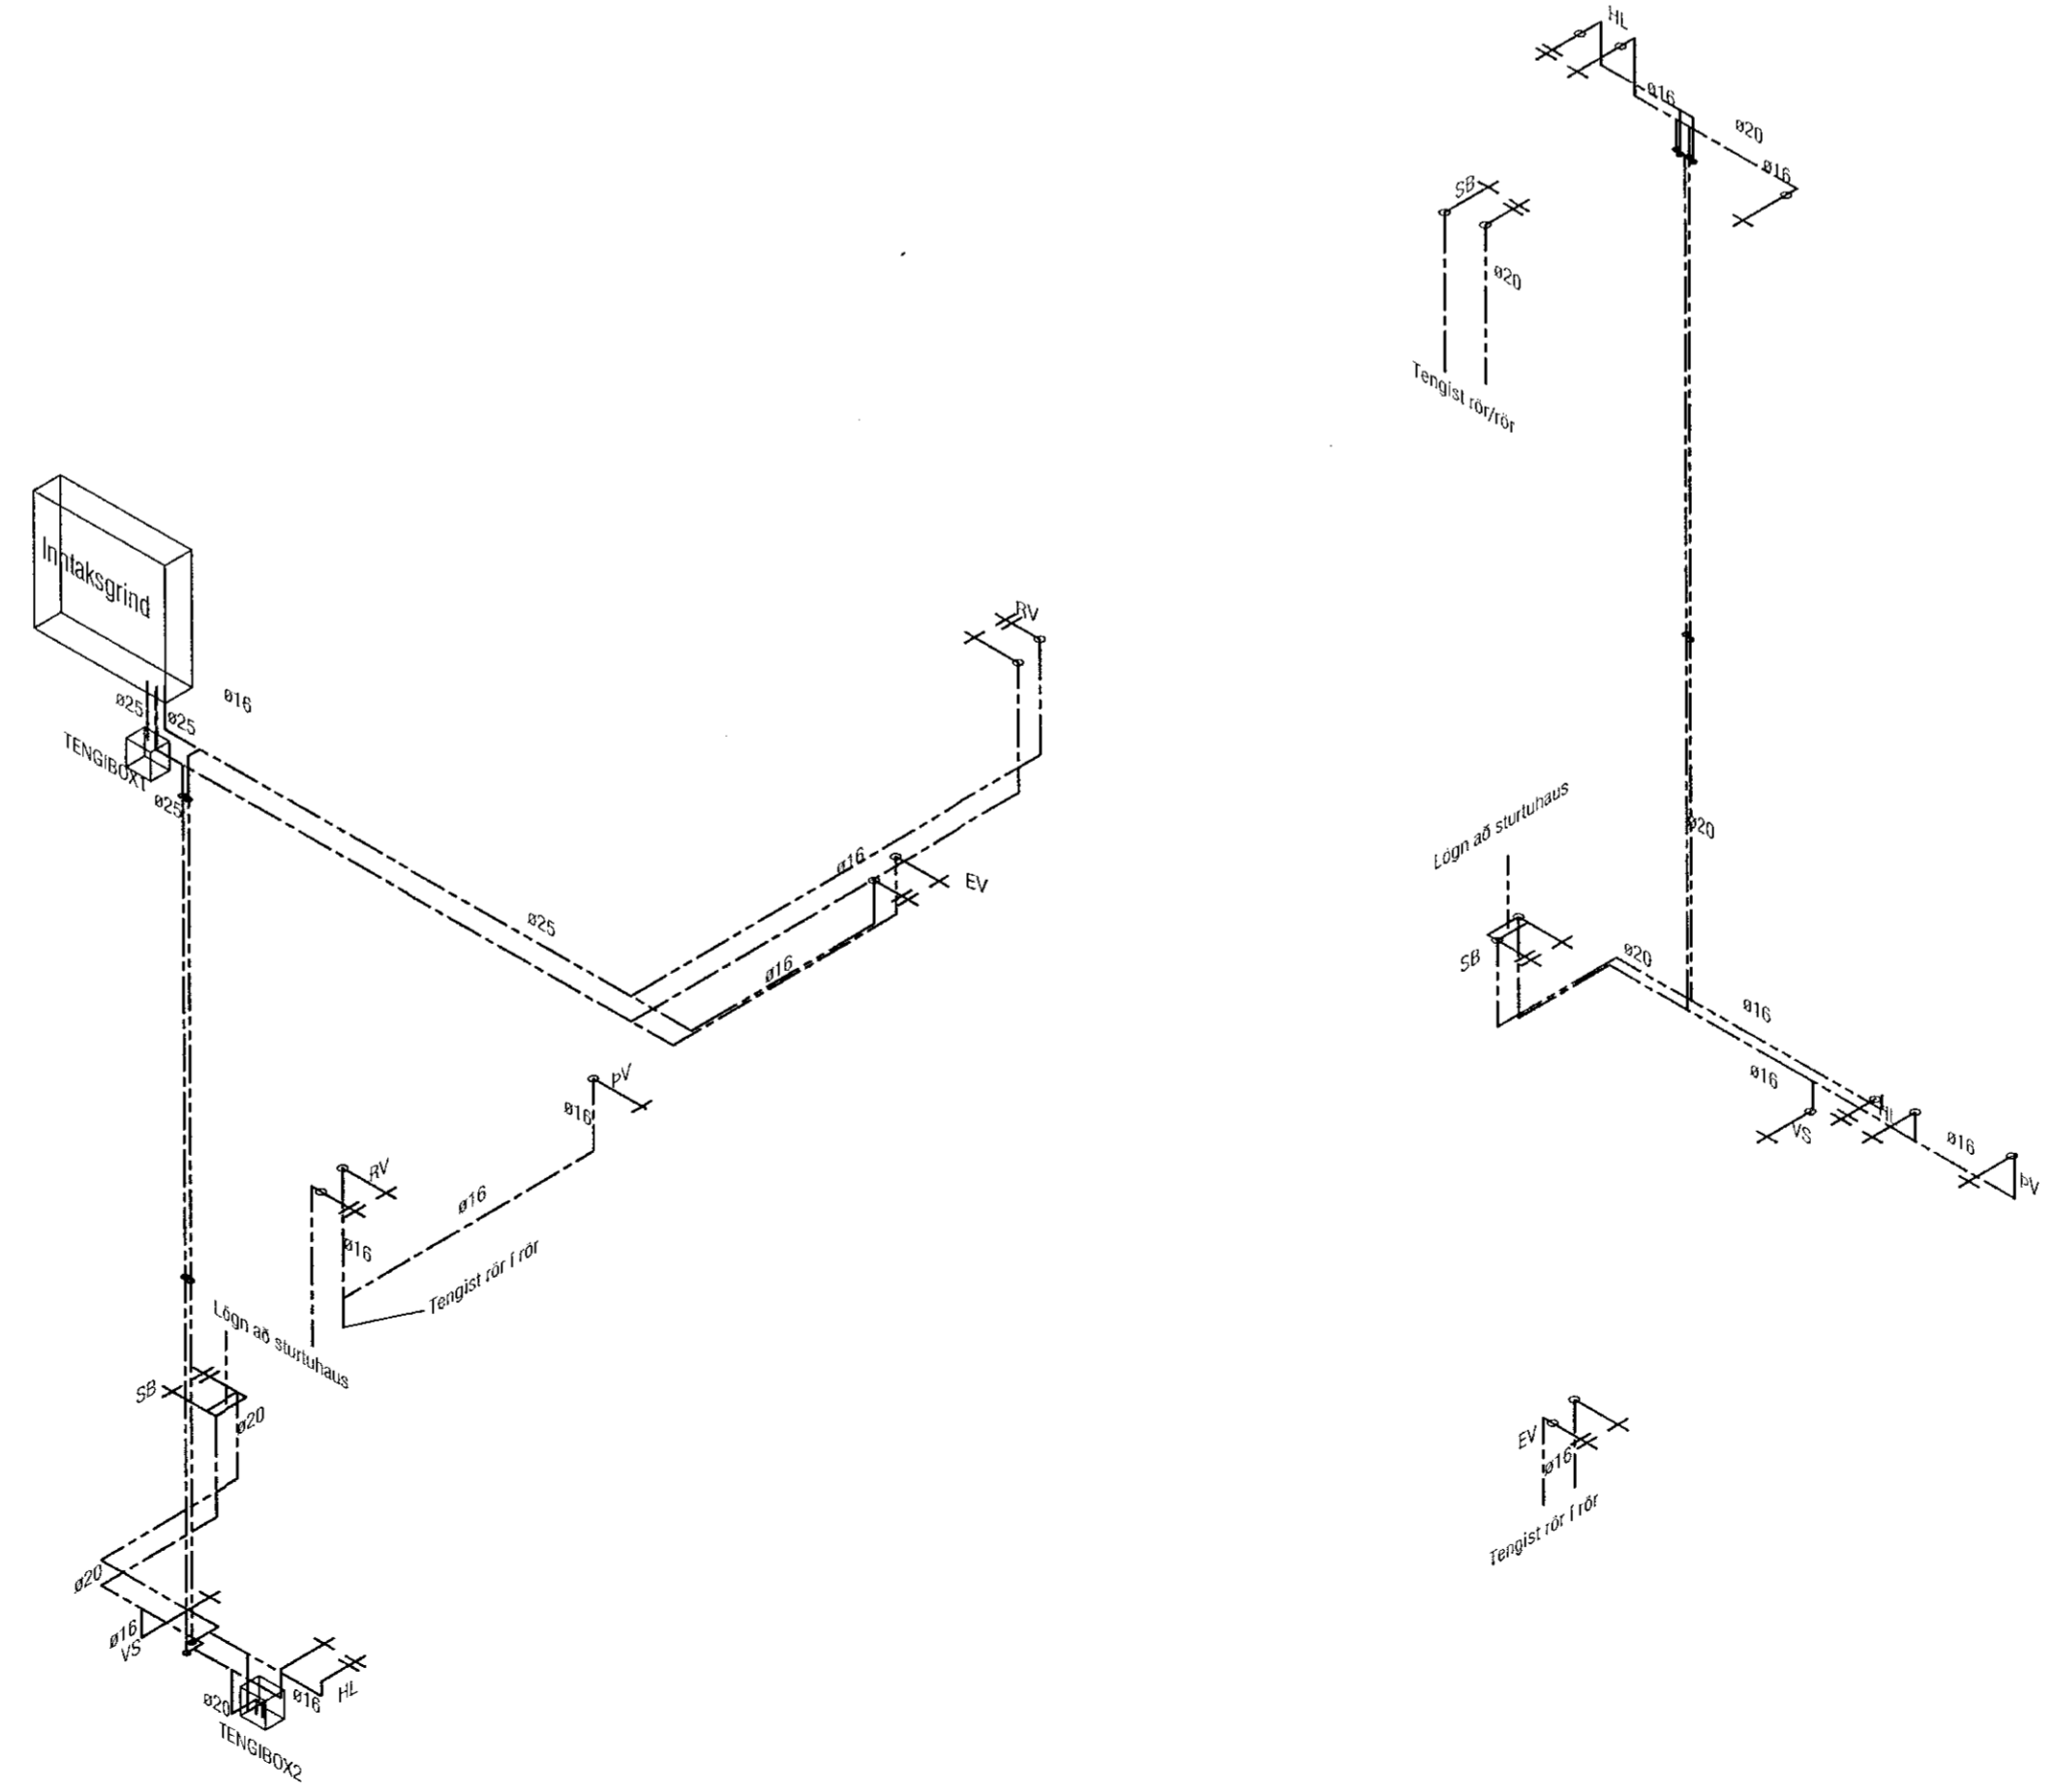

RÚMMYND

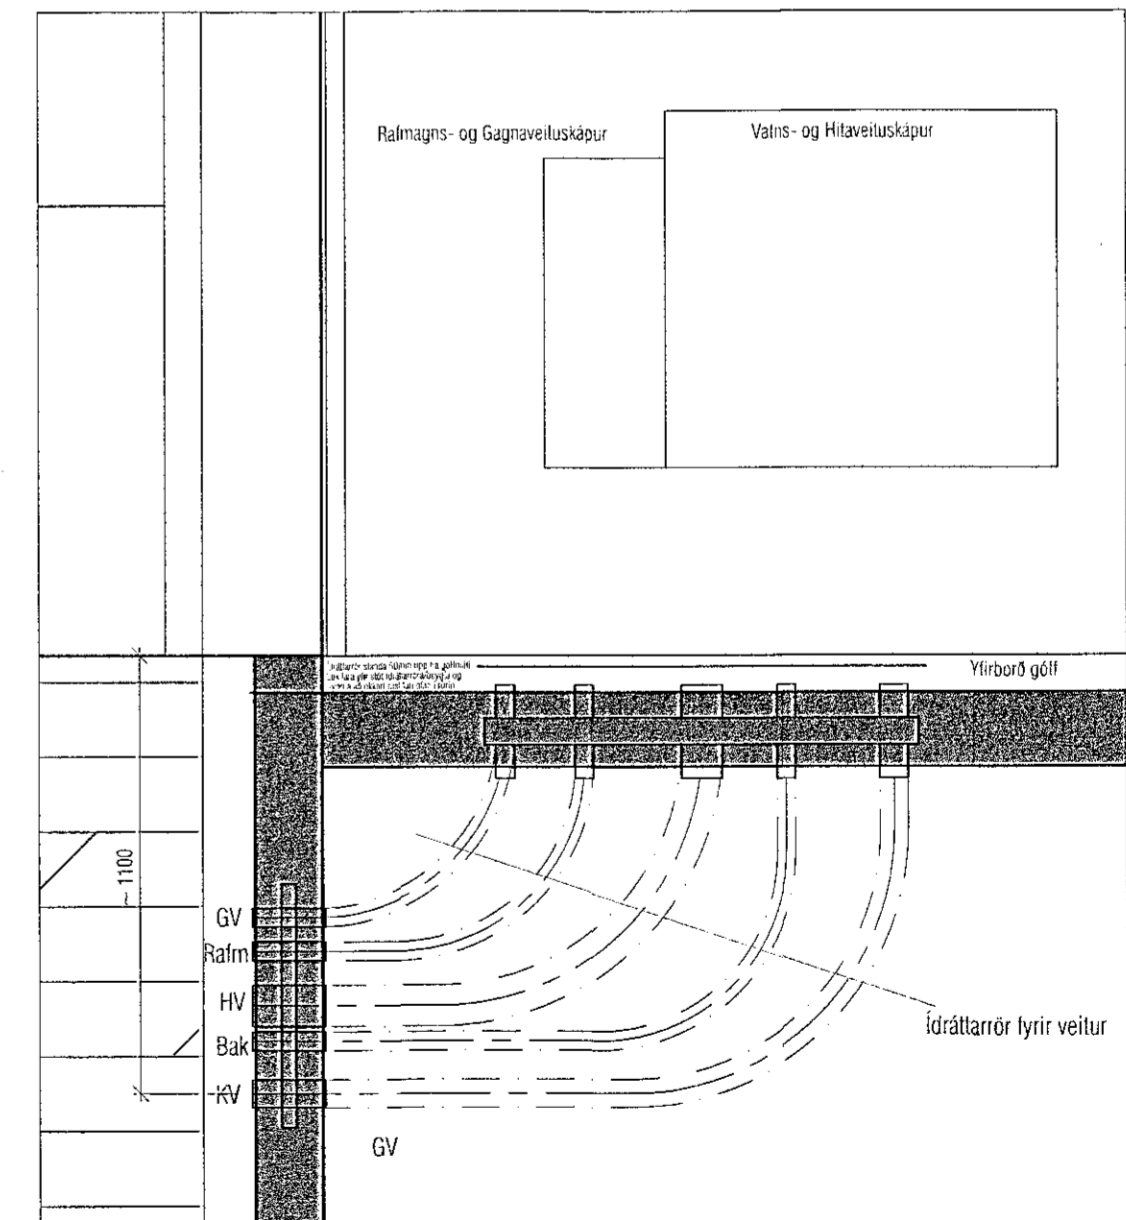

VEKTOR
- hönnun og ráðgjöf -
Síðumúla 3, 108 Rvk, s: 554-6650 / 897-5363

MALARSKARÐ 10

Neyslutvatnslagnir
Grunnmyndir og Rúmmynd

Höfundur	SH	Tekniáby	HSNB	Tekni. nr.
Dagsetning	16.07.2021	Mix.	1:50	L-202

Sigurður Hafsteinsson kt. 030859-7749
Byggingateknifráttungr
Netfang: sigurdur@vektor.is

Sambýkt þessum skemmtum:
[Signatures]
Sambýkt þessum skemmtum / samþráttum: