



Útg.	Dags.	Skýring	Braf./Yfirf.
A	01.09.2022	Verkefning	GES /Art
B	03.02.2023	Teikning uppfærð	GES /Art

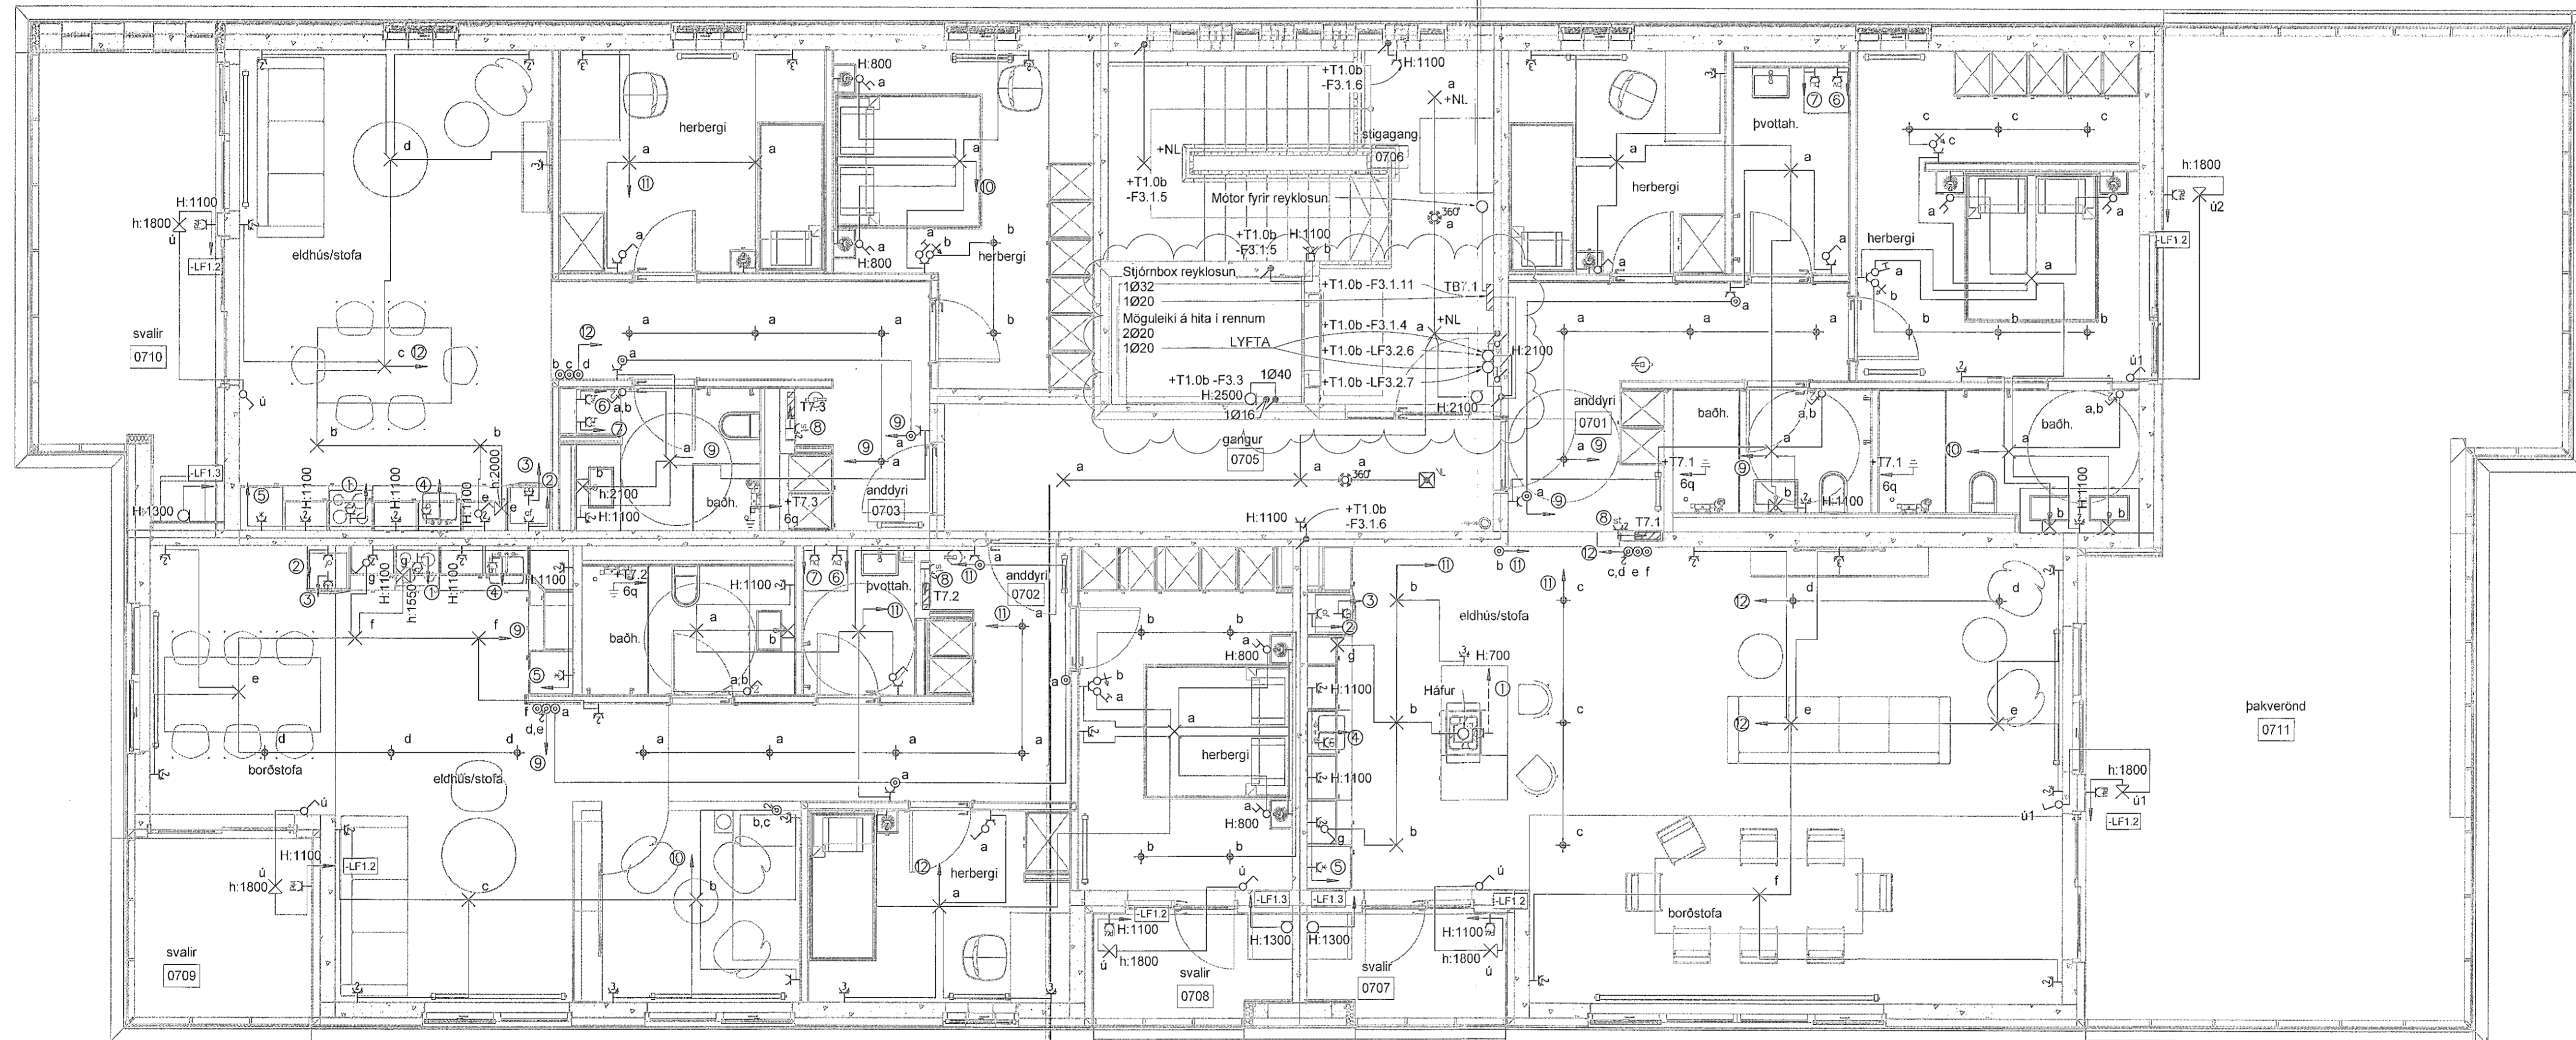

Skýringar á greinamerkingum íbúða

- | Nr.   | Grein    | Tæki                   |
|-------|----------|------------------------|
| ①     | -F1.1.1  | Heluborð               |
| ②     | -F1.1.2  | Bakarofn               |
| ③     | -F1.1.3  | Orbylgjuofn            |
| ④     | -F1.1.4  | Uppbottavél            |
| ⑤     | -F1.1.5  | Tenglar eldhúsi        |
| ⑥     | -F1.1.6  | Þvottavél              |
| ⑦     | -F1.1.7  | Þurrkari               |
| ⑧     | -F1.1.8  | Búnaður smáspennutöflu |
| ⑨     | -F1.1.9  | Ljós og tenglar        |
| ⑩     | -F1.1.10 | Ljós og tenglar        |
| ⑪     | -F1.1.11 | Ljós og tenglar        |
| ⑫     | -F1.1.12 | Ljós og tenglar        |
| LF1.2 | -LF1.2   | Útljós og úttengill    |
| LF1.3 | -LF1.3   | Loftræsikerfi íbúðar   |

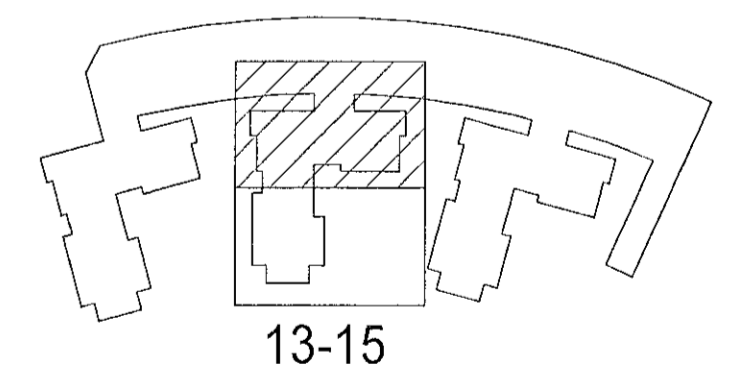

Hringhamar 13-15  
221 Hafnarfjörður

Rafkerfi  
Almennar raflagnir, ljós og tenglar  
7.hæð, hluti 1

TEIKNANÚMÉR	BLAÐSTÆRÐ	HANNAÐ	GES/ÞVMM
9354-001	A1	TEIKNAD: LRR	
07_3_16_11		YFIRFARID: Art	
DAGS.	MÆLRVARGI	ÚTGÁFA	
01.09.2022	1 : 50	B	

Útgáfanúmer og dagsetning aðskilpóðar: Frumútgáfa 12.04.2022  
Höfundur: Gunnar Egill Sveinsson kl. 220461-5559  
Hönnunaraðili: Haraldur Ingvarsson kl. 030956-3389

