
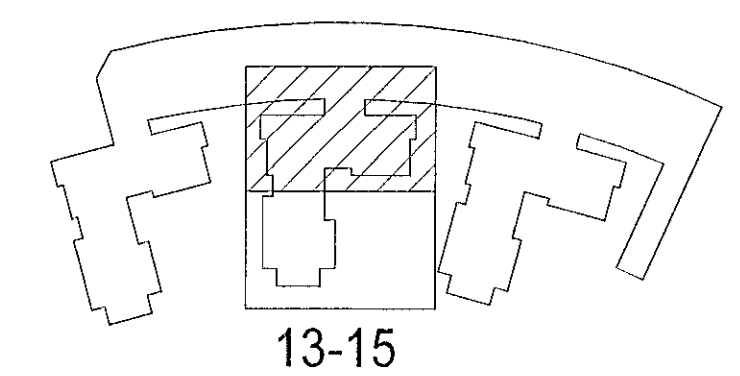


Vísan: 17.10.2022 08:25:46 Ögrentun: 01.09.2022

Útg.	Dags.	Skýring	Bratf. Yfirf.
A	01.09.2022	Verkefning	GES Art
B	07.10.2022	Tekning uppfærð	GES Art
C	17.10.2022	Tekning uppfærð	GES Art

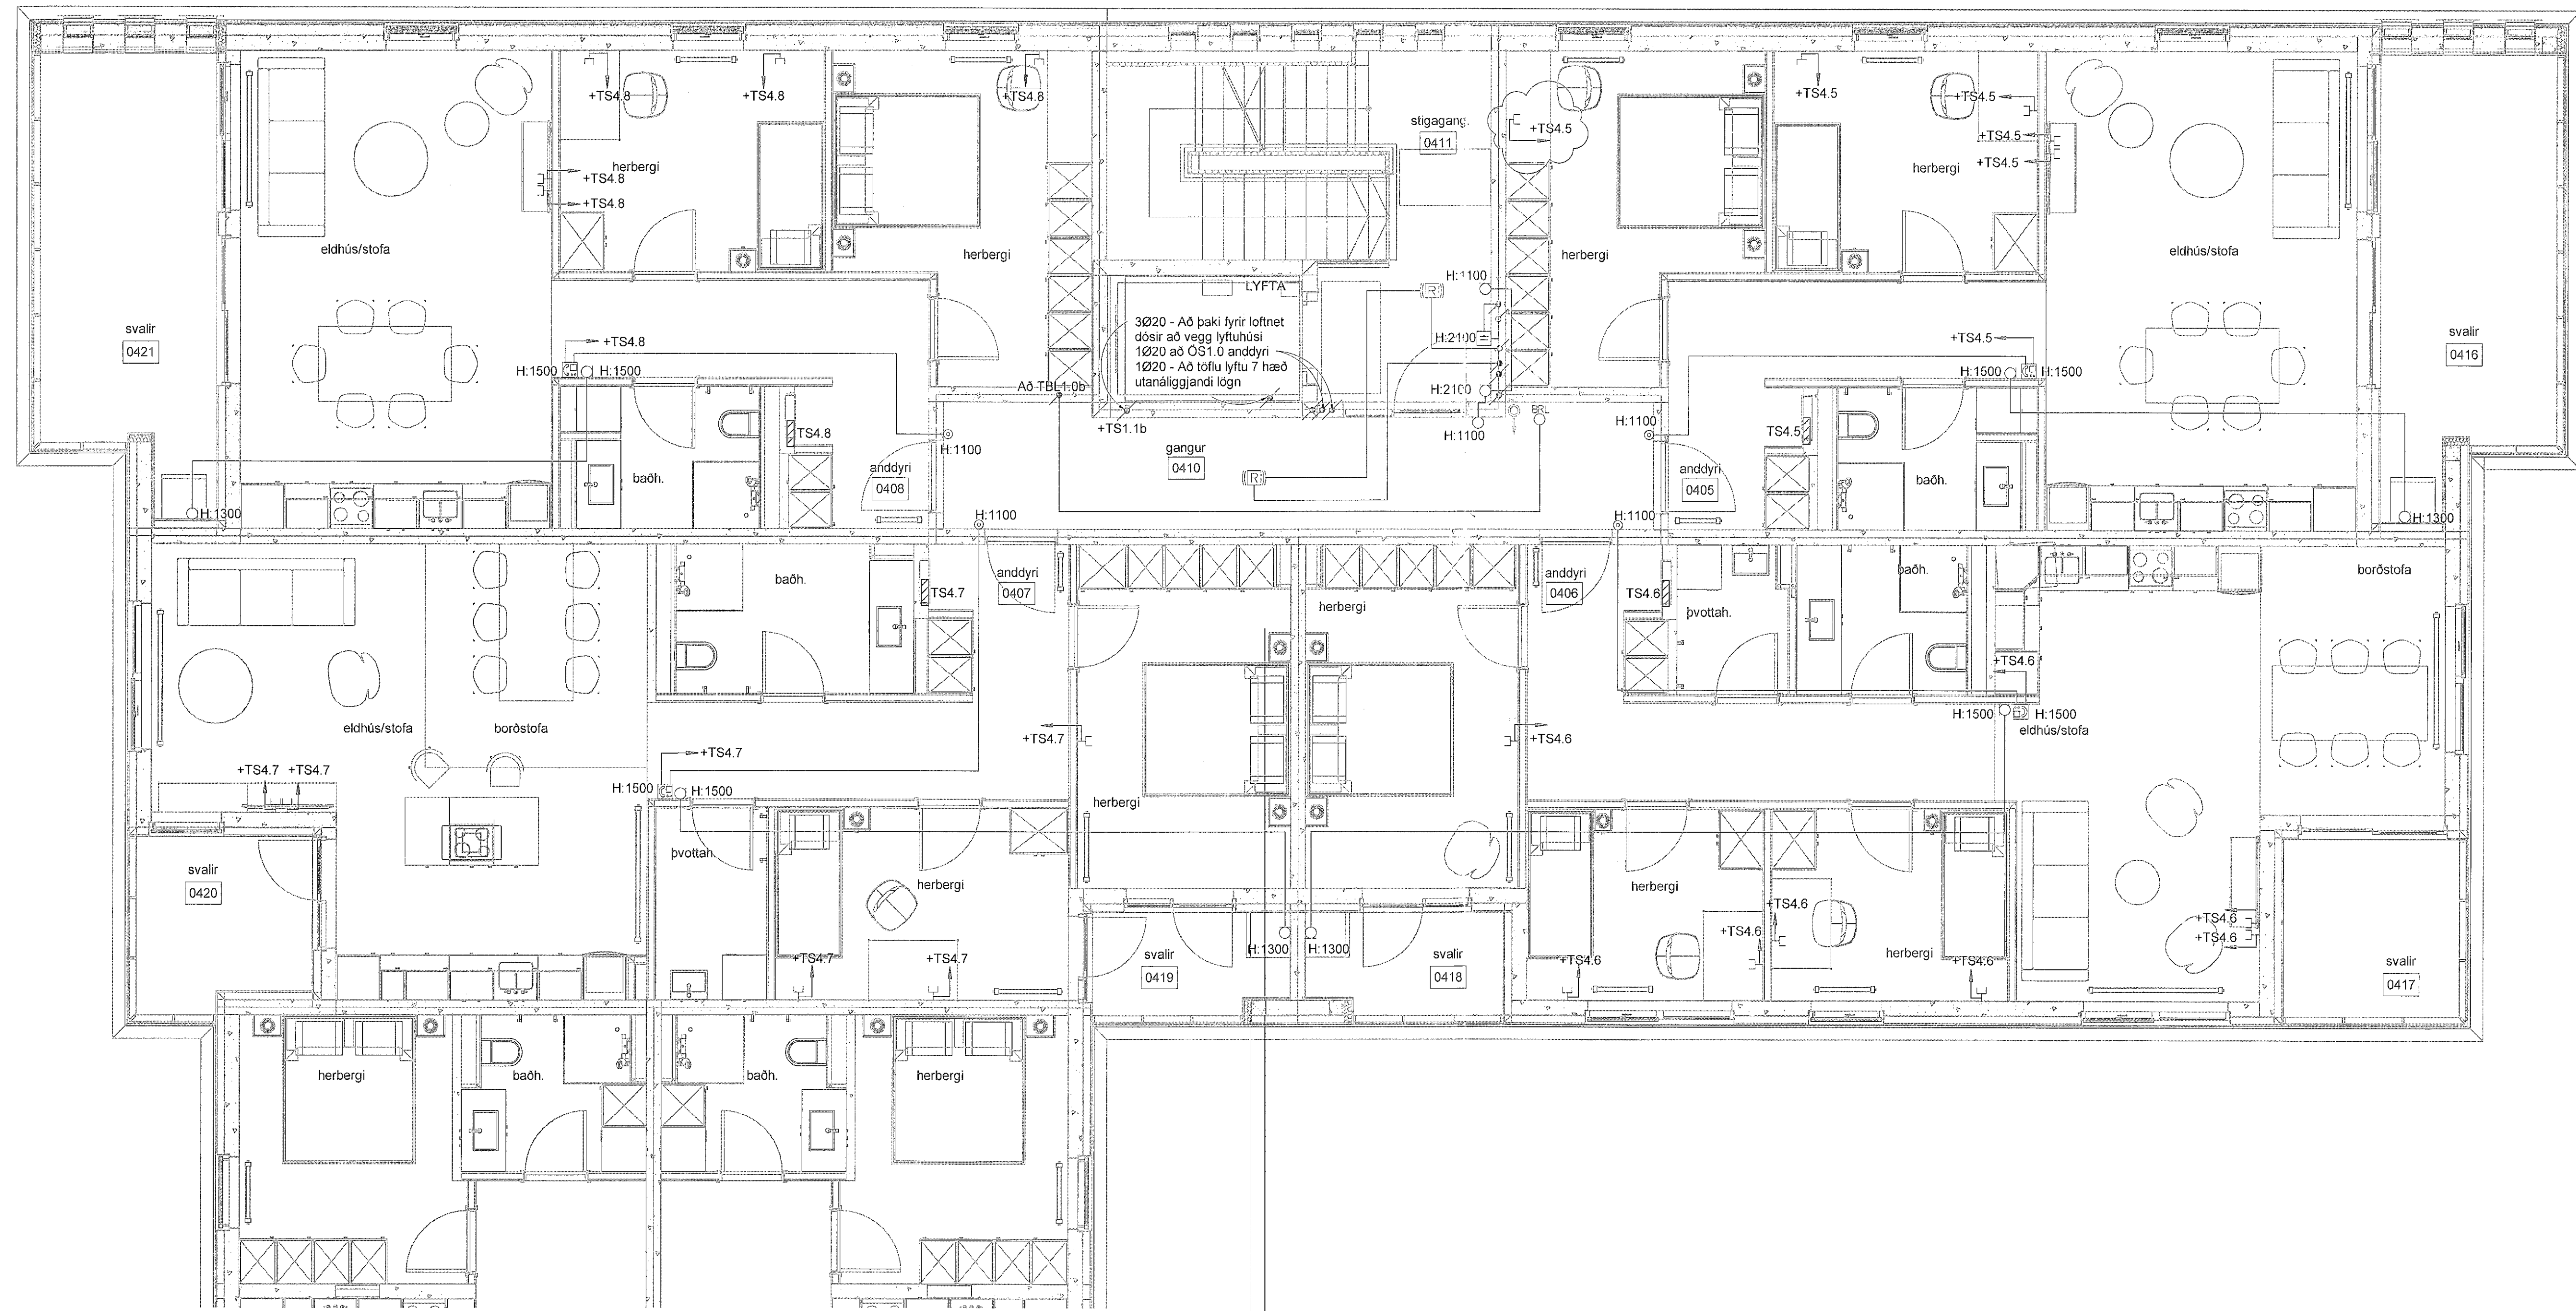

Hringhamar 13-15  
221 Hafnarfjörður

Rafkerfi  
Smáspenna  
4.hæð, hluti 1

TEKNIÐMÆR	BLAÐSTÆRÐ	HANNAÐ	GES/ÞVMM
9354-001	A1	TEKNAÐ	LRR
04_3_30_11		YFIRFARÐ	Art
DAGS.	MÆLIKVAÐI		ÚTGÁFA
01.09.2022			C

Ógáskilmer og dagsetning aðalupplýsinga: Frumútgáfa 12.04.2022  
Höfundur: Gunnar Egill Sveinsson kt. 220461-5569  
Höfundarstjóri: Haraldur Ingvarsson kt. 030956-3389

