



Útg.	Dags.	Skýring	Braf:	Yfirf.
A	01.09.2022	Verkleikning	GES	Art
B	09.11.2022	Teikning upptæð	GES	Art
C	03.02.2023	Teikning upptæð	GES	Art

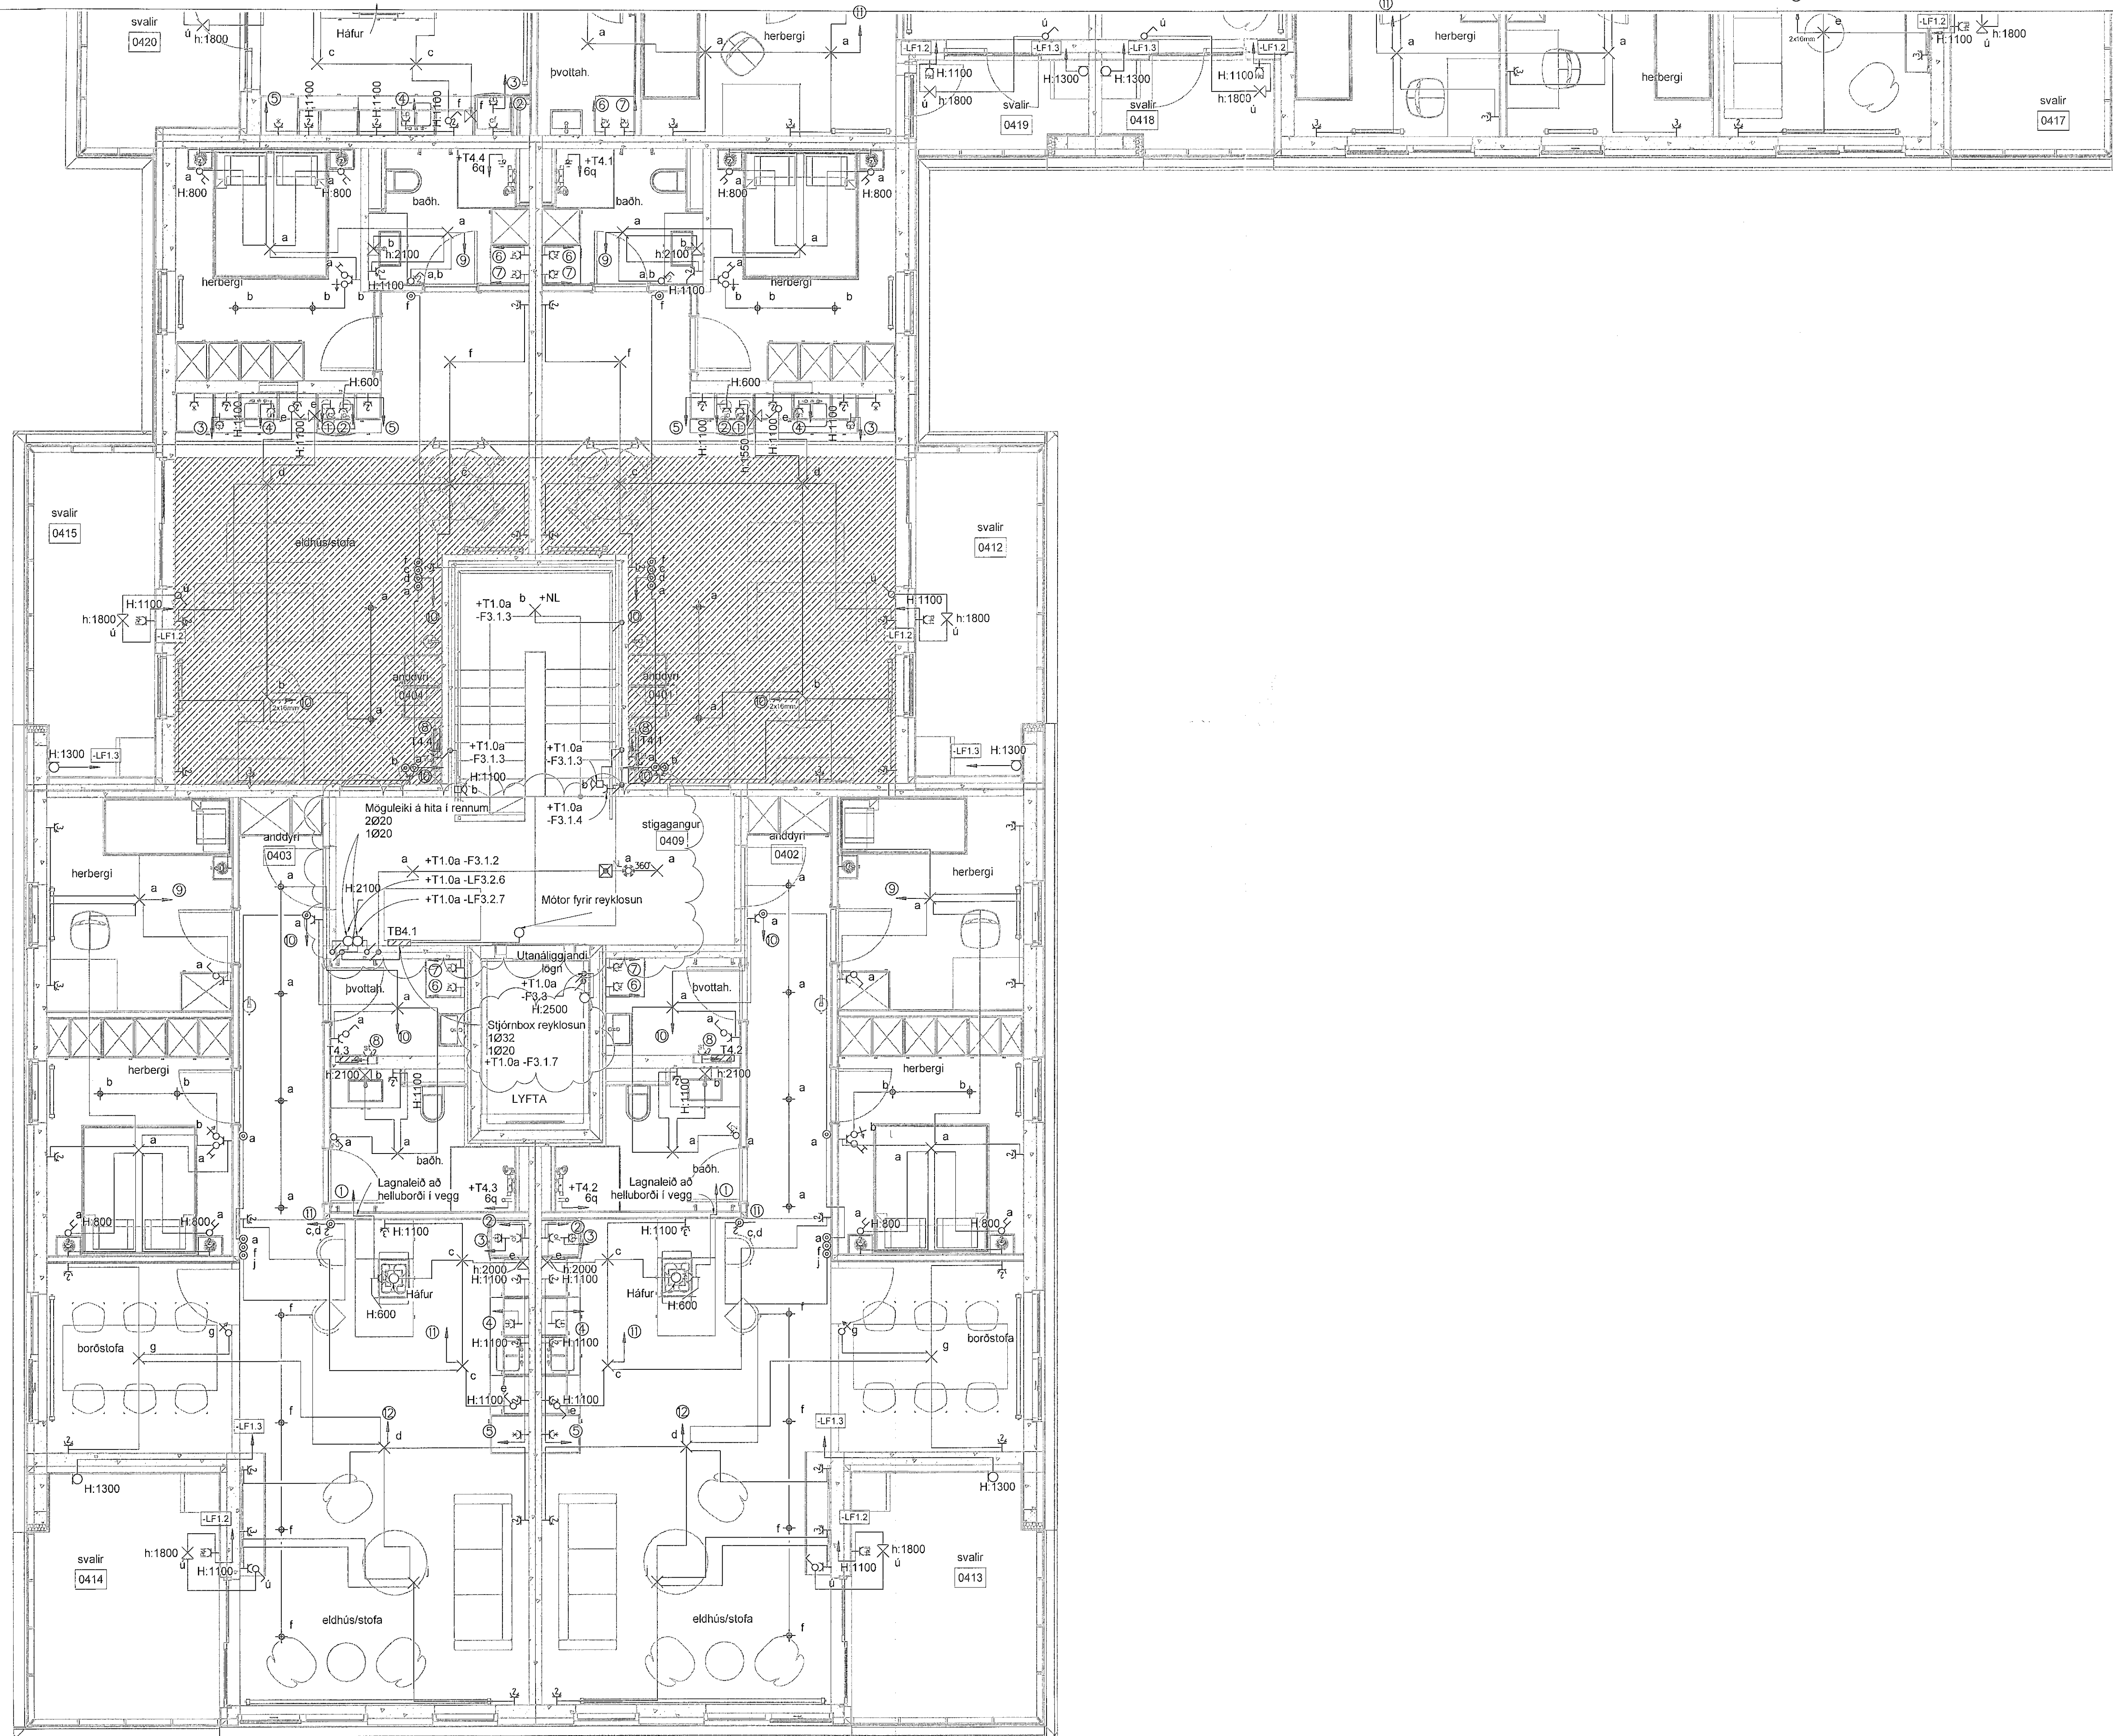

Skýringar á greinamerkingum íbúða

- | Nr. | Grein | Tæki |
|-------|----------|------------------------|
| ① | -F1.1.1 | Helluborð |
| ② | -F1.1.2 | Bakaröfn |
| ③ | -F1.1.3 | Orbylgjuöfn |
| ④ | -F1.1.4 | Uppþvottavél |
| ⑤ | -F1.1.5 | Tenglar eldhúsi |
| ⑥ | -F1.1.6 | Þvottavél |
| ⑦ | -F1.1.7 | Þurrkari |
| ⑧ | -F1.1.8 | Búnaður smáspennutóflu |
| ⑨ | -F1.1.9 | Ljós og tenglar |
| ⑩ | -F1.1.10 | Ljós og tenglar |
| ⑪ | -F1.1.11 | Ljós og tenglar |
| ⑫ | -F1.1.12 | Ljós og tenglar |
| LF1.2 | -LF1.2 | Útljós og útlitengill |
| LF1.3 | -LF1.3 | Loftræsikerfi íbúðar |

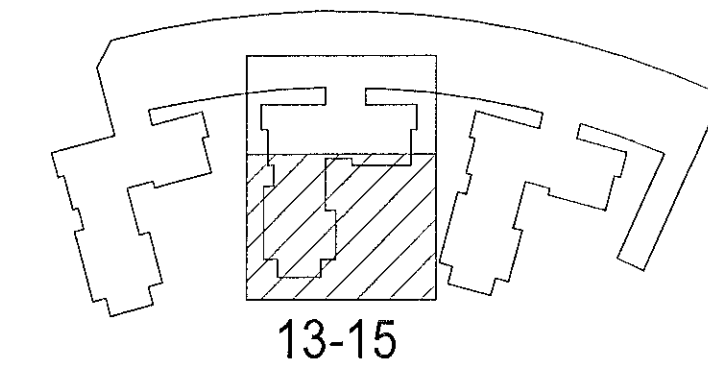

Hringhamar 13-15
221 Hafnarfjörður

Rafkerfi
Almennar raflagnir, ljós og tenglar
4.hæð, hluti 2

TEIKNINGMER	BLAÐSTAFUR	HANNAÐ	GES/ÞWM
9354-001	A1	TEIKNAD	LRR
04_3_16_12		YFIRFARIR	Art
DAGS	MELKVARÐI	UTGAFA	
01.09.2022	1 : 50	C	

