
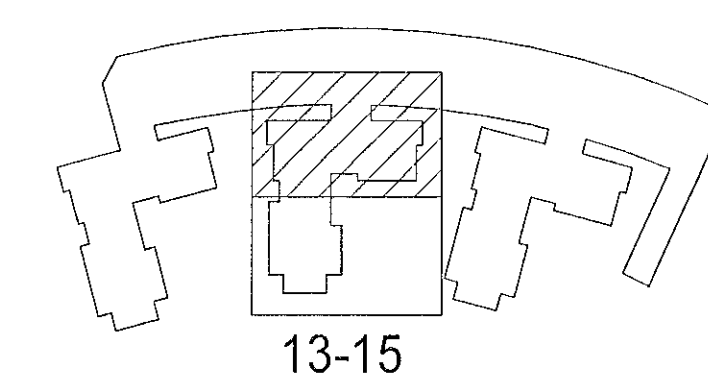


Útg.	Dags.	Skýring	Br.alf.	Yfirf.
A	01.09.2022	Verktækning	GES	Arf
B	07.10.2022	Teikning uppfærð	GES	Arf
C	17.10.2022	Teikning uppfærð	GES	Arf

Vesab 17.10.2022 08:25:29

Úprentur: 01.09.2022

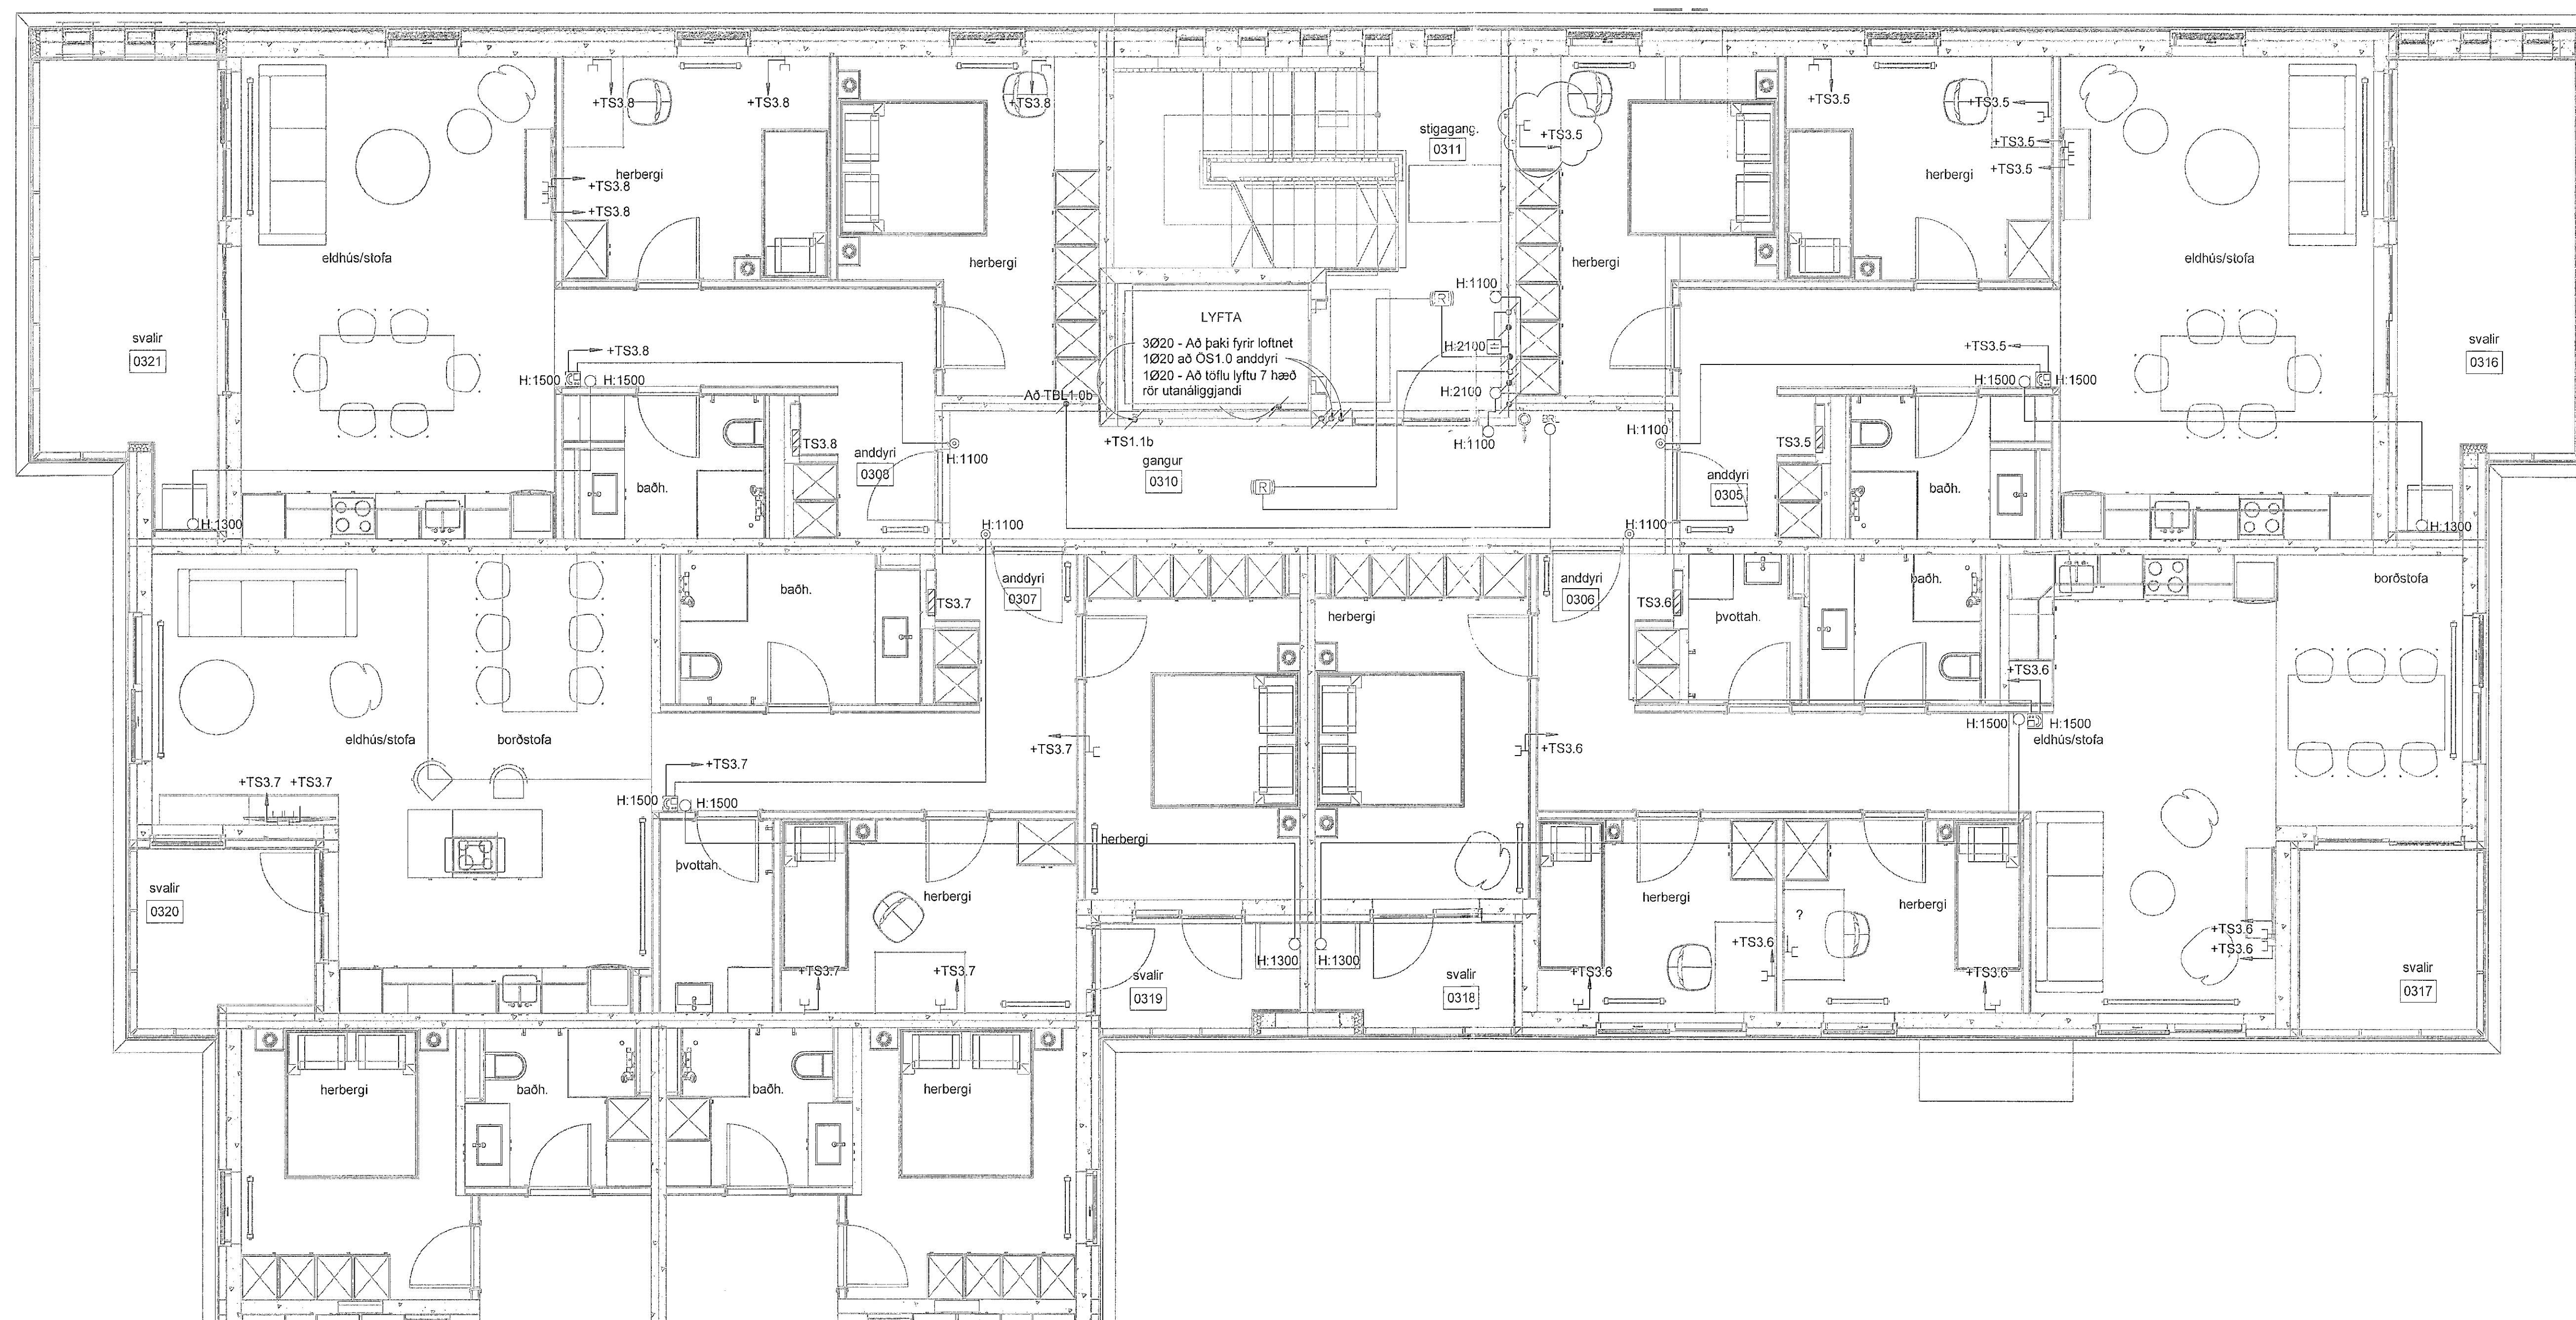


Hringhamar 13-15
221 Hafnarfjörður

Rafkerfi
Smáspenna
3.hæð, hluti 1

TEIKNUNUMÉR	ELASTÆRÐ	HANNAÐ	GES/ÞVMM
9354-001	A1	TEKNAÐ: LRR	
03_3_30_11		YFIRFARÐ: Arf	
DAGS.	MELKVÆRÐ	ÚTGAFA	
01.09.2022	1 : 50	C	

Útgáfuárið og útgáfingaráttindi: Frumútgáfa 12.04.2022
Höfundur: Gunnar Egill Sveinsson kt. 220461-5569
Höfnunastjórn: Haraldur Ingvarsson kt. 030956-3389

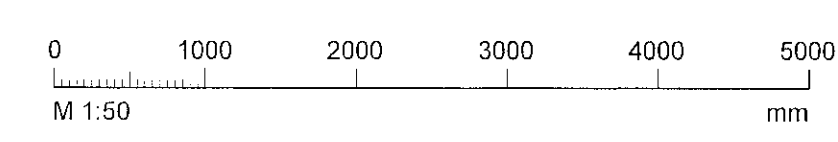

Gunnar Egill Sveinsson
Haraldur Ingvarsson