
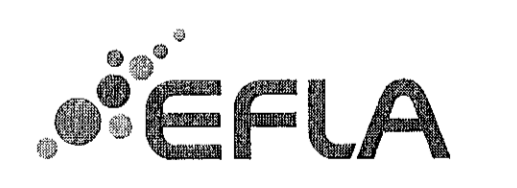
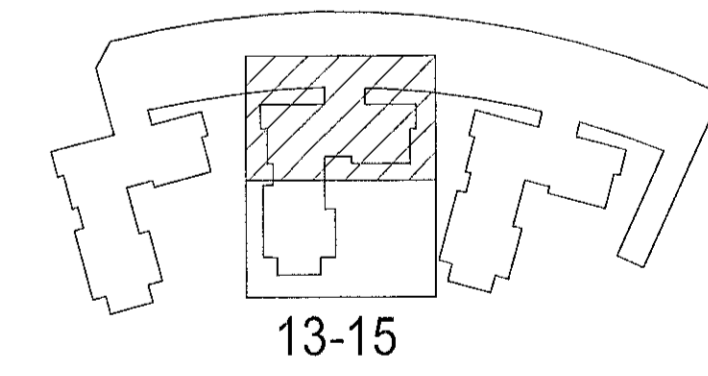


Úg.	Dags.	Skýring	Bráf: Yfirf.
A	01.09.2022	Vorkönnun	GES Art
B	07.10.2022	Tekning uppfærð	GES Art

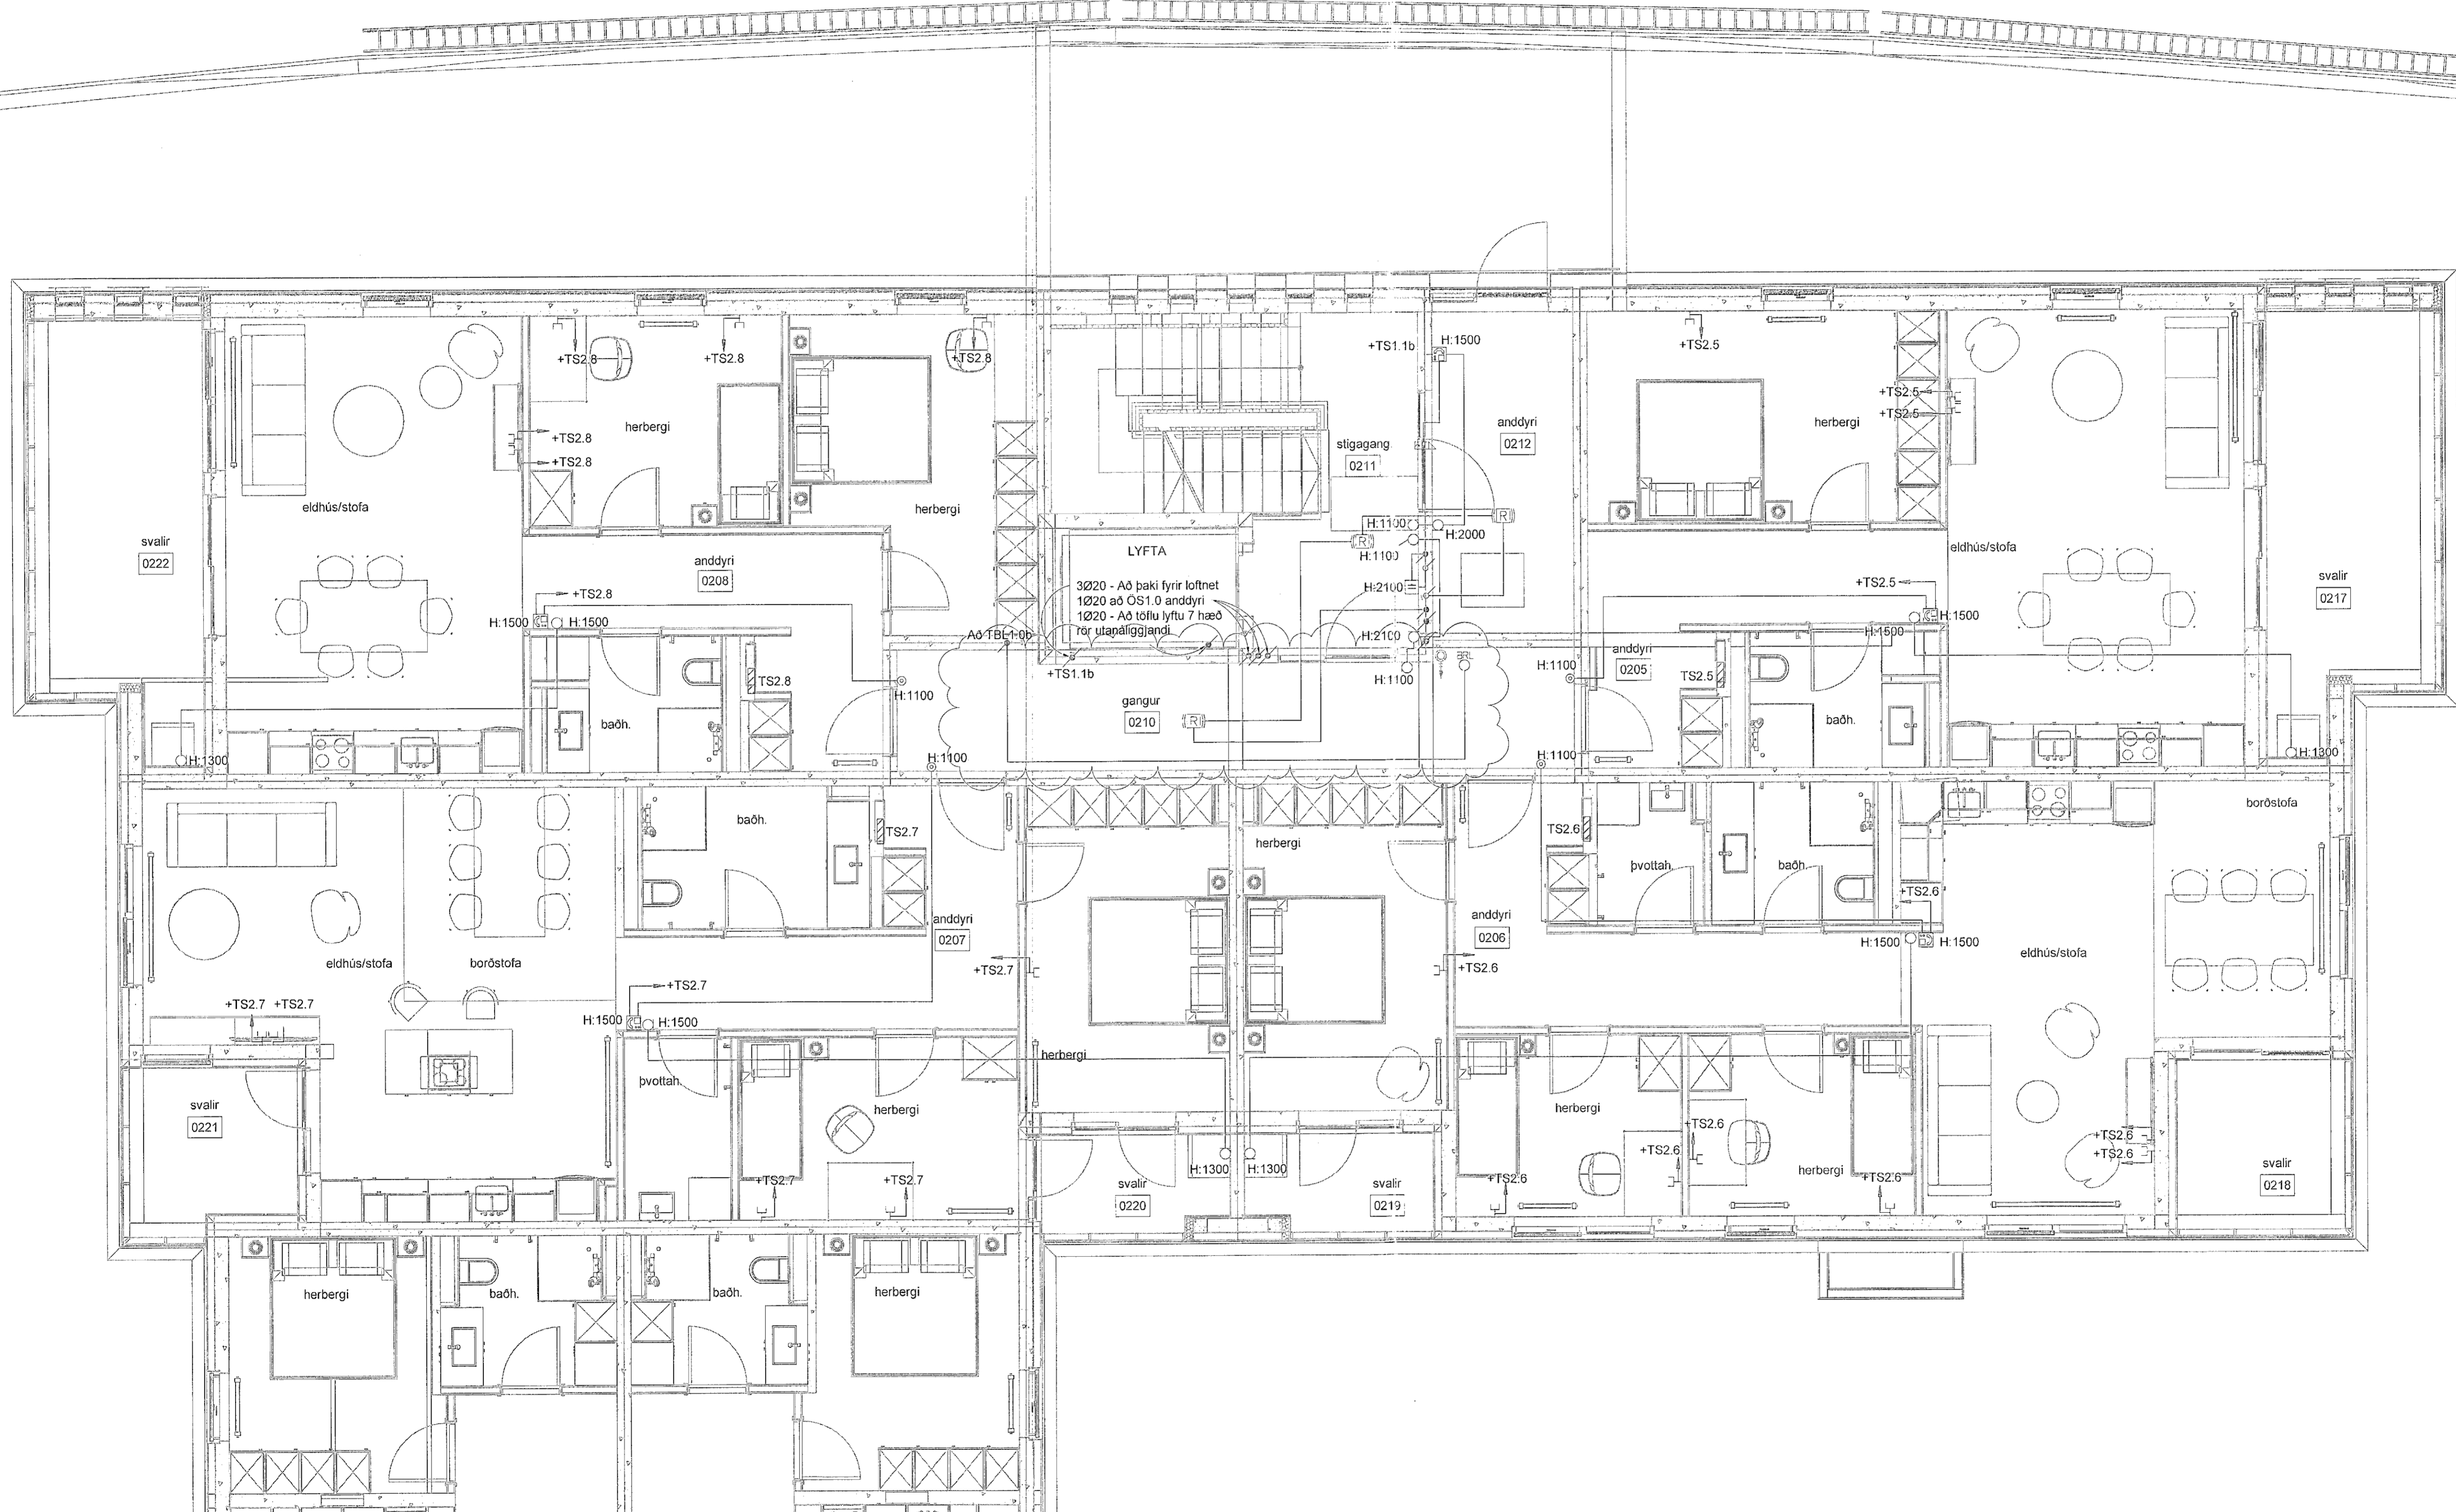

Hringhamar 13-15
221 Hafnarfjörður

Rafkerfi
Smáspenna
2. hæð, hluti 1

TEKNIKNUMER	BLAÐSTJÓRN	HANNAÐ	GES/ÞWM
9354-001	A1	TEKNAÐ: LRR	
02_3_30_11		YFRIFAR: Art	
DAGS.	MÆLIKVARÐI	ÚTGÁFA	
01.09.2022	1:50	B	

Úgálfundir og dagsetning ábláuppráttar: Frumútgáfa 12.04.2022
Höfundur: Gunnar Egill Sveinsson kt. 220461-9509
Höfundarstjóri: Haraldur Ingvarsson kt. 030956-3389

