
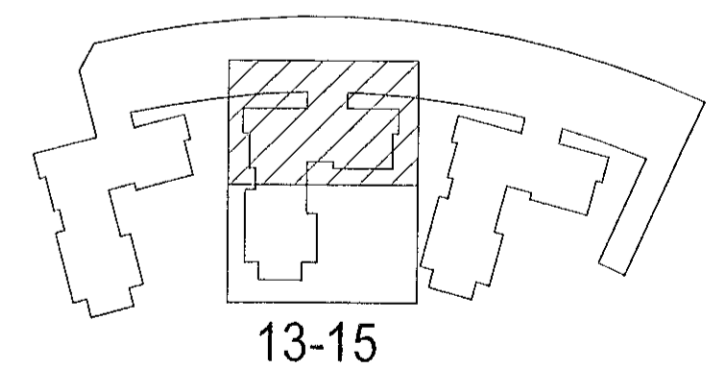


Vísad: 7.10.2022 08:16:14 Öpnum: 01.09.2022


Útg.	Dags.	Skýring	Br. af: Yfirl.
A	01.09.2022	Verkleikning	GES / Ari
B	07.10.2022	Tekning upplærd	GES / Ari

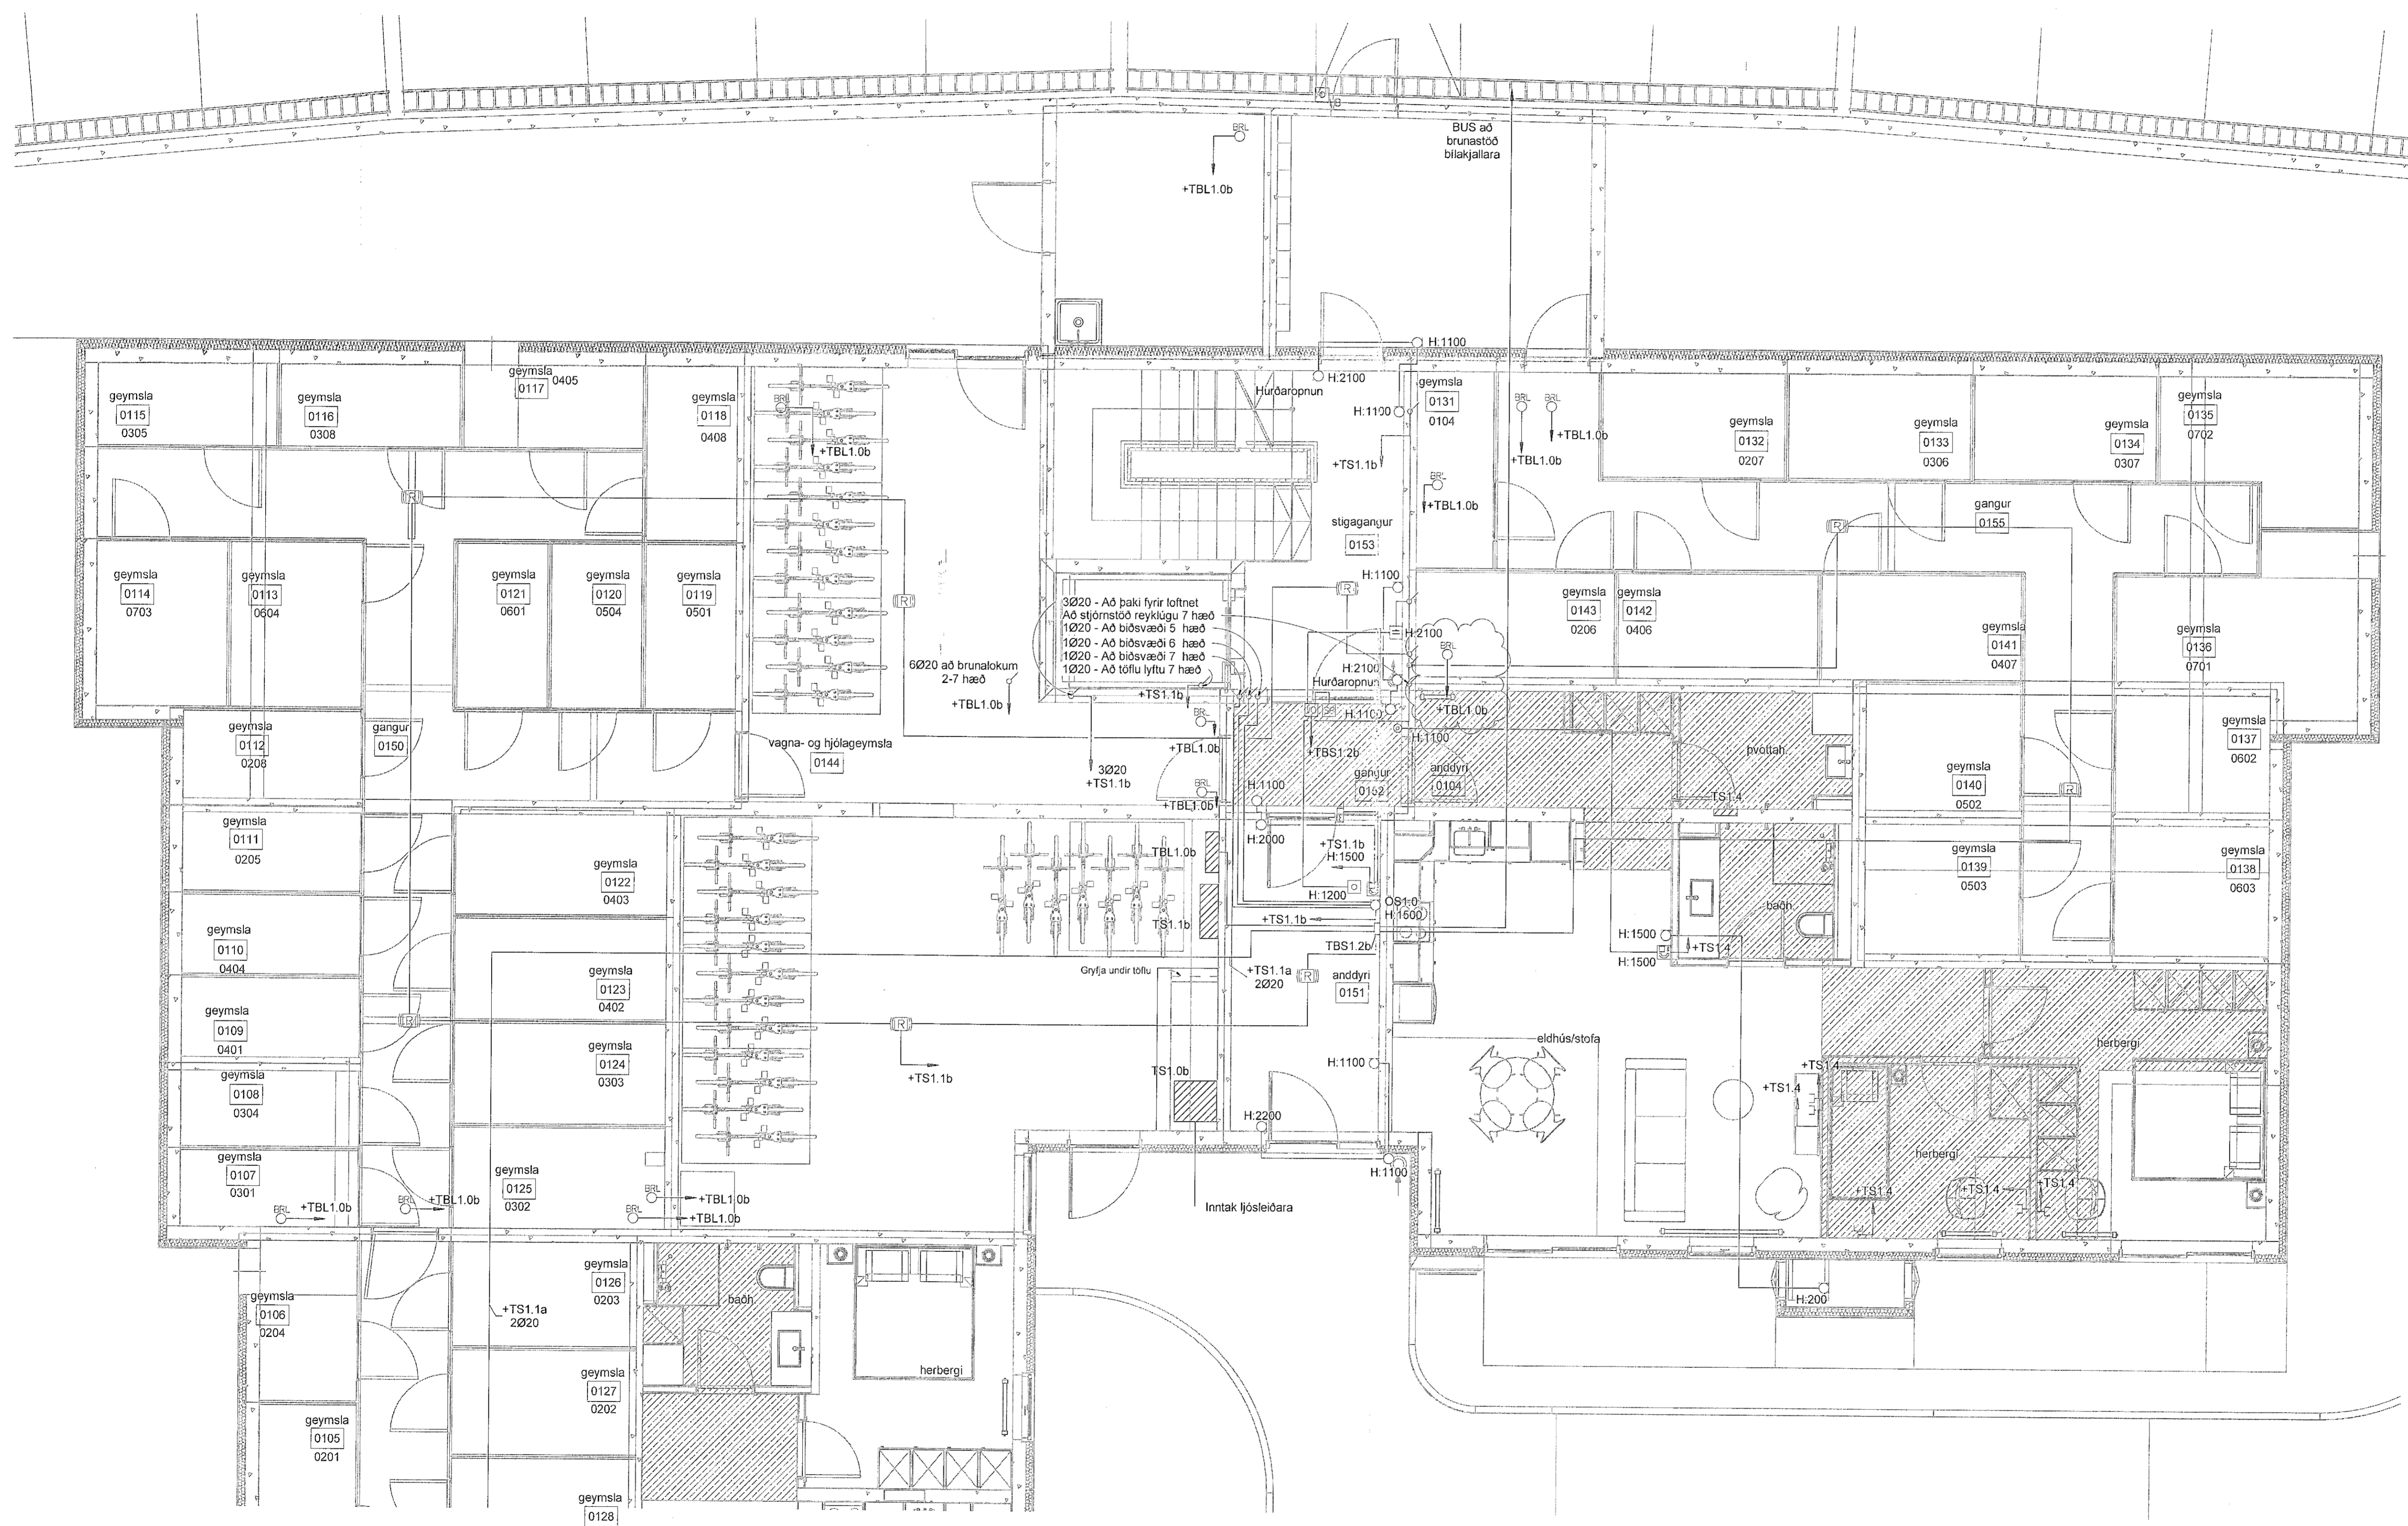

Hringhamar 13-15
221 Hafnarfjörður

Rafkerfi
Smáspenna
0.hæð, hluti 1

TEKNIKNÚMUR	BLAÐSTAFUR	HANNAÐ	GESPWM
9354-001	A1	TEKNAÐ	LRR
00_3_30_11		YFIRFARIR	Ari
DAGS	MÆLKVARI	UTGÁFA	
01.09.2022	1 : 50		B

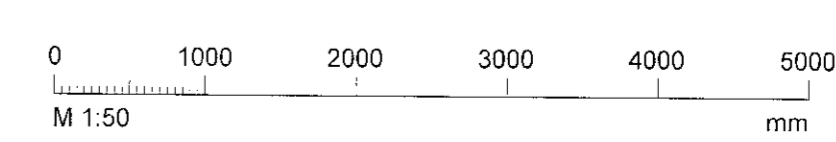

Útgáfunúmer og dagsetning aðalútgáfu: Frumútgáfa 12.04.2022
Höfundur: Gunnar Egill Sverrisson kt. 220461-5569
Hönnuðarstífi: Haraldur Ingvarsson kt. 030956-3389