

MA4SL 2


ÁRITUN BYGGINGARFULLTRÓA

Samþykkt þann
16. des. 2021
f.h. byggingarfulltróans í Hafnarfirði
Hjálmar A. Jónsson
HWA S

ÁRITUN HÖNNUNARSTJÓRA 30. Nóv. 2021

- ALMENNAR SKÝRINGAR:
- SJÁ FLEIRI ALMENNAR SKÝRINGAR Á TEKNINGU-0000
 - ÖLL MÁL ERU Í MILLIMETURM, EN KÓTAR ERU Í METRUM
 - JÁRNABENDING PLÖTU ER SKILGREIND GRUNNBENDING, SEM SKAL LEGGJA YFIR ALLA PLÖTUNA, AUK VIÐBÓTAR-BENDINGAR SEM ER SÉRSTAKLEGA SKILGREIND Á GRUNNMÝND
 - EF STAÐSETNING JÁRNABENDINGAR Í PLÖTU ER EKKI MÁLSETT Á GRUNNMÝND SKAL MIÐA VIÐ AD HÚN SÉ MIÐJUSETT YFIR ÁSETU (VEGG EDA SÚLU) EDA MITT Á MILLI ÁSETA
 - GRUNNBENDING VEGGJA SKAL ALMENNT VERA EFTIRFARANDI NEMA ANNAD SÉ SYNT Á SNÍÐUM:
 - 180mm PYKKIR VEGGIR: K10c/c200 TVÖFÖLD GRIND LÁRÉTT BENDING: K10c/c250 TVÖFÖLD GRIND
 - 150mm PYKKIR VEGGIR: K10c/c200 EINFÖLD GRIND LÁRÉTT BENDING: K10c/c250 EINFÖLD GRIND
 - SJÁ GATAPLAN FRÁ NNE FYRIR GÖT Í VEGGI OG PLÖTUR

- TÁKN:
- 0,00 STEYPUKÓTI OFAN Á PLÖTU
 - t=200 PYKKT Á STEYPTRI PLÖTU
 - JÁRNABENDING Í NEDRI BRÚN PLÖTU
 - - - JÁRNABENDING Í EFRI BRÚN PLÖTU
 - JÁRNABENDING NÆST YFIRBORDUM LIGGUR Í ÞESSA STEFNU (RÁÐBANDI STEFNA BENDINGAR)
 - # HORN BENDING TIL VIÐBÓTAR VIÐ GRUNNBENDINGU Í EFRI BRÚN - 4+4 K10c/c200 L=2400

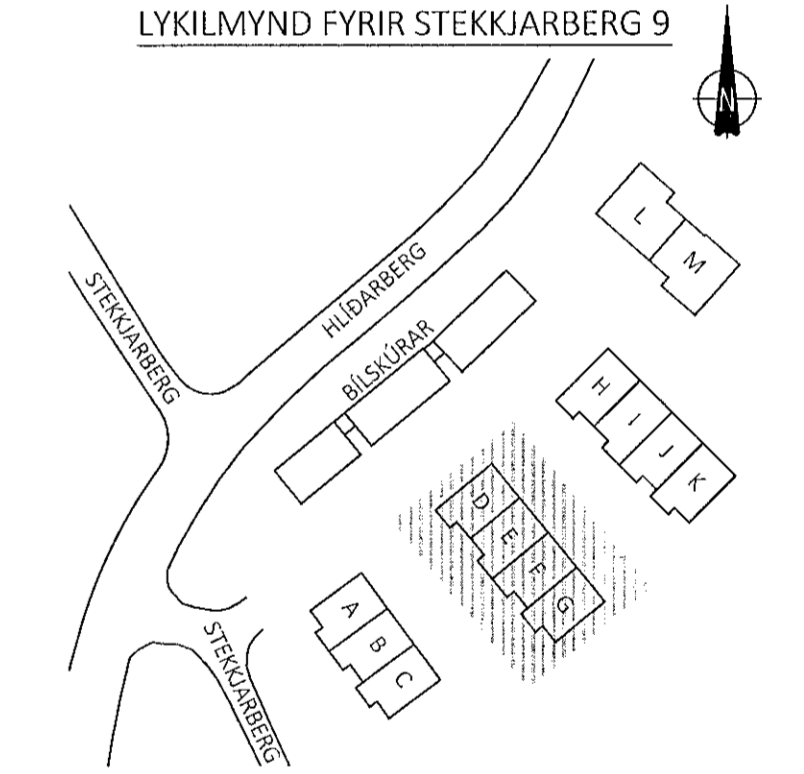

B 25.11.2021 SJÁ SKÝ FYRIR BREYTINGAR
A 30.01.2020 TEXTA UM GRUNNBENDINGU VEGGJA BREYTT
ÚTIG. DAGS. SKÝRING

**STEEKJARBERG 9
HAFNARFJÖRÐUR**


**BURÐAVIRKI
PLATA YFIR 1. HÆÐ - HÚS D TIL G
GRUNNMÝND**

SAMÞYKKT: KENNITALA:
Hrund Þinarselthi 070070-1149

DAGS. ÚTGÁFU: 09.12.2019 HÖNNUNUR: HE
DAGS. BREYTT: 25.11.2021 YFIRFARID AF: ES
MÆLKIVARÐI: 1:50

HANNA 18025 1102 B
VERKFRÆÐISTOFA VERKNR. NÚMER ÚTG.
ÁRMÚLA 4-6 108, REYKJAVÍK KT. 631216-0480 Sími: 771-5252
hannaverki.is hrund@hannaverki.is

GRUNNMÝND PLÖTU YFIR 1. HÆÐ - HÚS D TIL G - M1:50

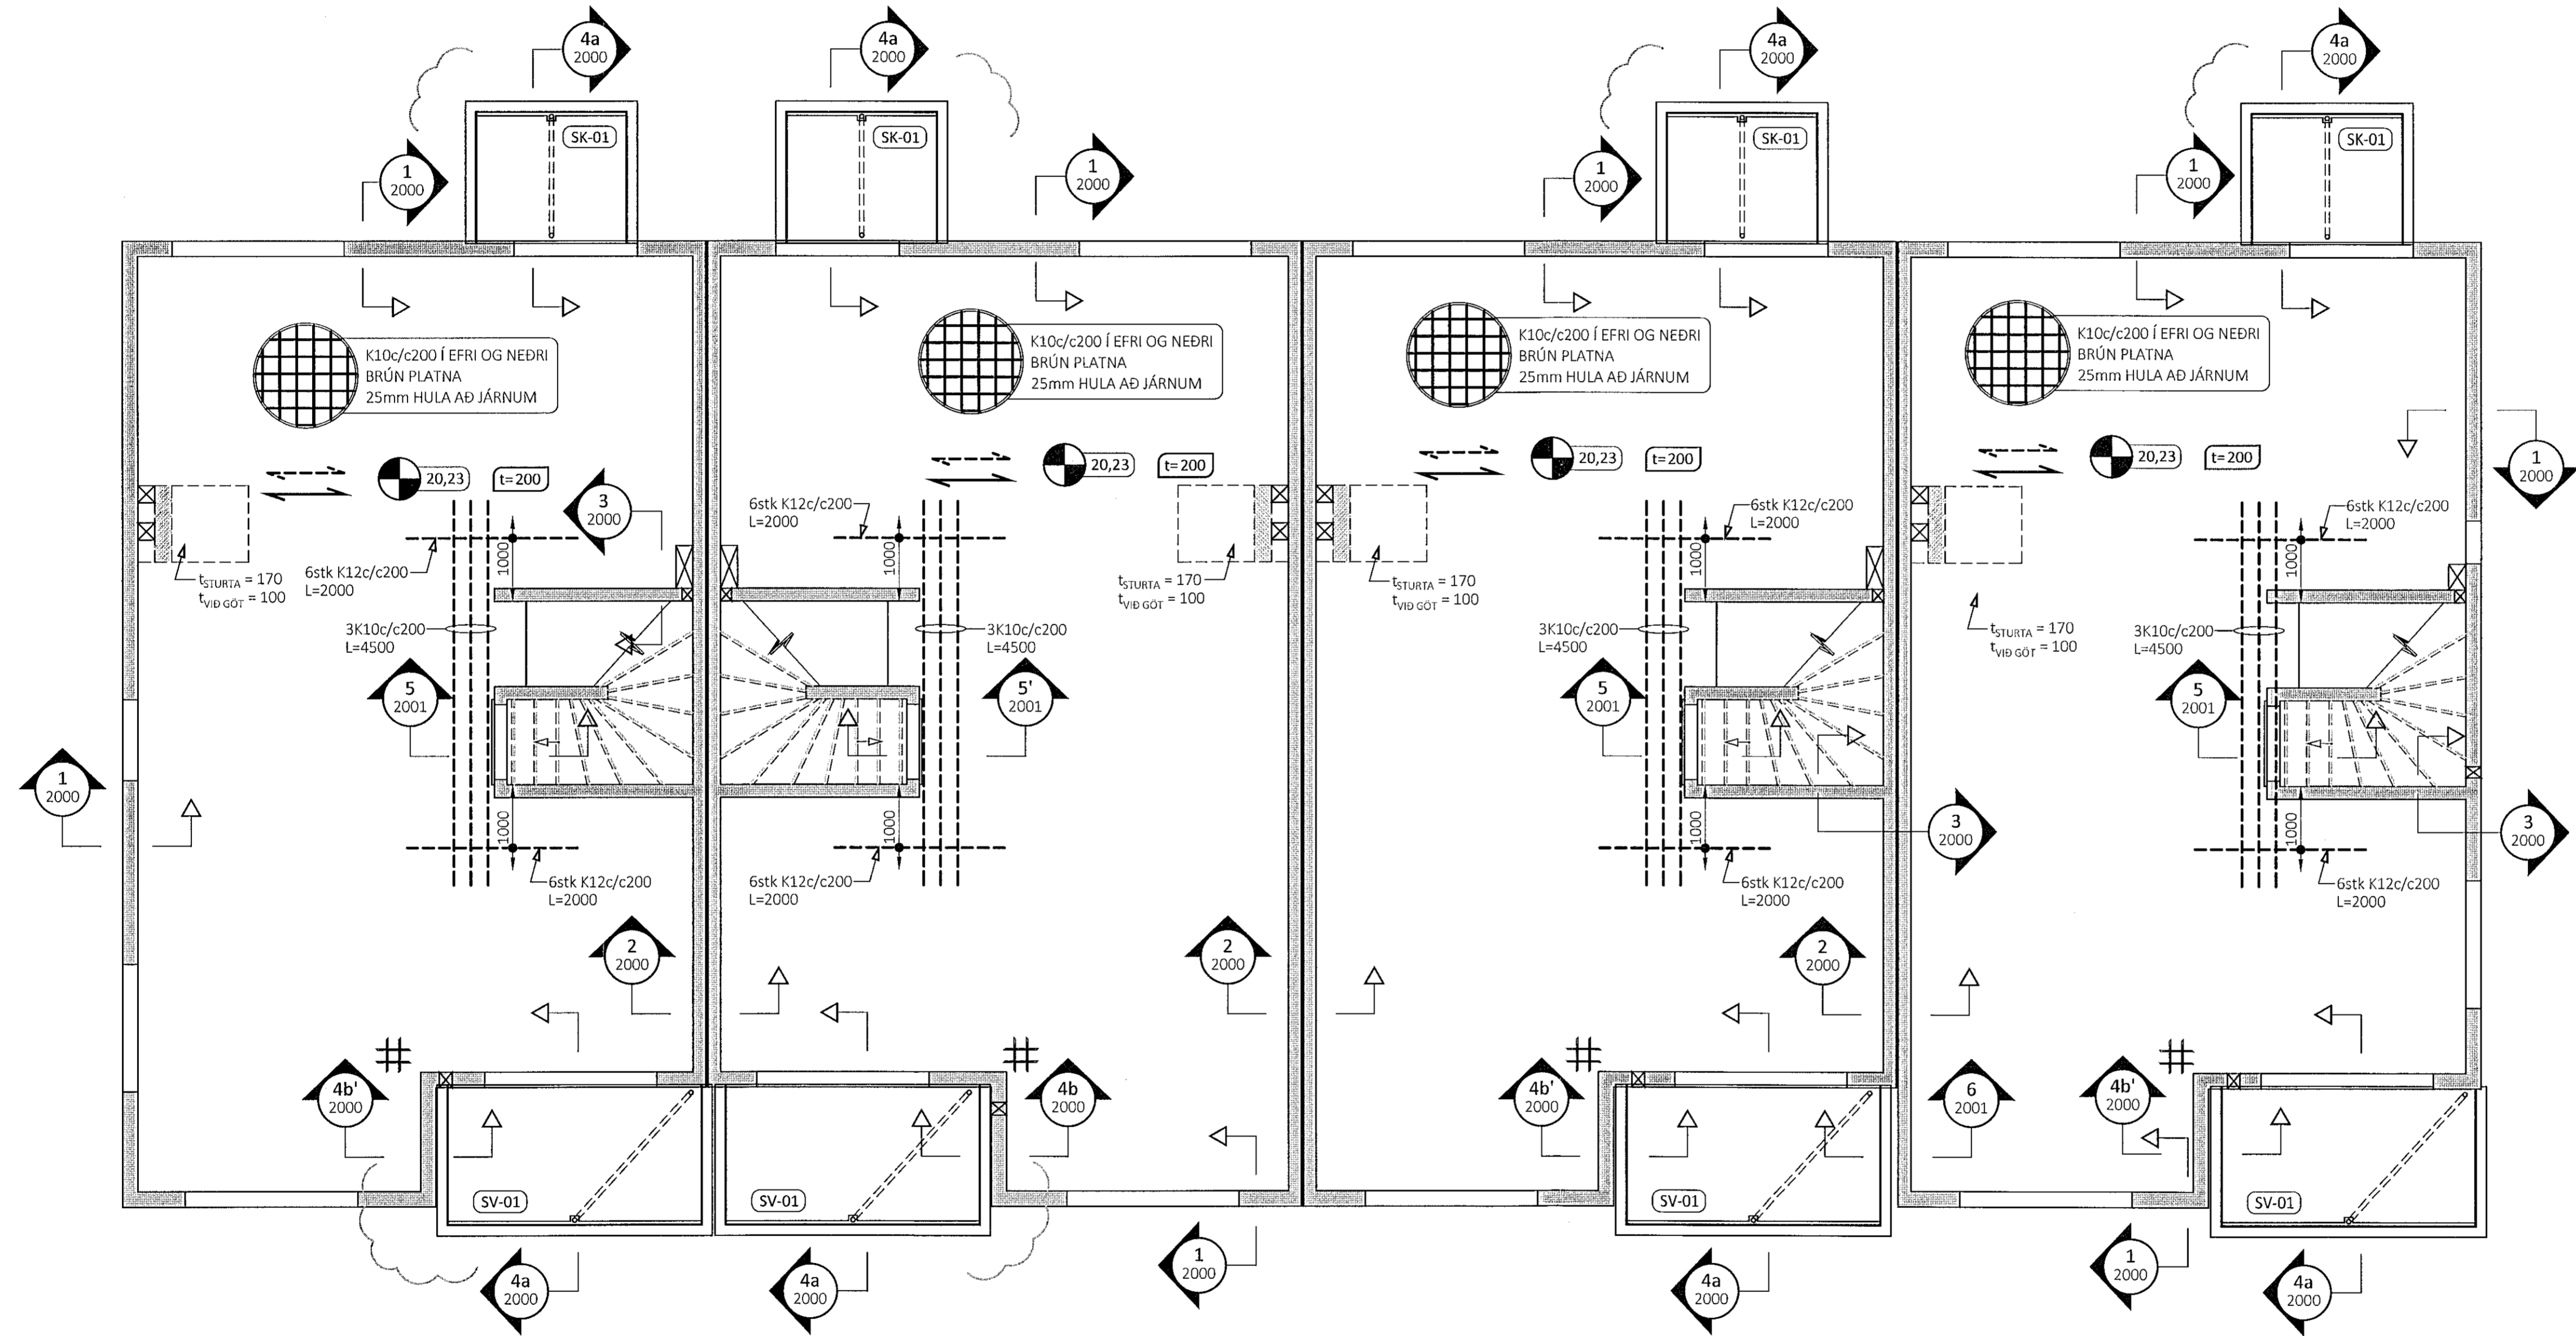

ALMENNT DEILI Í PLÖTUPYNNINGU Í STURTKLEFUM

