

mittsk 2

ÞAKPLÖTUR:
ÞAKPLÖTUR ERU HANNAÐAR FYRIR
ÁLAGI FRÁ TORFI UPPÁ 300kg/m²

ÁRITUN BYGGINGARFULLTRÖA

Samþykkt þann
16. des. 2021
f.h. byggingarfulltrúans í Hafnarföru
Hjálmar A. Jónsson
H A S

30. Nóv. 2021
f.h. Jónína Þ. Jónsdóttir



ÁRITUN HÖNNUNARSTJÓRA

ALMENNAR SKÝRINGAR:

- SJÁ FLEIRI ALMENNAR SKÝRINGAR Á TEKNINGU 0000
- ÖLL MÁL ERU Í MILLIMETURM, EN KÓTAR ERU Í METRUM
- JÁRNABENDING PLÖTU ER SKILGREIND GRUNNBENDING, SEM SKAL LEGGJÁ YFIR ALLA PLÖTUNA, AUK VIÐBÓTAR-BENDINGAR SEM ER SÉRSTAKLEGA SKILGREIND Á GRUNNMYND
- EF STAÐSETNING JÁRNABENDINGAR Í PLÖTU ER EKKI MÁLSETT Á GRUNNMYND SKAL MÍÐA VIÐ AD HUN SÉ MIÐJUSETT YFIR ÁSETU (VEGJ EDA SÚLU) EDA MIITT Á MILLU ÁSETA
- GRUNNBENDING VEGGJA SKAL ALMENNT VERA EFTIRFARANÐI NEMA ANNAD SÉ SÝNT Á SNÍÐUM:
 - 180mm ÞYKKIR VEGGIR:
 - LÖÐRÉTT BENDING: K10c/c200 TVÖFÖLD GRIND
 - LÁRÉTT BENDING: K10c/c250 TVÖFÖLD GRIND
 - 150mm ÞYKKIR VEGGIR:
 - LÖÐRÉTT BENDING: K10c/c200 EINFÖLD GRIND
 - LÁRÉTT BENDING: K10c/c250 EINFÖLD GRIND
- SJÁ GATAPLAN FRÁ NNE FYRIR GÖT Í VEGGI OG PLÖTUR

- TÁKN:
- 0,00 STEYPUKÓTI OFAN Á PLÖTU
 - t=200 ÞYKKT Á STEYPTRI PLÖTU
 - JÁRNABENDING Í NEDRI BRÚN PLÖTU
 - JÁRNABENDING Í EFRI BRÚN PLÖTU
 - JÁRNABENDING NÆST YFIRBORDUM LIGGUR Í ÞESSA STEFNU (RÁÐANÐI STEFNA BENDINGAR)
 - # HORNABENDING TIL VIÐBÓTAR VIÐ GRUNNBENDINGU Í EFRI BRÚN - 4+4 K10c/c200 L=2400

GRUNNMYND PLÖTU YFIR 2. HÆD (ÞAKPLATA) - HÚS D TIL G - M1:50

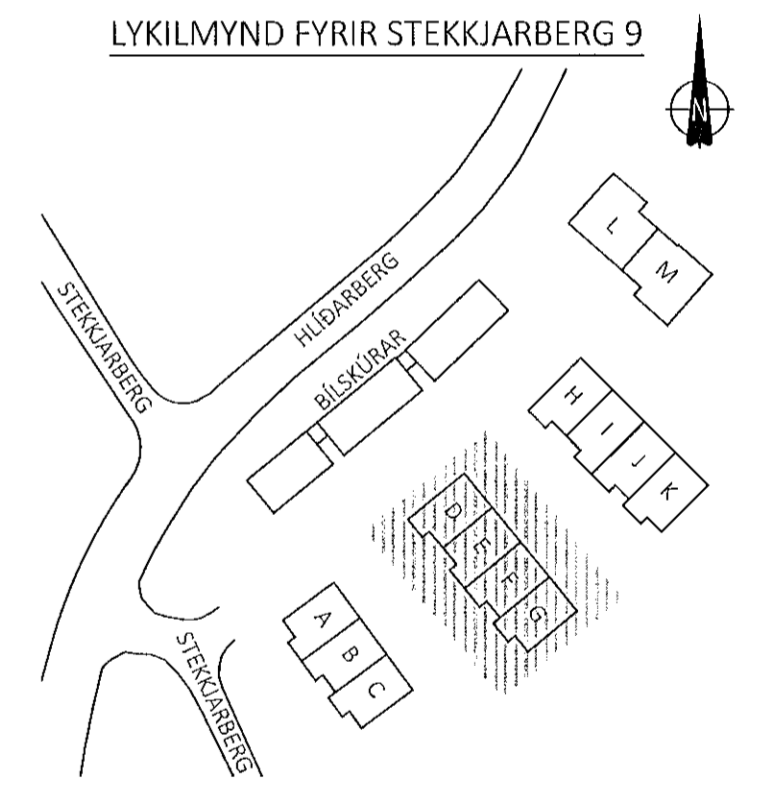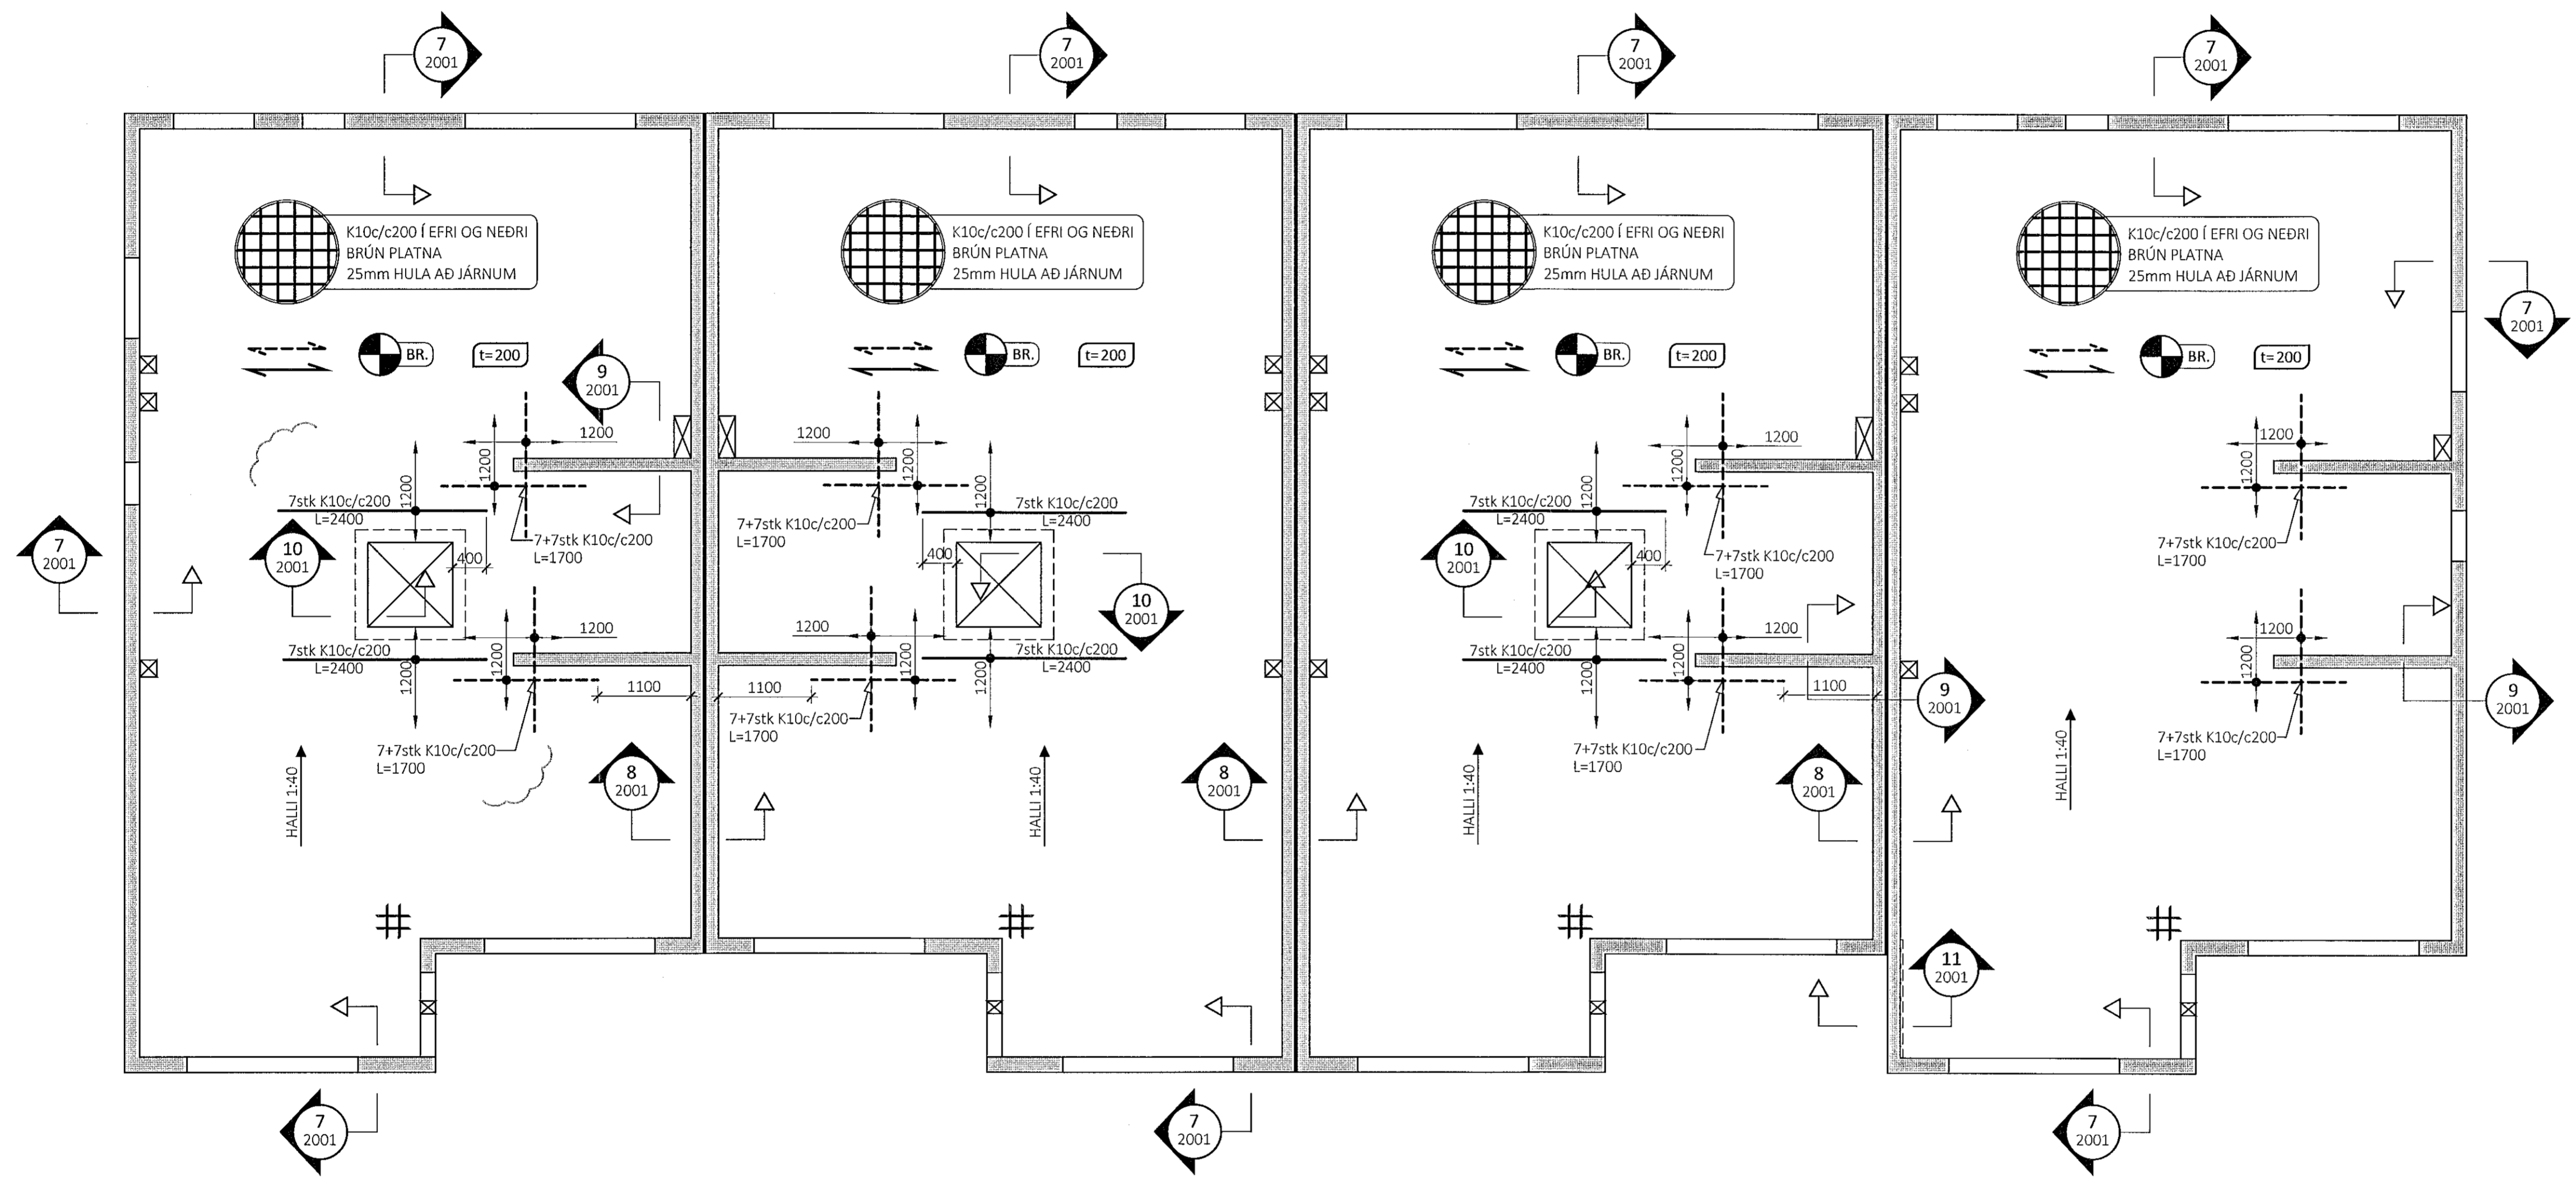

B 25.11.2021 ÞAKGLUGGUM BÆTT VIÐ
A 30.01.2020 TEXTA UM GRUNNBENDINGU VEGGJA BREYTT
ÚTGE. DAGS. SKÝRING

STEKKJARBERG 9
HAFNARFJÖRÐUR

BURÐAVIRKI
PLATA YFIR 2. HÆD - HÚS D TIL G
GRUNNMYND

SAMÞYKKT: KENNITALA:
Jónína Þ. Jónsdóttir 070970-4149

DAGS. ÚTGÁFU: 09.12.2019 HÖNNUÐUR: HE
DAGS. BREYTT: 25.11.2021 YFIRFARIB AF: ES
MÆLIKVARÐI: 1:50