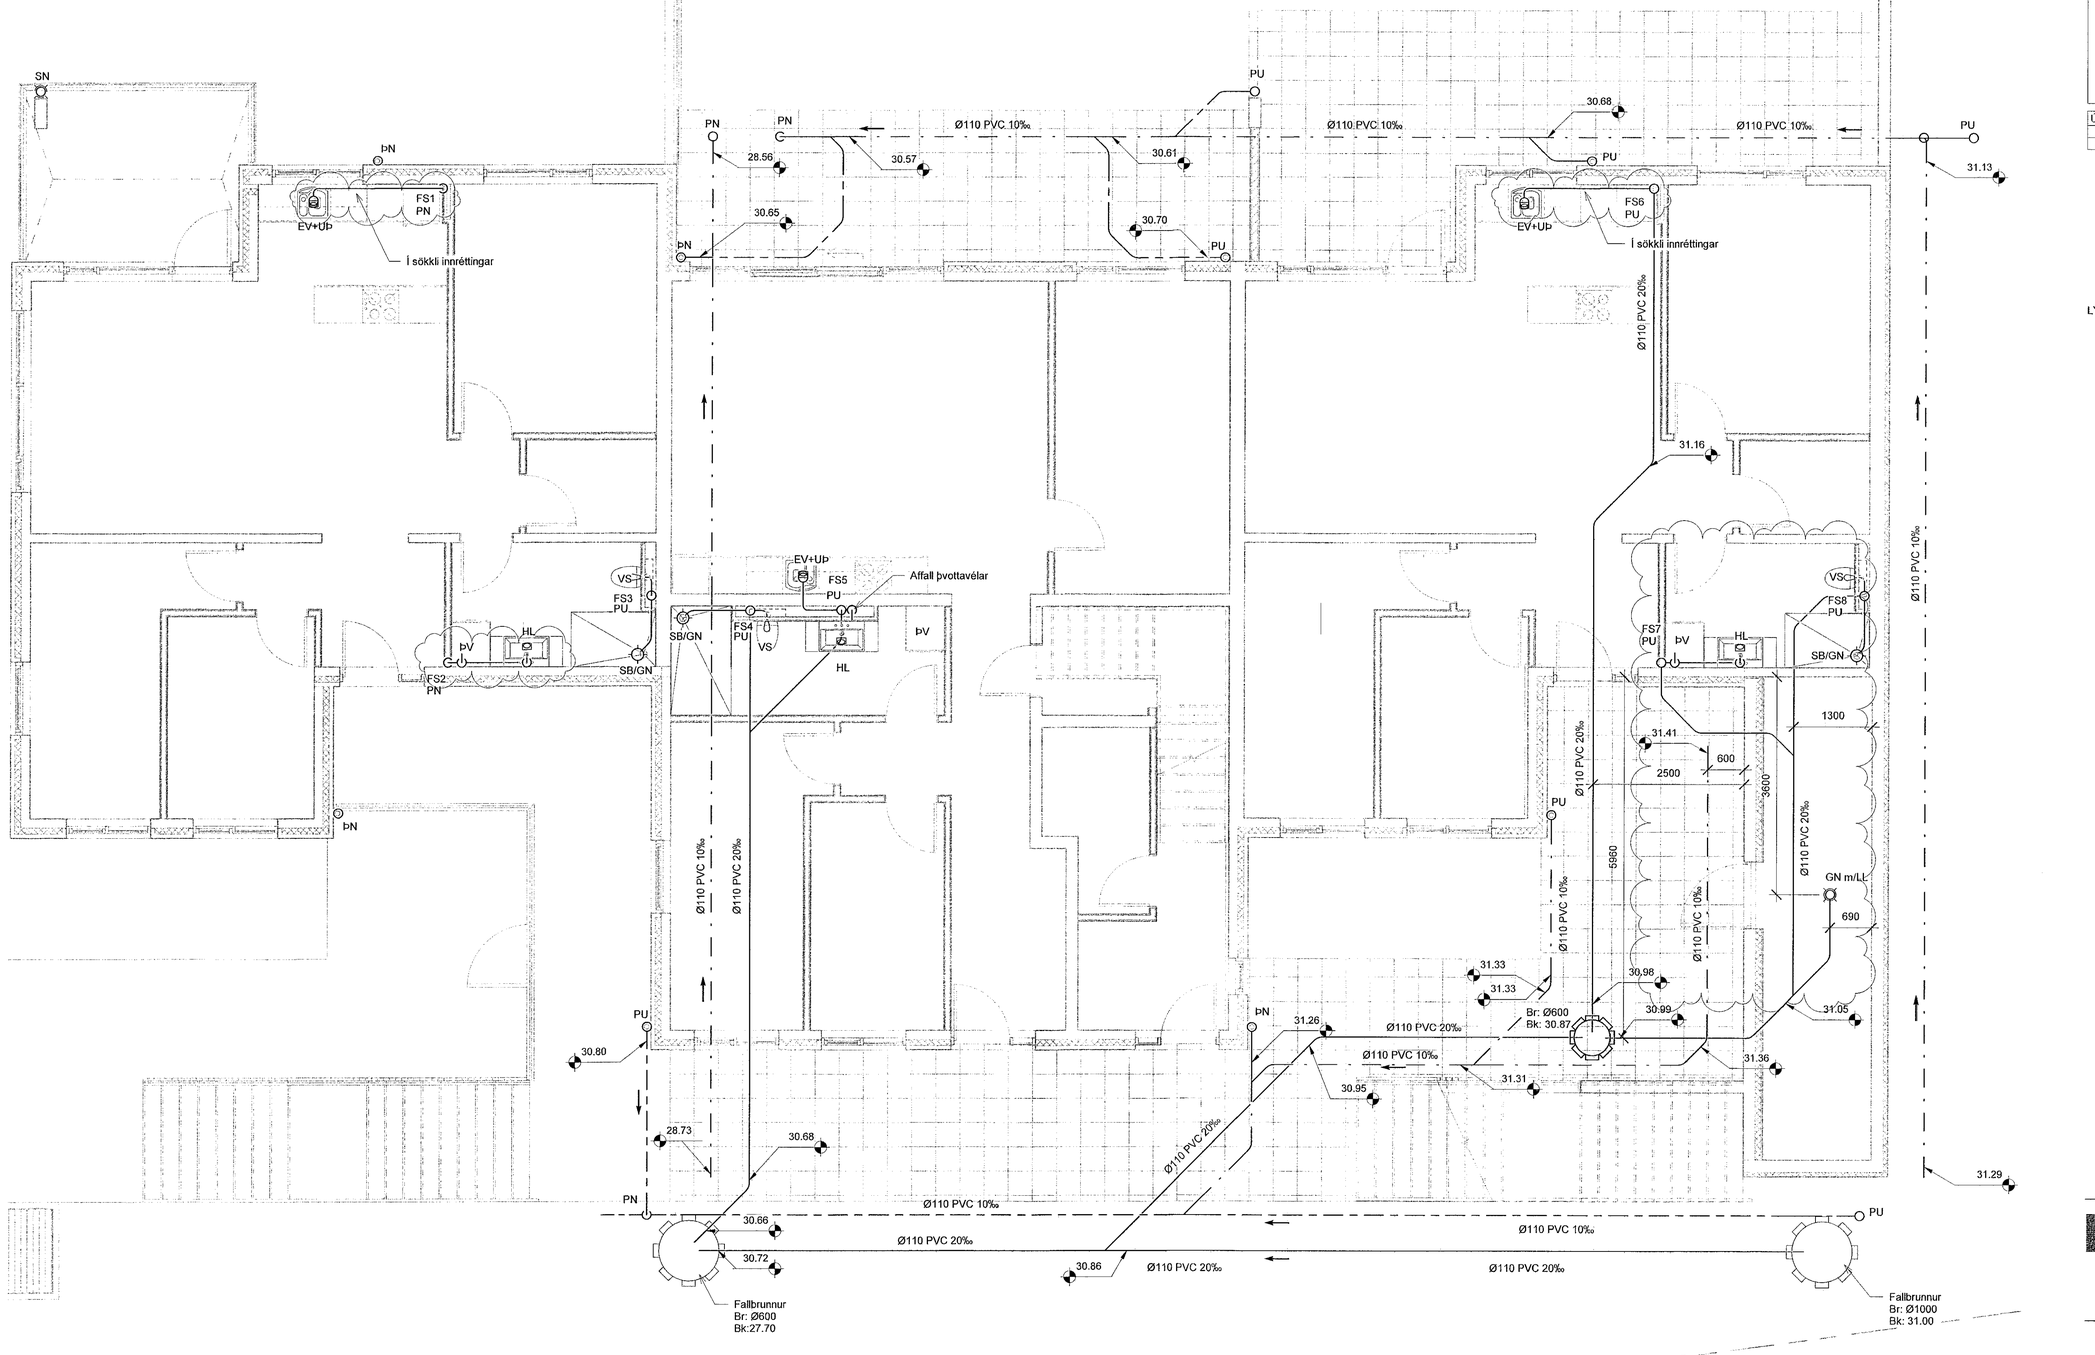

Samþykkt þann
03. des. 2021
f.h. byggingarfulltrúans í Hafnarfirði
Hjálmar A. Jónsson

Útg.	Dags.	Lýsing	Nafn
1	05.10.2021	FRUMÚTGÁFA	HÓÓ
2	29.11.2021	ÚTGÁFA 2	HÓÓ

LYKILMYND

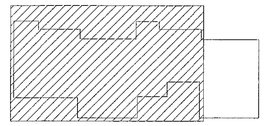

SKÝRINGAR - FRÁRENNSLI:

- SKÓLPLÖGN
- JARÐVATNSLÖGN
- REGNVATNSLÖGN
- AFFALLSLÖGN

SJÁ ALMENNAR SKÝRINGAR Á TEIKN. P0-01 OG P0-02.

SKÓLPLAGNIR ERU Ø110 PVC MEÐ RENNSLISHALLA 20‰ NEMA ANNAÐ SÉ TEKIÐ FRAM Á TEIKNINGU.

JARÐVATNSLAGNIR ERU Ø110 PVC MEÐ RENNSLISHALLA 10‰ NEMA ANNAÐ SÉ TEKIÐ FRAM Á TEIKNINGU.

REGNVATNSLAGNIR ERU Ø110 PVC MEÐ RENNSLISHALLA 10‰ NEMA ANNAÐ SÉ TEKIÐ FRAM Á TEIKNINGU.

FRÁRENNSLISLAGNIR UNDIR ÁLAGI ÖKUTÆKJA SKULU HAFA HRINGSTÍFNI SN8.

NNE VERKFRÆÐISTOFA

NNE Verkfræðistofa ehf
Hæðamári 6 - 201 Kópavogur Ísland
s. 899-3077 / 899-3577
Kt. 460421-0470. nne@nne.is www.nne.is

DRANGSSKARÐ 15 OG HÁDEGISSKARÐ 24

221 - HAFNARFJÖRÐUR

SÉRUPPDRÁTTUR - PÍPULAGNIR
FRÁRENNSLI - GRUNNLAGNIR - 101b

Hönnun:	NG	Verknúmer:	21041
Teiknað:	NG	Mælikvarði:	1:50
Yfirfarið:	HÓÓ	Dagsetning:	29.11.2021
Samþykkt: Hákon Örn Ómarsson Kt. 300577-3189		Teikn.nr:	P1-02
Áritun hönnunarstjóra: Kristinn Ragnarsson Kt.120944-2669		Útgáfa:	2

Útgáfa / Dagsetning aðaluppdrátta: 0 / 28.05.2021

Copyright © NNE Verkfræðistofa ehf - Hönnuður ásklar sér allan rétt á teikningum - Fjölföldun er hað skrifleg samþykki

Plot: 10/05/21
Save: 29/11/2021 13:13:07
Skrá: M:\AVR\21\21041 - Drangsskarð 15 og Hádegisskarð 24\02 DESIGN\02 P - PÍPULAGNIR\Frárennsli\Drangsskarð 15 og Hádegisskarð 24_Frárennsli.rvt