


Samþykkt þann
03. des. 2021
i.h. byggingsfulltrúnaði í Hafnarfrétt
Hjelmur A. Jónsson
HJA

Útg.	Dags.	Lýsing	Nafn
1	05.10.2021	FRUMDRAGFA	HÓO
2	29.11.2021	ÚTGÁFA Z	HÓO

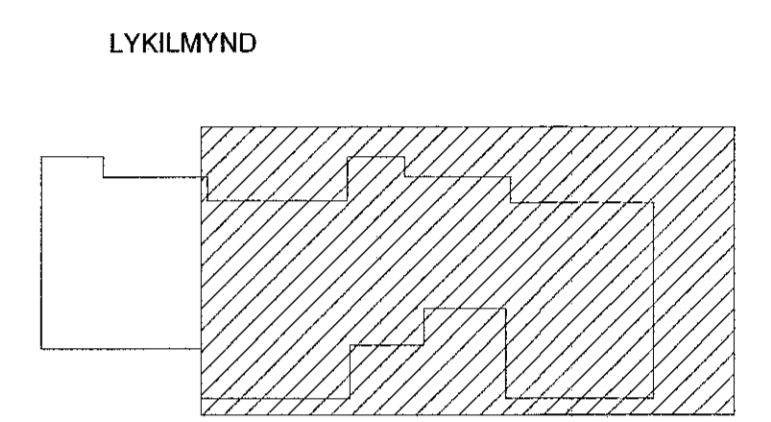

- SKÝRINGAR - FRÆRENNSLI:
- SKÓLPLÖGN
 - - - - - JARÞVATNSLÖGN
 - · - · - · - REGNVATNSLÖGN
 - - - - - AFFALLSLÖGN

SJÁ ALMENNAR SKÝRINGAR Á TEIKN. P0-01 OG P0-02.

SKÓLPLAGNIR ERU Ø110 PVC MED RENNSLISHALLA 20% NEMA ANNAD SÉ TEKIÐ FRAM Á TEIKNINGU.

JARÞVATNSLAGNIR ERU Ø110 PVC MED RENNSLISHALLA 10% NEMA ANNAD SÉ TEKIÐ FRAM Á TEIKNINGU.

REGNVATNSLAGNIR ERU Ø110 PVC MED RENNSLISHALLA 10% NEMA ANNAD SÉ TEKIÐ FRAM Á TEIKNINGU.


FRÆRENNSLISLAGNIR UNDIR ÁLAGI ÖKUTÆKJA SKULU HÁFA HRINGSTÍFNI SN8.

VERKFRÆÐISTOFA

NNE Verkfræðistofa ehf
Héðamdí 6 - 201 Kópavogur Ísland
s. 899-3077 / 899-3577
kl. 460121-0470. nne@nne.is www.nne.is

DRANGSSKARD 15 OG HÁDEGISSKARD 24
221 - HAFNARFJORDUR
SERUÞPRÁTTUR - PÍPULAGNIR
FRÆRENNSLI - GRUNNLAGNIR - 102a

Hönnun:	NG	Verkunúmer:	21041
Teiknað:	NG	Mælikvarði:	1:50
Yfirfarið:	HÓO	Dagsetning:	29.11.2021
Samþykkt:		Teikn.nr.:	P1-03
Hákon Ómarsson Kl. 300577-3189		Útgáfa:	2
Áritun hönnunarsjóra: Krisinn Ragnarsson Kl.120944-2669			

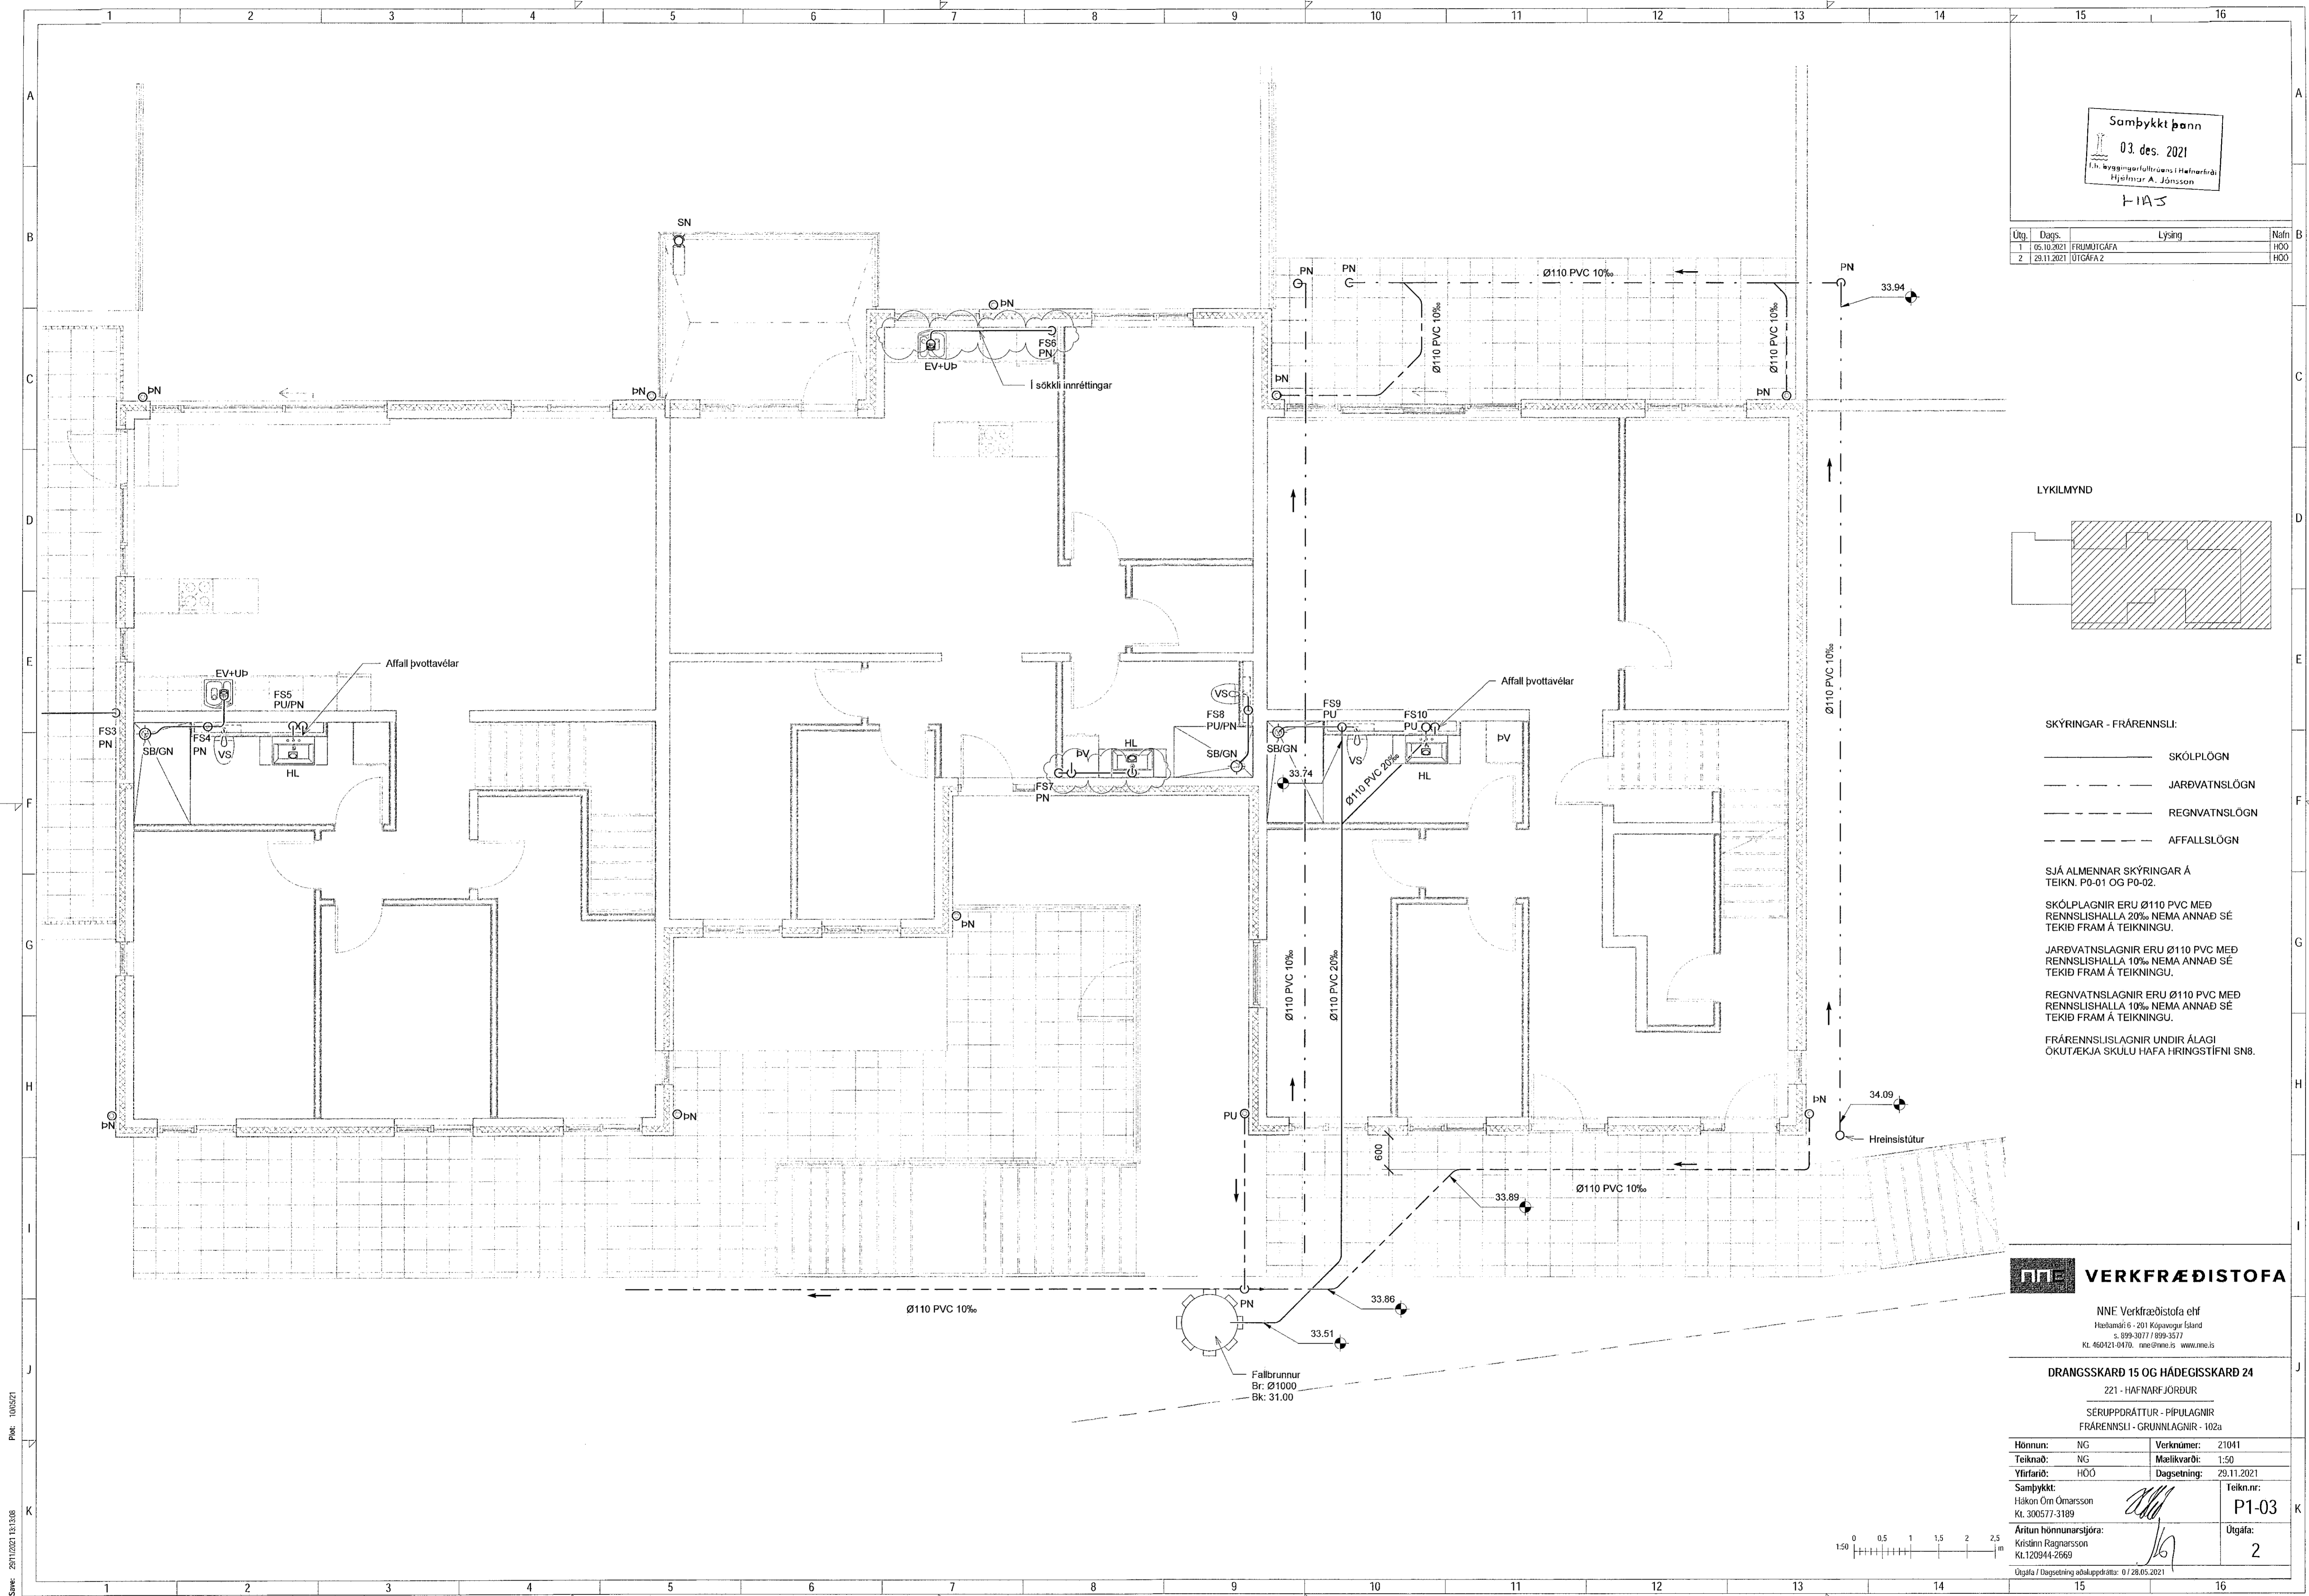

PMK: 10/05/21
 Sme: 29/11/2021 13:13:08
 Skrá: M:AVR2121041 - Drangsskard 15 og Hádegisskard 24R2 DESIGN02 P - PÍPULAGNIR FRÆRENNSLI DRANGSSKARD 15 OG HÁDEGISSKARD 24 FRÆRENNSLI