

Samþykkt þenn



03. des. 2021

L.H. Svagningarfulltrúnaði Hafnararbei  
Hjálmar A. Jónsson

1175

Útg.	Dags.	Lýsing	Nafn
1	05.10.2021	FRUMÚTGÁFA	HÓO
2	29.11.2021	ÚTGÁFA 2	HÓO

LYKILMYND

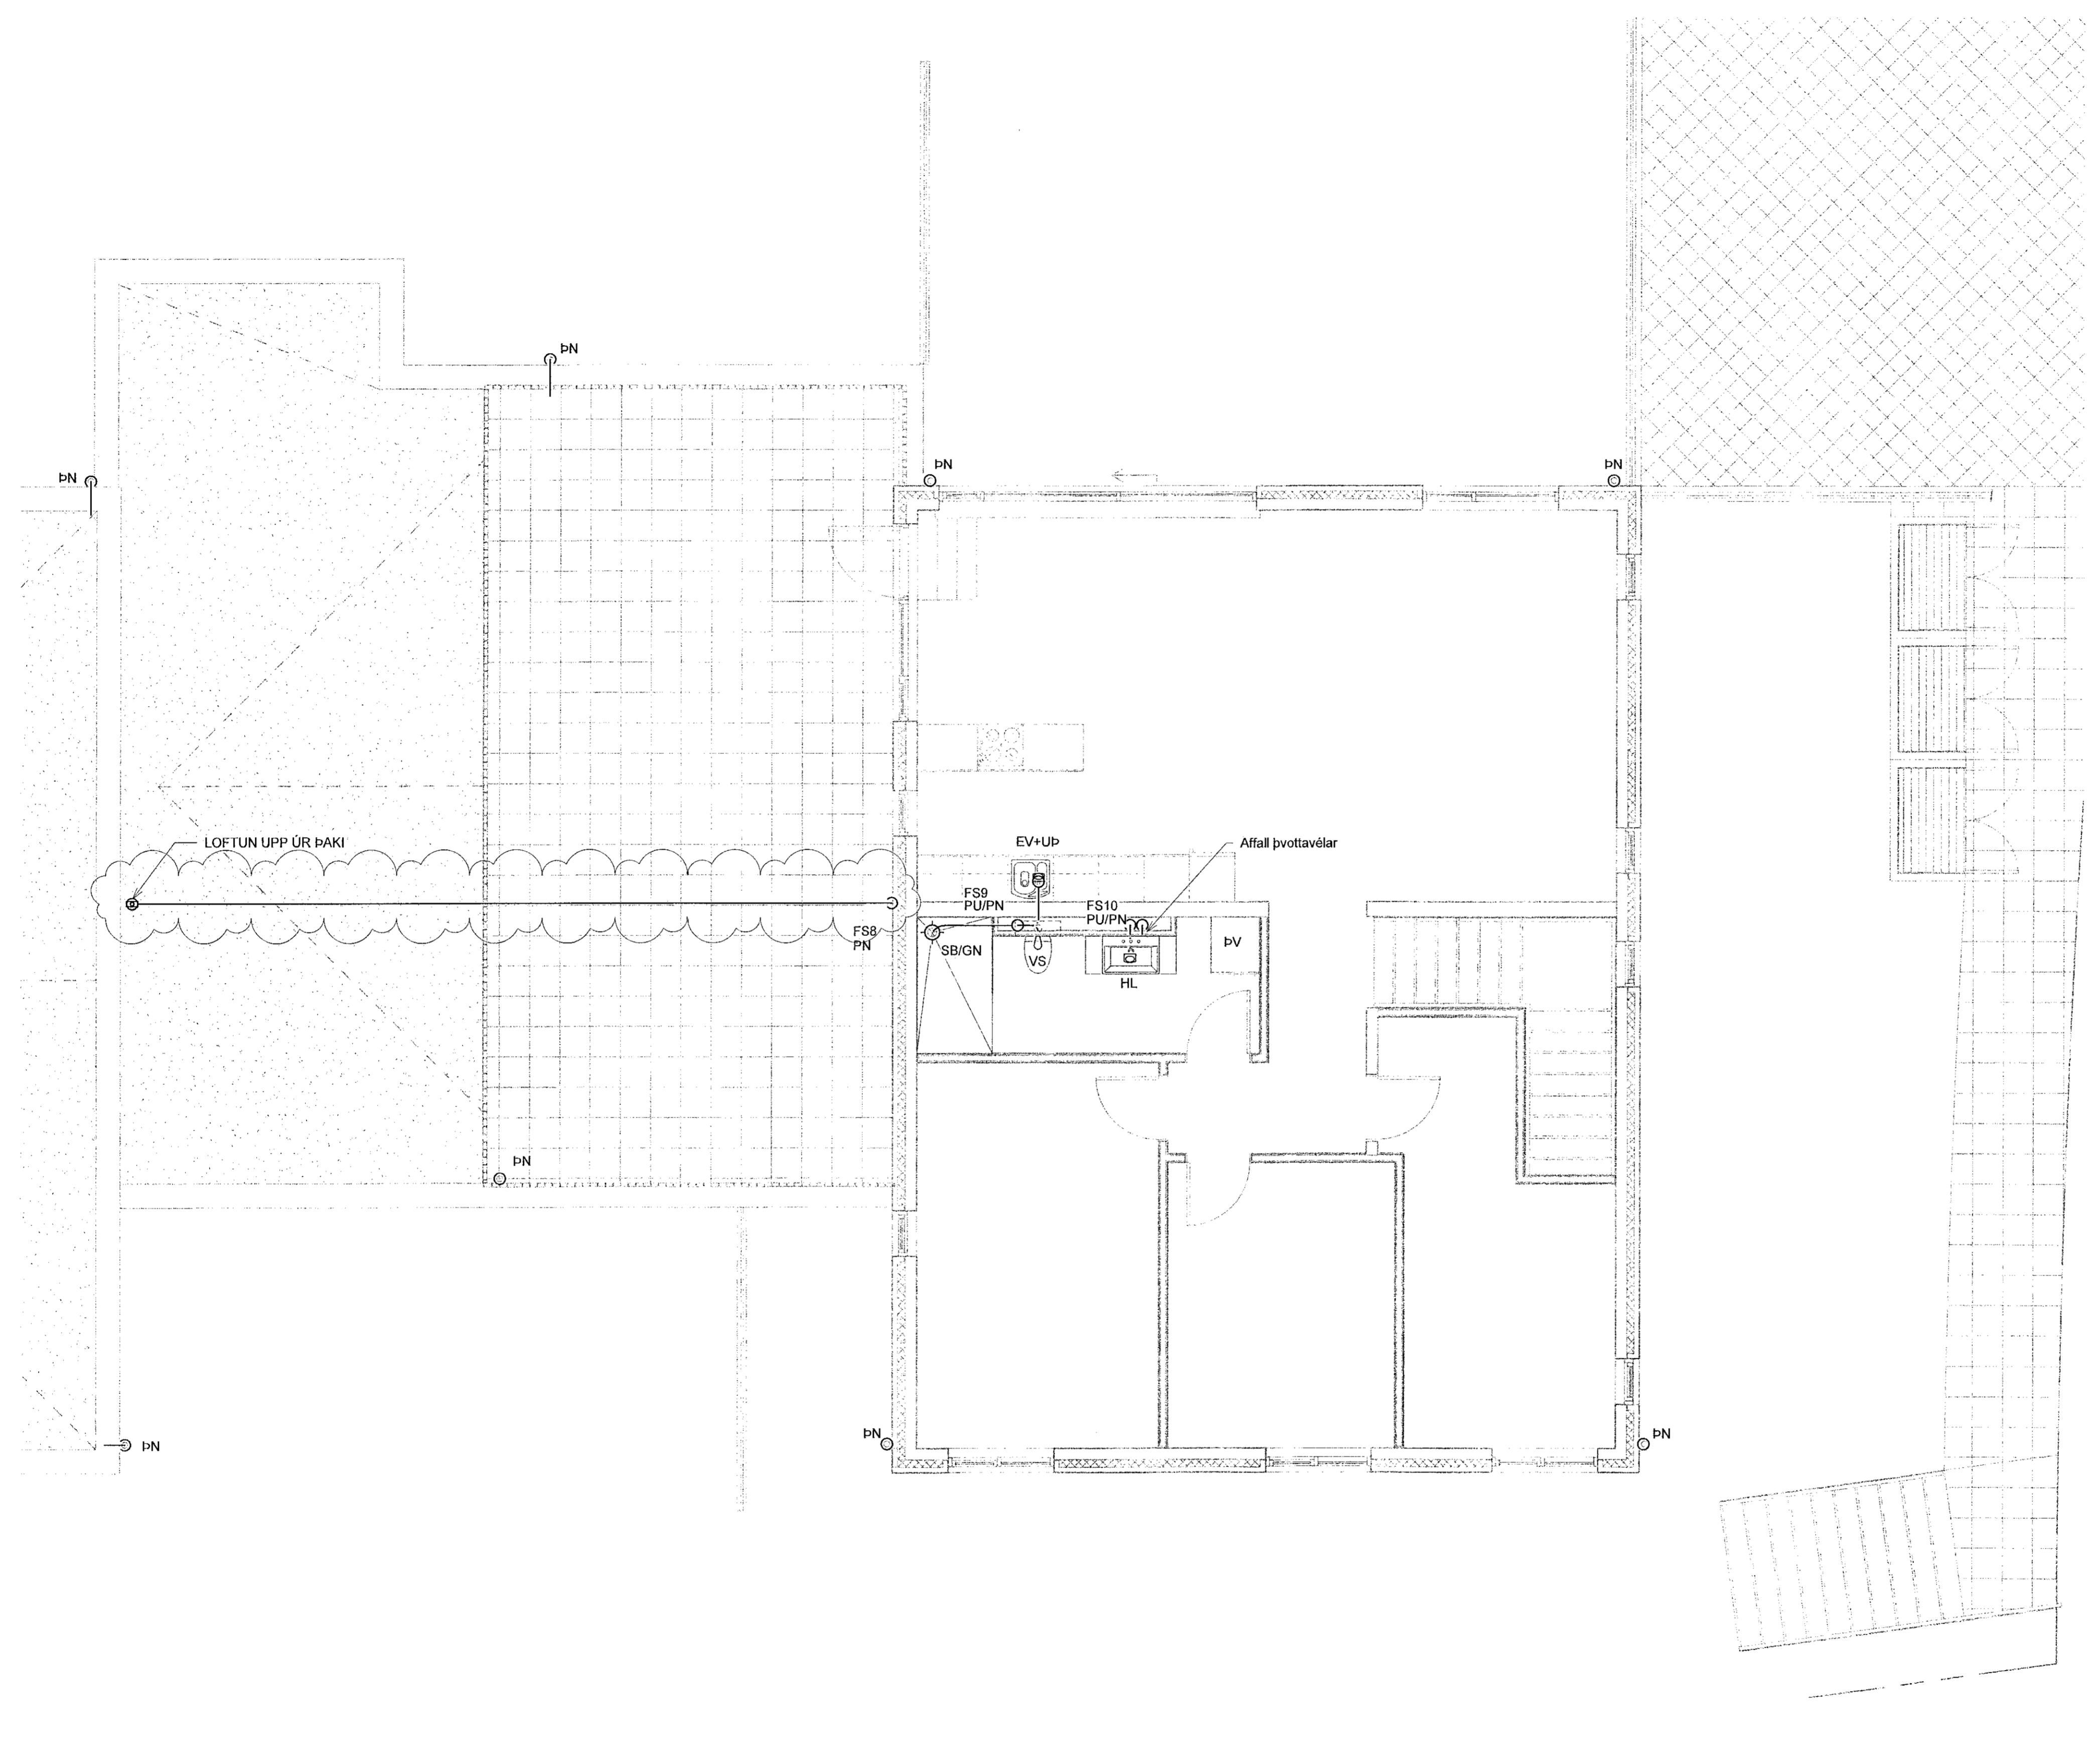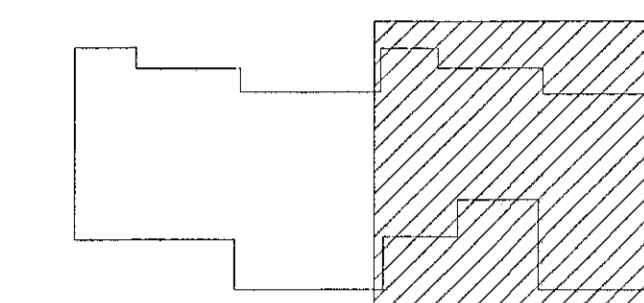

SKÝRINGAR - FRÁRENSLI:

- SKÓLPLOGN
- REGNVATNSLÖGN

**VERKFRÆÐISTOFA**

NNE Verkfræðistofa ehf  
Hafnarári 6 - 201 Kópavogur Ísland  
s. 899-3077 / 899-3577  
kl. 400421-0470. nne@nne.is www.nne.is


DRANGSSKARD 15 OG HÁDEGISSKARD 24

221 - HAFNARFJÖRÐUR

SÉRUPPDRATTUR - PIPLAGNIR

FRÁRENSLI - GRUNNLAGNIR - 102b

Hönnun:	NG	Verknúmer:	21041
Teiknað:	NG	Mælikvarði:	1:50
Yfirfarið:	HÓO	Dagsetning:	29.11.2021
Samþykkt:	Hákon Órn Ómarsson Kl. 300577-3189	Teikn.nr.:	P1-04
Áritun hönnunarstjóra:	Kristinn Ragnarsson Kl.120944-2669	Útgafa:	2
Útgafa / Dagsetning ábakkþrútti: 0 / 28.05.2021			

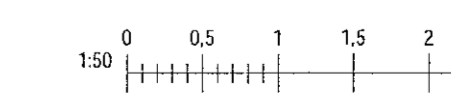

Skýr. 10/05/21  
Snr: 29/11/2021 13:38:09

Copyright © NNE Verkfræðistofa ehf. Hönnuð er átt að teikningu. Eftirlit er hafið skilgreinu samþykki