
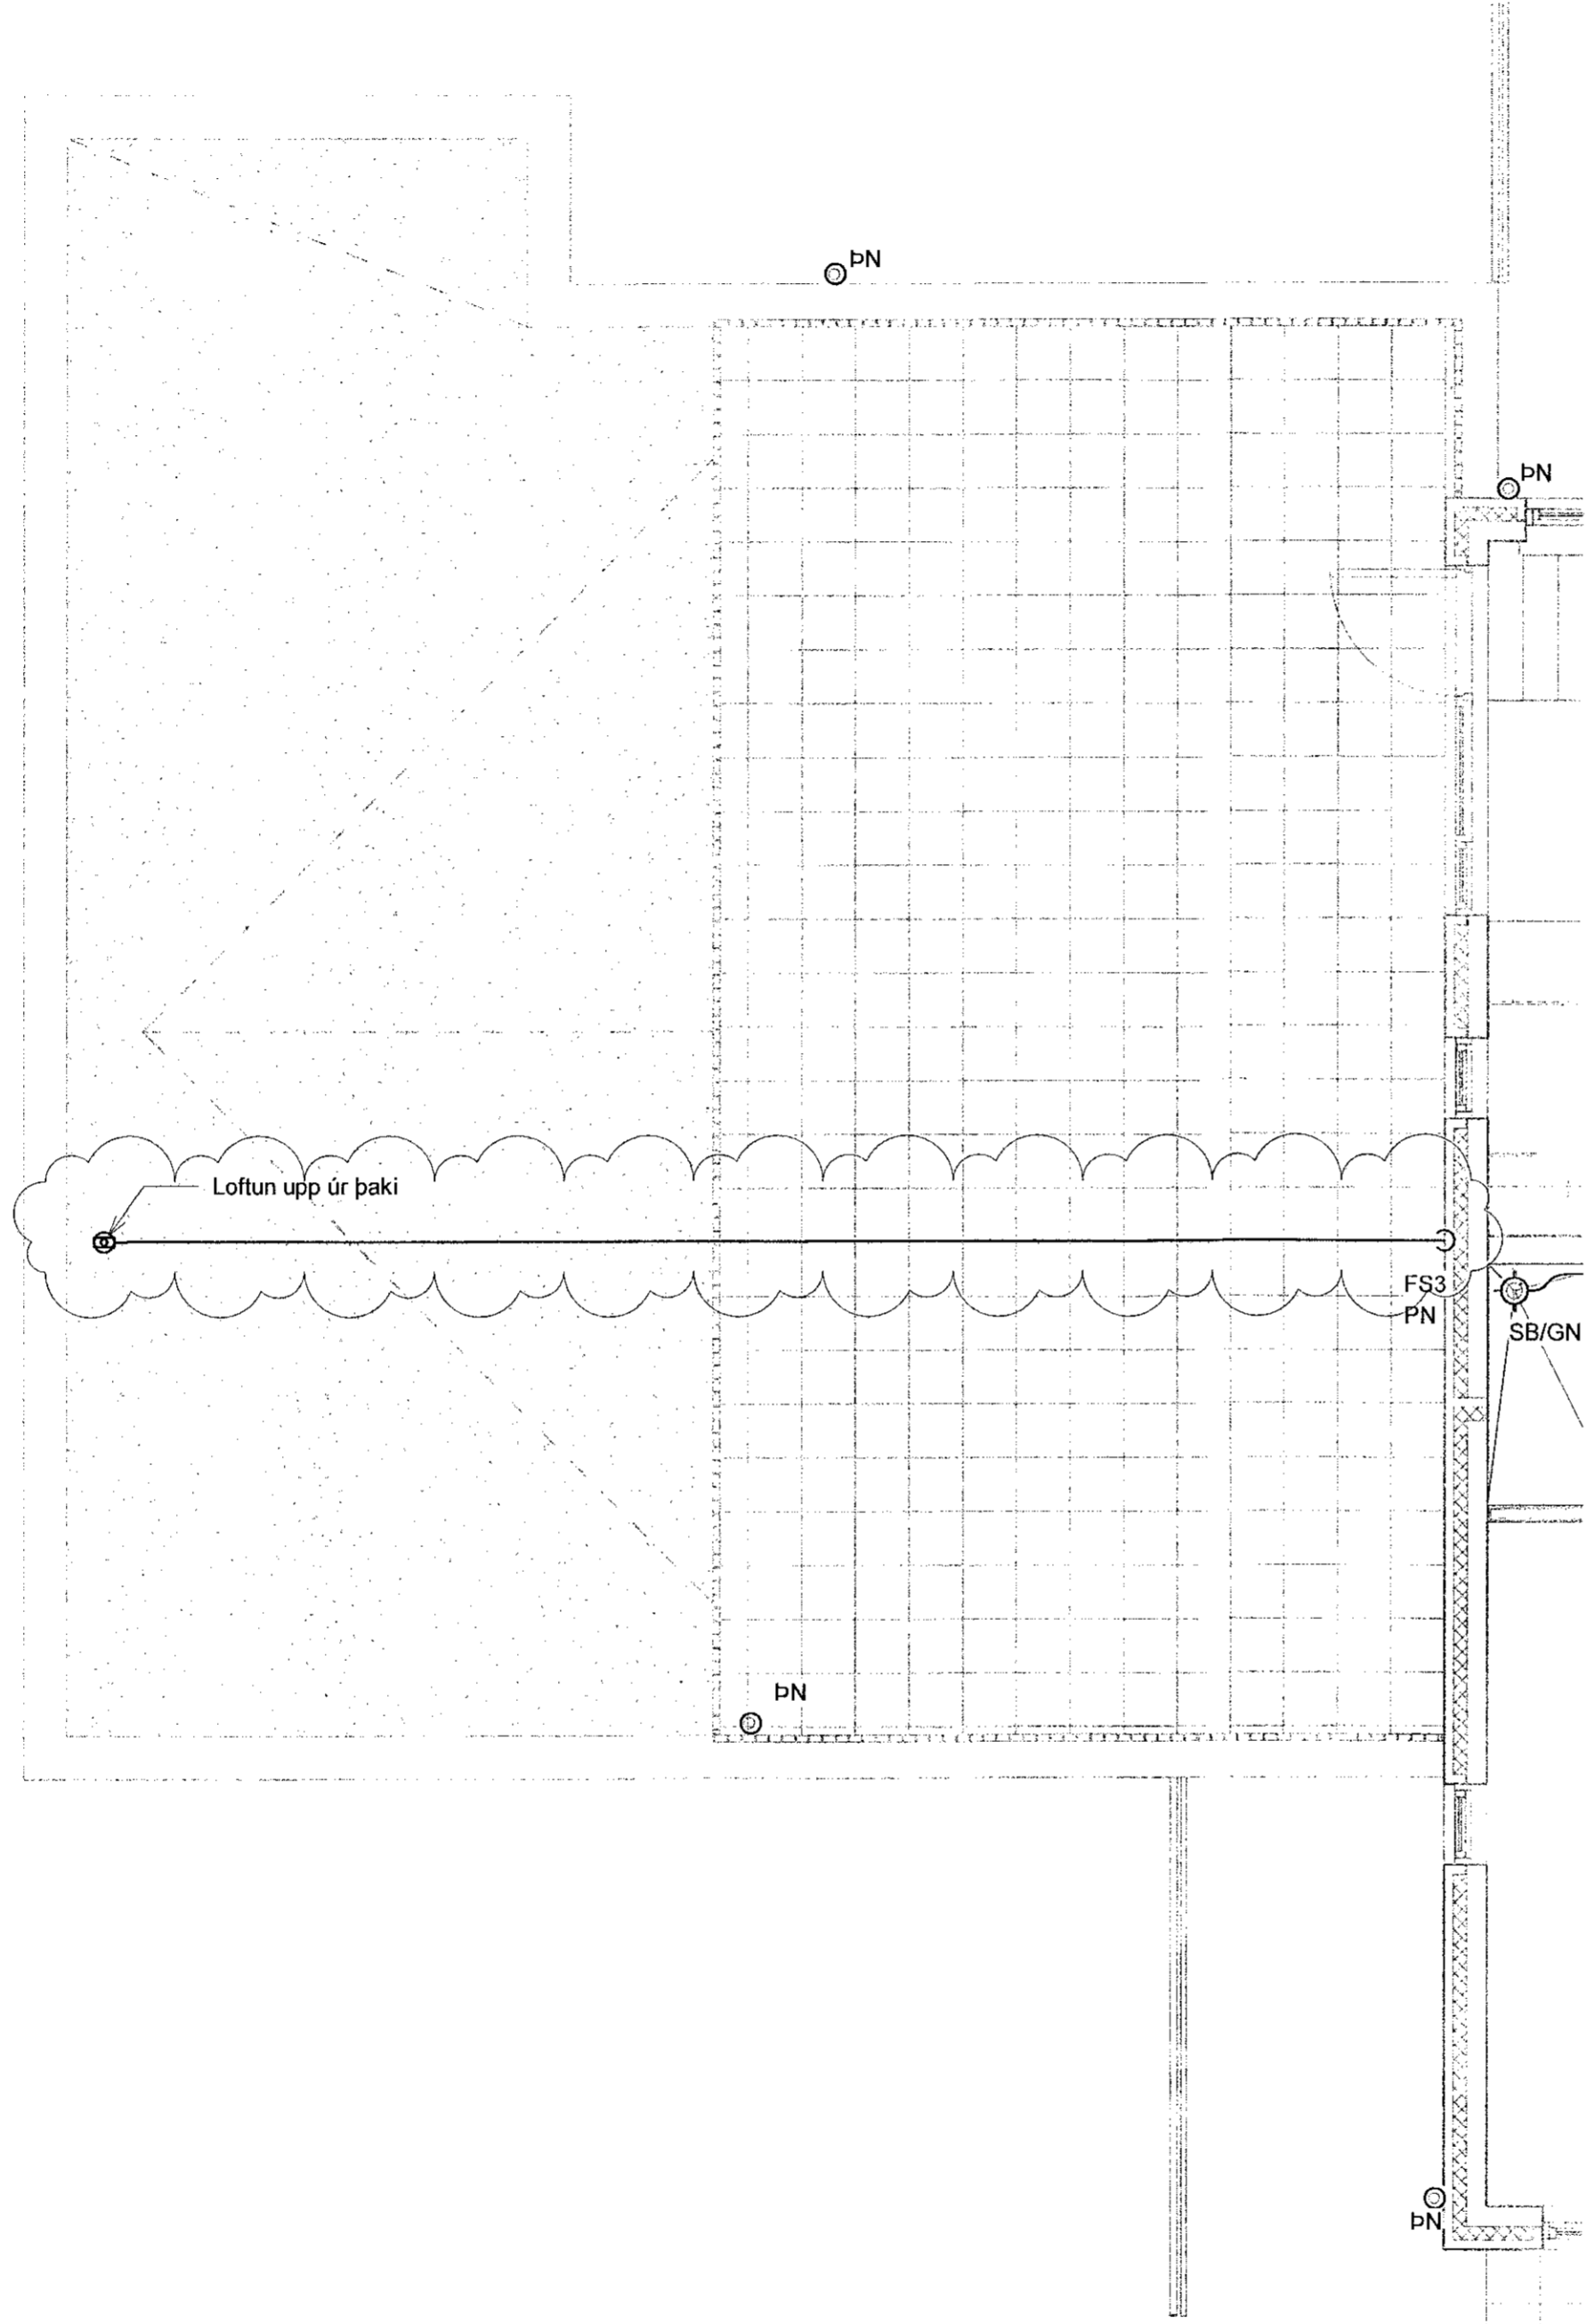


Samþykkt þann
 03. des. 2021
 F.h. byggingarfulltrúans í Hafnarfirði
 Hjalmar A. Jónsson
 H.A.J.

Útg.	Dags.	Lýsing	Nafn
1	05.10.2021	FRUMTILGÁFA	HÓO
2	29.11.2021	UTGÁFA 2	HÓO

LYKILMYND

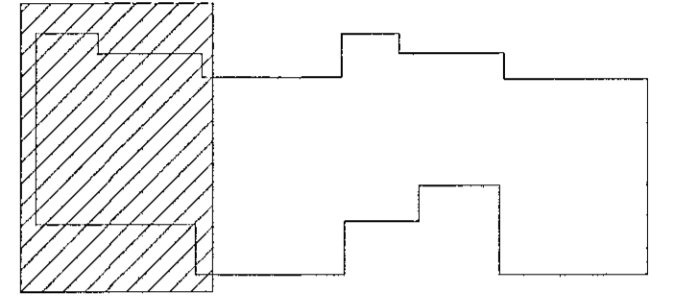

SKÝRINGAR - FRÆRENSLI:
 ————— SKÓLPLÖGN
 - - - - - REGNVATNSLÖGN


NNE VERKFRÆÐISTOFA

NNE Verkfræðistofa ehf
 Háðamári 6 - 201 Kópavogur Ísland
 s. 899-3077 / 899-3577
 kl. 460421-0470. info@nne.is www.nne.is

DRANGSSKARD 15 OG HÁDEGISSKARD 24
 221 - HAFNARFJÖRÐUR

SÉRUPPRÁTTUR - PÍPULAGNIR
 FRÆRENSLI - ÞAK 101b

Hönnun:	NG	Verknúmer:	21041
Teiknað:	NG	Mælikvarði:	1:50
Yfirfarið:	HÓO	Dagsetning:	29.11.2021
Samþykkt:	Hákon Óm Ómarsson Kl. 300577-3189	Teikn.nr.:	P1-11
Aritun hönnuðarstjóra:	Kristján Ragnarsónn Kl. 120944-2669	Útgáfa:	2

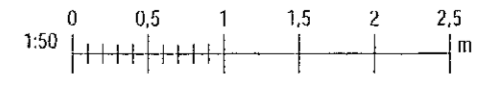

Útgáfa / Dagsetning aðalggjaldtala: 0 / 28.05.2021

Sbr. 28/11/2021 13:35:30
 Pict: 10/06/21

Copyright © NNE Verkfræðistofa ehf. - Hafnarfirði. Öskun er áttan til þess að þessi teikning er það teikning samþykkt.