
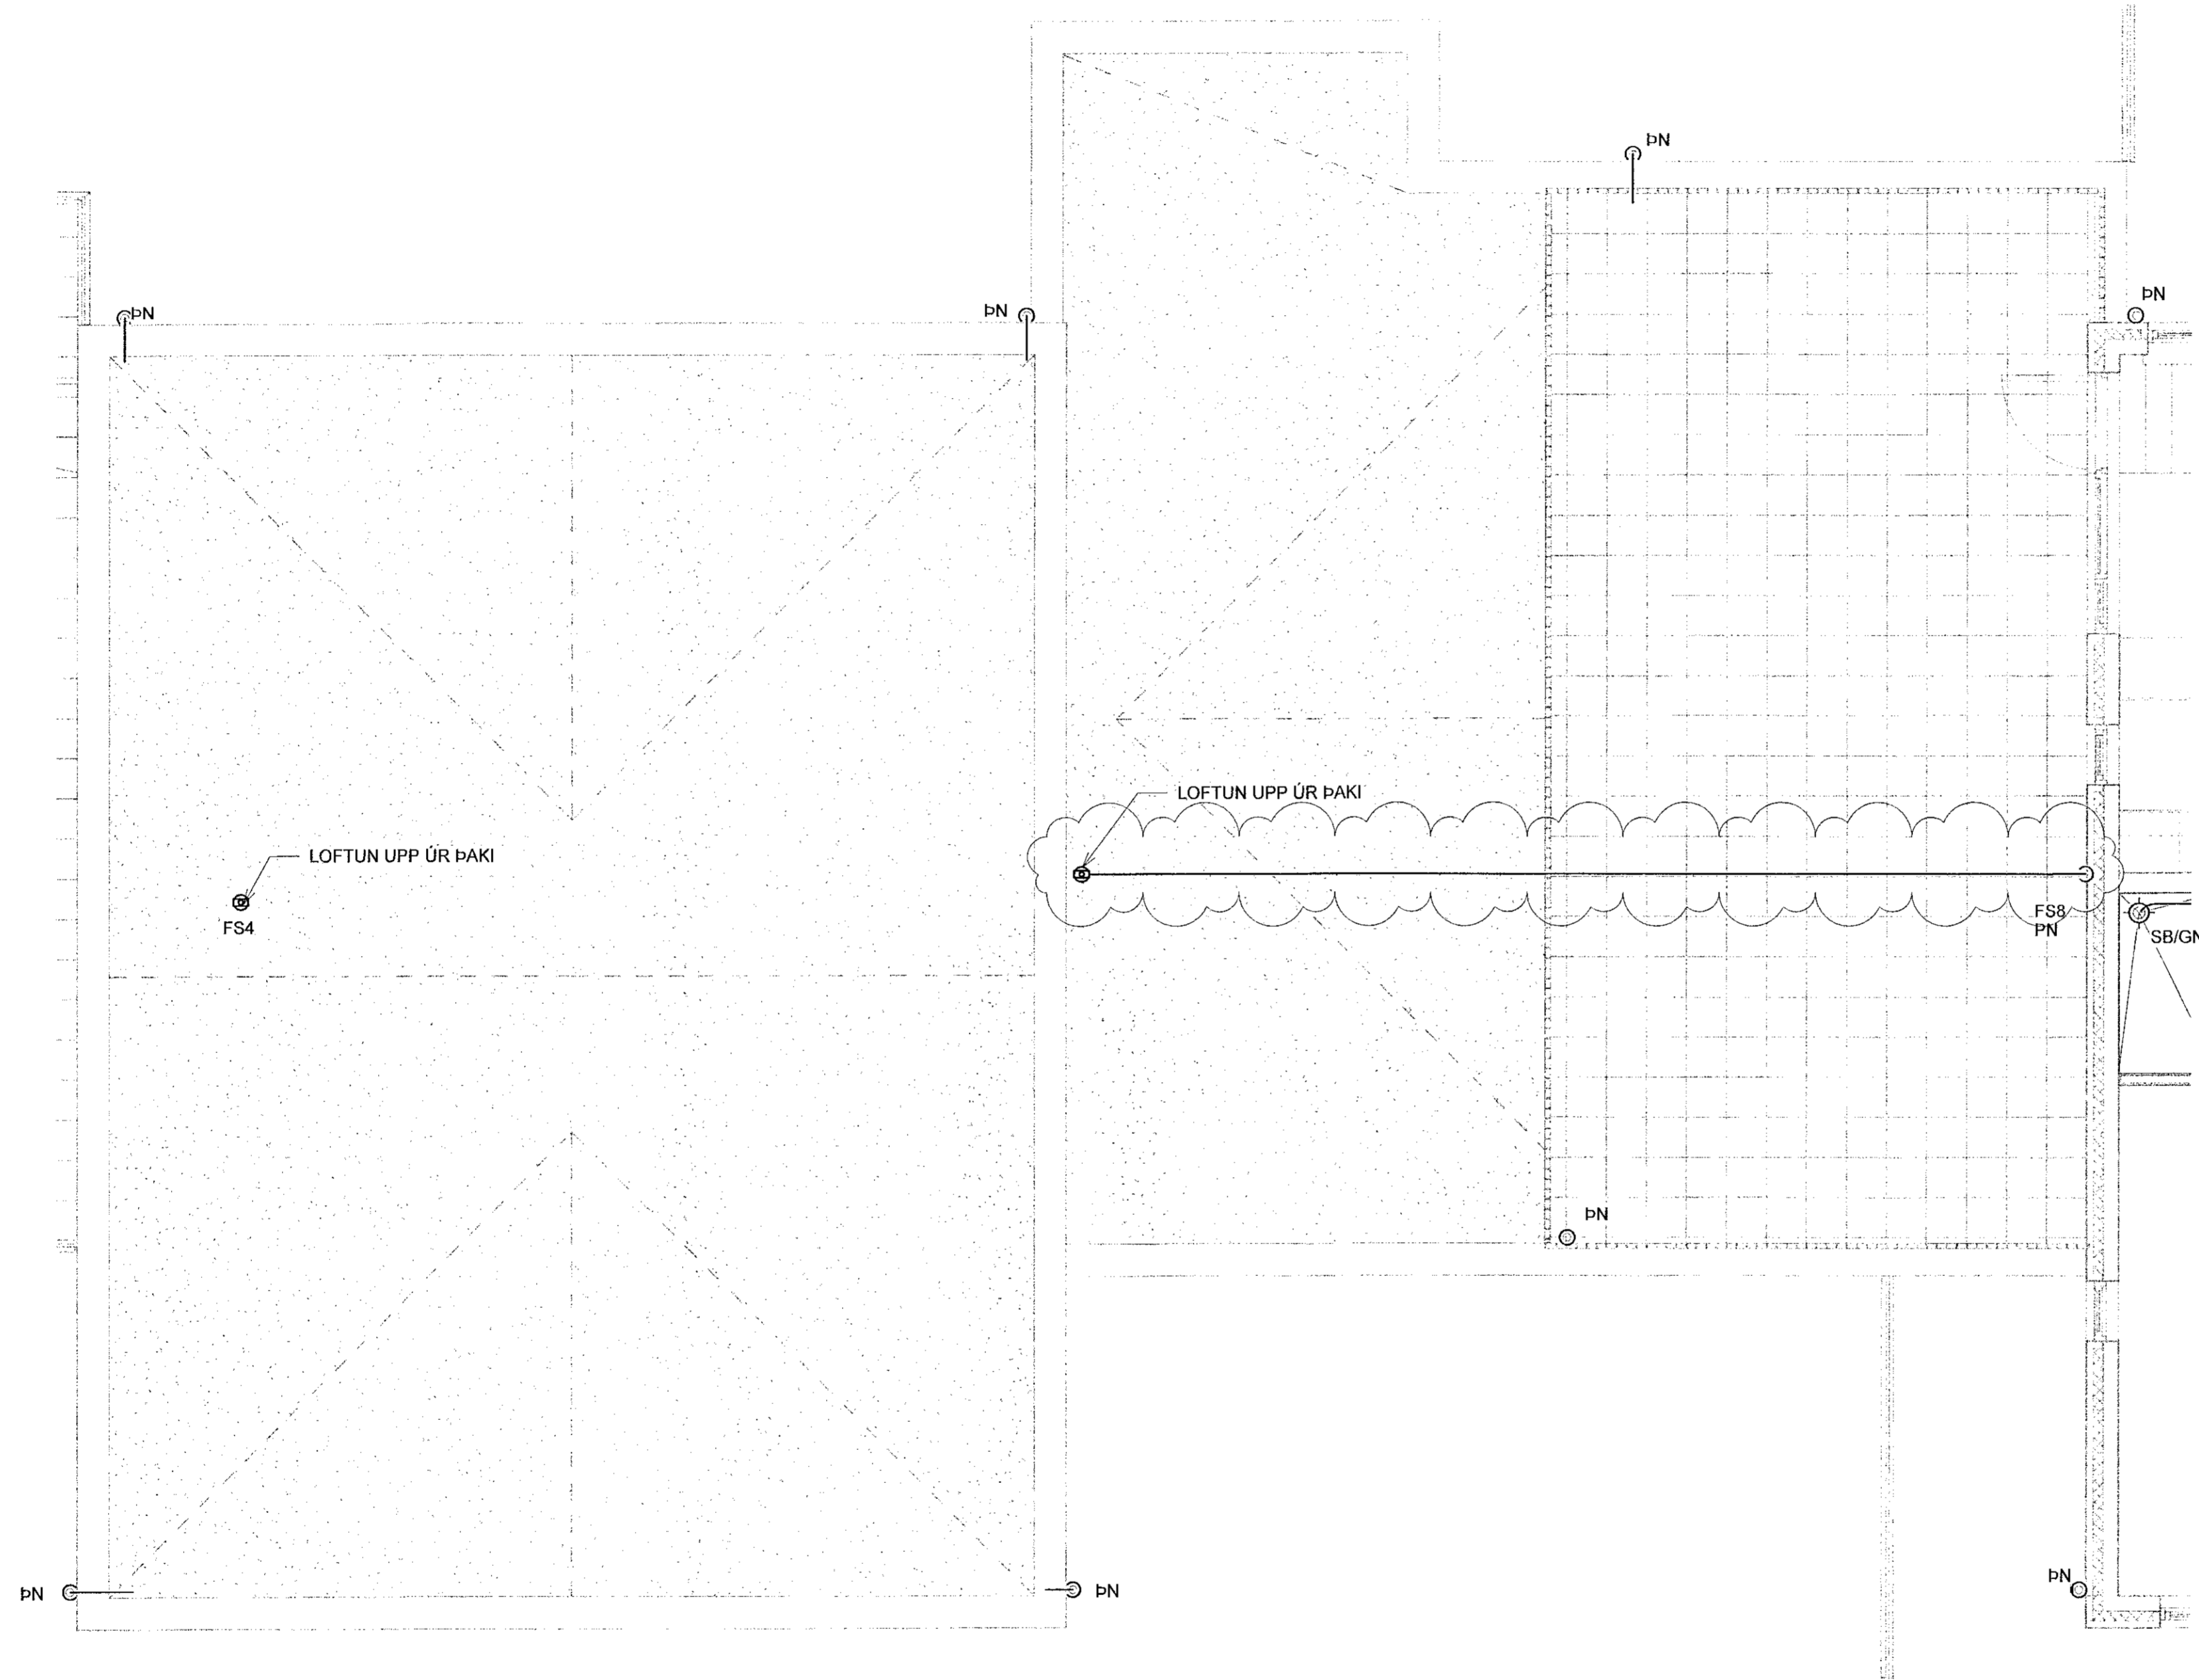


Samþykkt þann
03. des. 2021
f.h. byggingarfulltrúans í Hafnarfirði
Hjálmar A. Jónsson
HAJ

Útg.	Dags.	Lýsing	Nafn
1	05.10.2021	FRUMÚTGÁFA	HÓO
2	29.11.2021	ÚTGÁFA 2	HÓO

LYKILMYND

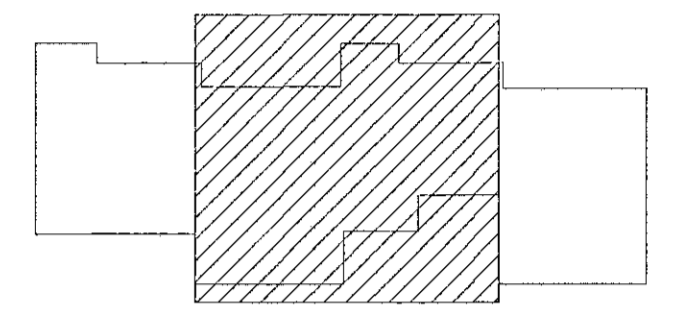


SKÝRINGAR - FRÁRENNSLI:
 ————— SKÓLPLÖGN
 - - - - - REGNVATNSLÖGN

VERKFRÆÐISTOFA

NNE Verkfræðistofa ehf
 Heðmansíð 6 - 201 Kópavogur Ísland
 Sí. 899-3077 / 899-3577
 Kl. 460421 0470. me@nne.is www.nne.is

DRANGSSKARD 15 OG HÁDEGSSKARD 24
 221 - HAFNARFJÖRÐUR
 SERUÞPDRÁTTUR - PÍPULAGNIR
 FRÁRENNSLI - ÞAK 102a

Hönnun:	NG	Verknúmer:	21041
Teiknað:	NG	Mælikvarði:	1:50
Yfirfarið:	HÓO	Dagsetning:	29.11.2021
Samþykkt:		Teikn.nr.:	P1-12
Hákon Órn Ómarsson Kl. 300577-3189		Útgáfa:	2
Áritun hönnuðarsjóra: Kristinn Ragnarsson Kl. 120944-2669			
Útgáfa / Dagsetning aðaluppláttar: 01/28.05.2021			

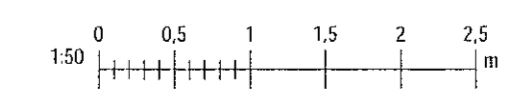

Plán: 100821
 Skýr: 29/11/2021 13:13:11

Copyright © NNE Verkfræðistofa ehf. - Hönnuðar skýringar eru almannarétt. Framtöku er hald skilgreint samþykki.