


Útg.	Dagur	Lýsing	Nafn


Samþykkt þann
13. mars 2023
fr. byggingarfulltrúans í Hafnarfirði
Róbert A. Róbertsson

OFNATAFLA - BÍLAKJALLARI				
NR.	AFL	GERÐ	HÆÐ (mm)	LENGD (mm)
BK 101	662 W	21	600	900
BK 102	662 W	21	600	900
1324 W				

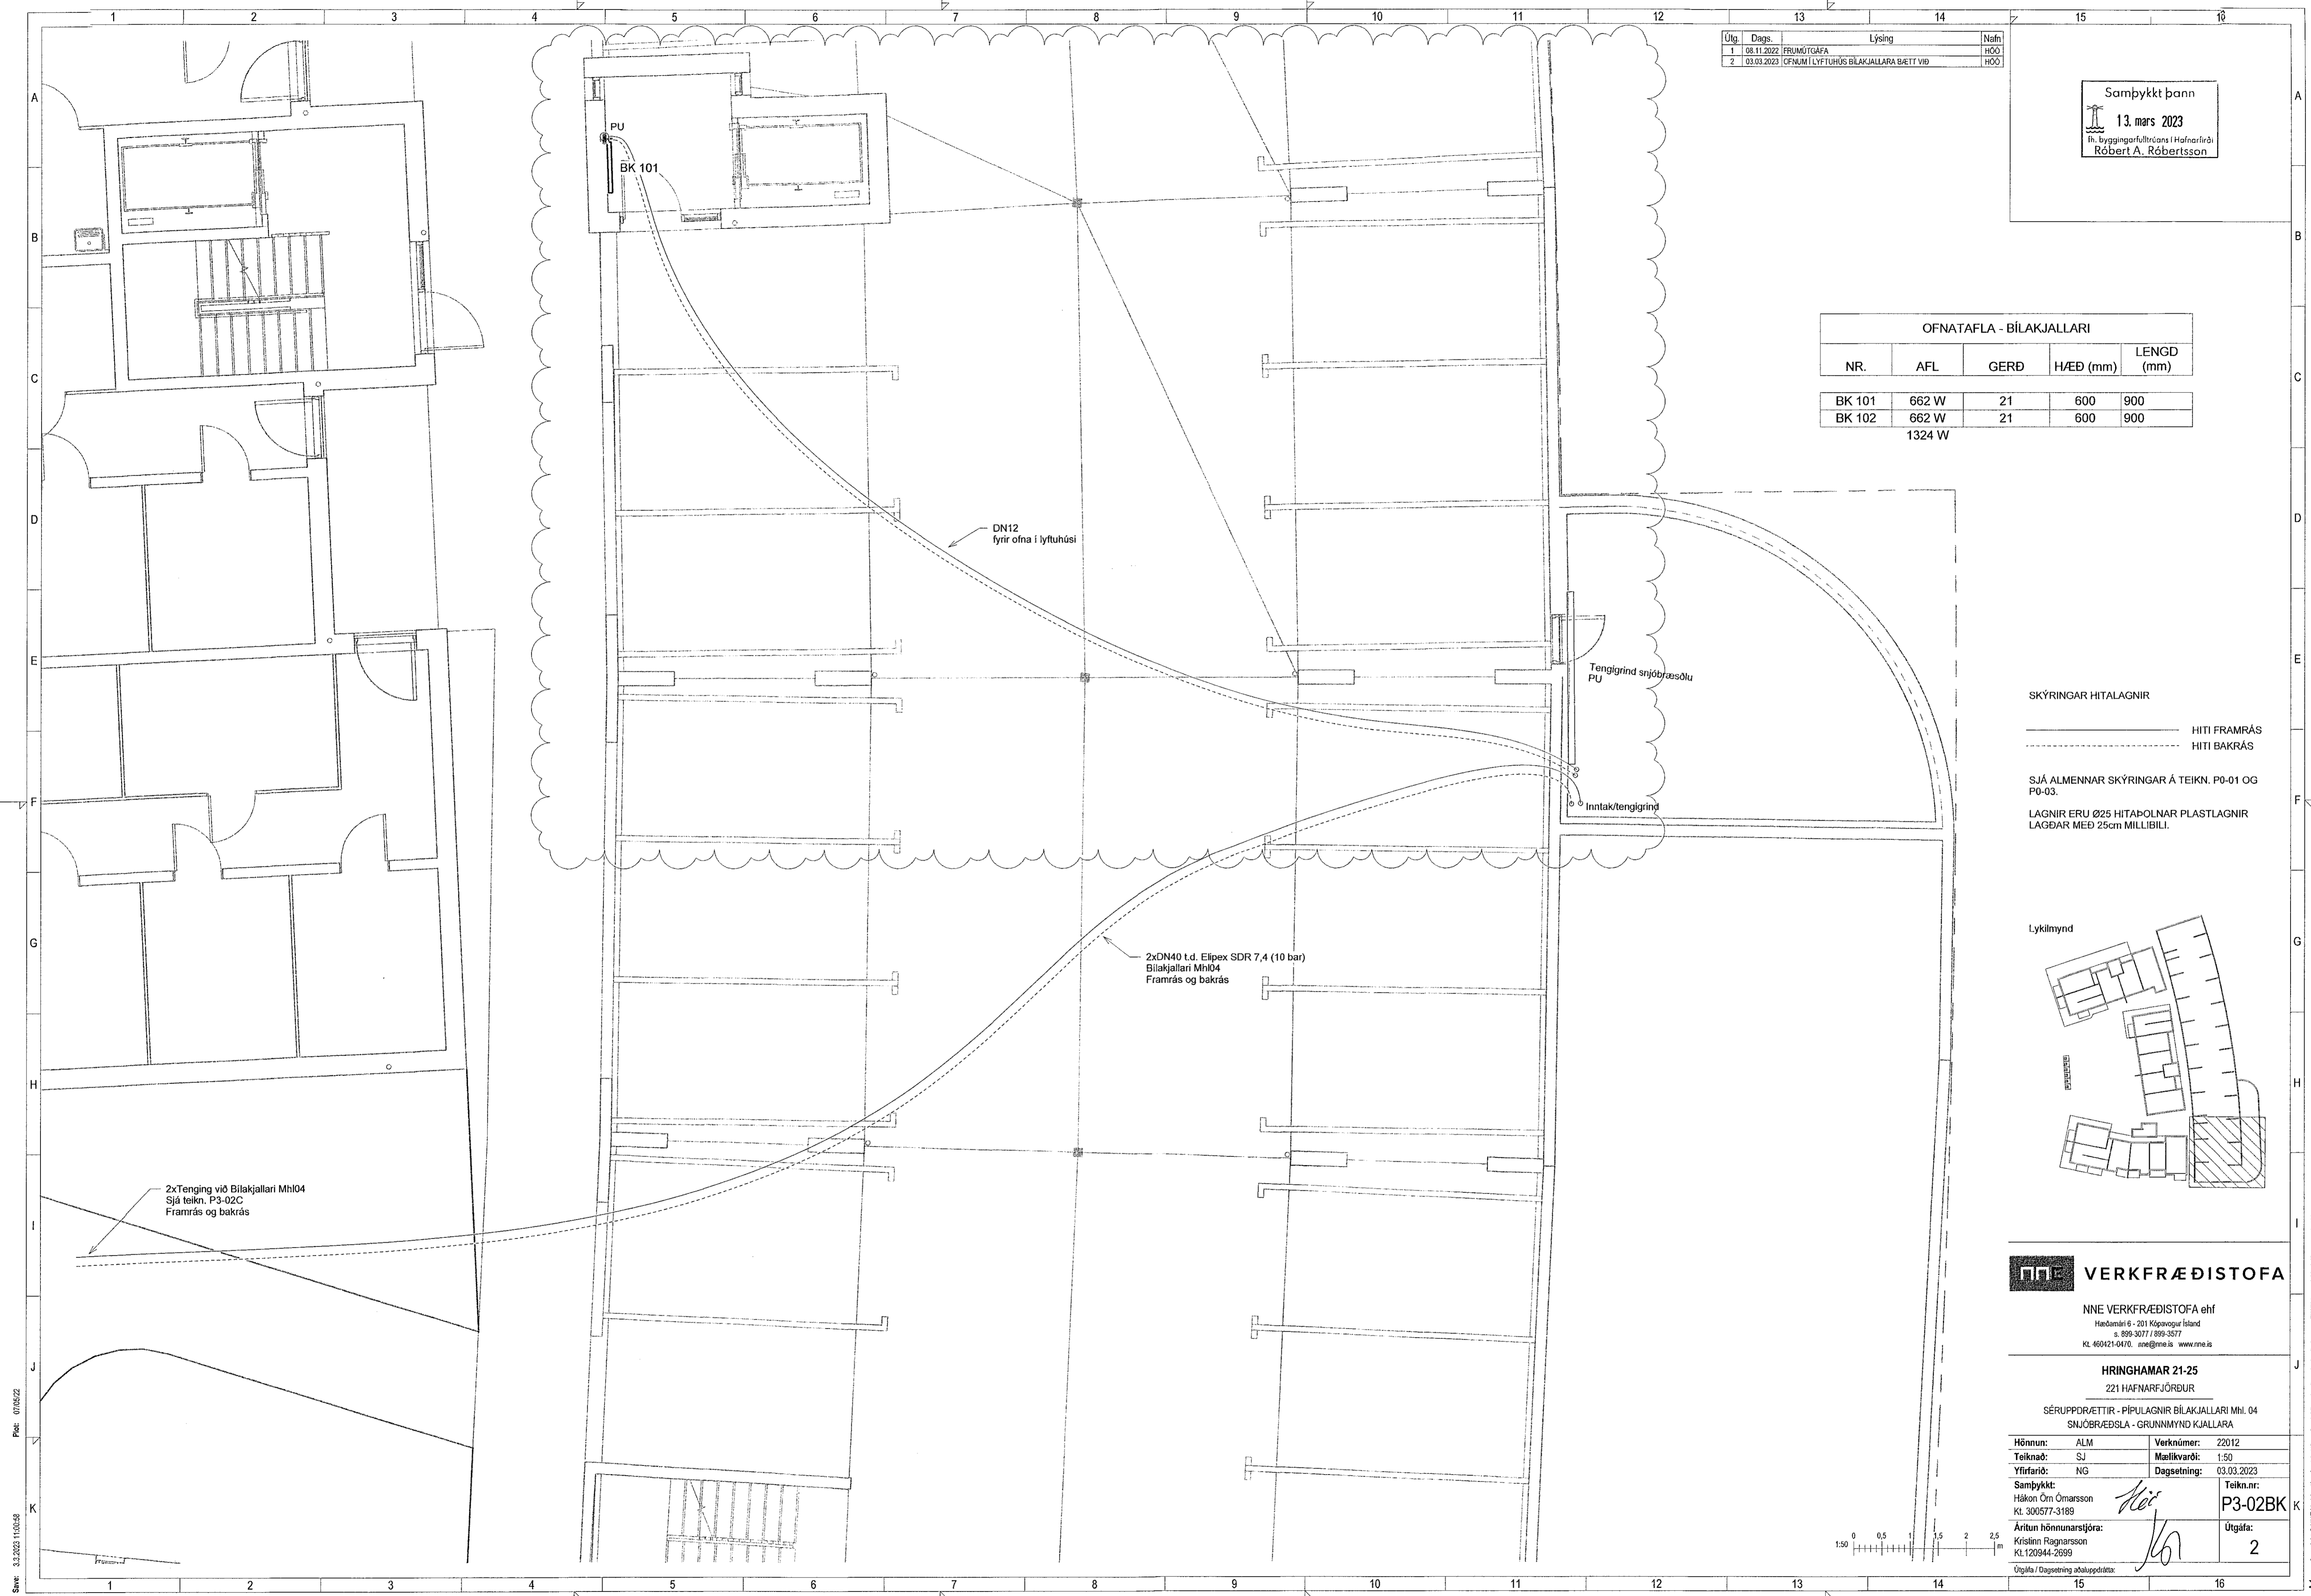

SKÝRINGAR HITLAGNIR
 ———— HITI FRAMRÁS
 - - - - - HITI BAKRÁS

SJÁ ALMENNAR SKÝRINGAR Á TEIKN. P0-01 OG P0-03.
 LAGNIR ERU Ø25 HITAPOLNAR PLASTLAGNIR LAGÐAR MEÐ 25cm MILLIBILI.

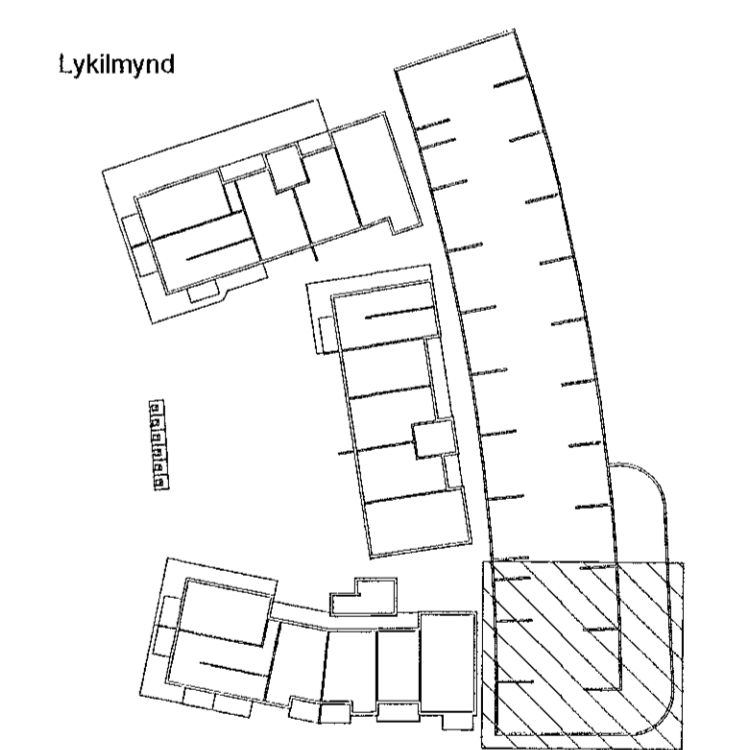


VERKFRÆÐISTOFA

NNE VERKFRÆÐISTOFA ehf
 Háðamári 6 - 201 Kópavogur Ísland
 s. 899-3077 / 899-3577
 kl. 400421-0470. nne@nne.is www.nne.is

HRINGHAMAR 21-25
 221 HAFNARFJÖRÐUR

SÉRUPPDRETTIR - PÍPULAGNIR BÍLAKJALLARI Mh1. 04
 SNJÓBRÆÐSLA - GRUNNMYND KJALLARA

Hönnun:	ALM	Verknúmer:	22012
Teiknað:	SJ	Mælikvarði:	1:50
Yfirfarið:	NG	Dagsetning:	03.03.2023
Samþykkt:		Teikn.nr.:	P3-02BK
Hákon Órn Ómarsson Kl. 300577-3189		Útgáfa:	2
Árítun hönnunarséjara: Krislín Ragnarsson Kl. 120944-2699			

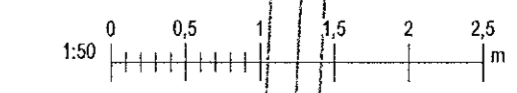


