


Útg.	Dags.	Verkefning	Skýring	Br. af:	Yfir:
A	09.12.2022	Verkefning		ISO	BJP
B	07.02.2023	Taka úr þró og breyta nafni á filigranpl.		ISO	BJP

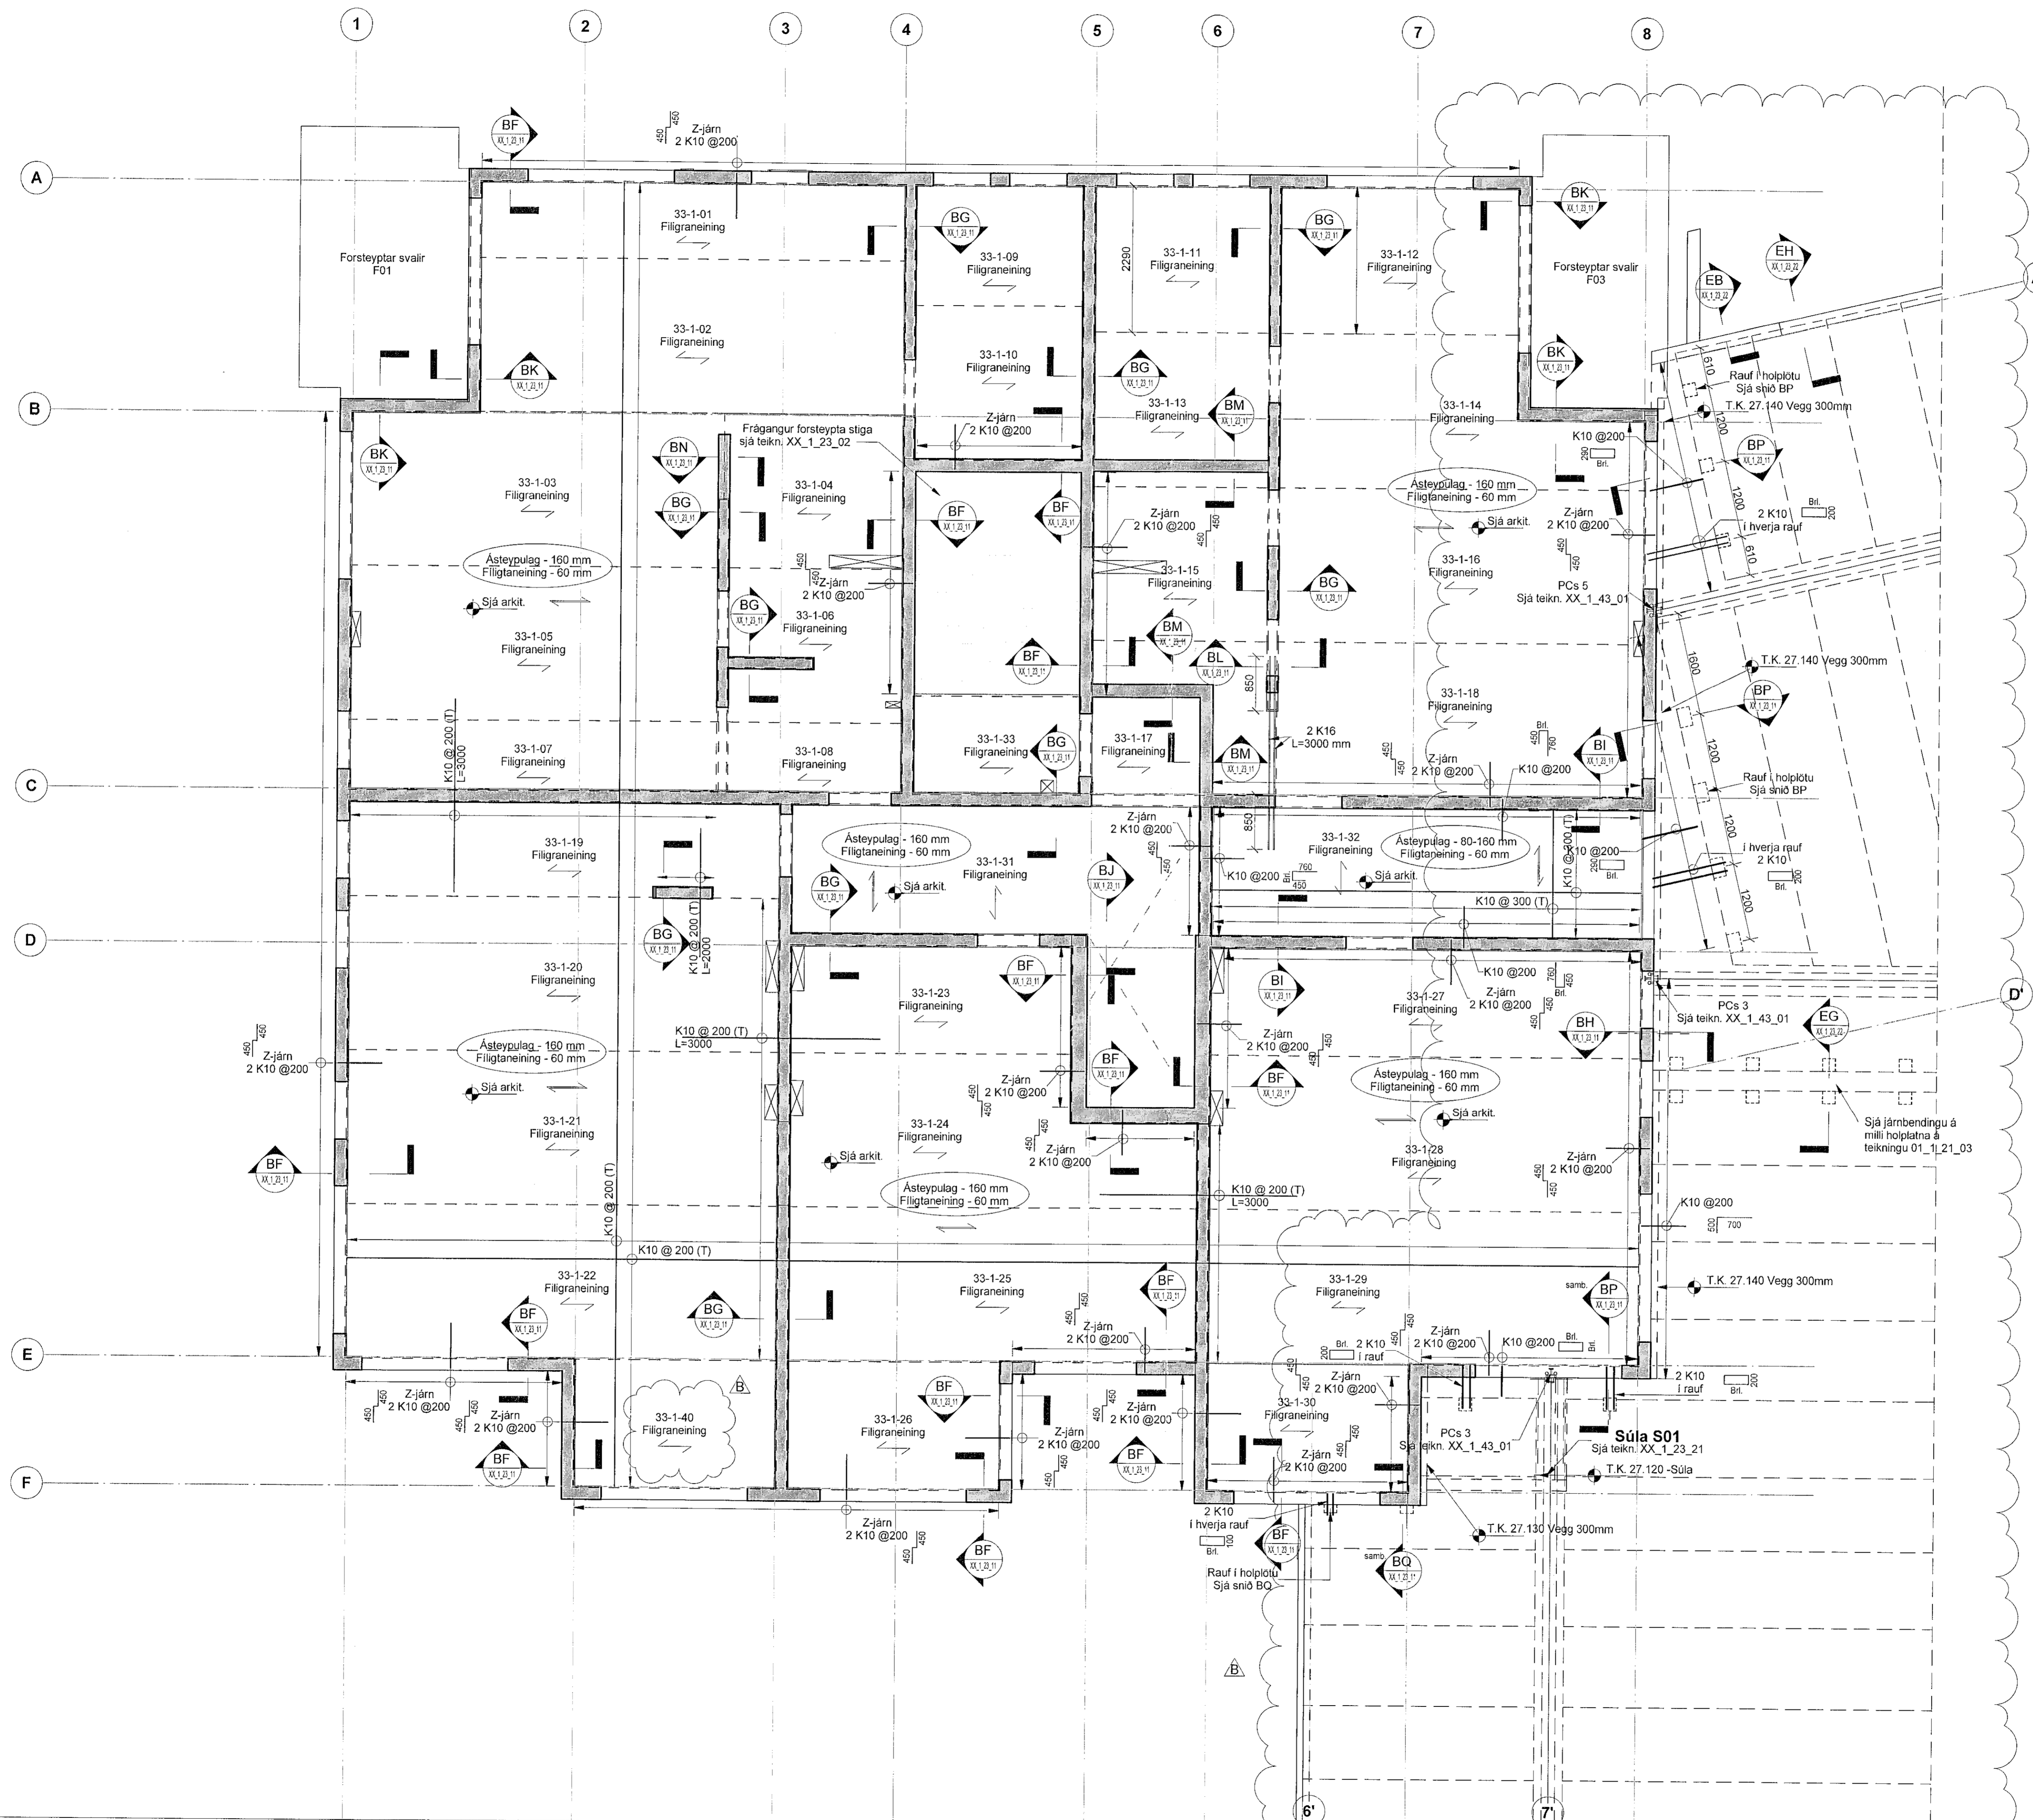

Skýringar

Öll mál eru í mm, nema hæðarkótar í m.

Sjá almenn skýringablöð, XX_1_04_01, XX_1_04_02, XX_1_04_03, XX_1_04_04 og XX_1_04_05.

Sjá einnig gataplön og teikningar annarra hönnuða sem tilheyra þessu verki.

Hæðarsæting yfirborðs eru skilgreind á teikningum arkitekta.

Horft er niður á gólfó. Veggir ofan plötu eru sýndir með heilum línun, veggir og bitar neðan plötu eru sýnd með brotum línun.


Járn í efri brún plötu eru sýnd með heilum línun og eru auðkennd með bókstafnum T. Járn í neðri brún plötu eru sýnd með brotum línun og eru auðkennd með bókstafnum B.

Verktaki skal hafa samband við hönnuð ef eitthvað er óljóst.

Gat í plötu

Ef got eru stærri en 200 mm skal járnbanda kringum gatið sjá teikningu XX_1_23_01

Bending í filigranplötur:
L=600-760, járnbanding B186+
K10@150 í burðarætt en K10@200 í þverátt
L=600mm, járnbanding B186+
K10@200 í burðarætt og í þverátt

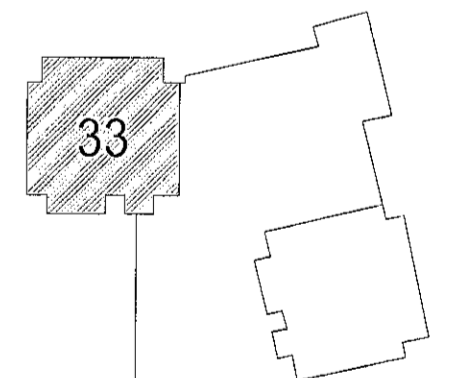

Hringhamar 33
221 Hafnarfirði
Mhl.02
Burðarvirki
Járnbanding
Grunnmynd - 1. hæð

TEKNIÐMÉR	BLAÐSTAFUR	HANNAÐUR	ISO
100488	A1	TEKNIÐMÉR	MG
01_1_21_01	YFIRFARAR	BJP	
DAGS	MÆLKVARÐI	ÚTGÁFA	
09.12.2022	1:50	B	

Útgáfuúmer og dögsetning aðaluppstíðar: A 31.08.2022
Höfundur: Bjarni Jón Pálsson - kt. 291163-5130
Hönnunarskipi: Hallur Kristmundsson - kt. 220573-3899